


Samþykkt bann  
29 JUN 2019  
Byggingarfulltrúinn í Hafnarvelli  
F.h. Sigurður Steinar Jónsson

Veldi: 31.5.2019 13:27:56 Úprennur: 17.01.2019


Útg.	Dags.	Skýring	Br.af.	Yfirf.
A	17.01.2019	Verkefning	IJ	BJP
B	31.05.2019	Tekning uppfærð	IJ	BJP

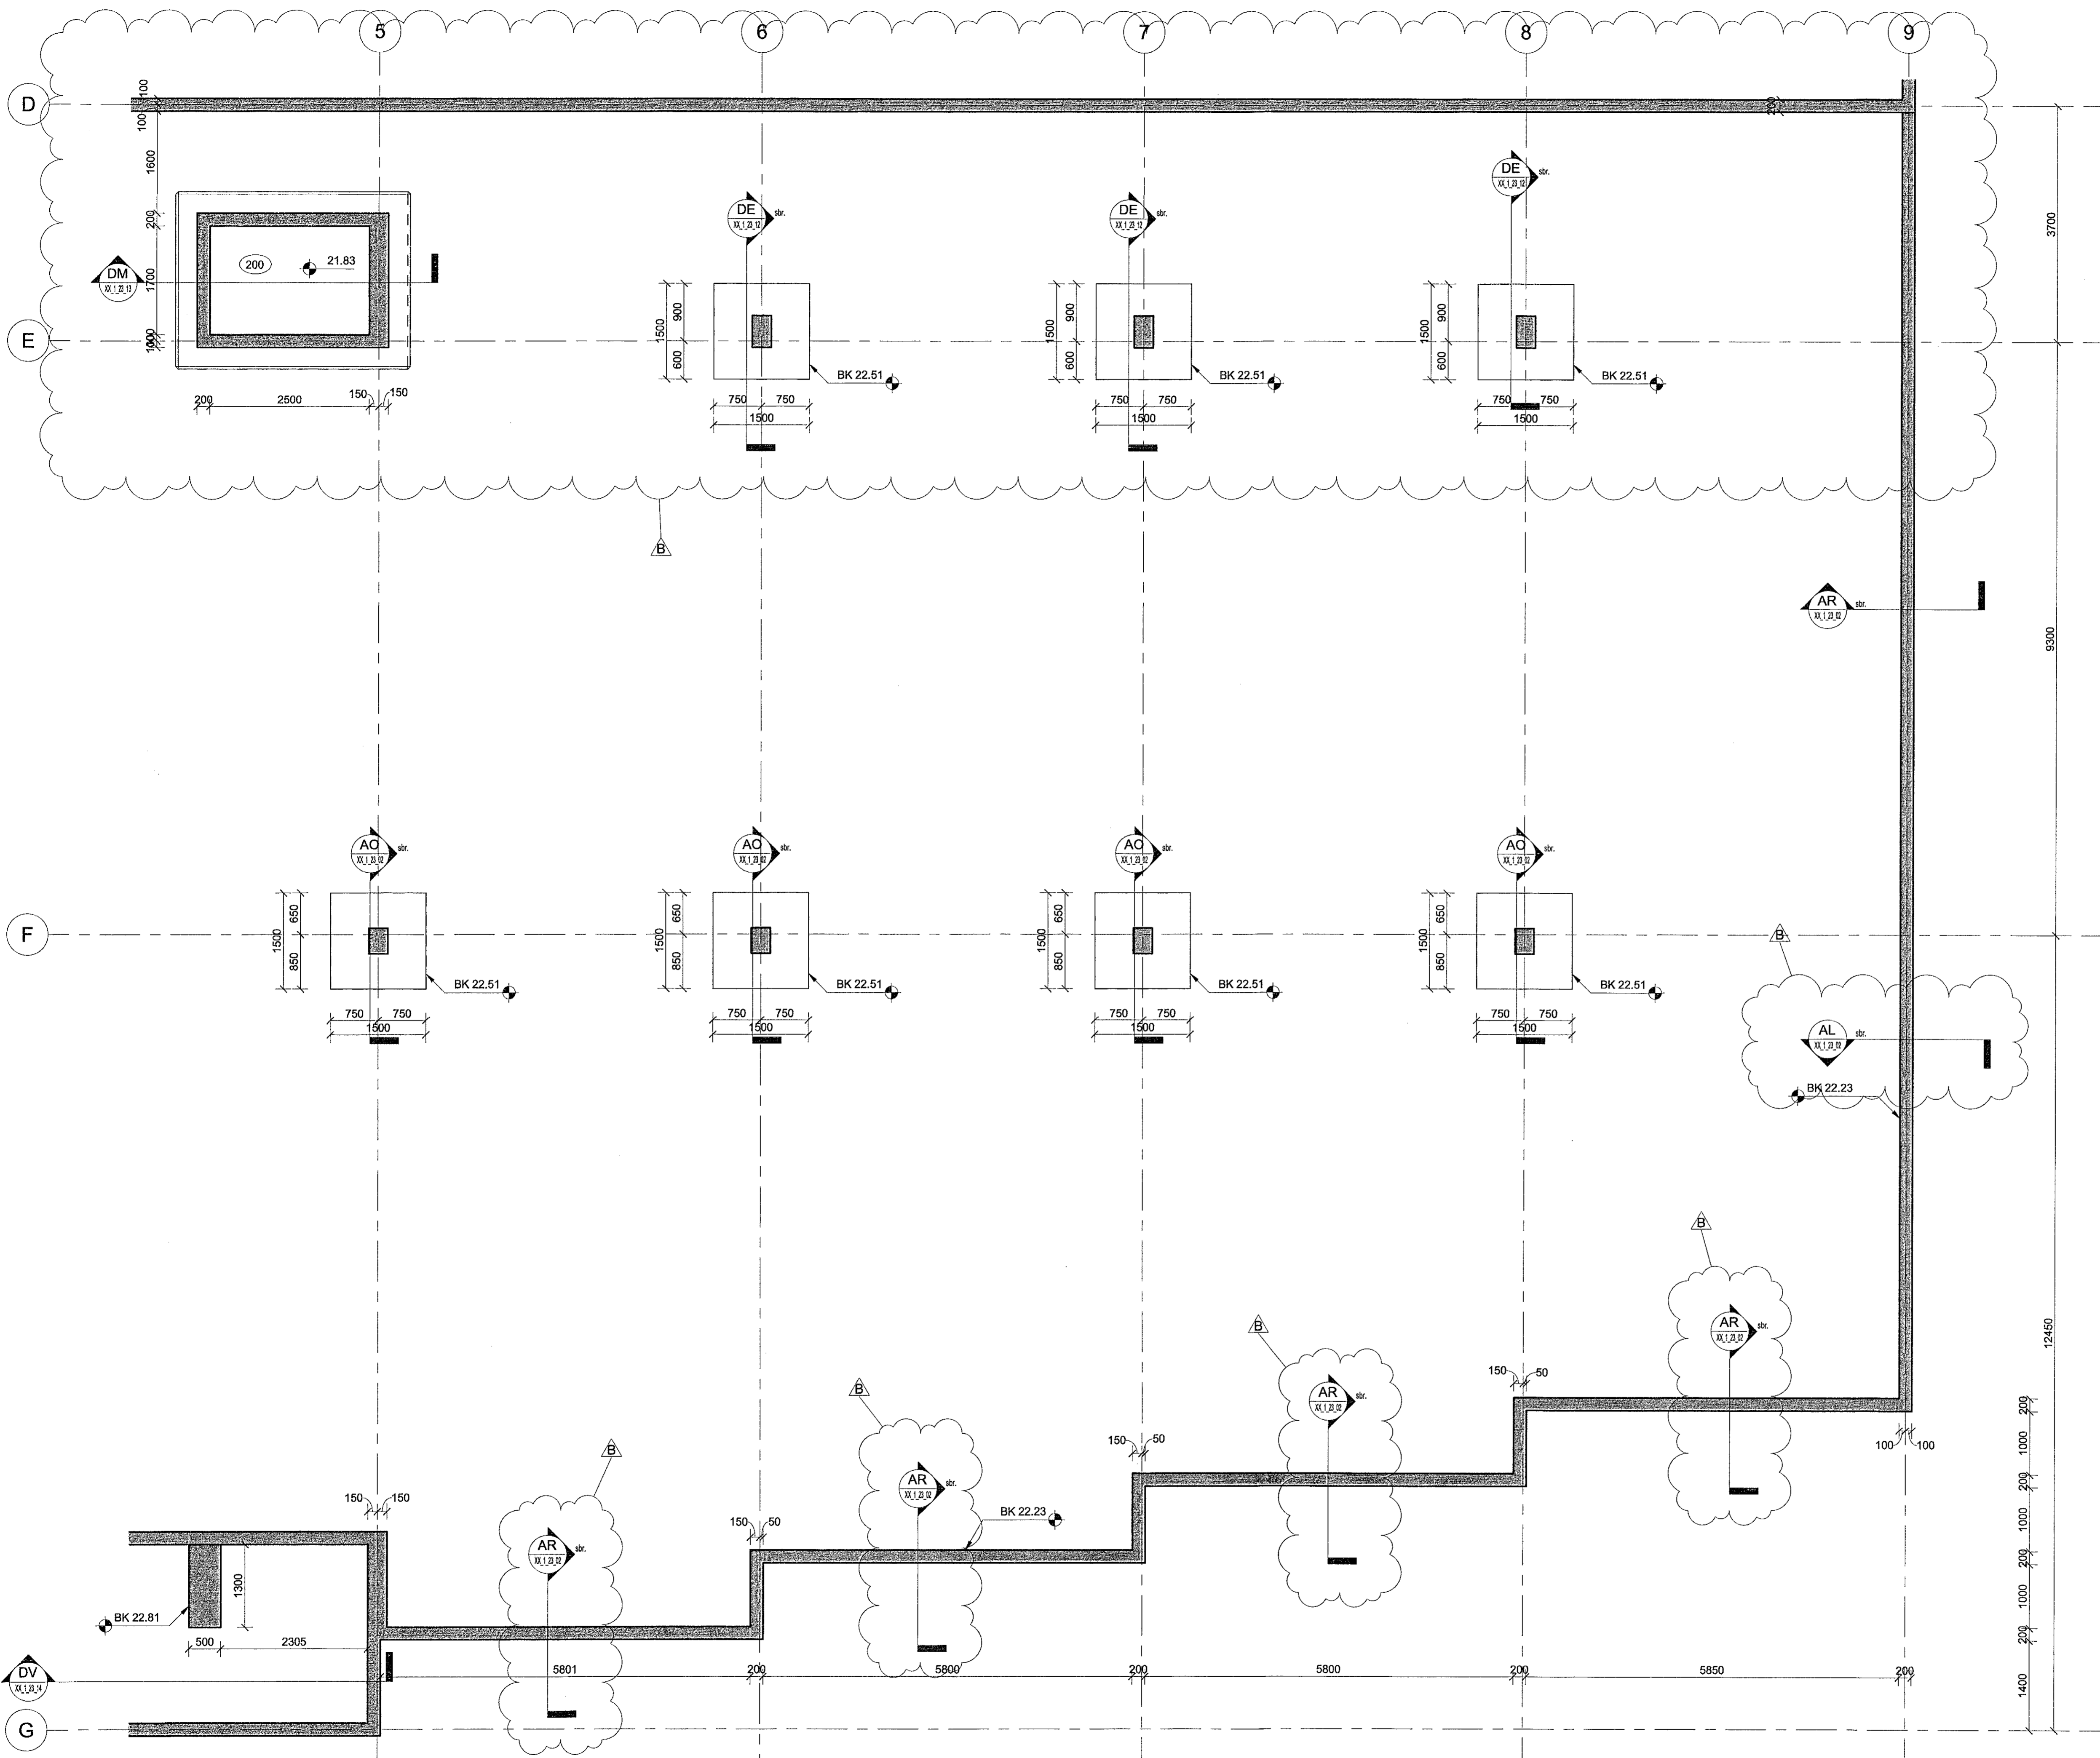

**Skýringar.**

Öll mál eru í mm, nema hæðarkótar í m.  
Sjá almenn skýringabíð.  
teikningar XX\_1\_04\_01, XX\_1\_04\_02, XX\_1\_04\_03, XX\_1\_04\_04, XX\_1\_04\_05, XX\_1\_04\_06.  
Sjá einnig gataplön og teikningar annarra hönnuða sem tilheyra þessu verki.  
Höf er nður á gólfrið. Veggir ofan plötu eru sýndir með heillum línum, veggir og bitar neðan plötu eru sýnd með brotnum línum.  
Járn í efri brún plötu eru sýnd með heillum línum og eru aukend með bókstagnum T. Járn í neðri brún plötu eru sýnd með brotnum línum og eru aukend með bókstagnum B.

ÁRITUN HÖNNUNARSTJÓRA:  
**ÚTI** **ARKITEKTAR**  
BALDUR Ó. SVAVARSSON  
ARKITEKT FAJ SAMAR  
KT-120357 514P

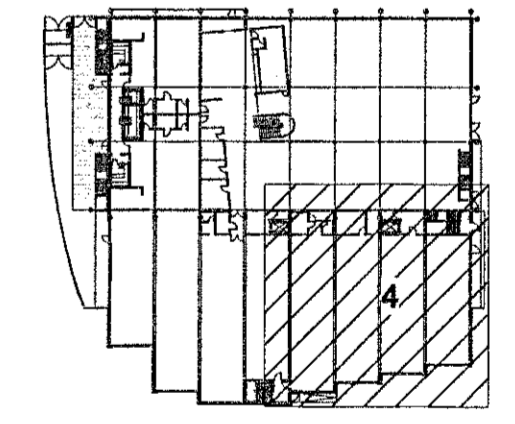

LYKILMYND



**World Class**  
Tjarnarvellir 7  
221 Hafnarfjörður

Burðarvirki  
Járnbinding  
Grunnmynd sökkjar 1. hæðar - Hluti 04

TEIKNUNUMÉR	BLAÐSTÆRD	HANNAÐ	IJ
2768-004	A1	TEIKNAD:	APK
00_1_21_04		YFERFARIR:	BJP
DAGS.	MÆLRVARDI	UTGÁFA	
17.01.2019	1:50	<b>B</b>	

Útgáfunúmer og dagsetning aðaluppritar: 1810020  
Höfundur: Bjarni Jón Pálsson  
Kt.: 291163-5139  
Hönnunarsítið: *Bjarni J. Pálsson*