

Útg.	Dagur	Verklofning	Skýring	Br. af:	Yfir:
A	17.01.2019	Verklofning		U	BJP
B	31.05.2019	Teikning upplýsingar		U	BJP

Skýringar.



Öll mál eru í mm. nema hæðarkótar í m.

Sjá almenn skýringablöð, teikningar XX_1_04_01, XX_1_04_02, XX_1_04_03, XX_1_04_04, XX_1_04_05, XX_1_04_06. Sjá einnig gataplön og teikningar annarra hönnuða sem tilheyra þessu verk.

Hort er niður á gólfó. Veggir ofan plötu eru sýndir með heilum línum, veggir og bitar neðan plötu eru sýnd með brotnum línum. Járn í efri brún plötu eru sýnd með heilum línum og eru auðkennd með bókstafnum T. Járn í neðri brún plötu eru sýnd með brotnum línum og eru auðkennd með bókstafnum B.

ÁRITUN HÖNNUNARSTJÓRA:

ÚTI
A R K I T E K T A R
BALDUR Ó. SVAVARSSON
ARKITEKT FAL SAMARK
KT. 120357 5149

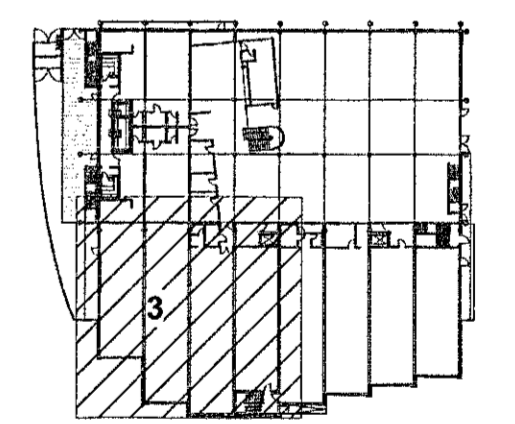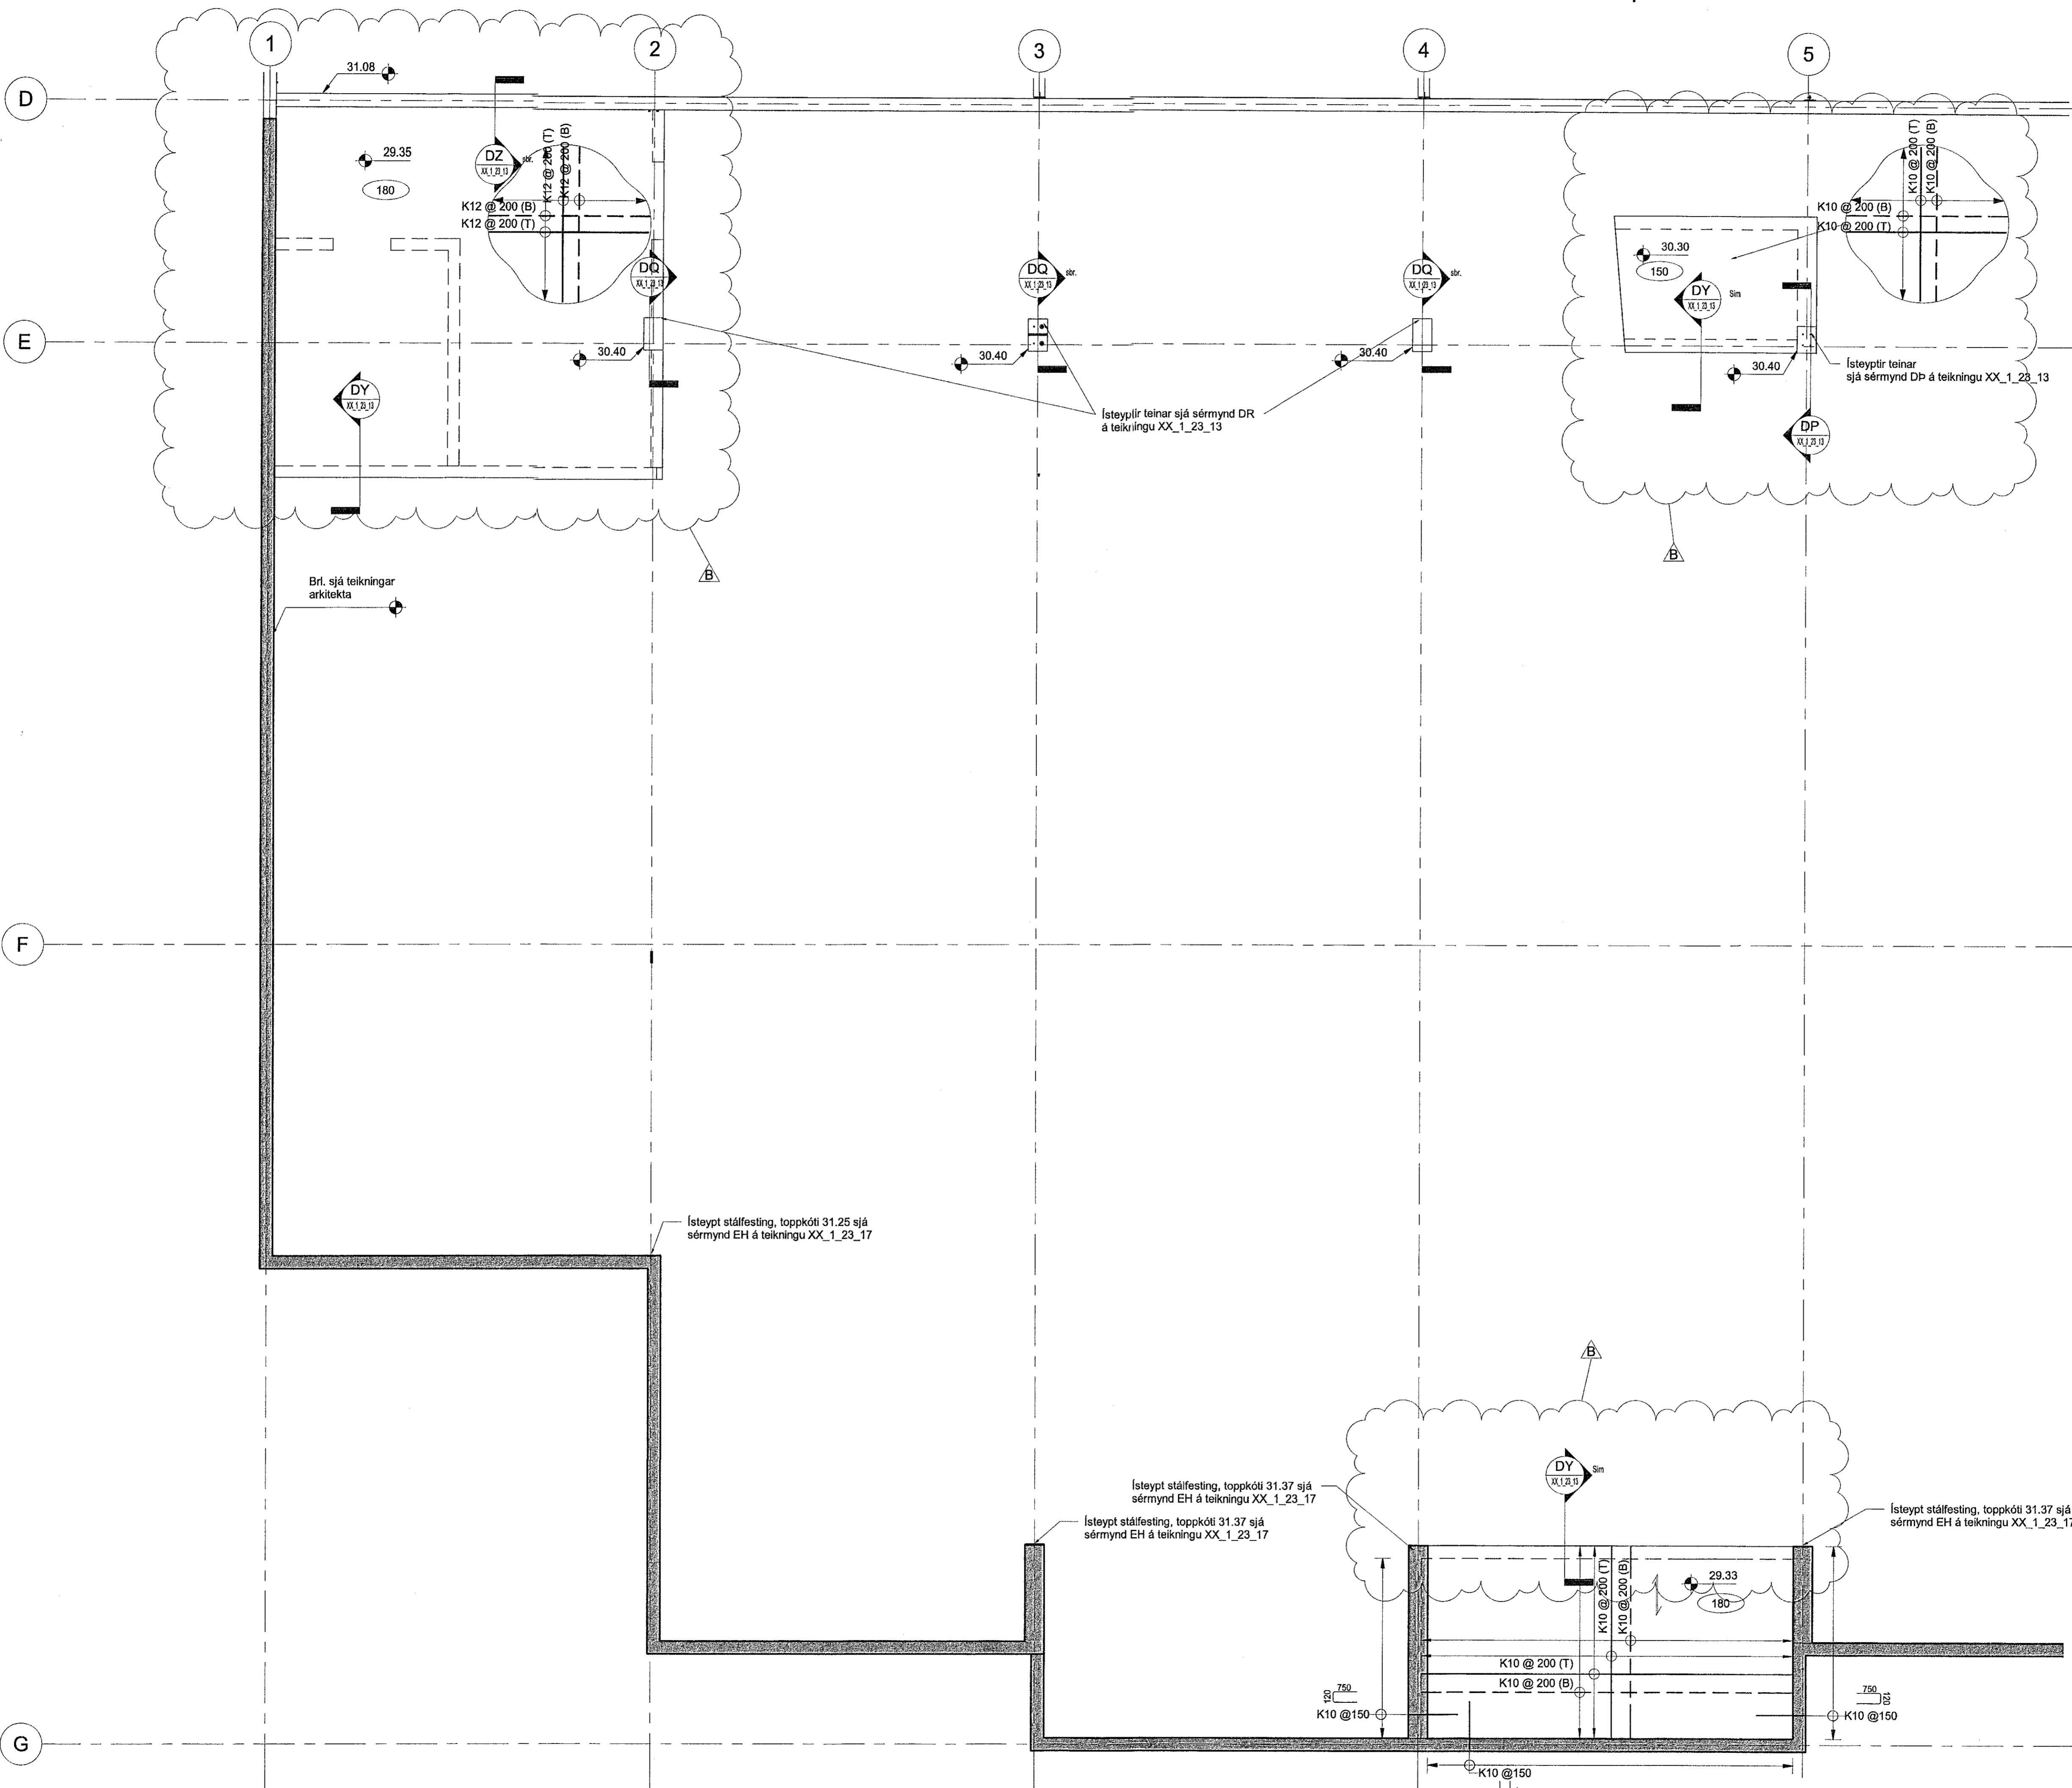

LYKILMYND



World Class
Tjarnarvellir 7
221 Hafnarfjörður

Burðarvirki
Steypa
Grunnmynd við þak - Hluti 03

TEIKNUNARNÖMUR	BLASSTJAFERD	HANNAÐUR
2768-004	A1	LI
03_1_21_03		APK
DAGS	MÆLKIVARÐI	ÚTGAFA
17.01.2019	1 : 50	B

Útgáfunúmer og dagsetning áskilpöddstílar: 1810020
Hönnuður: Bjarni Jón Pálsson
Kt. 291163-5139
Hönnunarsjötti: *Bjarni J. Pálsson*