

Vaðá: 28.5.2019 11:48:42 Öpunum: 17.01.2019



Útg.	Dags.	Skýring	Br.raf.	Yfirf.
A	17.01.2019	Verkefning	IJ	BJP
B	22.01.2019	Bílar upptæðir/ bílum bætt inn, snú upptæð	IJ	BJP
C	28.05.2019	Bílam bætt inn	IJ	BJP

Skýringar

Sjá teikningablað XX_1_23_06

ÁRITUN HÖNNUNARSTJÓRA:

ÚTI
ARKITEKTAR
BALDUR Ó. SVAVARSSON
ARKITEKTI FAI SAMARK
Kt.: 120357 5149

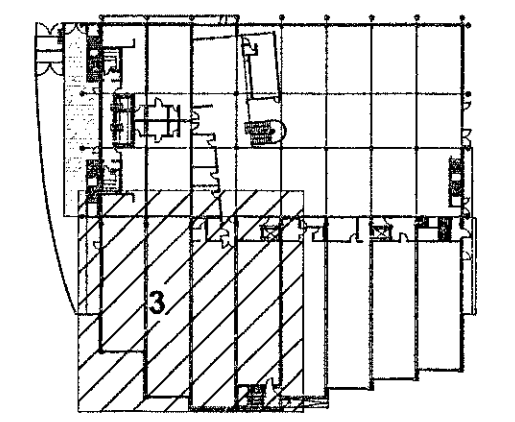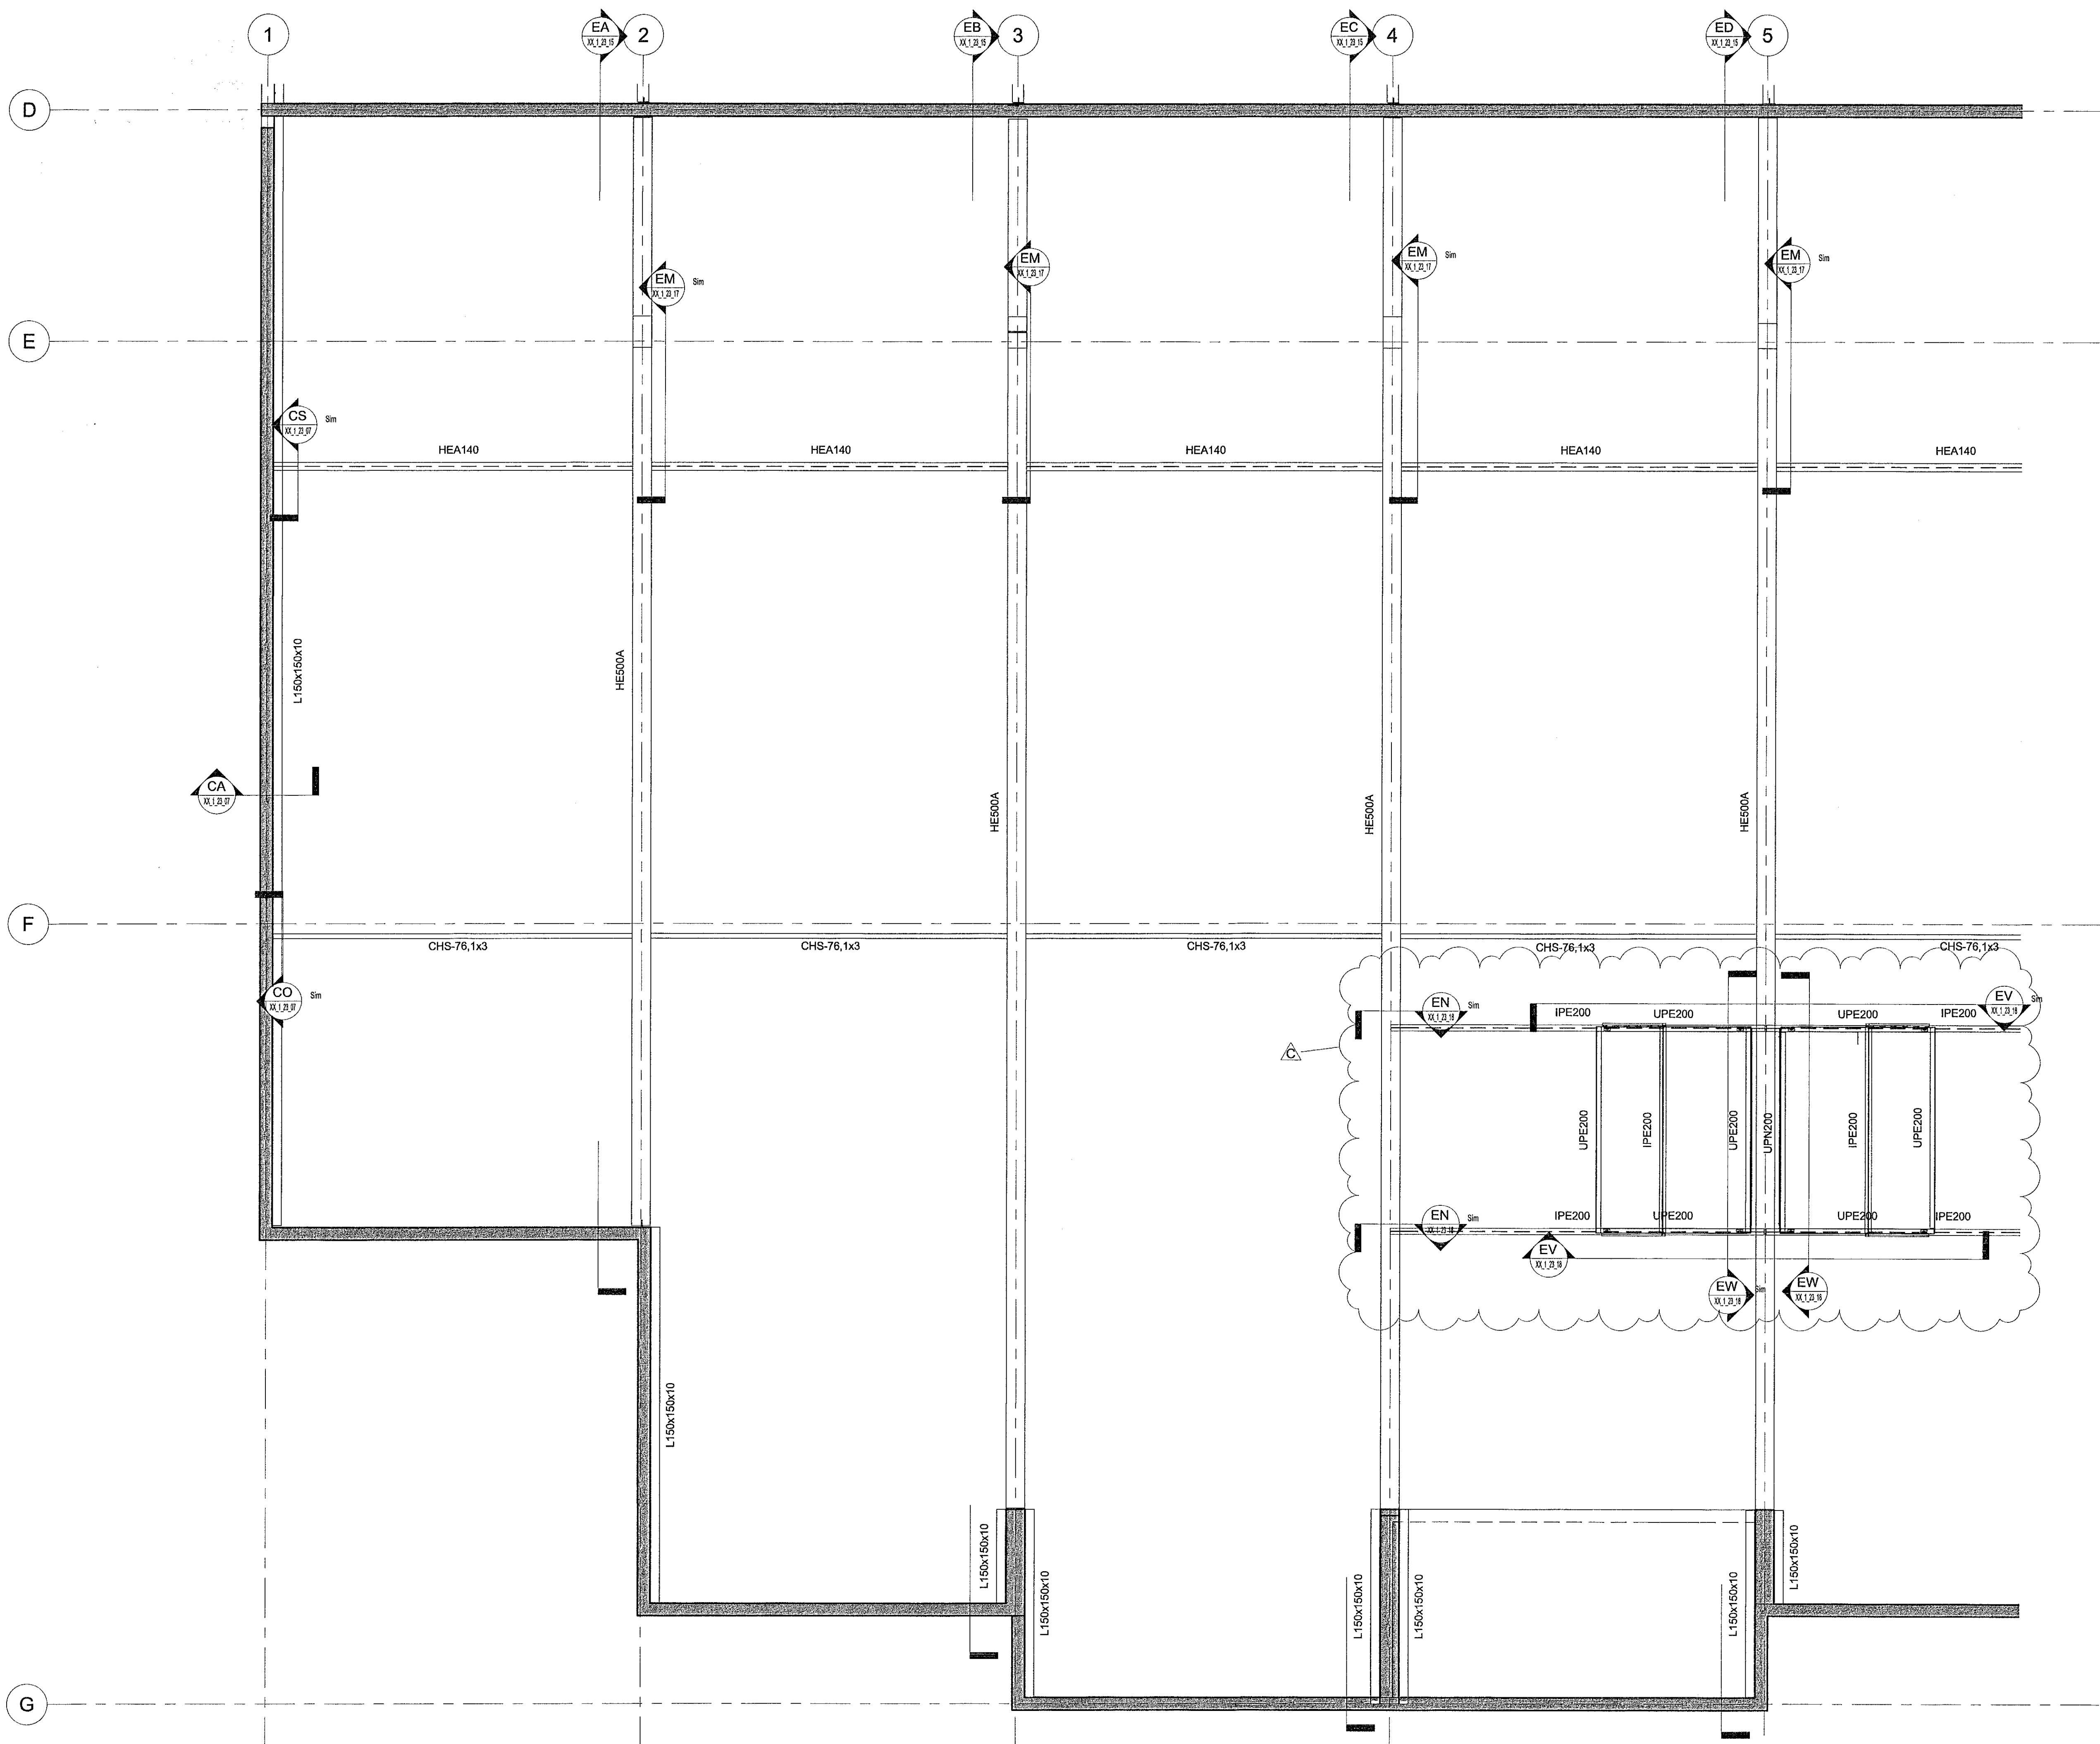

LYKILMYND



World Class
Tjarnarvellir 7
221 Hafnarfjörður
Burðarvirki
Stálvirki
Grunnmynd þak - Hluti 03

TEKNIKNÚMÉR	BLAÐSTJÓRN	HANNAÐ	ÚT
2768-004	A1	TEKNAÐ	APK
03_1_24_03	YRFARAR	BJP	
DAGS.	MÆLKVÆÐI	ÚTGÁFA	
17.01.2019	1:50	C	

Útgáfunúmer og dögning aðaluppdráttar: 1810020
Hönnuður: Bjarni Jón Pálsson
Kt.: 291163-5139
Hönnunarsjött: Bjarni J. Pálsson