



Ydate: 28.5.2019 11:48:50 Úprentur: 17.01.2019

Úg.	Dags.	Skýring	Bréf.	Yfirf.
A	17.01.2019	Verkefning	IJ	BJP
B	28.05.2019	Málsetningar og nýtt stálvirki á EB og EC	IJ	BJP


ÁRITUN HÖNNUNARSJÓRA:
ÚTI
ARKITEKTAR
BALDUR Ó. SVAVARSSON
ARKITEKT PAJ SAMARK
KT: 120297 5147

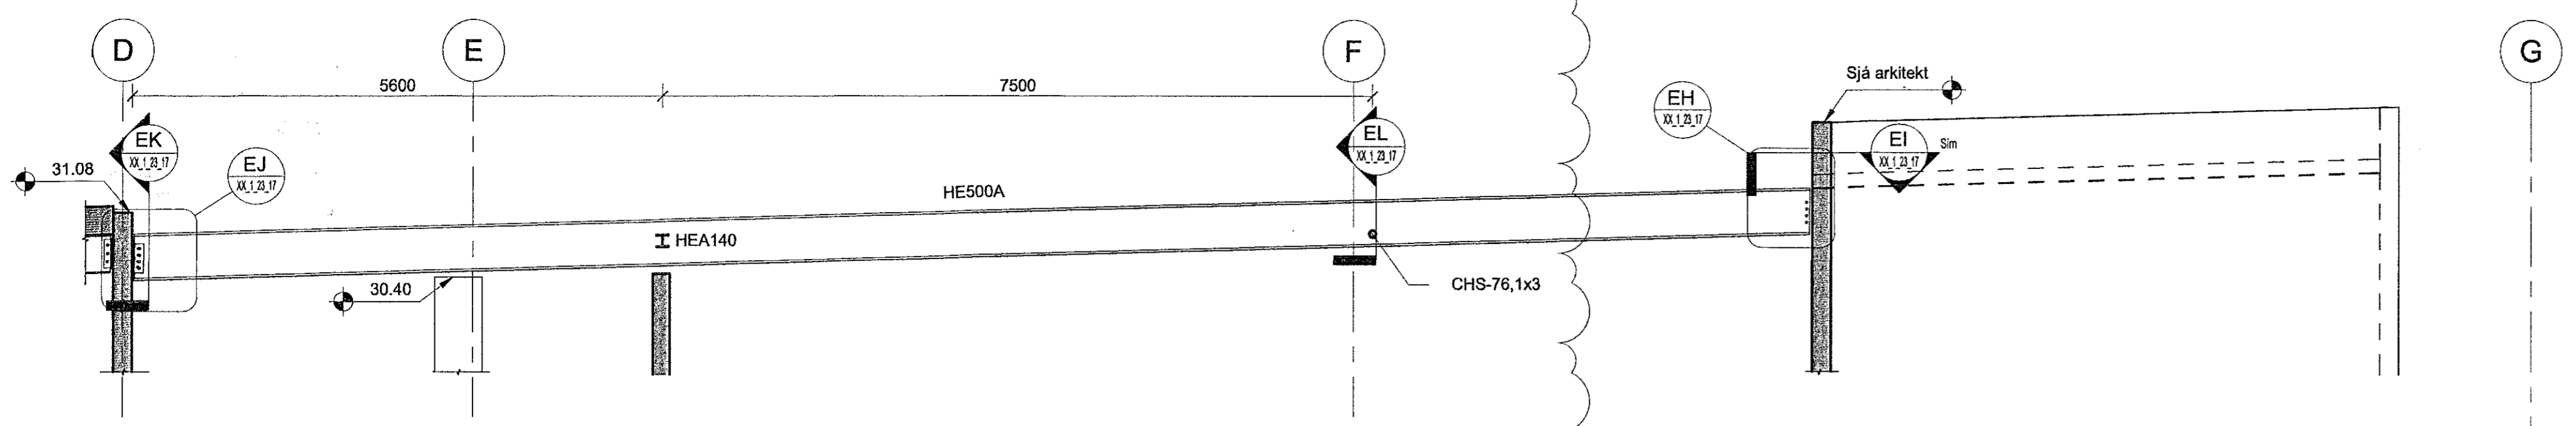


EA Snið EA
03_1_21_01 1:50

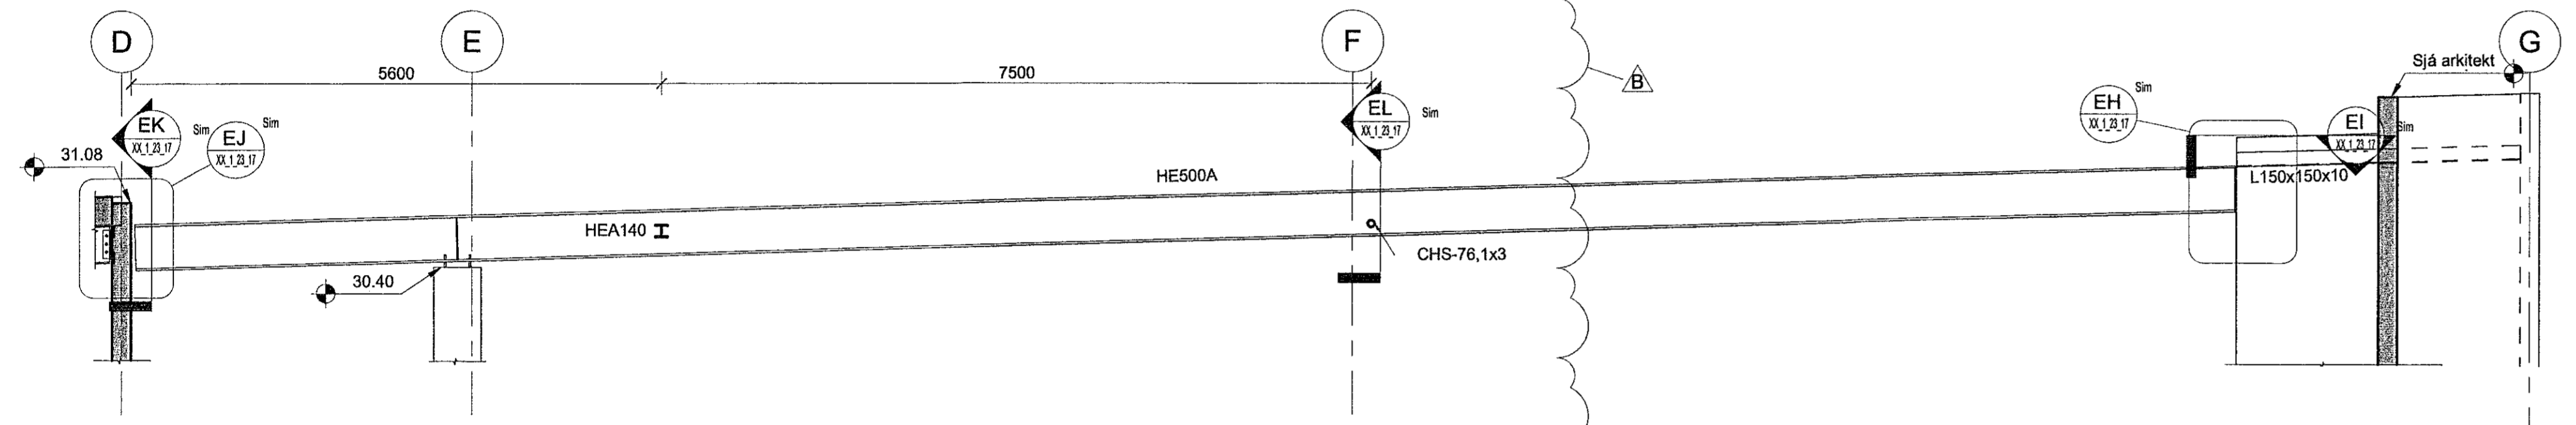

EB Snið EB
03_1_21_01 1:50

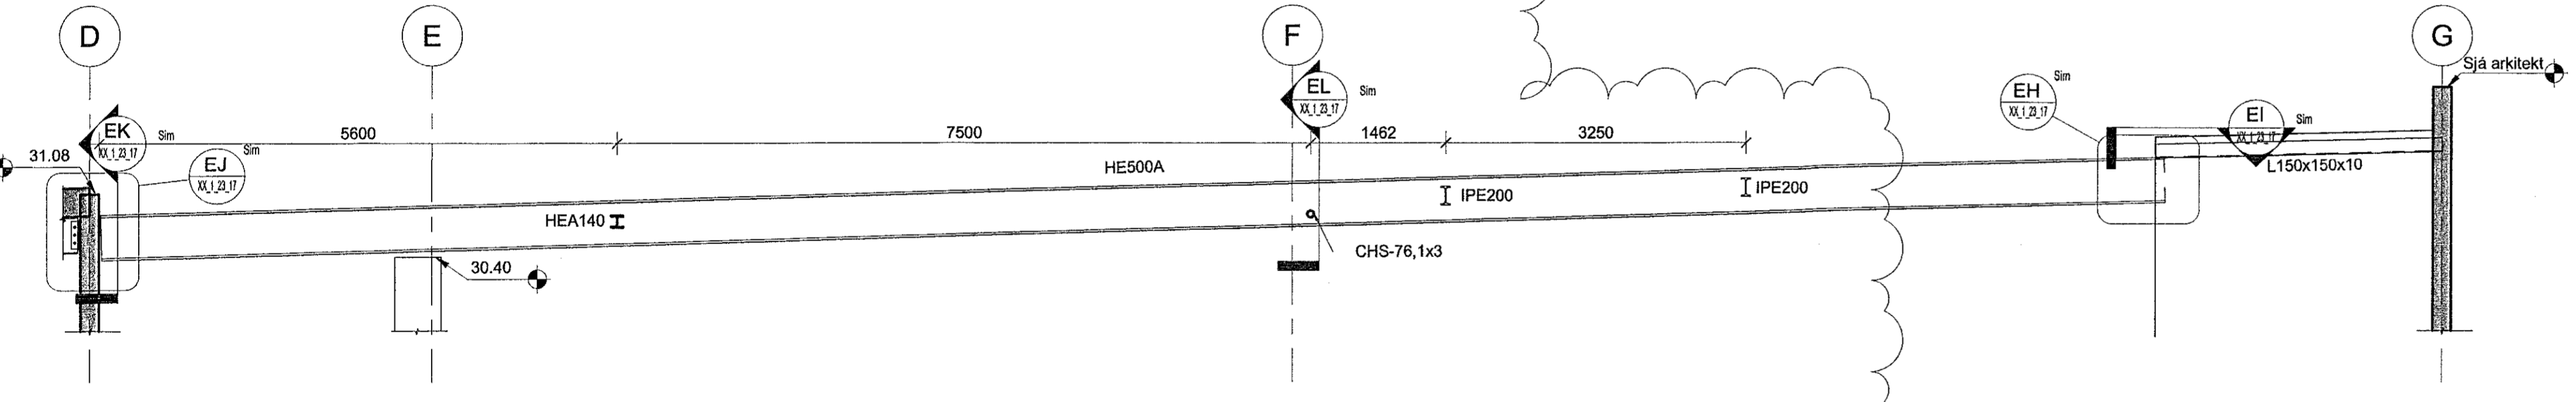

EC Snið EC
03_1_21_01 1:50

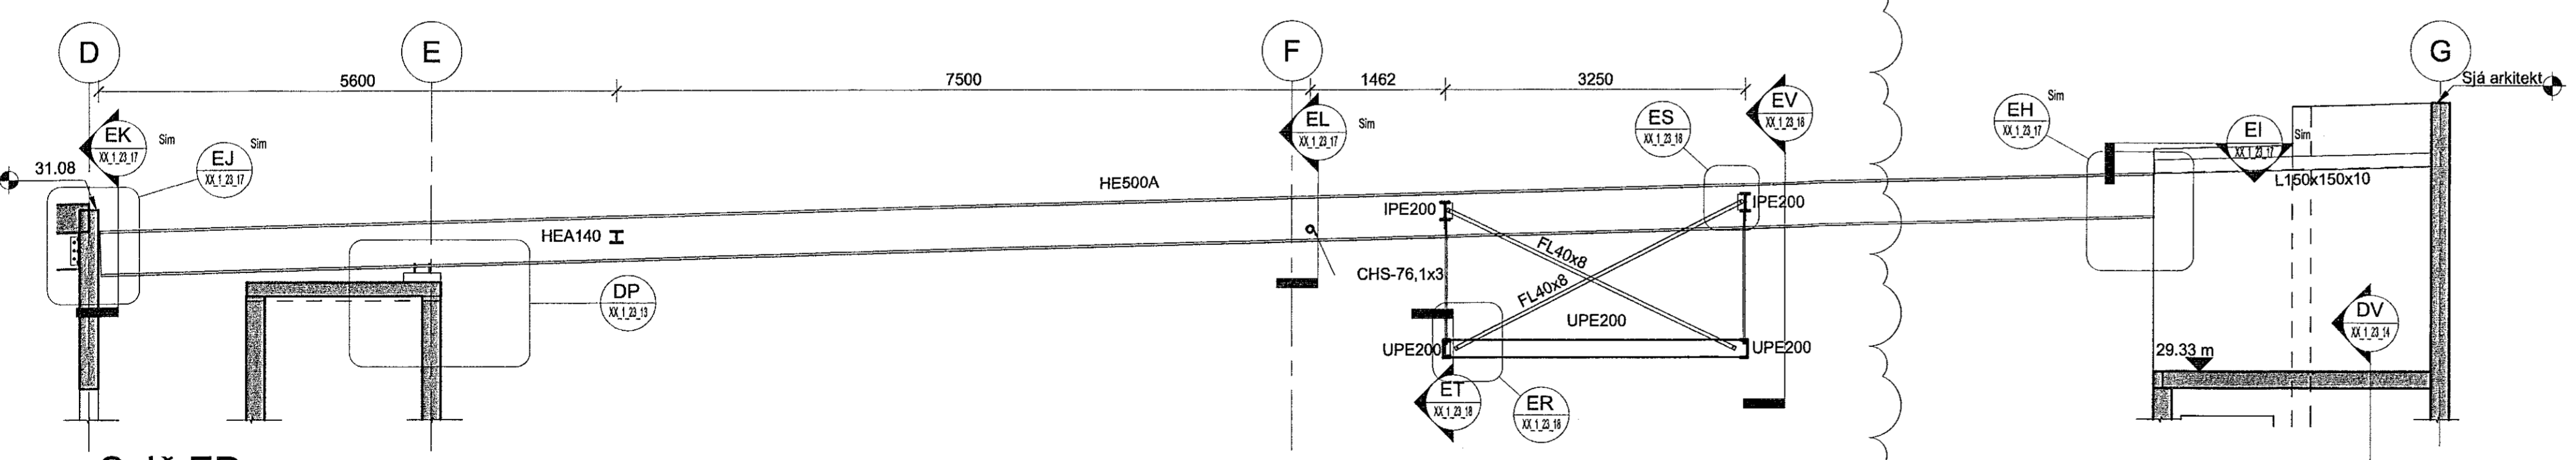

ED Snið ED
03_1_21_01 1:50

Skýringar
Allt smíðastál í þaki skal vera í styrkleikaflokki S235JR.
Verktaki skal framleiða og reisa öll stálvirki ásamt því að útbúa nauðsynlegar smíða- og málsetningar ("Shop drawings") og aðrar þær teikningar er hann telur þurfa til uppsetningar stálverkjanna umfram teikningar hönnuða. Sýnleg burðarkerfi skulu mynda heilstætt kerfi, þannig að ásynd þeirra verði í samræmi við skrifarkitektts og kennisnó á teikningum burðarþóhönnuða.
Verktaki skal samræyna málsetningar með mælingum á verkstað.
Sjá einnig skýringarblað fyrir stálvirki, XX_1_04_05 og aðrar burðarþósteikningar og teikningar annarra hönnuða sem tilheyra þessu verk.
Yfirborðsméðhöndlun:
Stálbita sem lenda inni í innveggjum (HEA140 bitar) skal grunna með góðum smíðagrunni t.d. sinkríkum epoxygrunni. Þurrfilnupýkkt grunnsins skal vera 25-40 µm.
Stálvirki í mállinum 2-8 og stálvirki í mállinum 1 og 9 skal brunamála þannig að þeir uppfylli brunakröfu R60. Stálburðarvirki skal grunna og brunaverja með eldvörnarmálningu og yfirmála eins og lýst er fyrir önnur sýnileg stálvirki.
Eldvörnarmálning og aðferð skal vera viðurkennt af Mannvirkjastofnun eða vottunaraðila sem stofnunin viðurkennir og þarf að tryggja sem R60 brunavörn á stálvirki þannig að hitastig í stálinu fari ekki yfir 550°C þegar virki verður fyrir staðlaðri brunaárun í 60 mínútur skv. ISO 834 (DS 1051.1). Taka skal tillit til þess að nauðsynleg efniþotkun er háð þversniðseiginleikum burðarhlutanna sem verja skal. Verktaki skal sýna fram á að U/A-hlutfalli sé náð í öllum tilfellum. Undirvinna og framkvæmd skal vera í fullu samræmi við fyrirmæli framleiðanda og forsendur viðurkenningarinnar. Að verki loknu skal verkíð tekið út og vottað af Mannvirkjastofnun eða aðila sem stofnunin viðurkennir. Grunnmálning, eldvörnarmálning og yfirmálning þurfa að hafa líver annarr.

Önnur sýnileg stálvirki sem ekki þarf að brunaverja skal mála með málningu frá viðurkenndum málningaramleiðanda. Það málningarkerfi sem verktaki hyggst nota skal allt vera frá sama framleiðanda og þannig valið að það henti. Verktaki skal leggja tillit að málningarkerfi fyrirverkaða til samþykktar. Frekari kröfur til yfirborðsméðhöndlunar er að finna í verk lýsingu fyrir stálvirki



World Class
Tjarnarvellir 7
221 Hafnarfjörður

Burðarvirki
Stálvirki
Snið

TEKNIÐNÚMÉR	BLAÐSTJÓRD	HANNAÐ	IJ
2768-004	A1	TEKNAÐ:	APK
XX_1_23_15	YFIRFARNAÐ:	BJP	
DAGS.	MÆLRVARDI	ÚTGAFA	
17.01.2019	1:50	B	

Útgáfanúmer og dæpningu aðaluppdráttar: 1810020
Höfundur: Bjarni Jón Pálsson
Hönnunargætt: Kt. 291163-5139