

Vest: 28.5.2019 11:48:54 Öpurtur: 17.01.2019

Úg.	Dags.	Skýring	Br. af:	Yfir:
A	17.01.2019	Verkefning	IJ	BJP
B	28.05.2019	Málsetningar og nýir IPE200 á EE	IJ	BJP

ÁRITUN HÖNNUNARSTJÓRA:

ÚTI

ARKITEKTAR
BALDUR Ó. SVAVARSSON
ARKITEKT FAI SAMARK
KT.: 120357 5149

Skýringar

Allt smíðastál í þaki skal vera í styrkleikaflokki S235JR.
Verktaki skal framleiða og reisa öll stálvirki ásamt því að útbúa nauðsynlegar smíða- og málsetningar ("shop drawings") og aðrar þær teikningar er hann tekur þurfa til uppsetningar stálvirkjanna umfram teikningar hönnuða. Sýnileg burðarkerfi skulu mynda heilstætt kerfi, þannig að ámynd þeirra verði í samræmi við óskir arkitekts og kennisíð á teikningum burðarþöskunnanna.
Verktaki skal samræma málsetningar með málningum á verkstöð.
Sjá einnig skýringarblað fyrir stálvirki XX_1_04_D5 og aðrar burðarþöskteikningar og teikningar annarra hönnuða sem tilheyrja þessu verki.

Yfirborðsméðhöndlun:

Stálbita sem lenda inni í innveggjum (HEA140 bitar) skal grunna með góðum smíðagranni t.d. sírkríkum epoxygrunni. Þurrflimþykkt grunnins skal vera 25-40 µm.

Stálvirki í málflinum 2-8 og stálvirki í málflinum 1 og 9 skal brunamála þannig að þeir uppfylli brunakröfu R60. Stálburðarvirki skal grunna og brunaverja með eldvarnarmálningu og yfirmála eins og lýst er fyrir önnur sýnileg stálvirki. Eldvarnarmálning og aðferð skal vera viðurkennt af Mannvirkjastofnun eða vottunaraðila sem stofnunin viðurkennir og þarf að tryggja sem R60 brunavörn á stálvirki þannig að hitastig í stálinu fari ekki yfir 550°C þegar virkið verður fyrir staðlaðri brunaðraun í 60 mínútur skv. ISO 834 (DS 1051.1). Taka skal tillit til þess að nauðsynleg efnisnotkun er háð þversniðseiginleikum burðarhlutanna sem verja skal. Verktaki skal sýna fram á að U/A-hlutfalli sé náð í öllum tilfellum. Undirvirna og framkvæmd skal vera í fullu samræmi við fyrirmæli framleiðanda og forsendur viðurkenningarinnar. Að verki loknu skal verkið tekið út og vottað af Mannvirkjastofnun eða aðila sem stofnunin viðurkennir. Grunnmálning, eldvarnarmálning og yfirmálning þurfa að hætta hver annari.

Önnur sýnileg stálvirki sem ekki þarf að brunaverja skal mála með málningu frá viðurkenndum málningarframleiðanda. Það málningarkerfi sem verktaki hyggst nota skal allt vera frá sama framleiðanda og þannig valið að það henti. Verktaki skal leggja tillögu að málningarkerfi fyrir verkkaupa til samþykktar. Frekari kröfur til yfirborðsméðhöndlunar er að finna í verklýsingu fyrir stálvirki




World Class
Tjarnarvellir 7
221 Hafnarfjörður

Burðarvirki
Stálvirki
Snið

TEKNIÐMÉR	BLAÐSTÆRD	HANNAÐ:	IJ
2768-004	A1	TEKNIÐMÉR:	APK
XX_1_23_16		YFIRFARIR:	BJP
DAGS.	MÆLKVÆRDI	UTGAFA	
17.01.2019	1 : 50	B	

Ógildnúmer og dagsetning aðalþýddar: 1810020
Hönnuður: Bjarni Jón Pálsson
Hönnunarsíðir: Kt. 291163-5139

Bjarni J. Pálsson

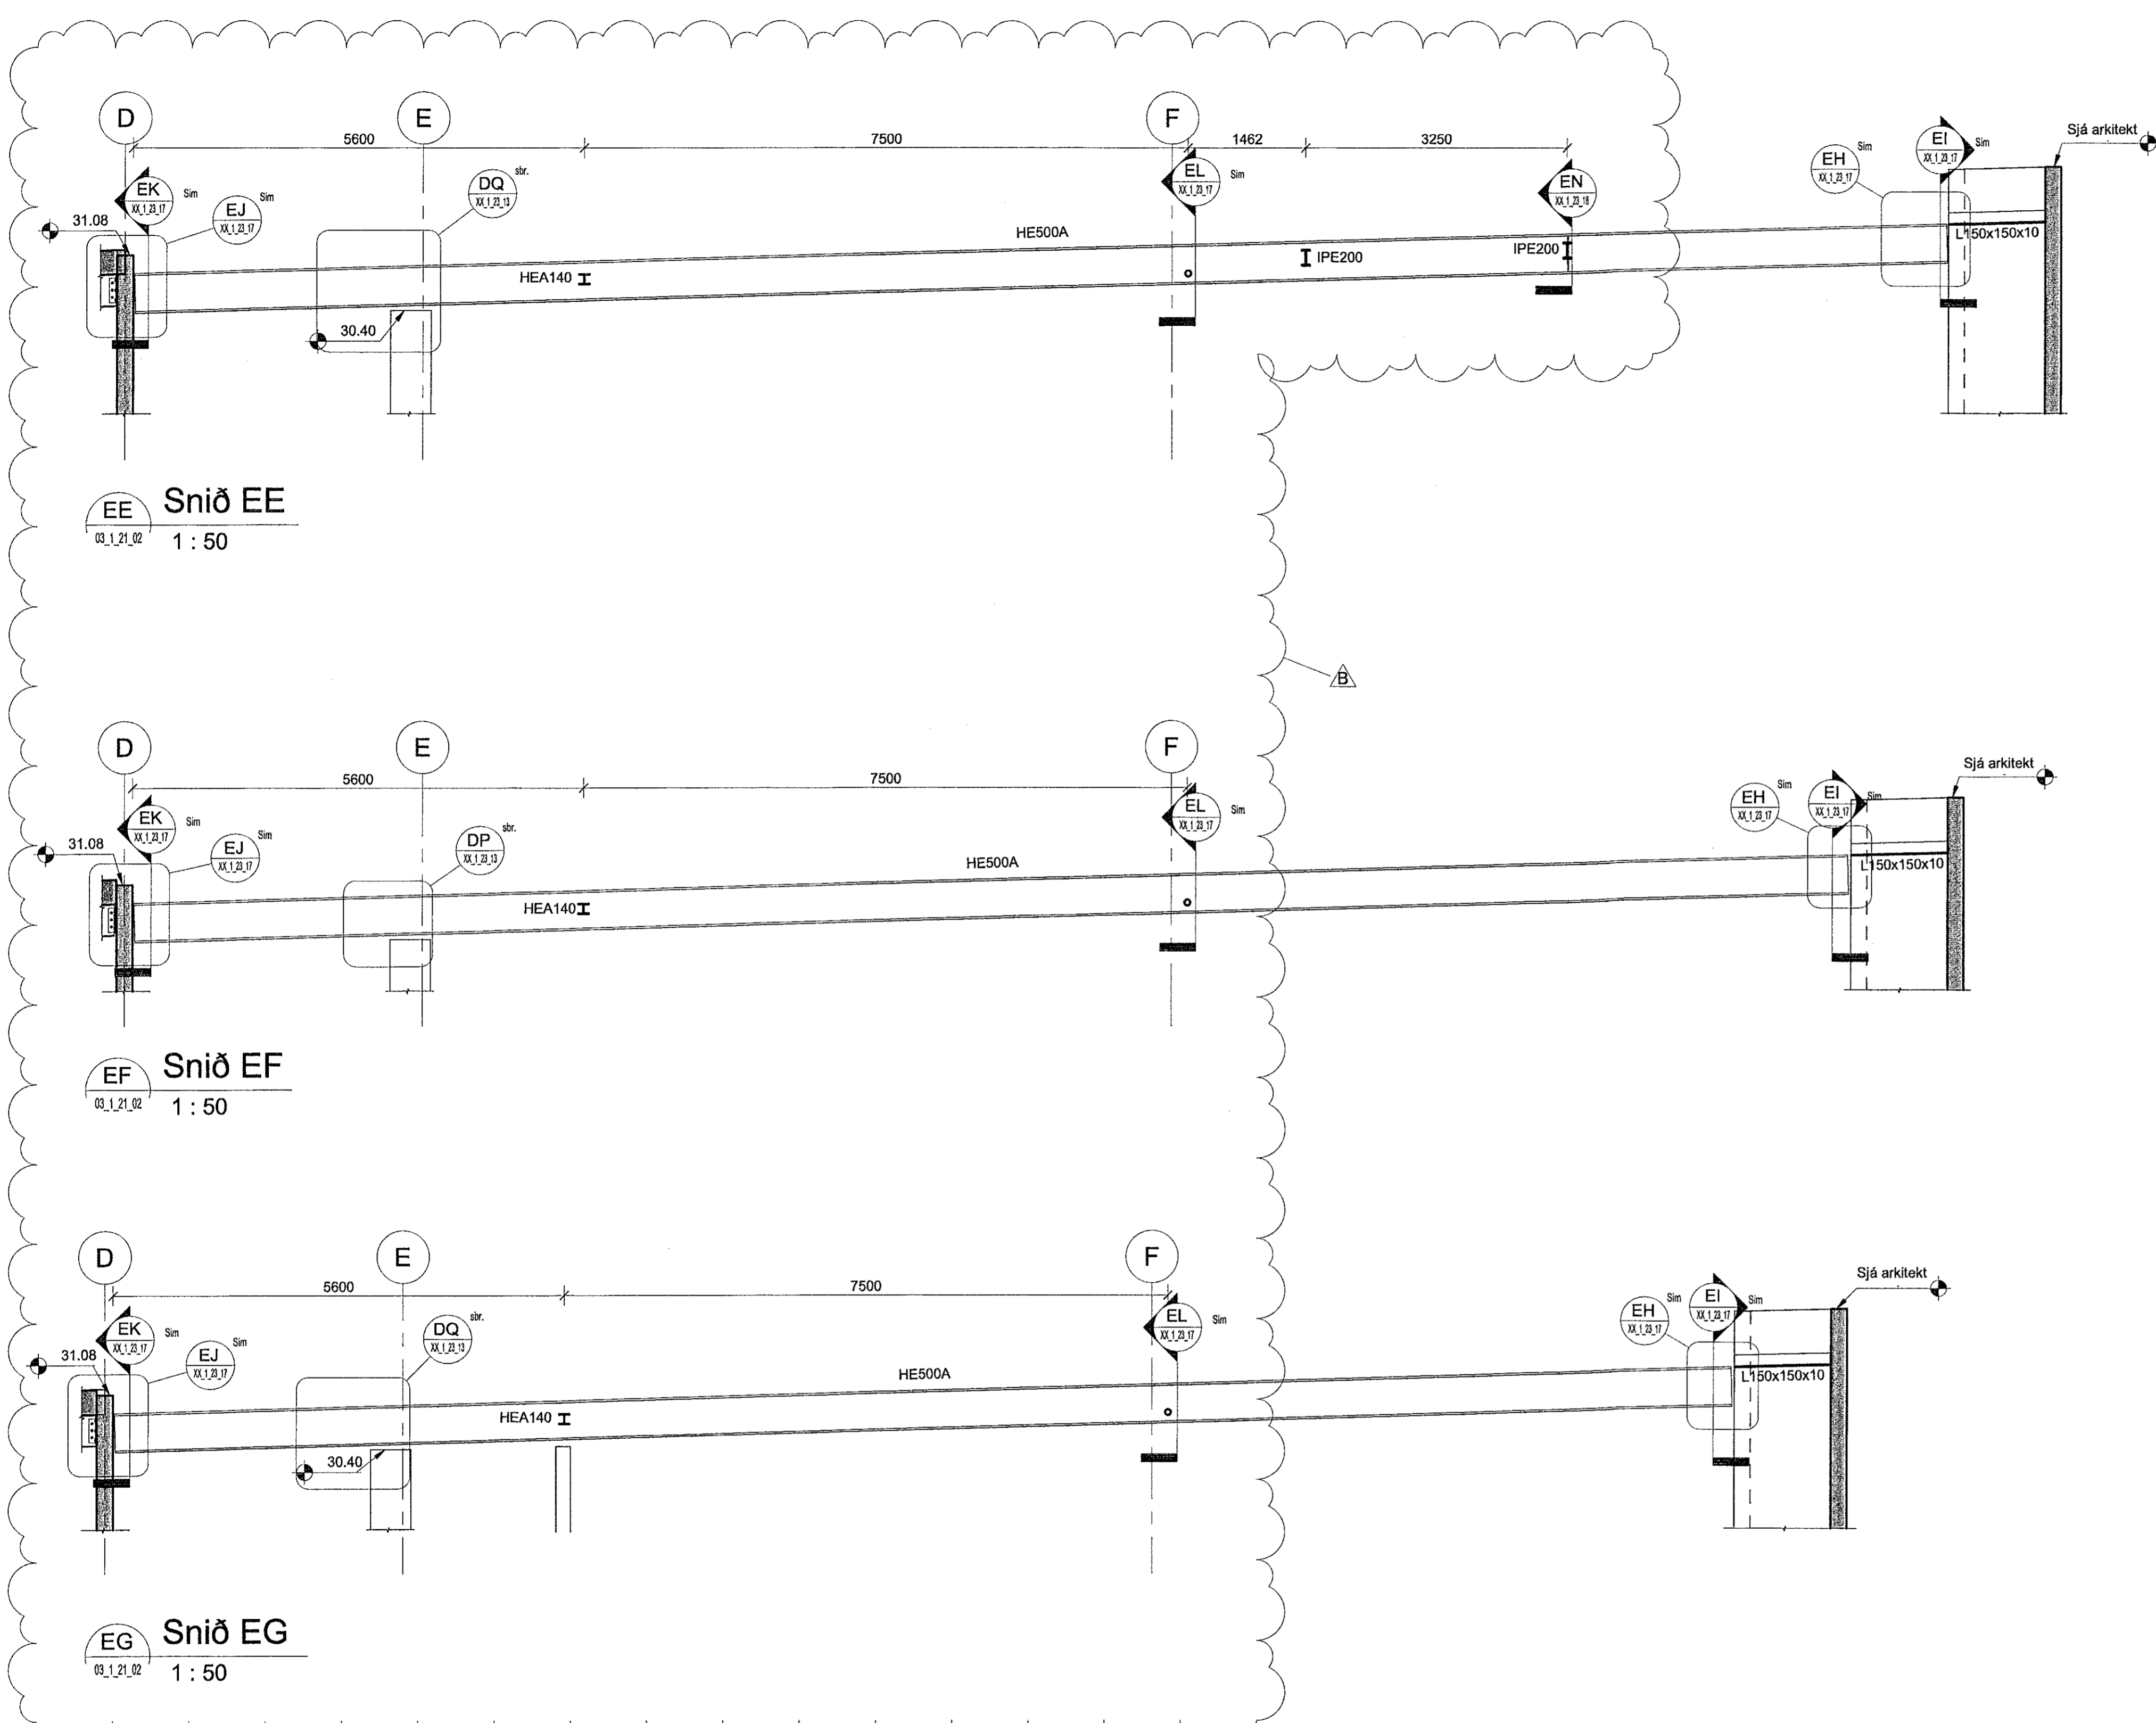

EE Snið EE
03_1_21_02 1 : 50

EF Snið EF
03_1_21_02 1 : 50

EG Snið EG
03_1_21_02 1 : 50