

Samþykkt þann
20 JUN 2019
Byggingarfulltrúinn í Hafnarfirði
F.h. Sigurður Steinar Jónsson

ADALHÖNNUNUR

ÚTG.	DAGS.	ÚTGÁFUFRÉLL	HANNAÐ	TEKNI.	YFRF.
A	24.09.2018	Verkefning	IH	EEV	BJP
B	28.11.2018	Grafftarplan upplært	IH	EEV	BJP
C	29.11.2018	Grafftarplan upplært	IH	EEV	BJP
D	21.01.2019	Köli upplært	IH	EEV	BJP
E	18.03.2019	Grafftarplan upplært	IH	EEV	BJP
F	22.04.2019	Grafftarplan upplært	IH	EEV	BJP

ÁRITUN HÖNNUNARSTJÓRA:

ÚTI **INN**
ARKITEKTAR

BALDUR Ó. SVAVARSSON
ARKITEKT
KÍ. 120037-514P

Skýringar

Öll mál eru í mm nema hæðarkótir í m

Grafa á allan lausan jarðveg af hústæðinu niður á fastan botn. Sé hæð fasts botns í samræmi við teikningar skal verktafi fá úttekt byggingarfulltrúa og jarðverkfæðings á botninum áður en vinna við fyllingar hefst. Sé klapparhæð ofar en gefið er upp á teikningum skal hafa samband við burðarvirðingahönnuð hússins til að meta kosti í grundun hússins.

EFLA
VERKFRÆÐISTOFA
Sími: 412 6000 www.efla.is

World Class
Tjarnarvellir 7
221 Hafnarfjörður


Jarðvinna
Grafftarplan
Grunnmynd og hnitatafla

TEKNI. NÚMÉR	BLAÐSTJÓRN	HANNAÐ	ÓÁ	IH
2768-004	A1	TEKNI. NÚMÉR	HIS	EEV
XX_1_11_03		YFRIFRISDAGUR	BJP	BJP

DAGS. 27.09.2018 MÆLKVARÐI 1:100 ÚTGÁFA E

SAMÞYKKT: *[Signature]*

Kennitala: 300788-2209

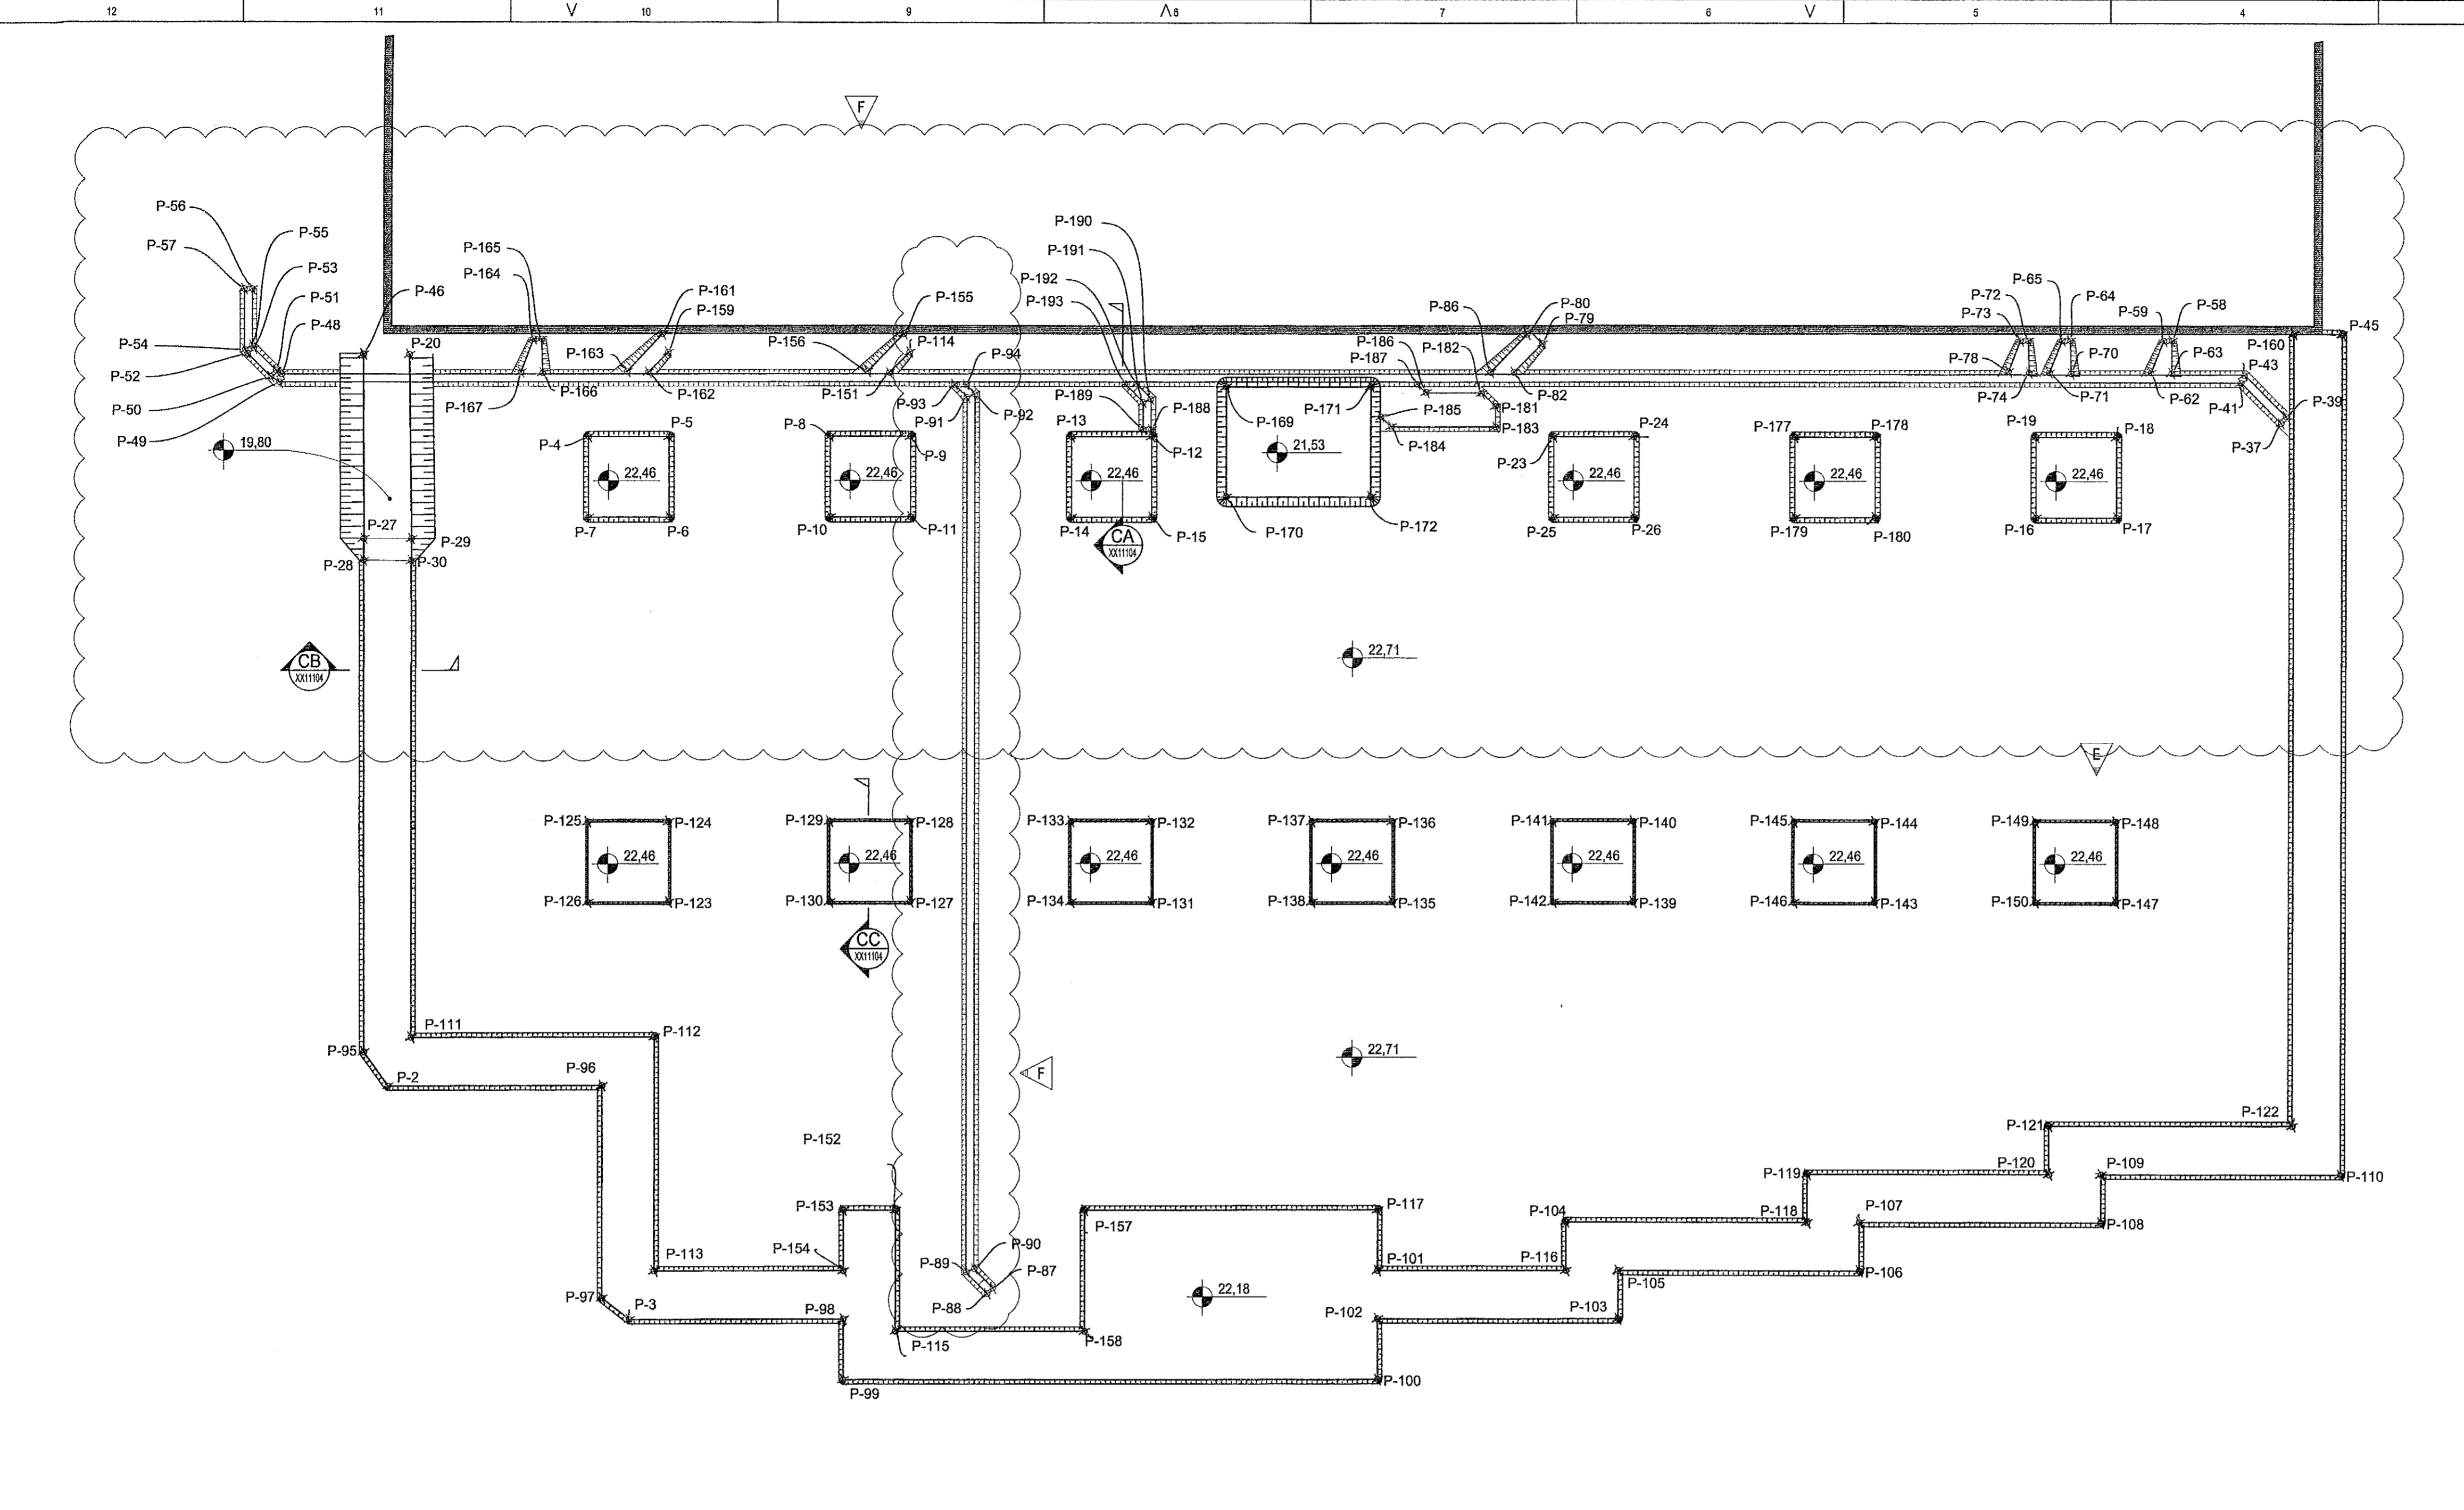

HNITATAFLA				HNITATAFLA				HNITATAFLA				HNITATAFLA				HNITATAFLA				HNITATAFLA				HNITATAFLA											
NÚMÉR	X	Y	Z	NÚMÉR	X	Y	Z	NÚMÉR	X	Y	Z	NÚMÉR	X	Y	Z	NÚMÉR	X	Y	Z	NÚMÉR	X	Y	Z	NÚMÉR	X	Y	Z	NÚMÉR	X	Y	Z	NÚMÉR	X	Y	Z
P-2	354.793,00	397.853,47	22,18	P-24	354.818,21	397.877,62	22,46	P-55	354.784,59	397.870,16	21,60	P-88	354.808,76	397.852,69	22,58	P-108	354.834,86	397.862,17	22,18	P-128	354.803,61	397.863,40	22,46	P-148	354.832,41	397.871,82	22,46	P-169	354.808,12	397.875,95	21,53	P-193	354.805,67	397.875,32	22,02

T:\221Tjarnarvellir\7\Bunna\hnutatafla\XX_1_11_03.dwg