



Vestak: 14.6.2019 17:10:22 Öpprentur: 14.06.2019

Útg.	Dags.	Skýring	Br. af: Yfirf.
A	14.06.2019	Stækun & byggingu	GES III

ÁRTUN HÖNNUNARSTJÓRA:
ÚTI
ARKITEKTAR
BALDUR Ó. SVAVARSSON
ARKIETKT FAI SAMMARK
KT: 120357-51.6F

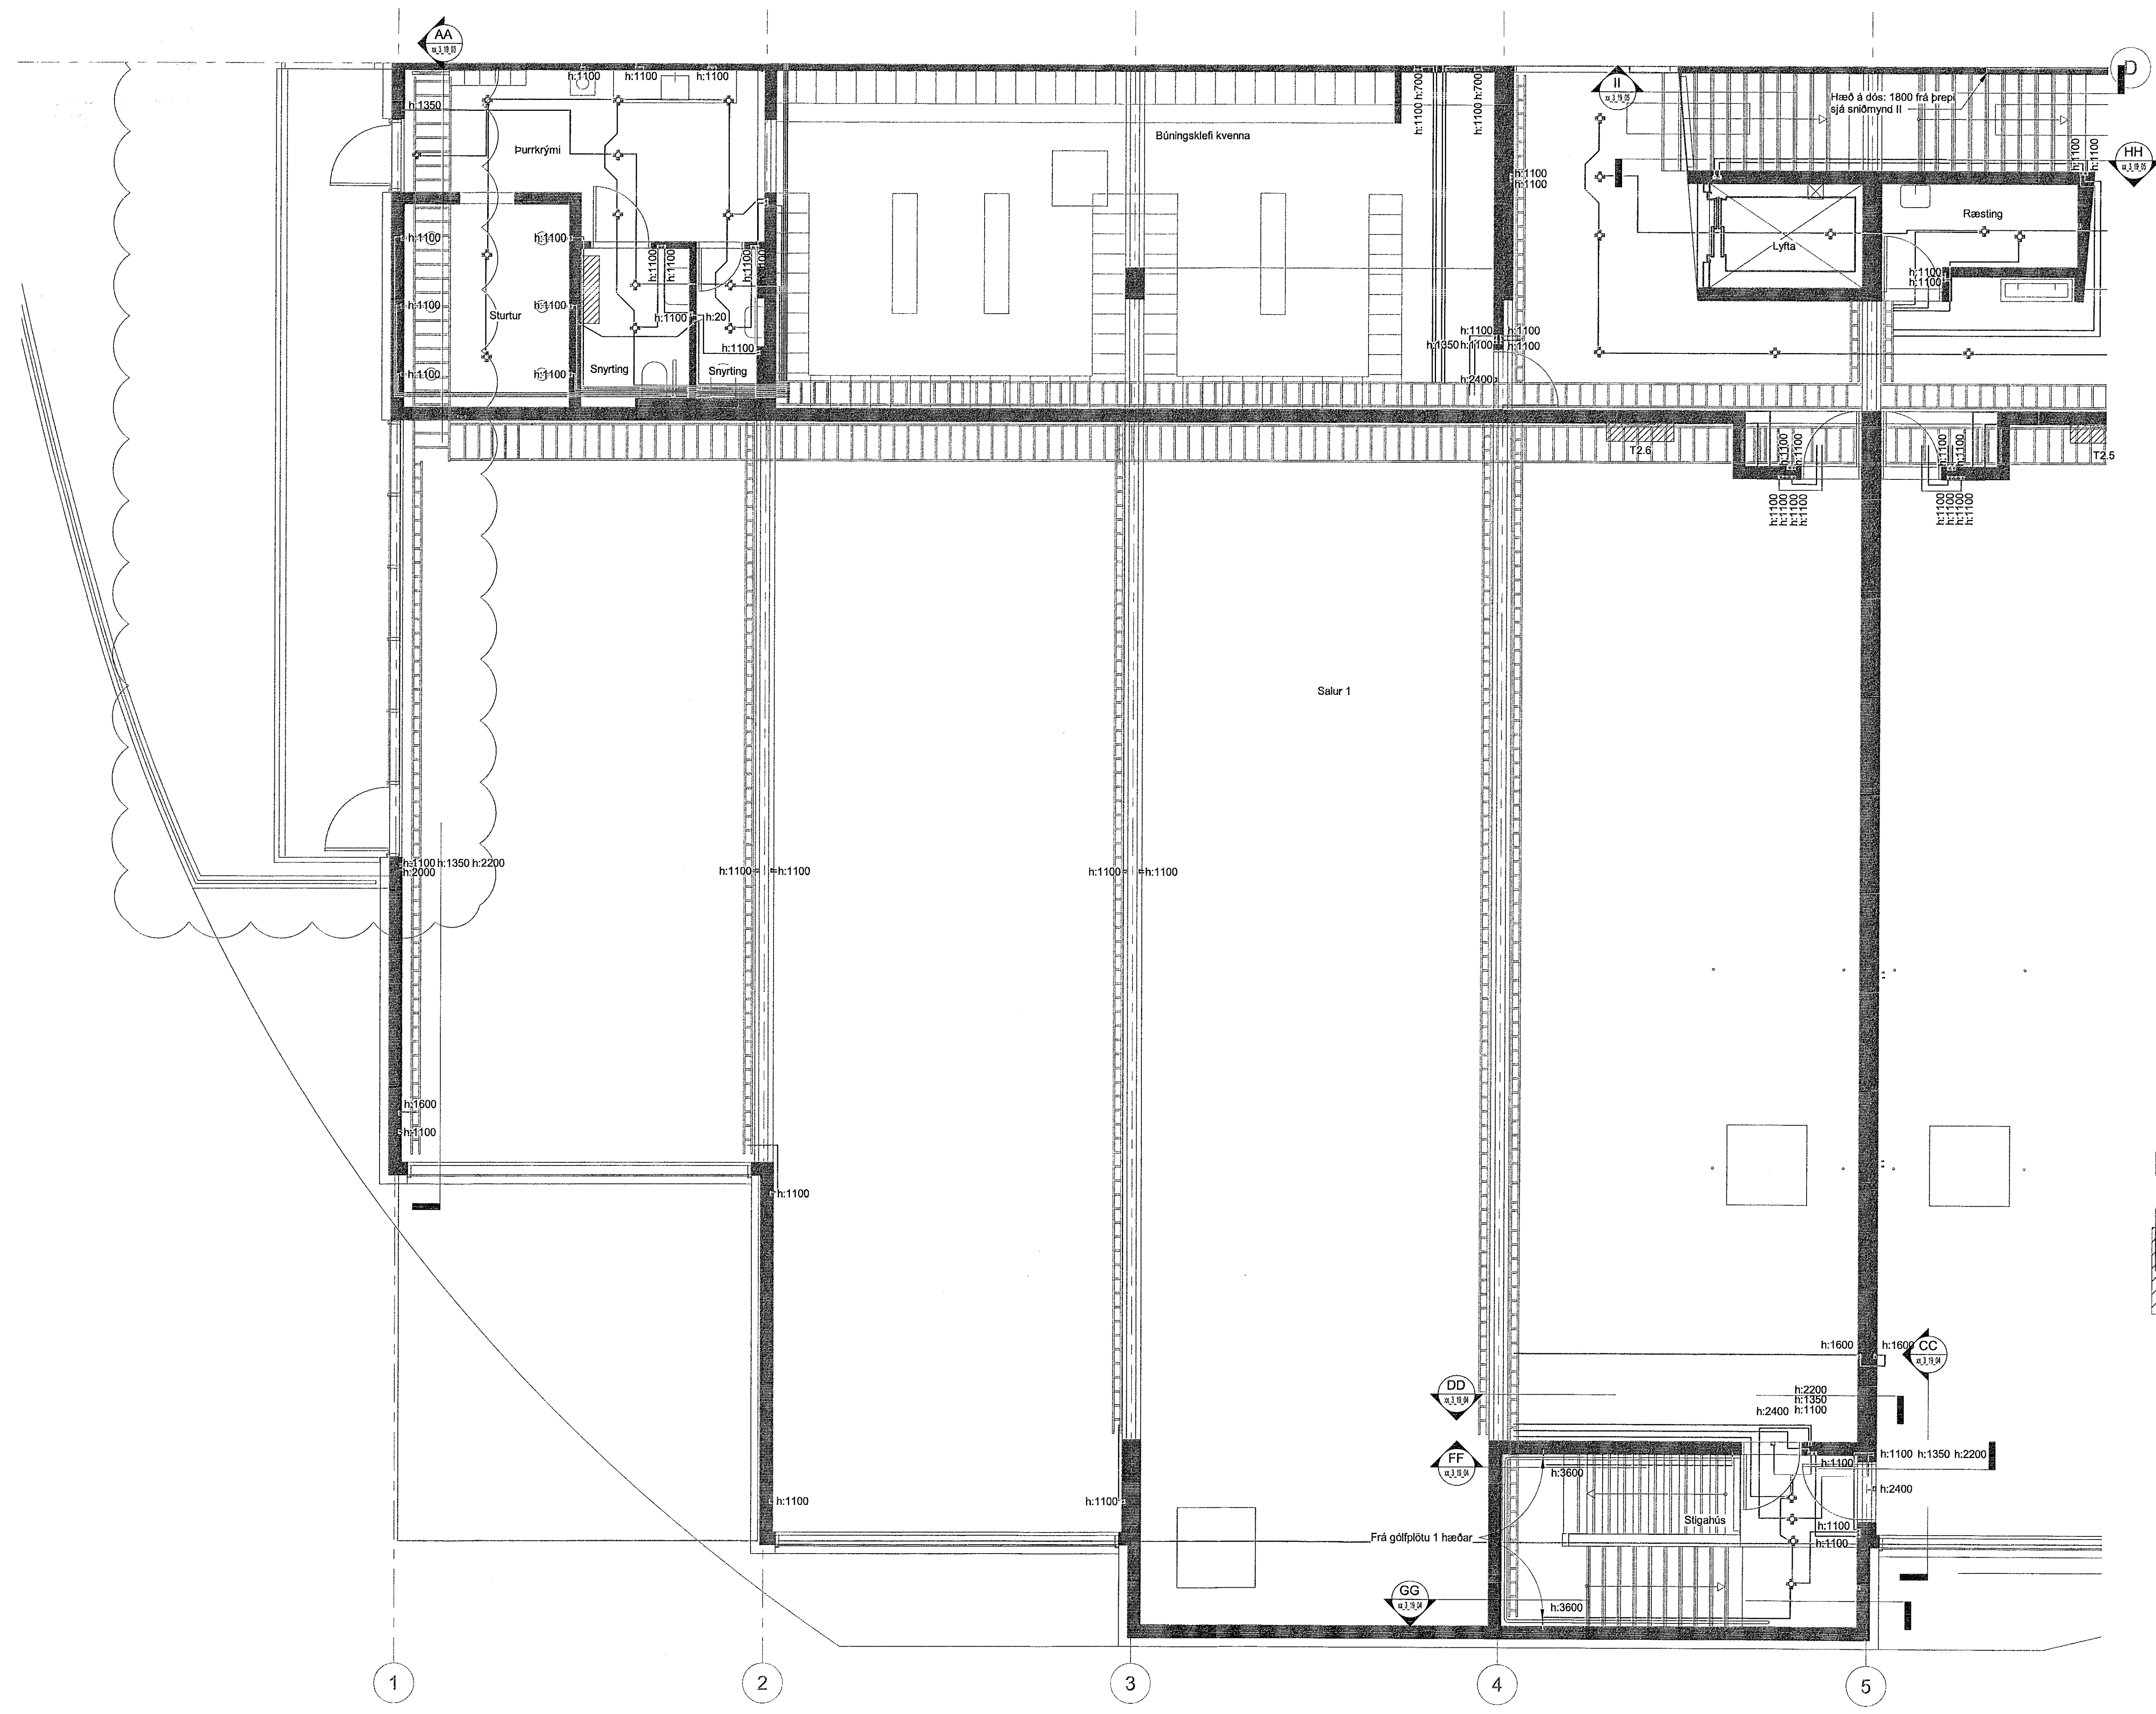

ATH
2020 úr öllum dögum nema annað sé
tekið fram

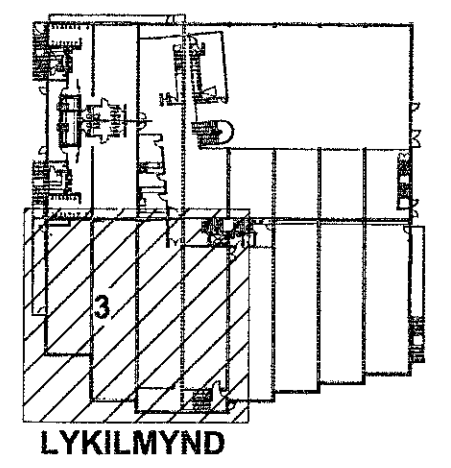

World Class
Tjarnarvellir 7
221 Hafnarfjörður
Rafлагnir
Rafлагnir í vegg og jarðveg
2. hæð - Stækun

TEIKNÚMUR	BLAÐSTÆRÐ	HANNAÐ	GES
2768-004	A1	TEIKNAD.	HJG
02_3_19_03		YFIRFARAD.	DBS
DAGS.	MÆLIKVARÐI	ÚTGÁFA	
14.06.2019	1:50	A	

Útgáfunúmer og dagsetning skilgreindar: 1905072 - 29.04.2019
Höfundur: Davíð Eysteinnsson KT:100356-3339
Hönnunarsítur: