



Vestir:	14.6.2019 17:10:24	Óþrenur:	14.06.2019
Útg.	Dags.	Skýring	Br. af: Yfirf.
A	14.06.2019	Stækjum á byggingu	GES IJH

ÁRITUN HÖNNUNARSTJÓRA:
ÚTI **MINN**
 ARKITEKTAR
 BALDUR Ó. SVAVARSSON
 ARKITEKT FÁI SAMARK
 Kt.: 120357 5149

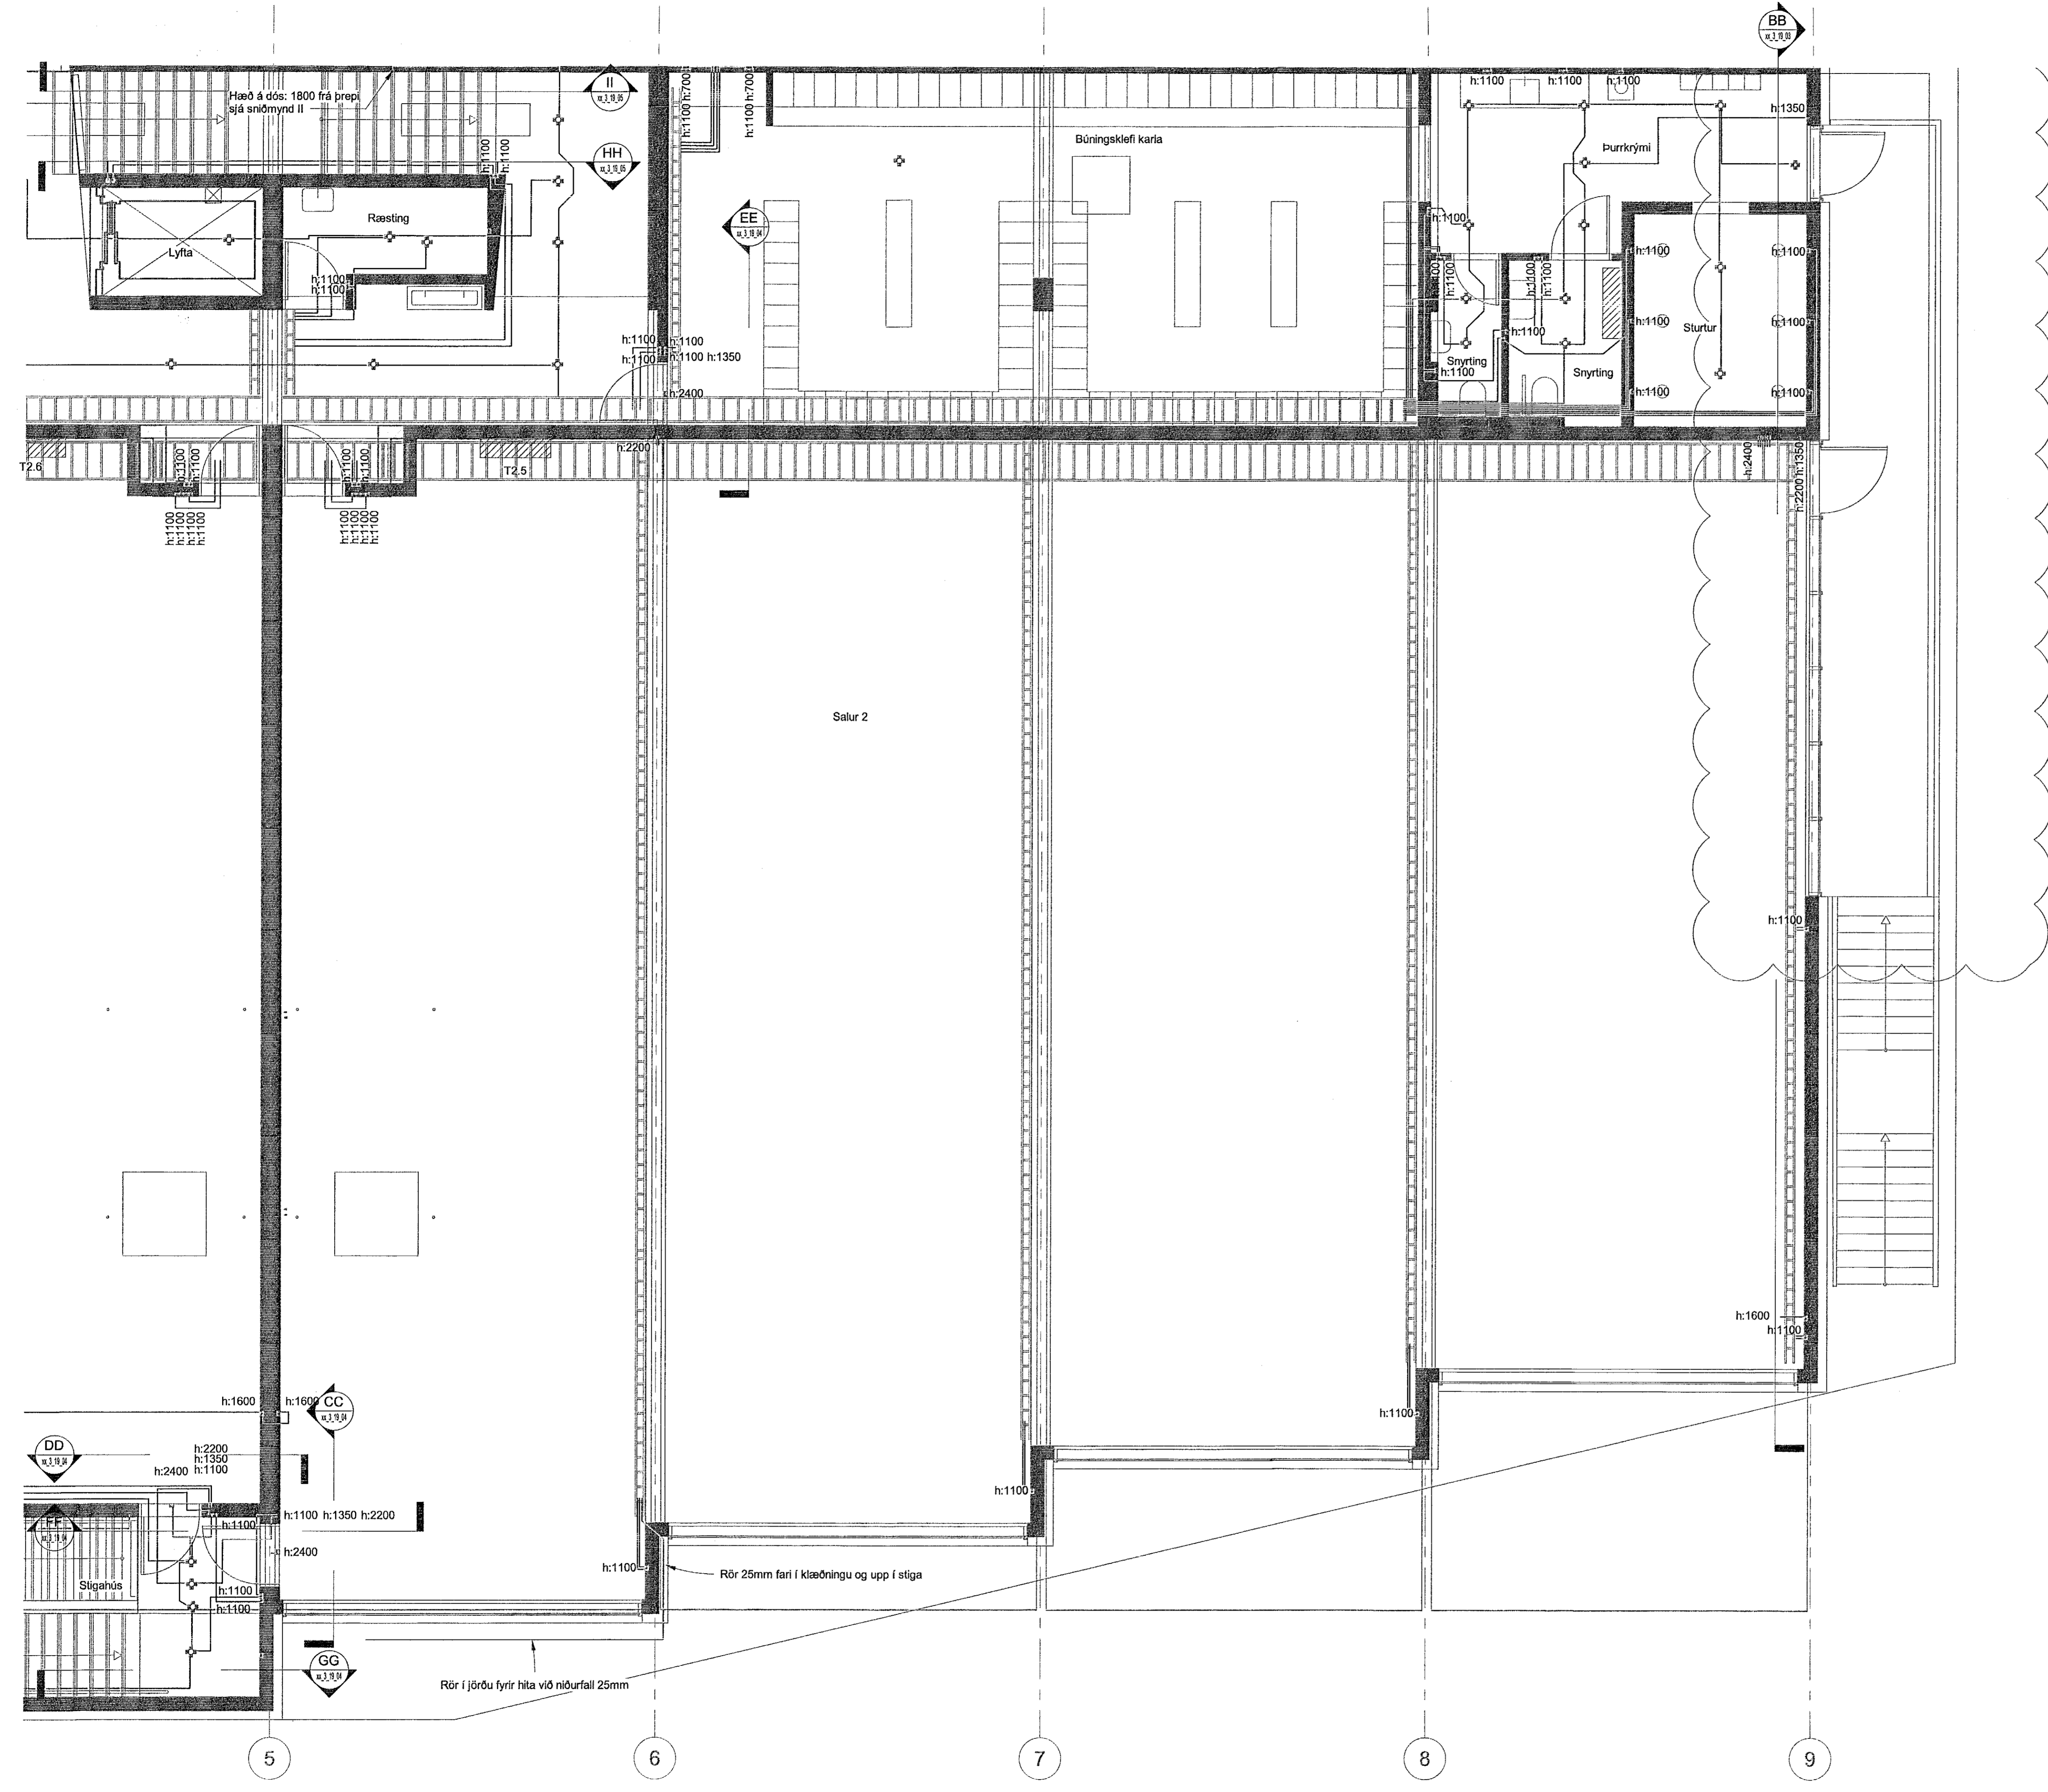

ATH
2020 úr öllum dögum nema annað sé tekið fram

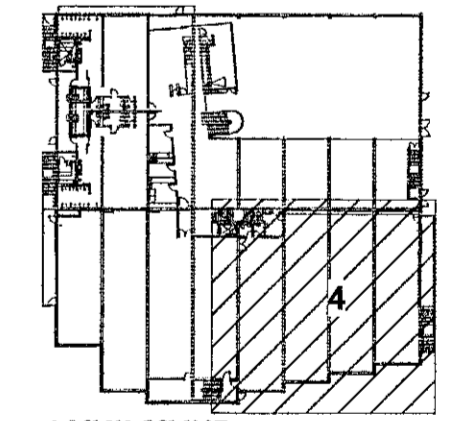

LYKILMYND



World Class
Tjarnarvellir 7
221 Hafnarfjörður

Raflagnir
Raflagnir í vegg og jarðveg
2. hæð - Stækjun

TEKNIÐMÉR	BLADSTÆRD	HANNAÐ:	GES
2768-004	A1	TEKNAÐ:	HJG
02_3_19_04		YFRIFARAÐ:	PBS
DAGS.	MELKIVARÐI	ÚTGÁFA	
14.06.2019	1 : 50	A	

Útgáfunúmer og dásæling sMáppáttar: 1905072 - 28.04.2019
 Höfundur: Davíð Eysteinn Svavarsón Kt:100356-3339
 Hönnunarsjött