


Samþykkt þann  
26 JUN 2019  
Byggingarfulltrúinn í Hafnarförðum  
F.h. Sigurður Steinar Jónsson

Vest: 14.6.2019 17:10:29 Úpsett: 09.11.2017

Útg.	Dags.	Skýring	Br. af:	Yfirf.
A	09.11.2017	Fyrsta útgáfa A	GES	DES
B	14.06.2019	Stærkun & byggingu	GES	IH

ÁRITUN HÖNNUNARSTJÓRA:

**ÚTI** **INN**  
ARKITEKTAR  
BALDUR Ó. SVAVARSSON  
ARKITEKT FAI SAMARK  
Kt.: 120357 5149

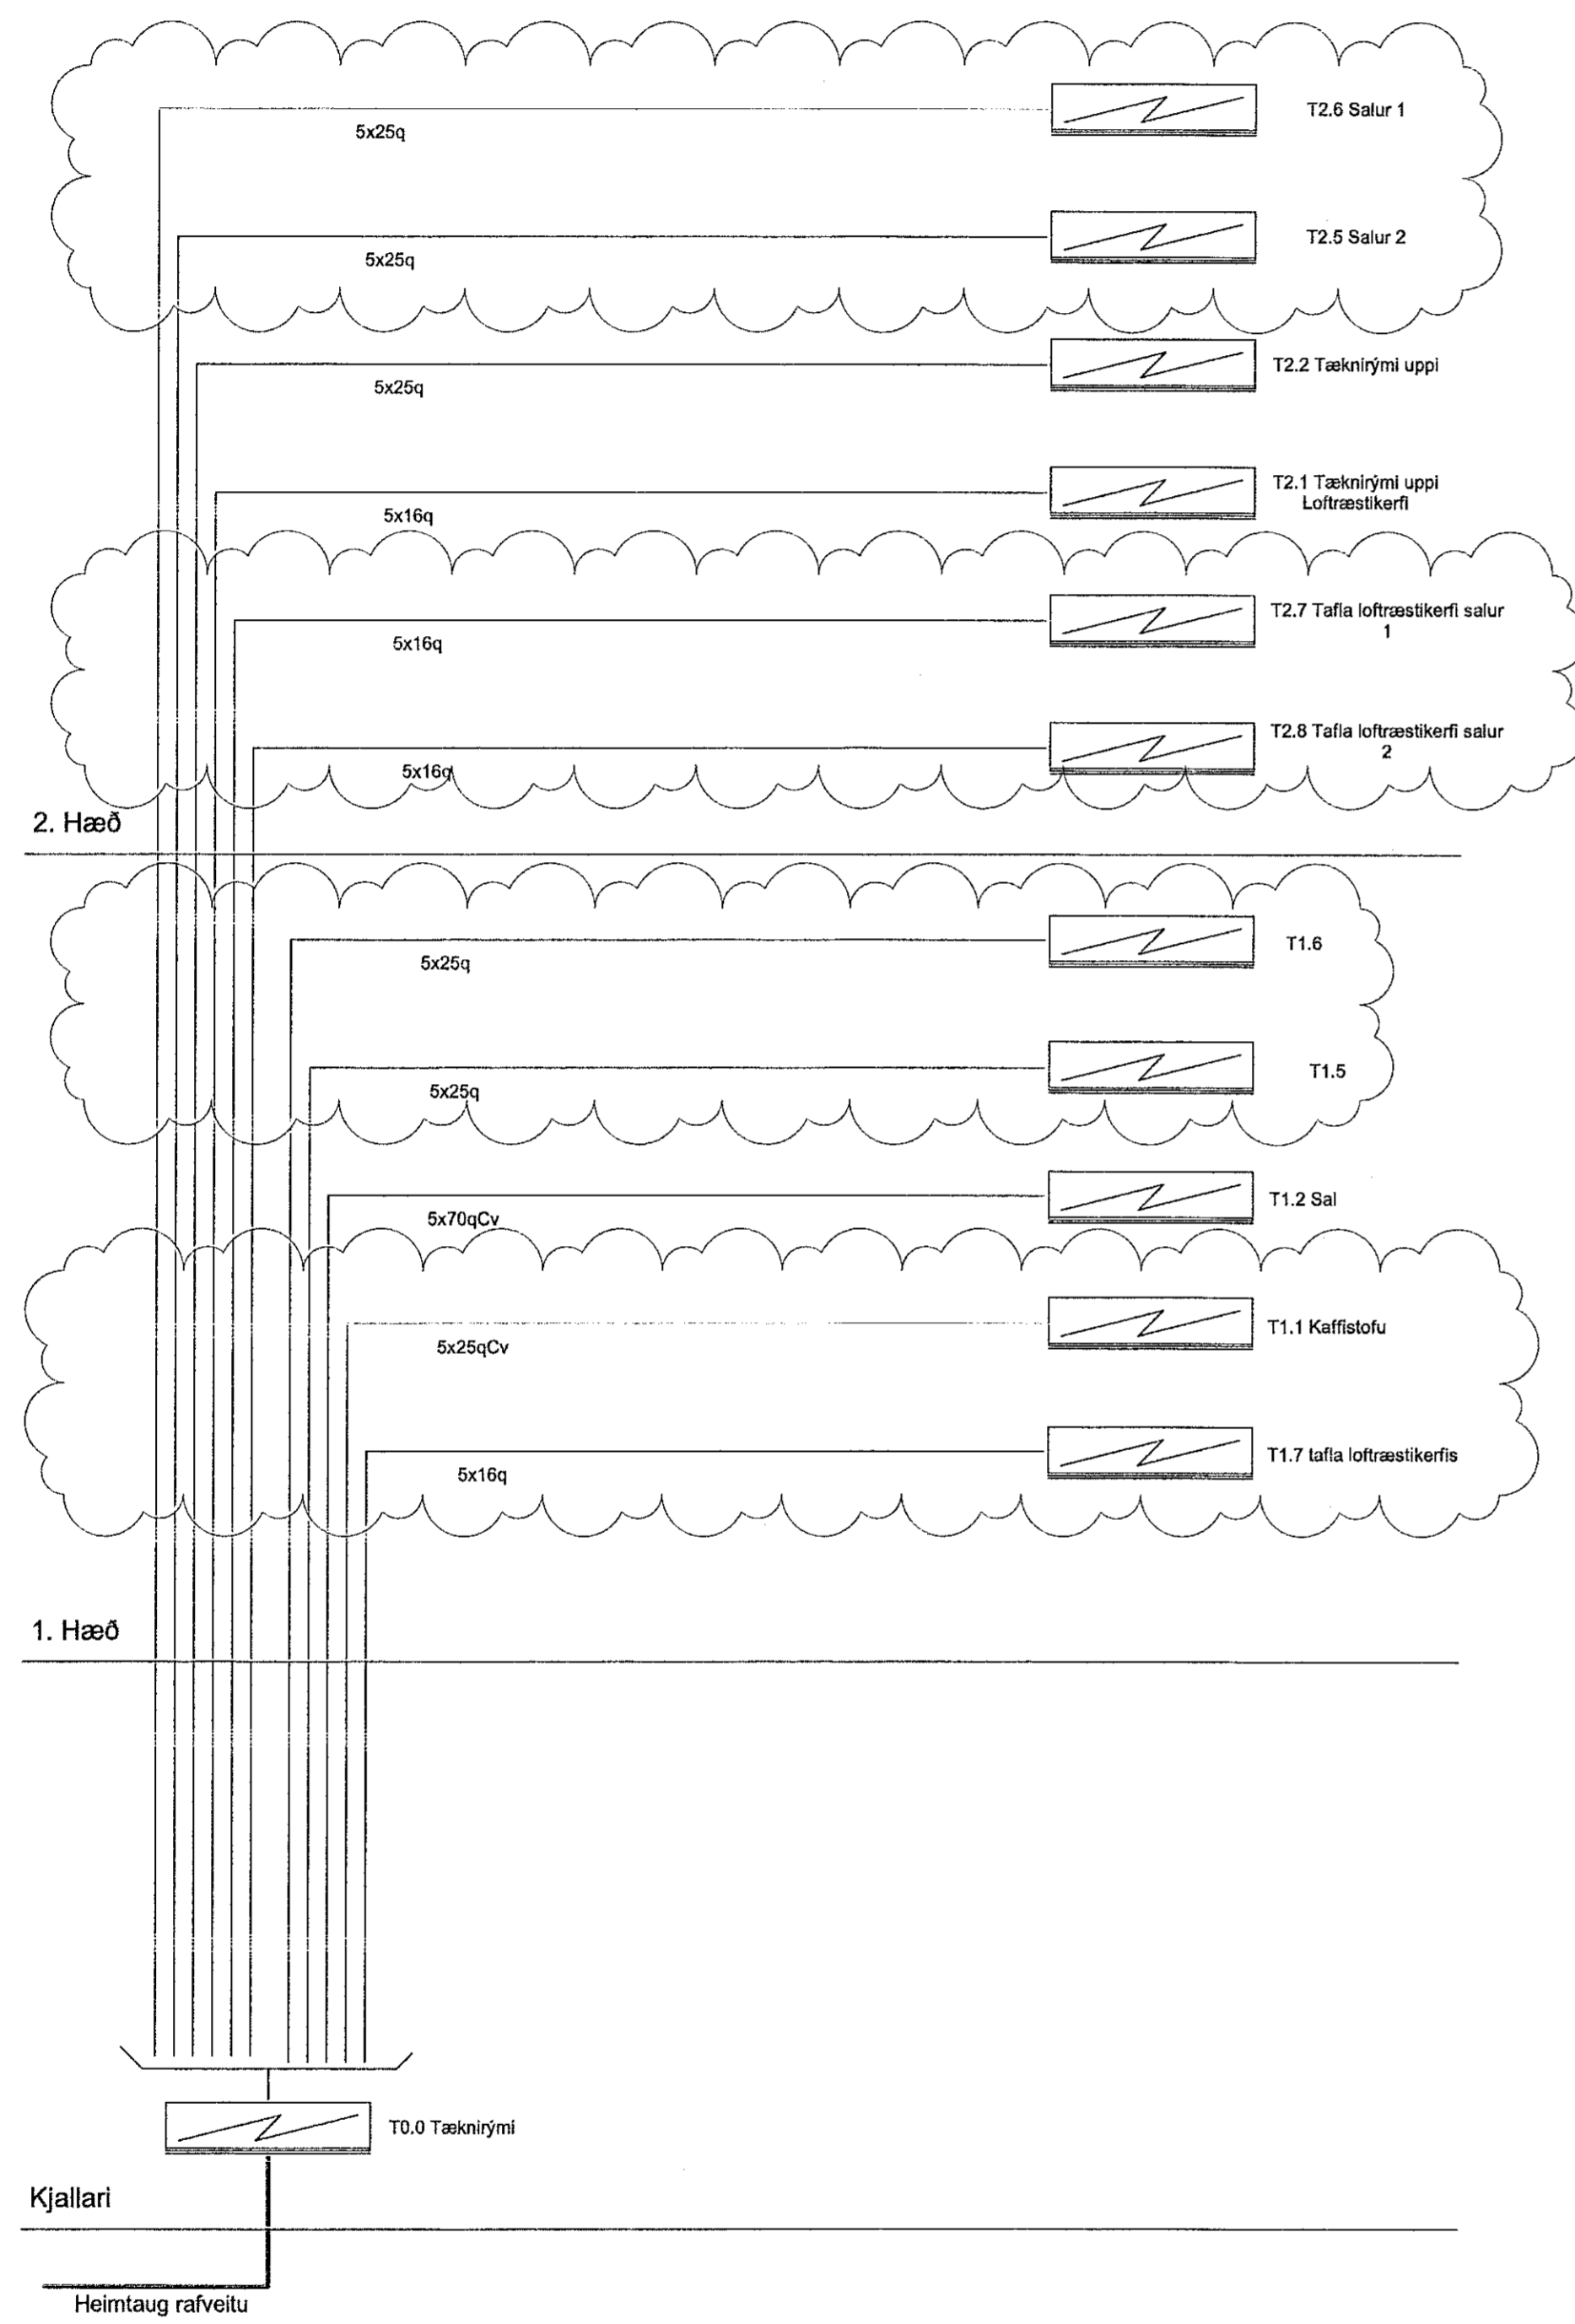

World Class  
Tjarnarvellir 7  
221 Hafnarfjörður  
Raffagnir  
Kerfismynd lágspennu

TEKNIÐJÁMÉR	BLAÐSTÆRÐ	HANNAÐ	GES
2768-004	A1	TEKNAÐ:	HMH
xx_3_06_02		YRFRAB:	DES
DAGS.	MÆLIKVARÐI	ÚTGÁFA	
09.11.2017	1 : 1	B	

Úpplýsingar og dæpskrifning aðskipta: 1905072 - 29.04.2019  
Höfundur: Davíð Einarsson / Sölvason Kt.:100356-3339  
Hönnunarsíti