


Útg.	Dags.	Skýring	Br. af:	Yfirf.
A	09.11.2017	Fyrsta útgáfa A	GES	DES
B	14.06.2019	Stækun & byggingu	GES	IH

ÁRITUN HÖNNUNARSTJÓRA:

ÚTI
ARKITEKTAR
BALDUR Ó. SVAVARSSON
ARKITEKT FAI SAMARK
KT.: 120357 5147

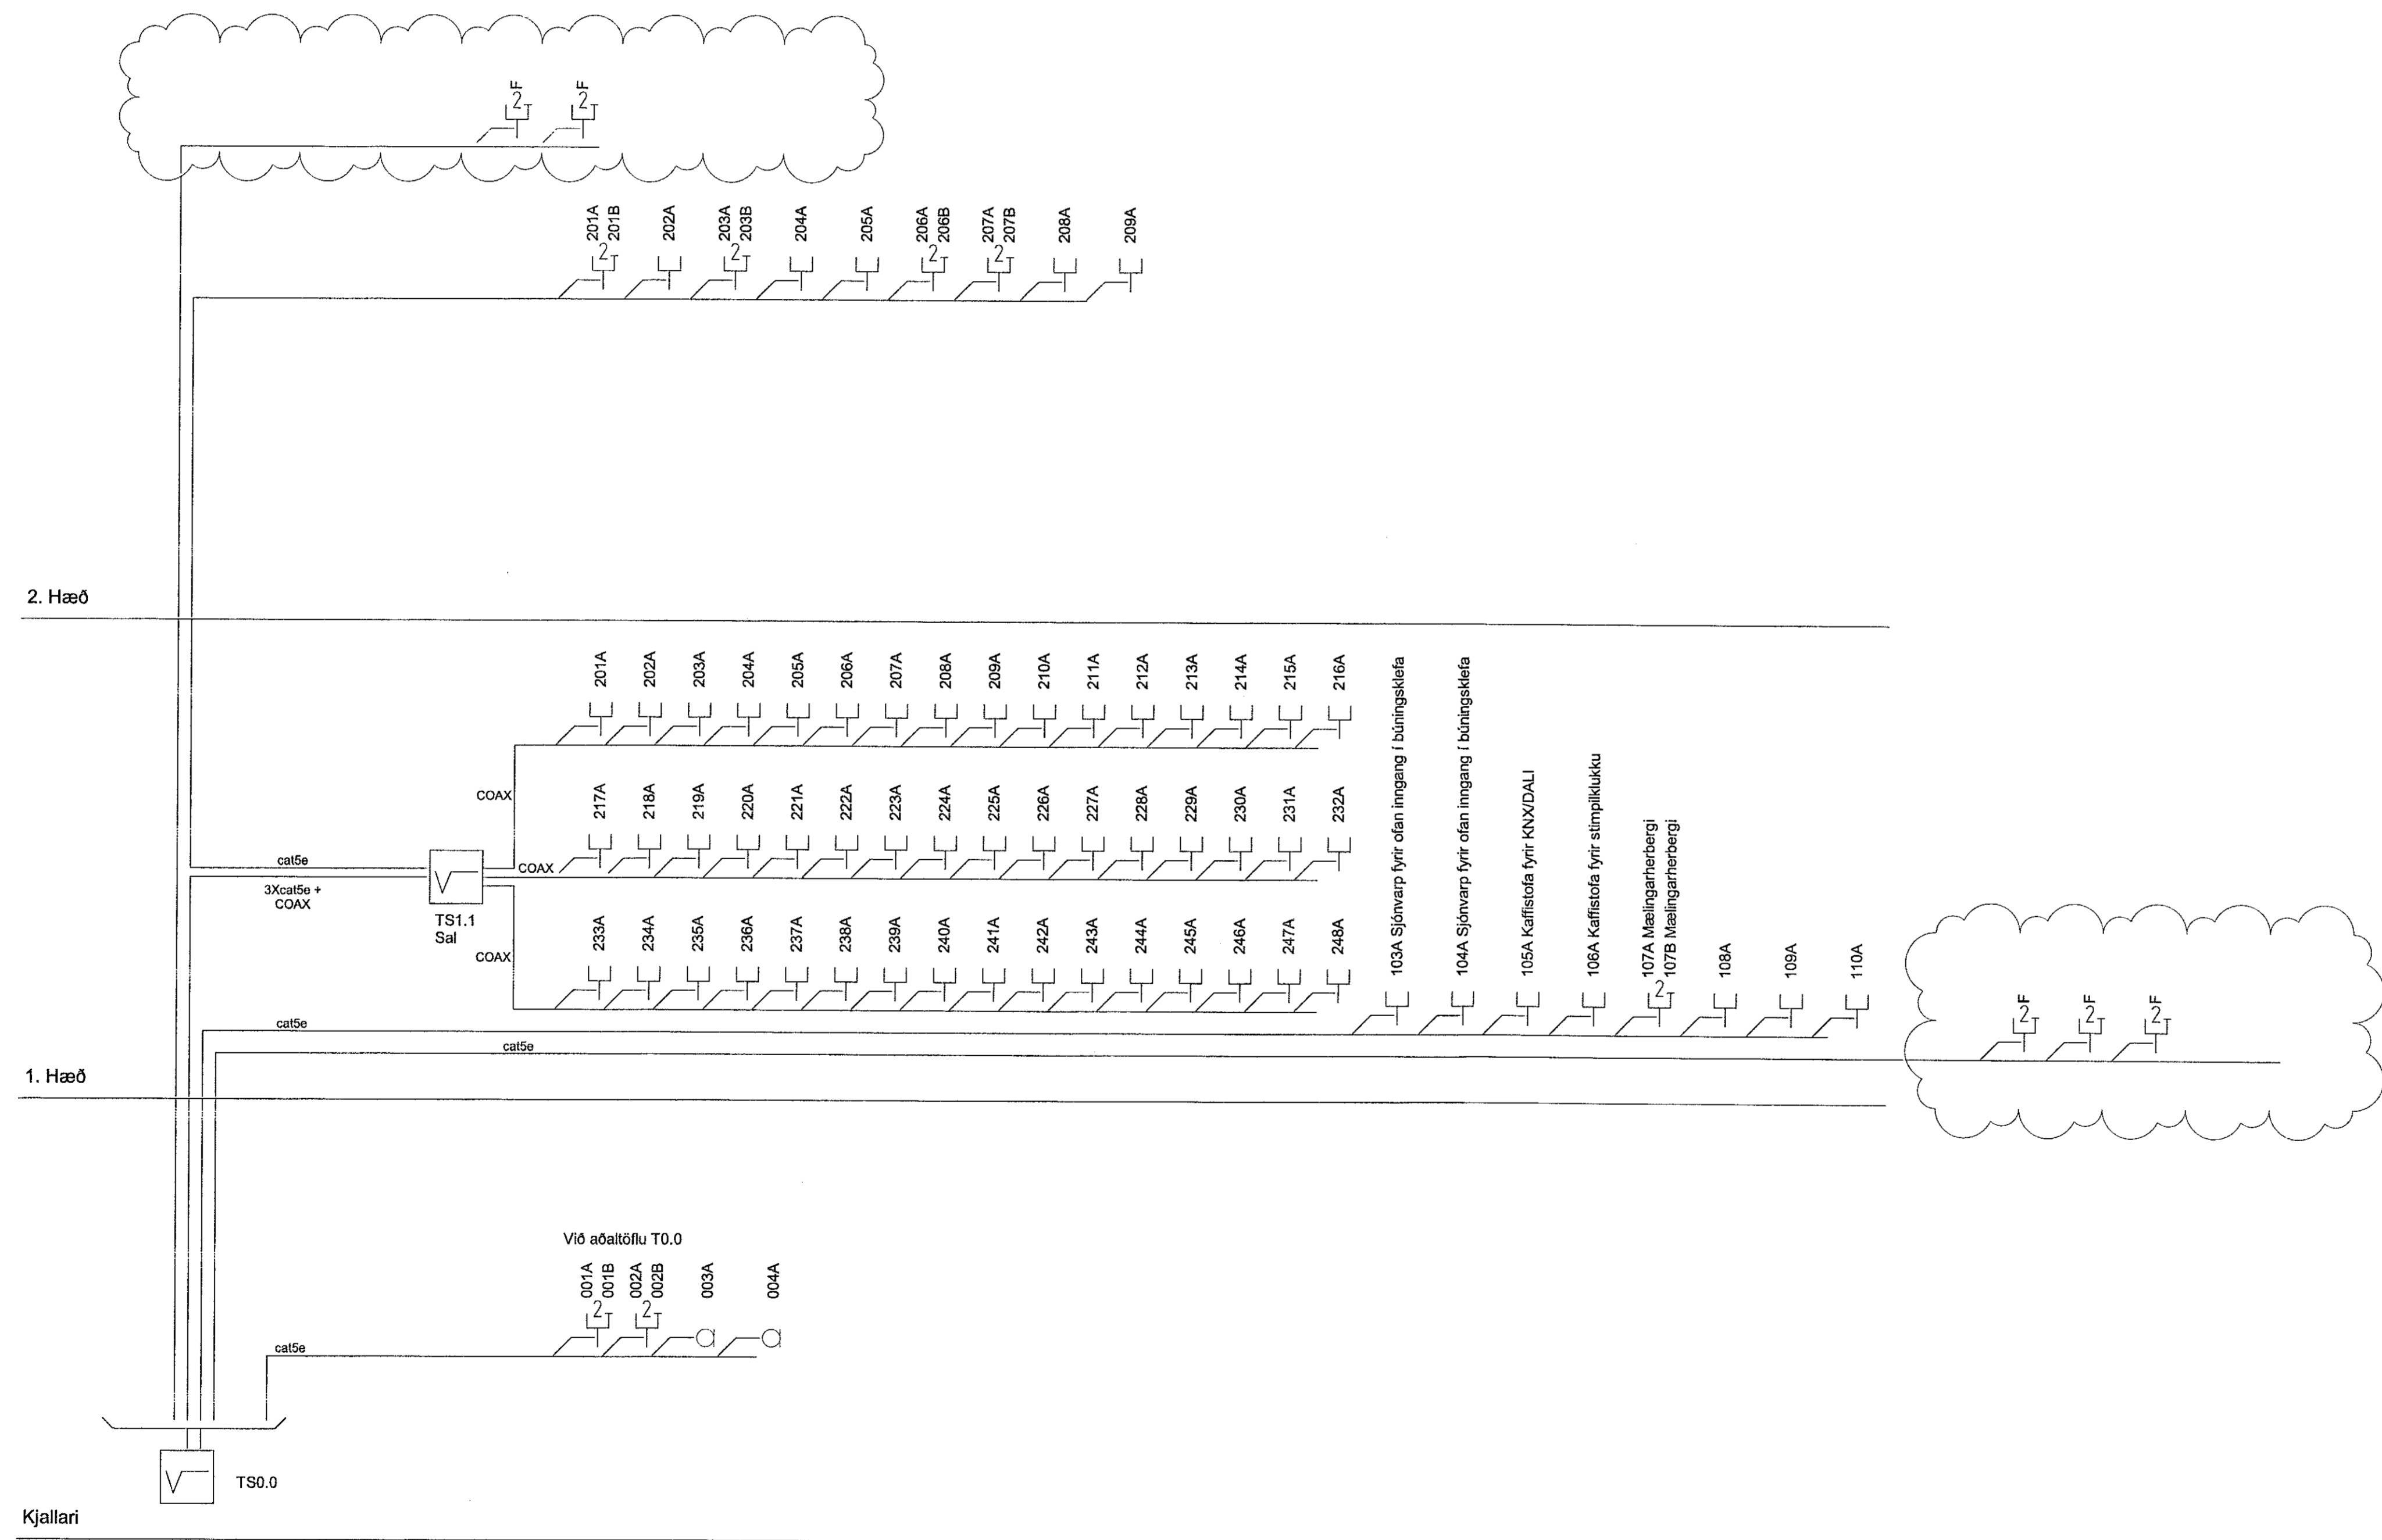

World Class
Tjarnavellir 7
221 Hafnarfjörður
Rafagnir
Kerfismynd tölvakerfis

TEKNI NÚMÉR	BLADSTÆRD	HANNAÐ	GES
2768-004	A1	TEKNI M:	HMH
xx_3_06_03		YFIRFARÐI:	DES
DAGS.	MÆLKVARDI	ÚTGÁFA	
09.11.2017	1 : 1	B	

Útgáfunúmer og dagsetning aðaluppláttar: 1905072 - 29.04.2019
Höfundur: Davíð Eyjólfsson-Þórlásson kt:100356-3339
Hönnunarskipt