Samþykkt þann
24 JUN 2019
Byggingarfulltrúinn í Hafnarfirði
F.h. Sigurður Steinar Jónsson

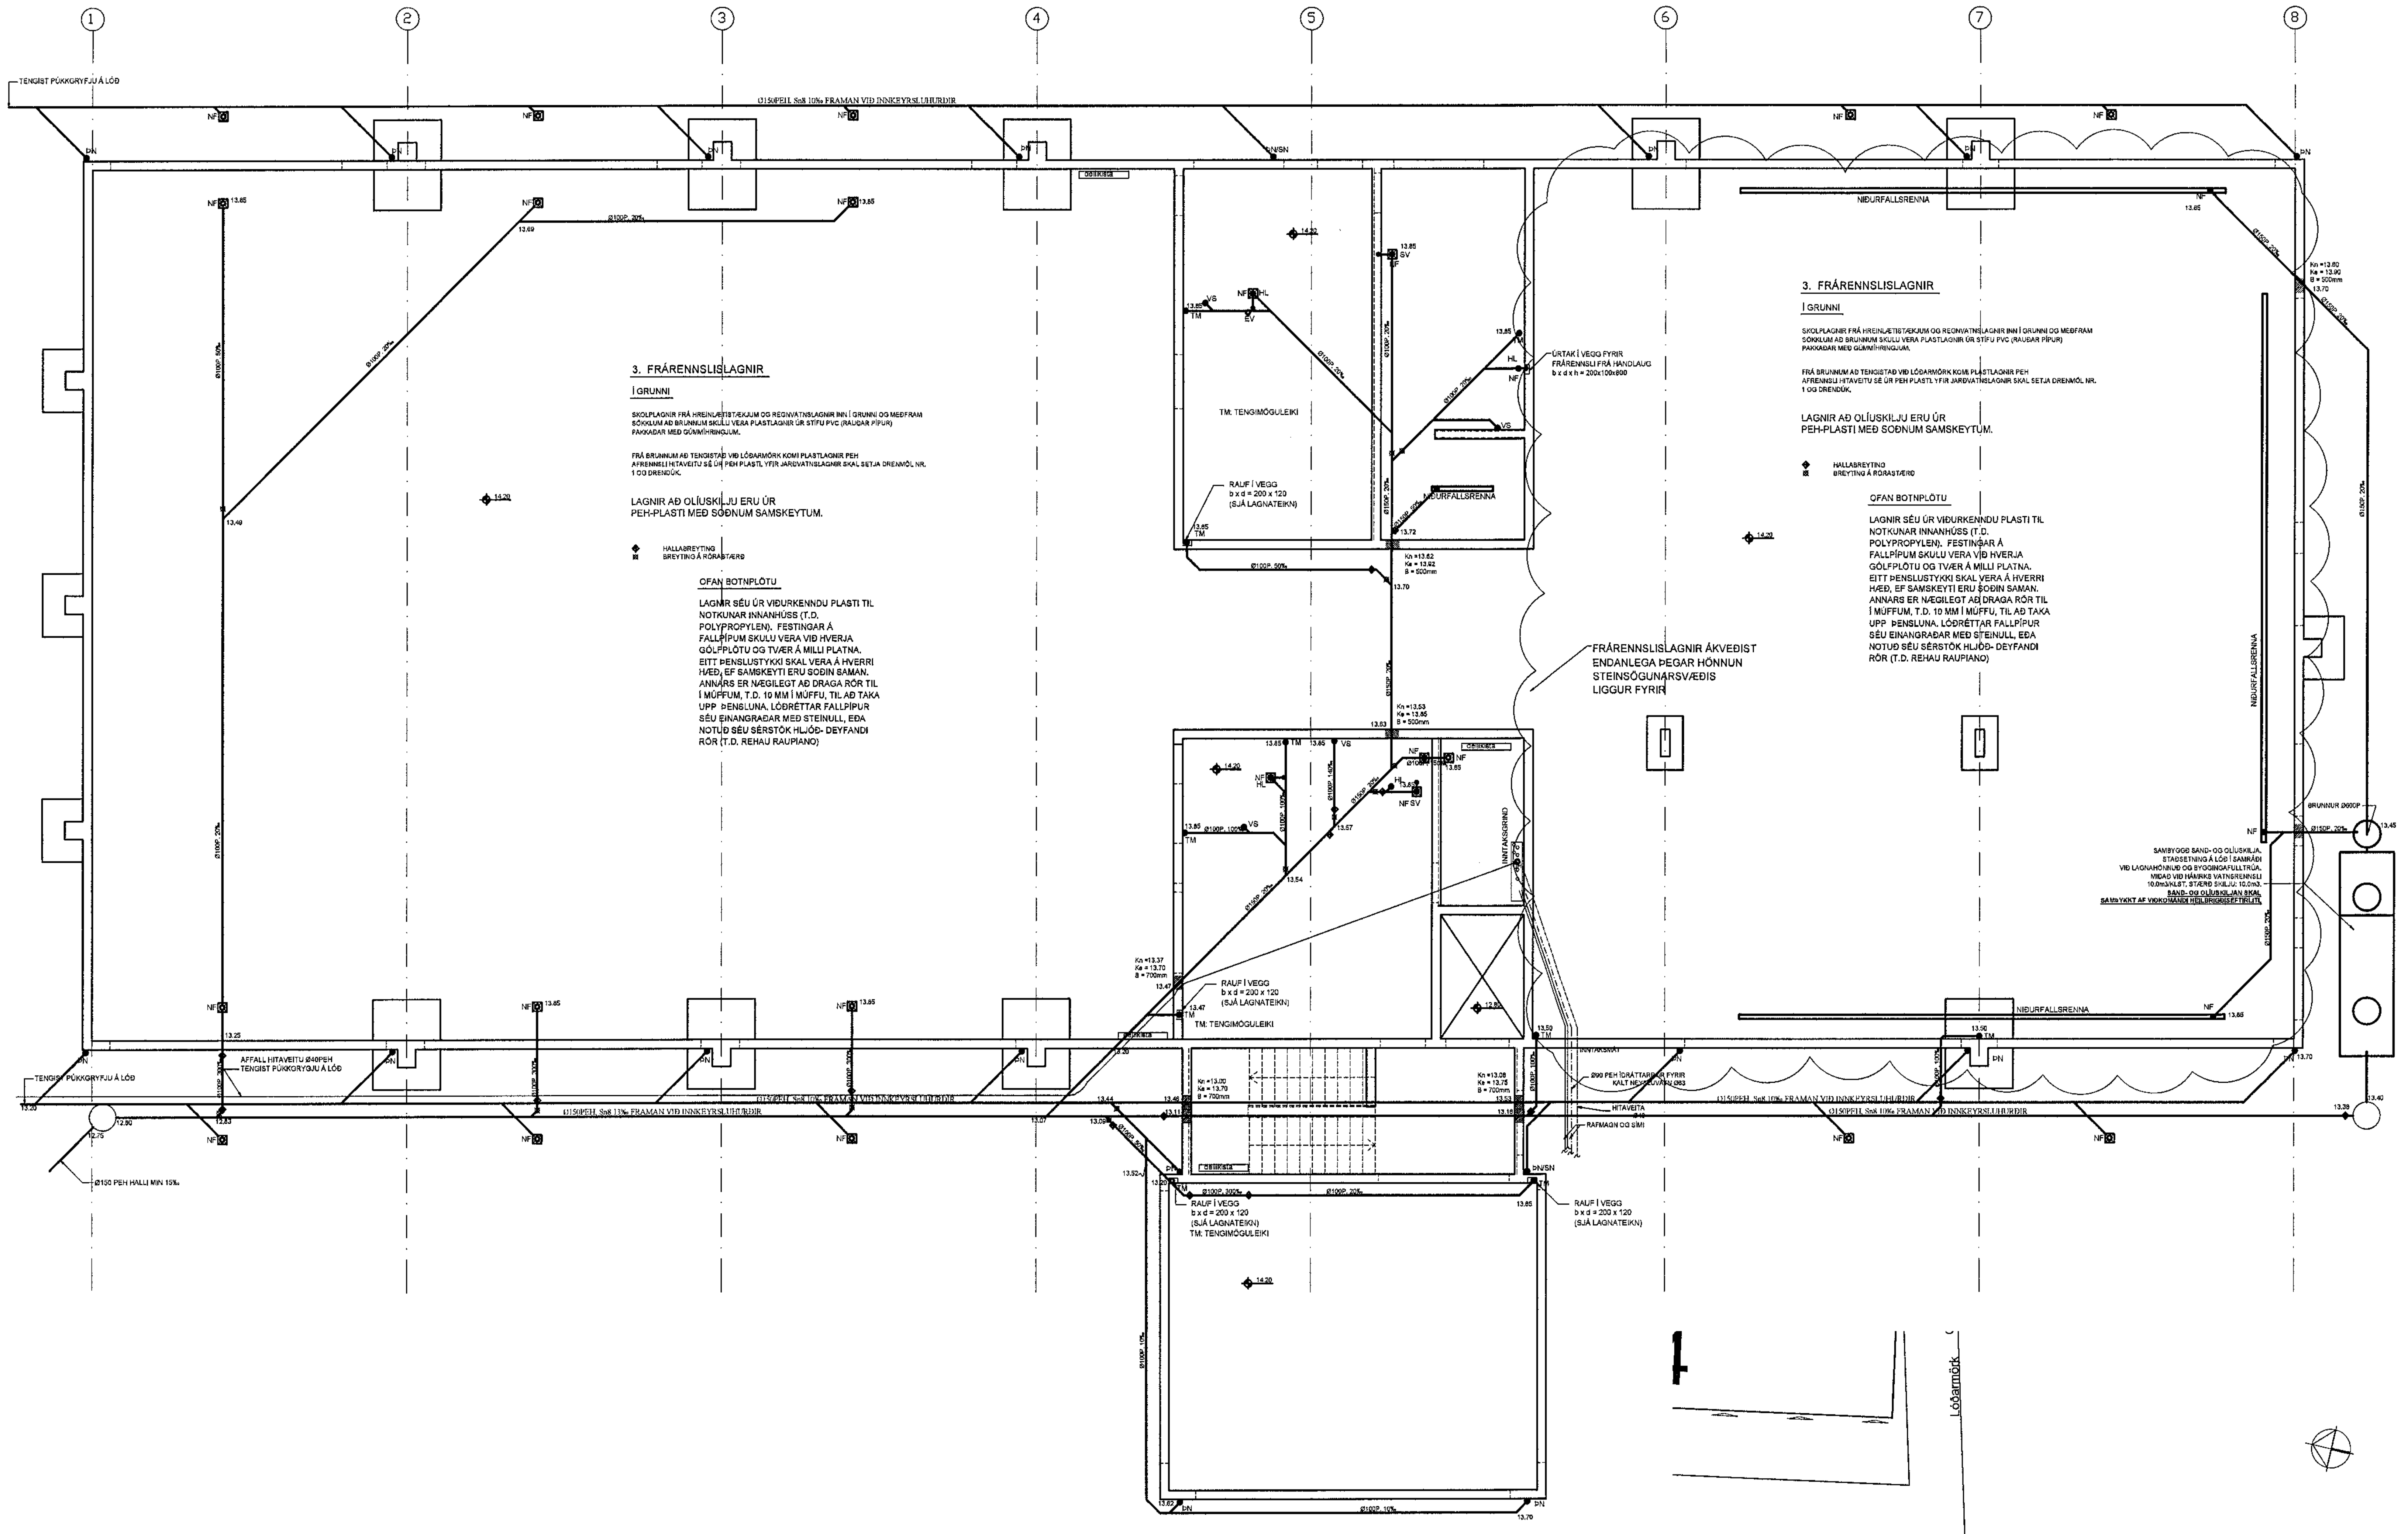

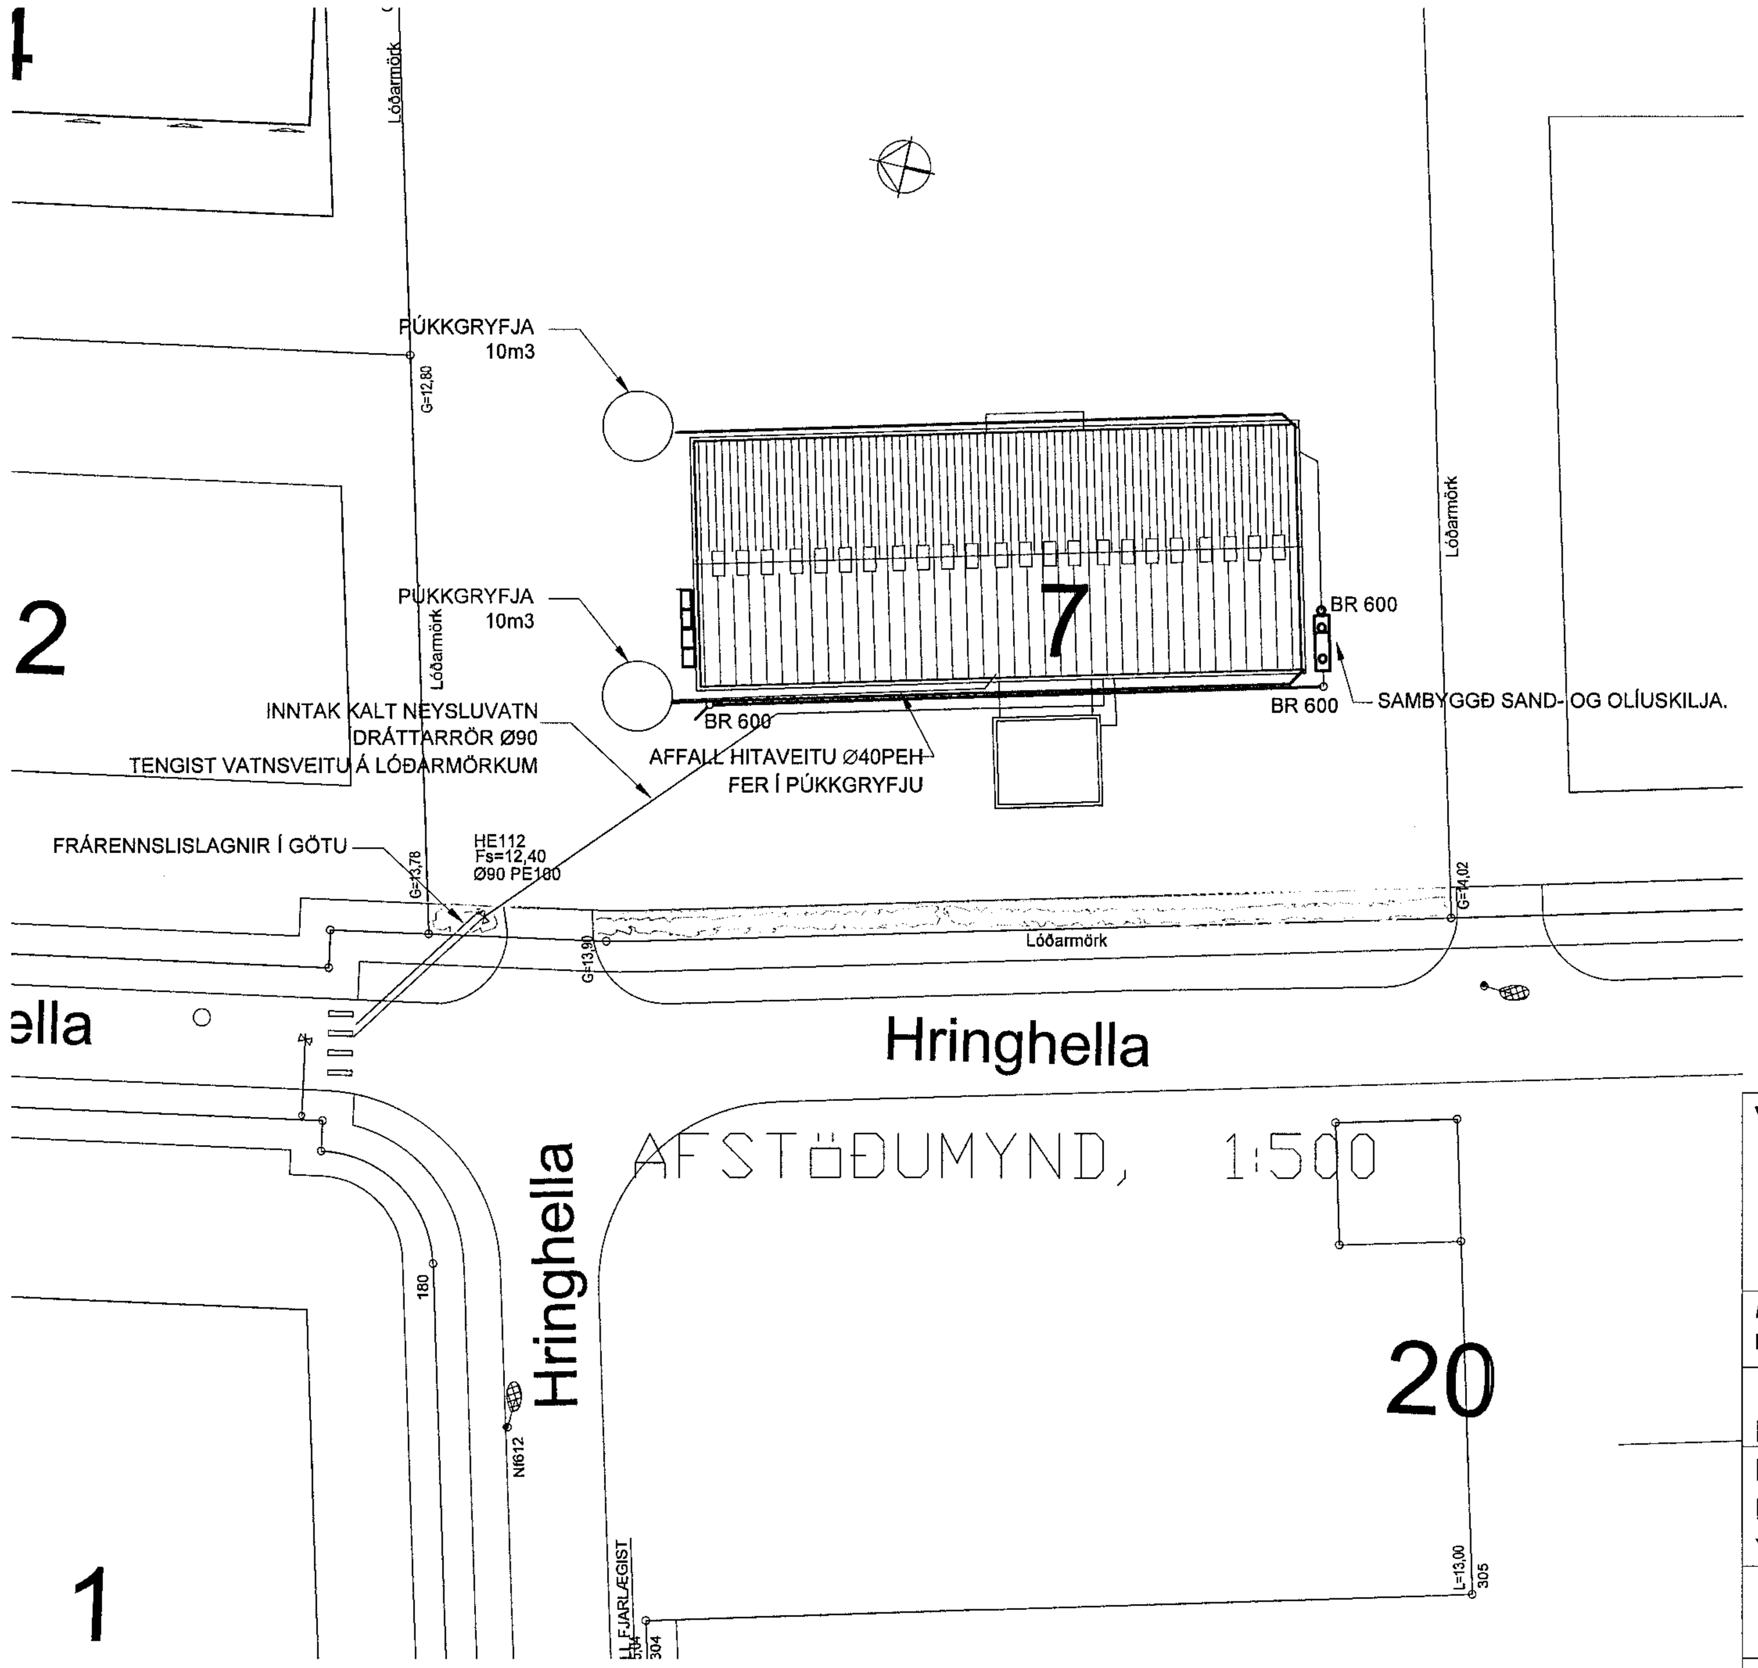

AFSTÖÐUMYND, 1:500

Verkfræðistofa Hauks Ásgeirssonar e.h.f.
VHÁ
Brautarholt 10-14, 105 Reykjavík
Sími: 534-8815 897-8132
e-mail: haukur@vha.is
www.vha.is
Kennitala: 560600-3050

Hannað	Teiknað	Samþykkt:
H.Á.	H.Á.	Kennitala 110383-5339

HRINGHELLA 7
HAFNARFIRÐI
LAGNIR
LAGNIR Í JÖRÐ
YFIRLITSMYND OG AFSTÖÐUMYND

Mkv.	Teikn. nr.	Verk nr.
1:100 1:500	3-0.1	18-055

Áritun samræmingarhönnuðar / hönnunarstjóra:	Útgáfa	Dags.
	A	MAÍ 19