


Samþykkt þann
09 JUL 2019
Byggingarfulltrúinn í Hafnarfjörður
E. h. Sigurður Steinar Jónsson

Skýringar

Tengla sal saman tvö neðstu járnin í sökkulveggnum allan úðringinn og að upptaki í tengibox.
Setja skal tvo víralása á hver samskeyti. Steyputeinar skulu vera 12mm í þvermáli.
Öll mál eru í cm, nema annars sé getið.
Tafla og rafbúnaður skal vera af viðurkenndri gerð.
Hæð rofa er 110cm, hæð tengla er 20cm, nema annars sé getið.
Hæð tengla í eldhúsi, baði, þvottahúsi, vs og bílskur skal vera 110cm
Málstraumur rofa skal vera 13A og tengla 16A
Hæð tengils við rofa skal vera sú sama og rofans.
Greinar eru ekki sýndar í öllum tilvikum að töflu, en eru þá merktar viðkomandi töflu og grein.
Vírar eru 1,5mm² í þvermál, nema annars sé getið.
Staðsetning rofa og tengla skal skoðast í samræmi við innréttingarteikningar.
Öll rör í smáþennu eru 20mm.
Verk skal unnið samkv. IST-200 staðli.

⚡	Jarðtenging
⚡	Tvöfaldur tengill
⚡	Einfaldur tengill
⚡	Rofi og tengill í sömu hæð (1100 mm)
⚡	Rofi
⚡	Samrofi
⚡	Tvöfaldur rofi
⚡	Krossrofi
⚡	Þrýsti-rofi/dimmer
⚡	Þrýsti-rofi m/ljós
⚡	Tengill m/neturtljósi
⚡	Veggiljós
⚡	Loftljós
⚡	Hátalaratengill
⚡	Símatengill
⚡	Loftnetstengill
⚡	Hreyfiskynjari
⚡	Tafla / melokassi
⚡	Reyfskynjari
⚡	Þjalla
⚡	Handboði
⚡	Rör upp á næstu hæð
⚡	Rör niður á næstu hæð
⚡	Rör gegnum hæð
⚡	Halogenljós í lofti
⚡	Halogenljós í lofti
⚡	Halogenljós í vegg

[Handwritten signature]

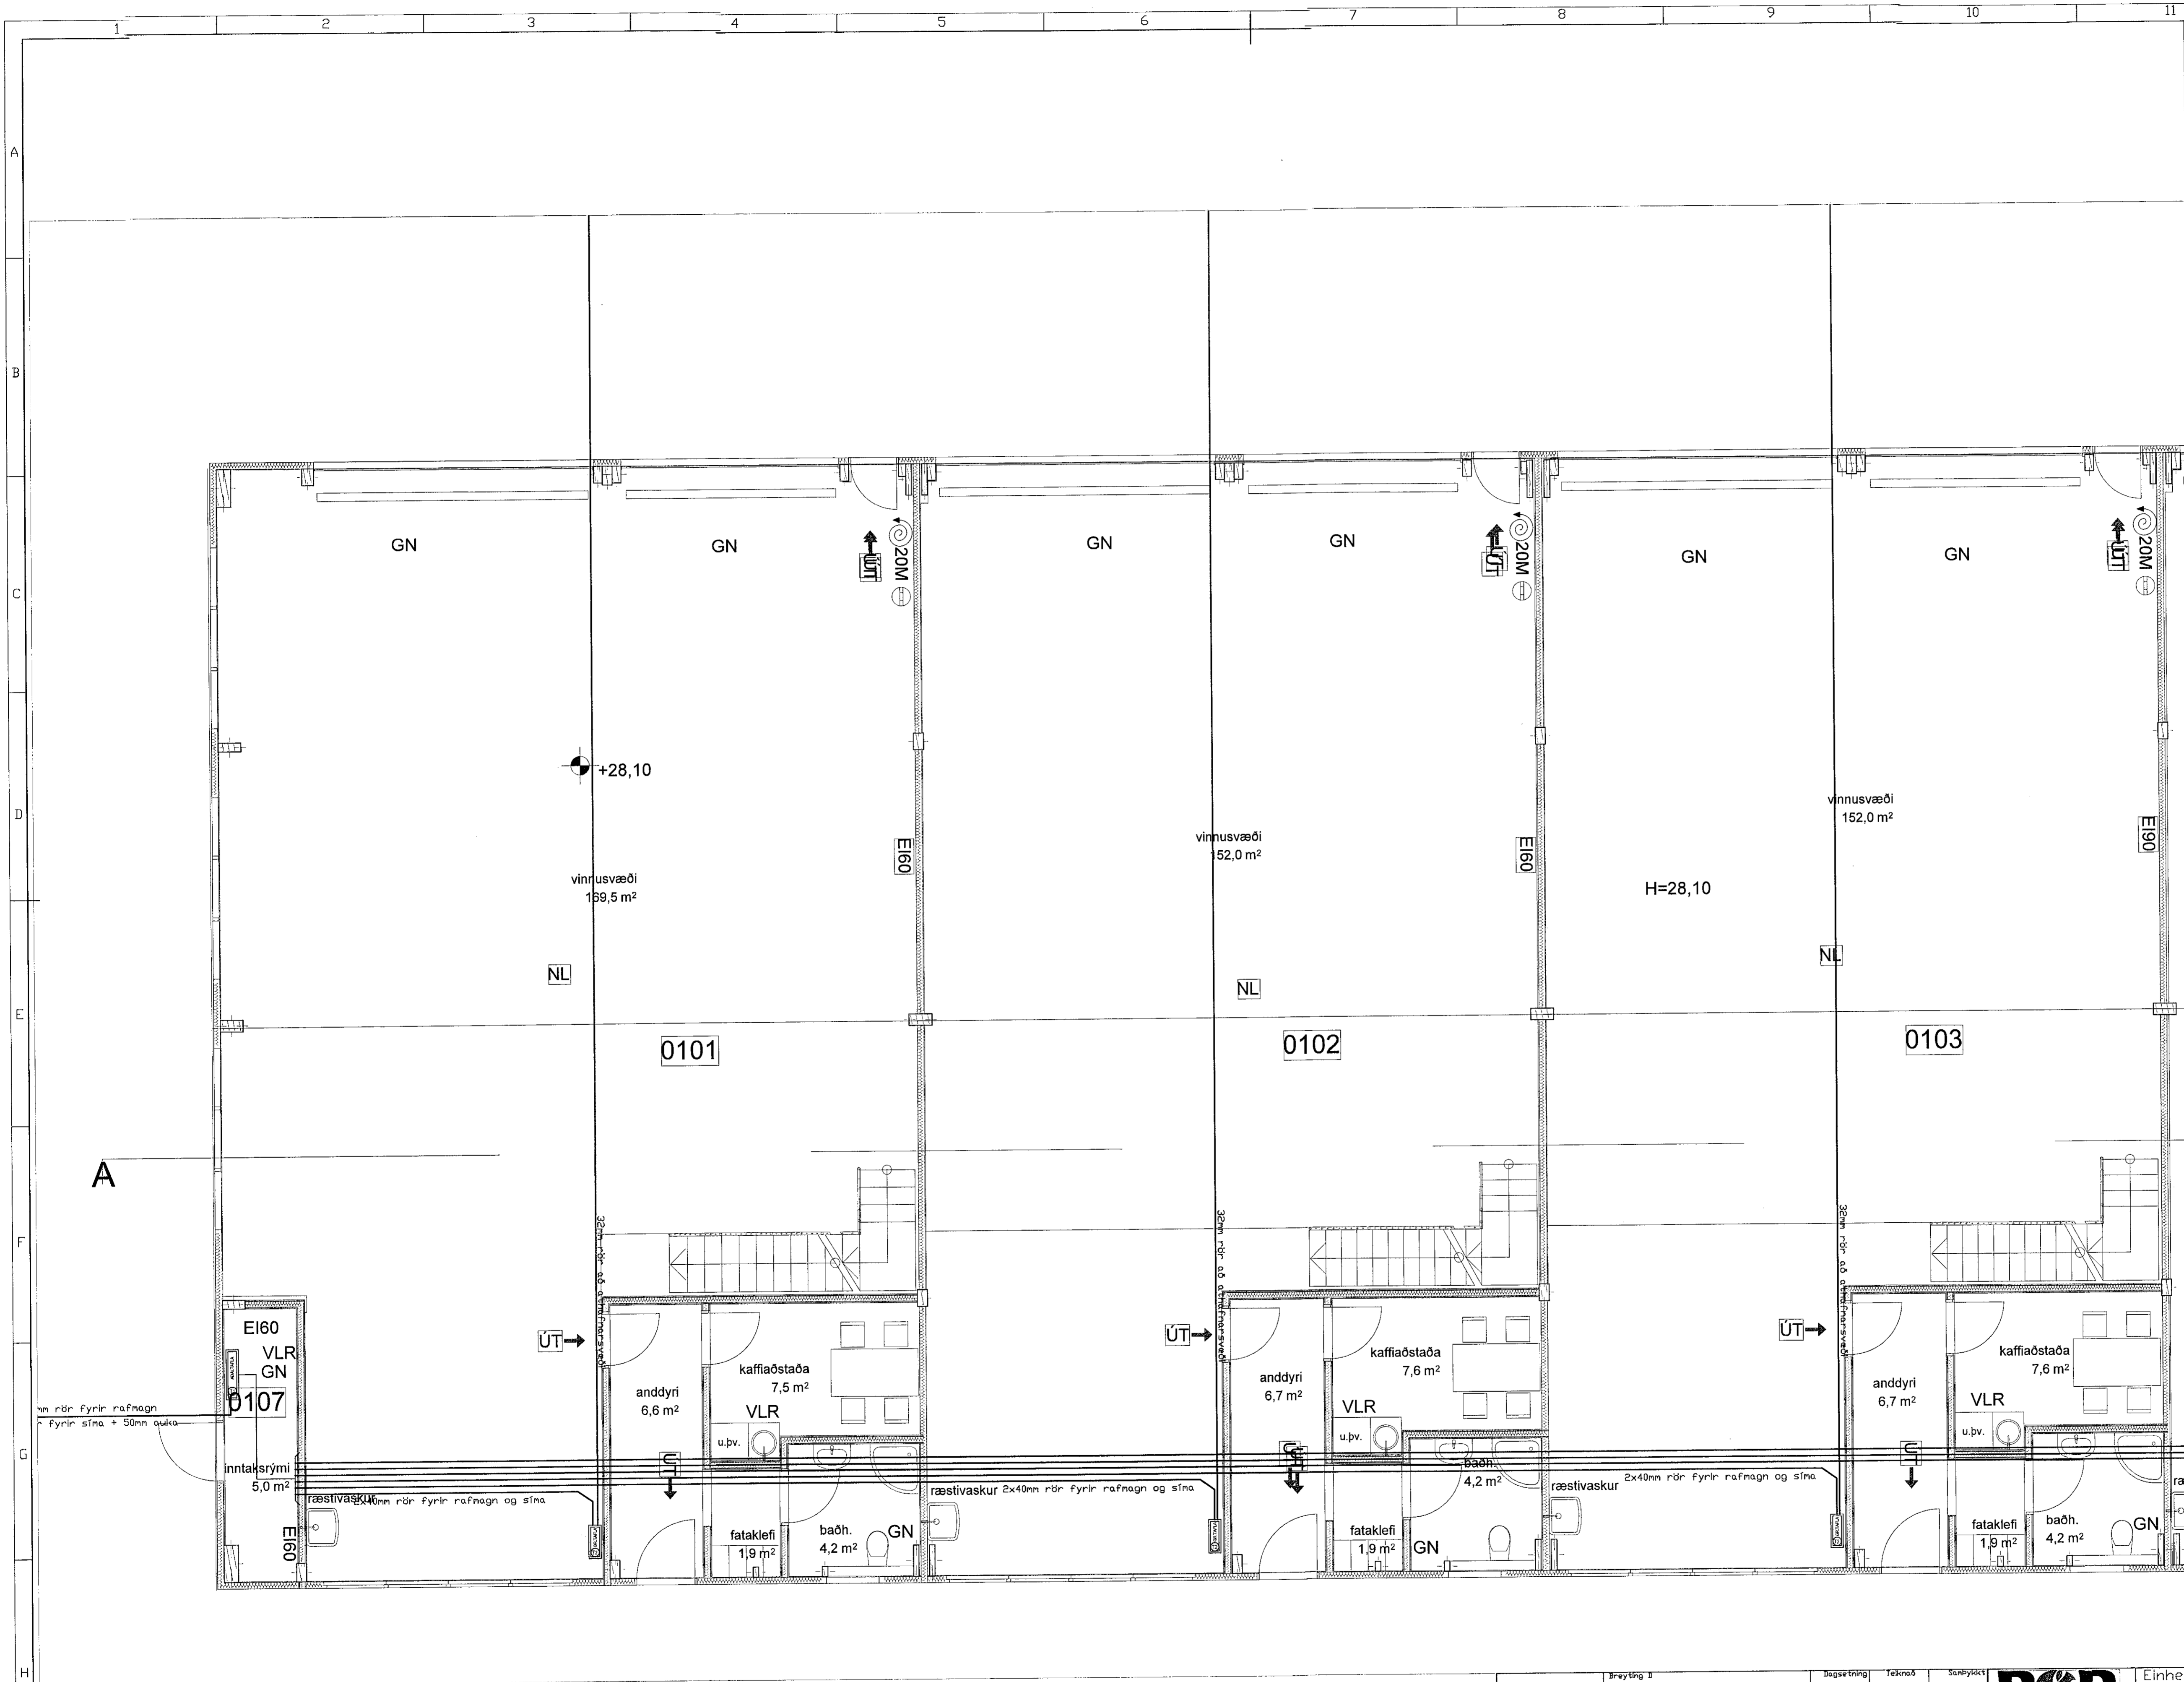

<table border="1"> <tr><td>Bréyting B</td><td>Þagsetning</td><td>Teknað</td><td>Samþykkt</td></tr> <tr><td>Bréyting C</td><td>Þagsetning</td><td>Teknað</td><td>Samþykkt</td></tr> <tr><td>Bréyting B</td><td>Þagsetning</td><td>Teknað</td><td>Samþykkt</td></tr> <tr><td>Bréyting A</td><td>Þagsetning</td><td>Teknað</td><td>Samþykkt</td></tr> <tr><td>Reyndar teikning</td><td>20.3.2019</td><td>SAP</td><td>SAP</td></tr> </table>	Bréyting B	Þagsetning	Teknað	Samþykkt	Bréyting C	Þagsetning	Teknað	Samþykkt	Bréyting B	Þagsetning	Teknað	Samþykkt	Bréyting A	Þagsetning	Teknað	Samþykkt	Reyndar teikning	20.3.2019	SAP	SAP	<p>RÖR RAFÖNNUN OG RÁÐGJÖF</p>	<p>Einhella 6 Hafnarfjörður Stofnlagirnir Teflingarnúmer 2019-21</p>	<p>Stærð A1 Gerð S.Á.P. ÖtgaFa 1990</p>

