

Skýringar

Tengja sal saman tvö neðstu jörnin í sökkulvegnum allan úthringinn og að upptaki í tengibox.
Setja skal tvo víralása á hver samskeyti. Steyputeinar skulu vera 12mm í þvermáli.

Öll mál eru í cm, nema annars sé getið.

Tafla og rafbúnaður skal vera af viðkomandi gerð.

Hæð rofa er 110cm, hæð tengla er 20cm, nema annars sé getið.

Hæð tengla í eldhúsi, baði, þvottahúsi, vs og bílskúr skal vera 110cm

Málstraumur rofa skal vera 13A og tengla 16A

Hæð tengils við rofa skal vera sú sama og rofans.

Greinar eru ekki sýndar í öllum tilvikum að töflu, en eru þá merktar viðkomandi töflu og grein.


Vírar eru 1,5mm² í þvermál, nema annars sé getið.

Staðsetning rofa og tengla skal skodast í samræmi við innréttingarteikningar.

Öll rör í smáspennu eru 20mm.

Verk skal unnið samkv. IST-200 staðli.

⊕	Jarðtenging
⊕	Tvöfaldir tengill
⊕	Einfaldur tengill
⊕	Rofi og tengill í sámu hæð (1100 mm)
⊕	Rofi
⊕	Samrofi
⊕	Tvöfaldir rofi
⊕	Krossrofi
⊕	Þrýsti-rofi/dimmer
⊕	Þrýsti-rofi m/ljósi
⊕	Tengill m/naturiljósi
⊕	Veggiljós
⊕	Loftljós
⊕	Hátalaratengill
⊕	Símatengill
⊕	Loftnetstengill
⊕	Hreyfiskynjari
⊕	Tafla / malakassi
⊕	Bjalla
⊕	Handboði
⊕	Rör upp á næstu hæð
⊕	Rör niður á næstu hæð
⊕	Rör gegnum hæð
⊕	Halogenljós í lofti
⊕	Halogenljós í lofti
⊕	Halogenljós í vegg

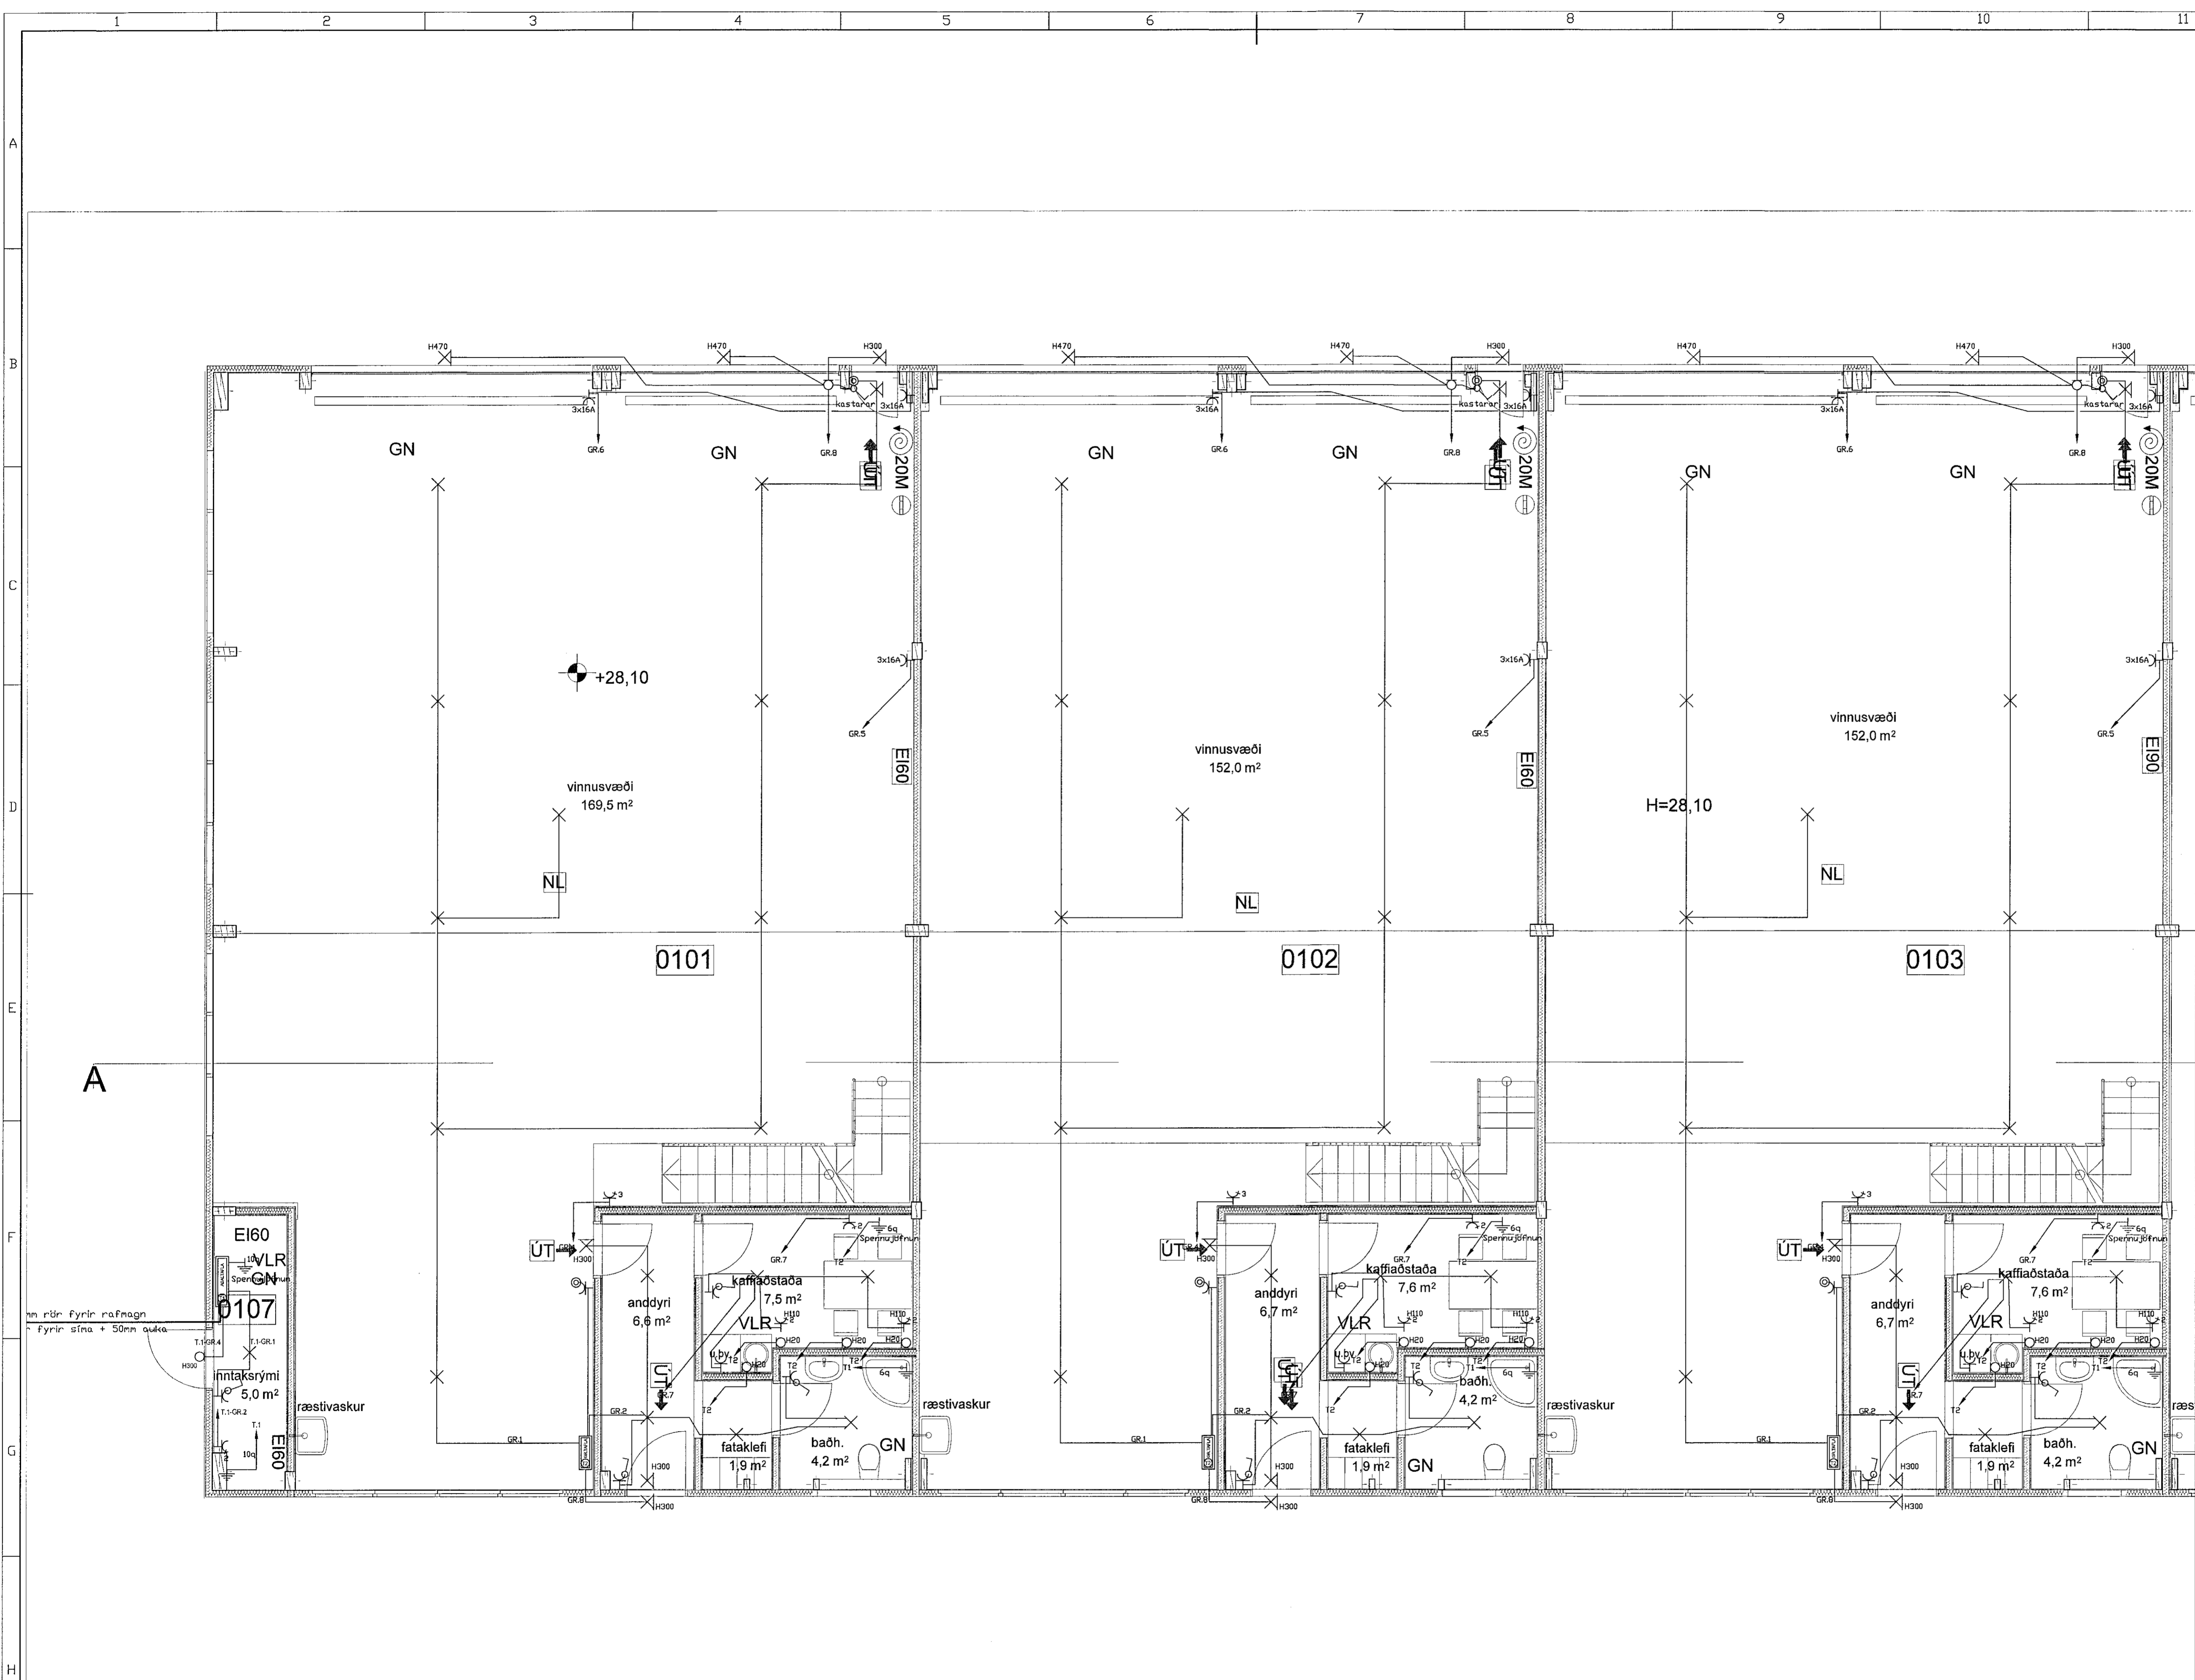

[Handwritten signature]

Breyting B	Dagsetning	Teknað	Samþykkt	<p>RAFHÖNNUN OG RÁÐGJÖF</p>	Einhella 6 Hafnarfjörður	Dagsetning	Stað
Breyting C	Dagsetning	Teknað	Samþykkt		20.3.2019	A1	
Breyting D	Dagsetning	Teknað	Samþykkt		20.3.2019	Gerf	
Breyting A Reyndar-teikning	Dagsetning	Teknað	Samþykkt		20.3.2019	Gerf	


Raflaganir í sal og neðri hæð

Telningarnúmer 2019-01

Bl. 3/12

Samþykkt S.A.P.

Undirritað af: *[Signature]*

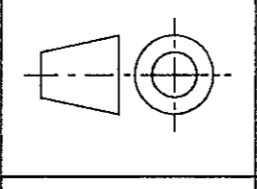

0 2 4 6 8 10