

Samþykkt þann
09 JUL 2019
Byggingarfulltrúinn í Hafnarfjarðar
F.h. Sigurður Steinar Jónsson

Skýringar

Tengja sal saman tvö neðstu járnin í sökkulveggnum allan úthringinn og að upptaki í tengibox.
Setja skal tvo víralása á hver samskeyti. Steyputeinar skulu vera 12mm í þvermáli.

Öll mál eru í cm, nema annars sé getið.

Tafla og rafbúnaður skal vera af viðurkenndri gerð.

Hæð rofa er 110cm, hæð tengla er 20cm, nema annars sé getið.

Hæð tengla í eldhúsi, baði, þvottahúsi, vs og bílskur skal vera 110cm

Málstrumur rofa skal vera 13A og tengla 16A

Hæð tengils við rofa skal vera sú sama og rofans.

Greinar eru ekki sýndar í öllum tilvikum að töflu, en eru þá merktar viðkomandi töflu og grein.

Virar eru 1,5mm² í þvermál, nema annars sé getið.


Staðsetning rofa og tengla skal skoðast í samræmi við innréttingarteikningar.

Öll rör í smáspennu eru 20mm.

Verk skal unnið samkv. IST-200 staðli.

Skýringar á merkingum

- INNI LAMPAR**
- L1 Innfæld LED ljós loft 230V fastir
 - L2 Innfæld LED ljós loft 230V veitarlegir
 - L3 Innfæld LED ljós loft 230V fastir IP44
 - L4 Innfæld í vegg 12V / hæð: 30cm
 - L5 Óbein T5 lýsing 1x28W
 - L6 Veggjós / Óljós IP44 eða meira
 - L7 Kúpull
 - L8 Rakabött flúrljós IP44 eða meira
 - L9 Veggjós við rúm / hæð: 140
 - L10 Spegilljós / hæð: 210cm
 - L11 Innfæld LED ljós í skáp
 - L12 Hangandi ljós
 - L13 Lampi
- NL Ljós með neyðarlýsingar búnaði

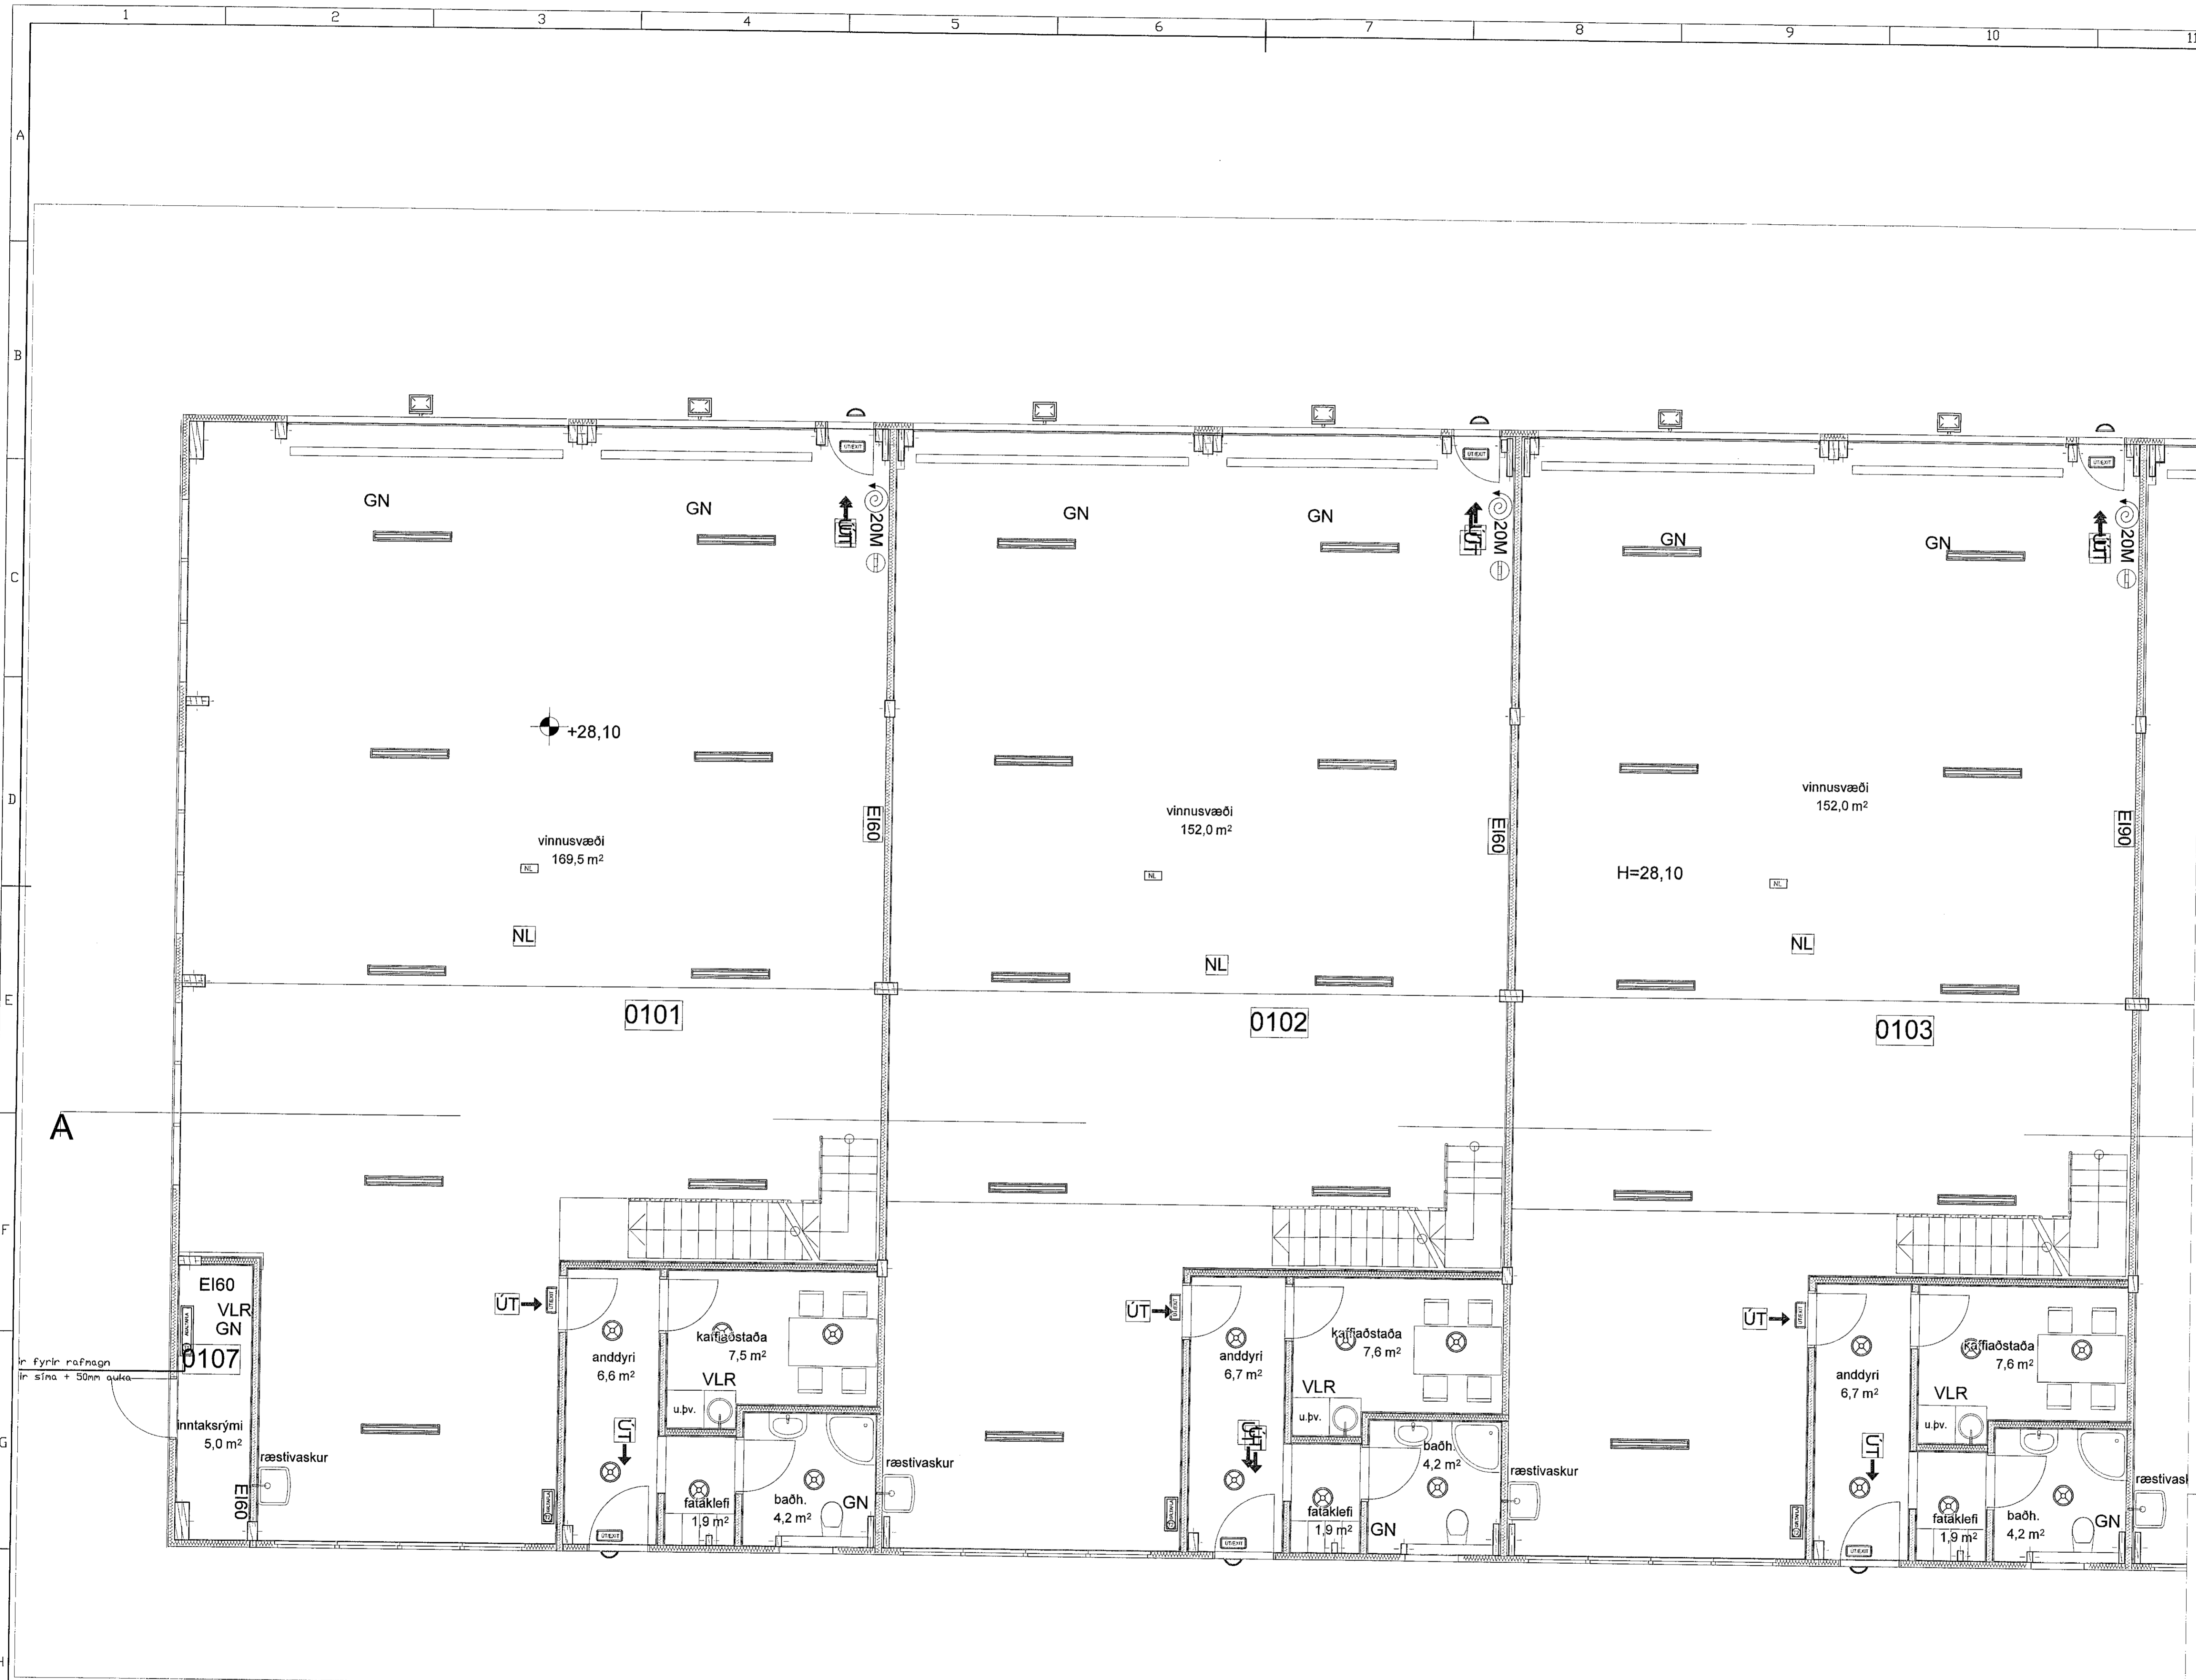

Breyting 1	Dagsetning	Teknað	Sambýdd		Einhella 6 Hafnarfjörður Lampaplön neðri hæð Tölkennarnúmer 2019-21	Dagsetning 20.3.2019 Sambýdd S.A.P. Kvarði 150	Starð A1 Gert
Breyting 2	Dagsetning	Teknað	Sambýdd				
Breyting 3	Dagsetning	Teknað	Sambýdd				
Breyting A Reyndarteikning	Dagsetning 20.3.2019	Teknað S.A.P.	Sambýdd S.A.P.	Síða 9/12 Sambýdd S.A.P.	Skýringar 177-199 	09.07.2019	09.07.2019