
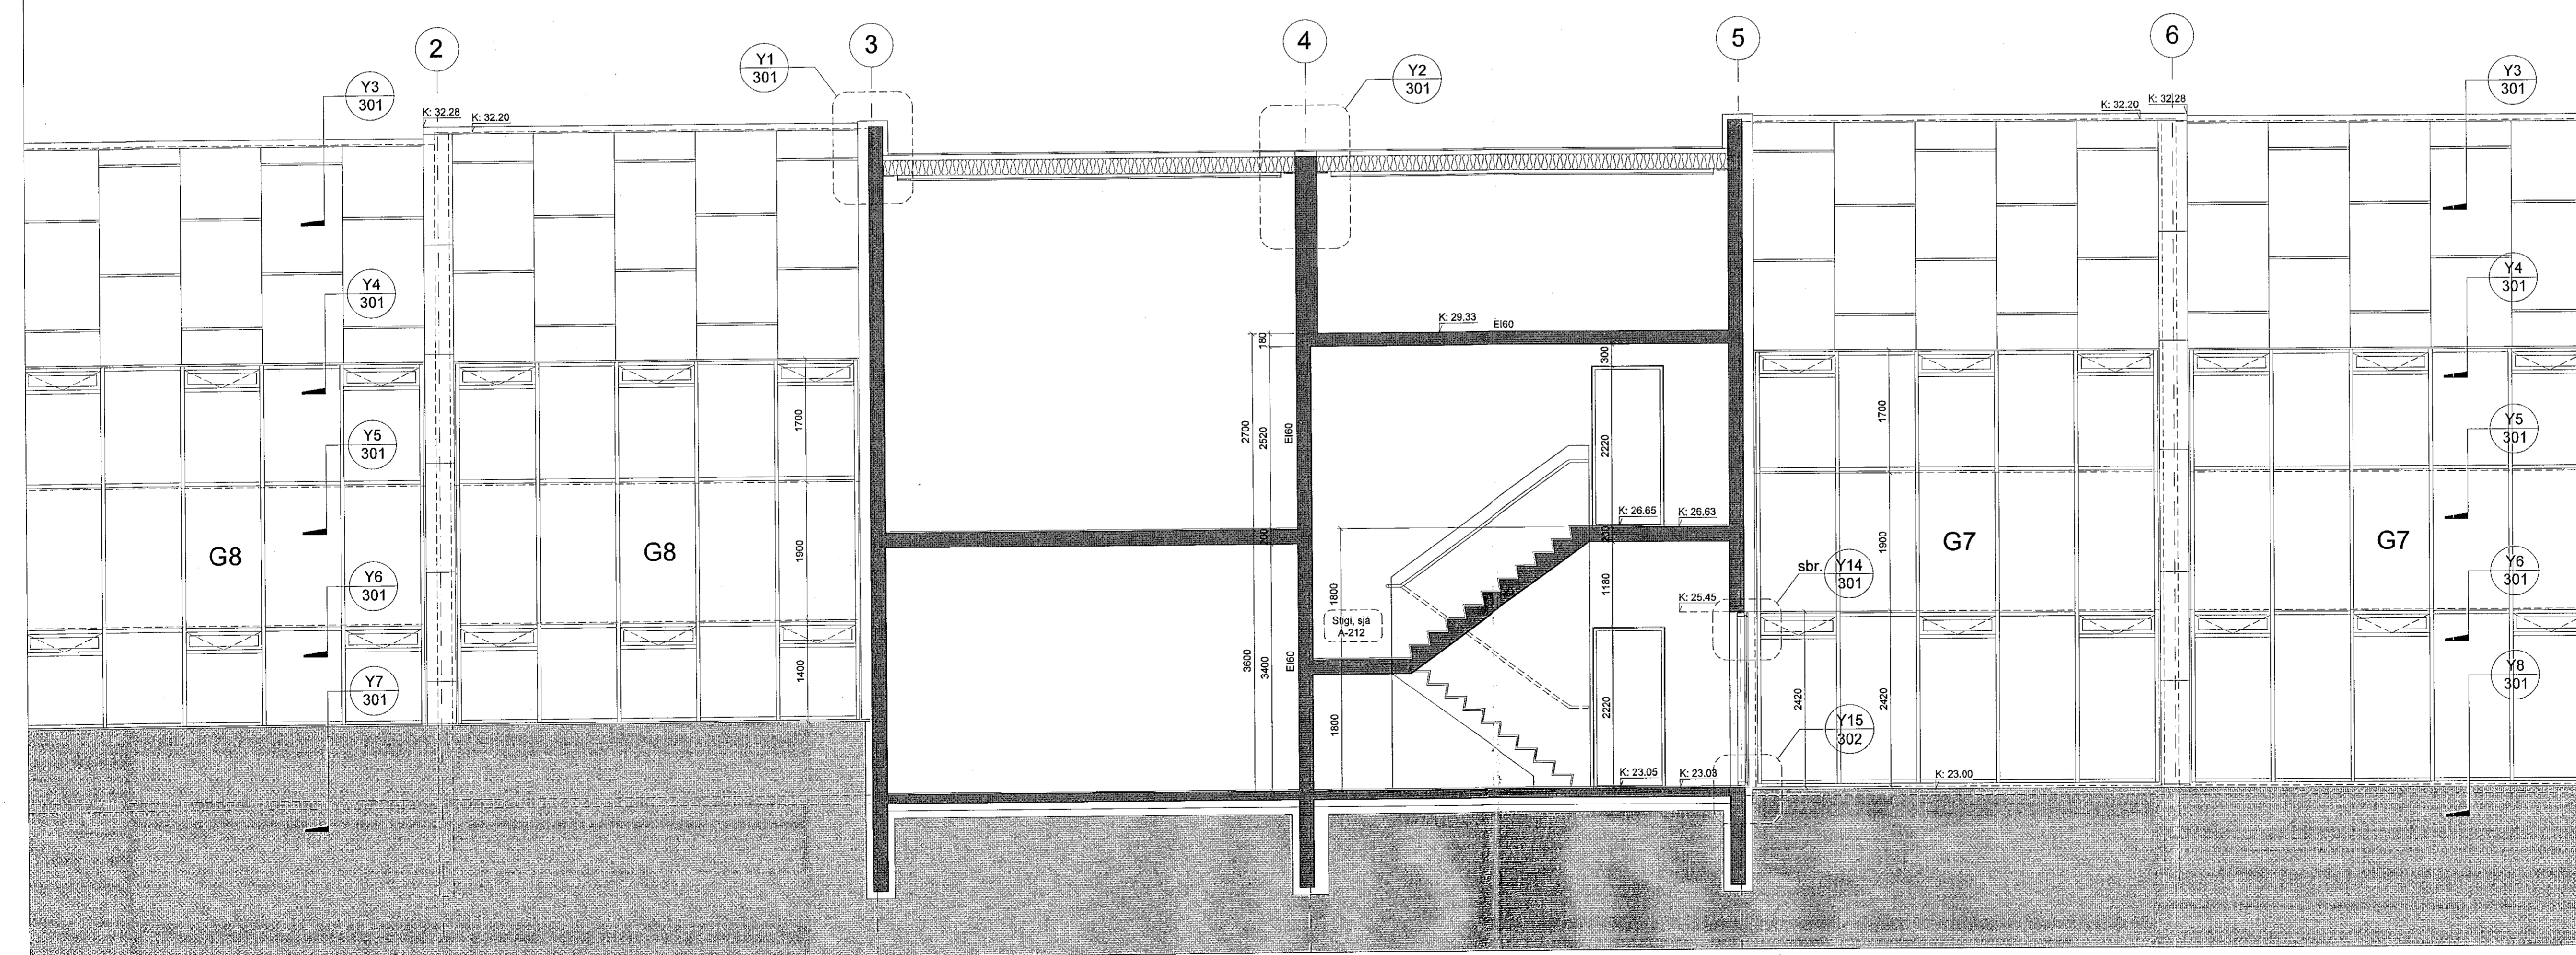


Útgáfunúmer og dagsetning aðalsúppdráttar: 1905072 29.04.2019
Hönnuður: Baldur Ó. Svavarsson arkitekt FAI, Samark
Hönnunarsjófr: Baldur Ó. Svavarsson arkitekt FAI, Samark

ÁRITUN HÖNNUNARSTJÓRA:
ÚTI INNI
ARKITEKTAR
BALDUR Ó. SVAVARSSON
ARKITEKT FAI SAMARK
KT: 120337 5149

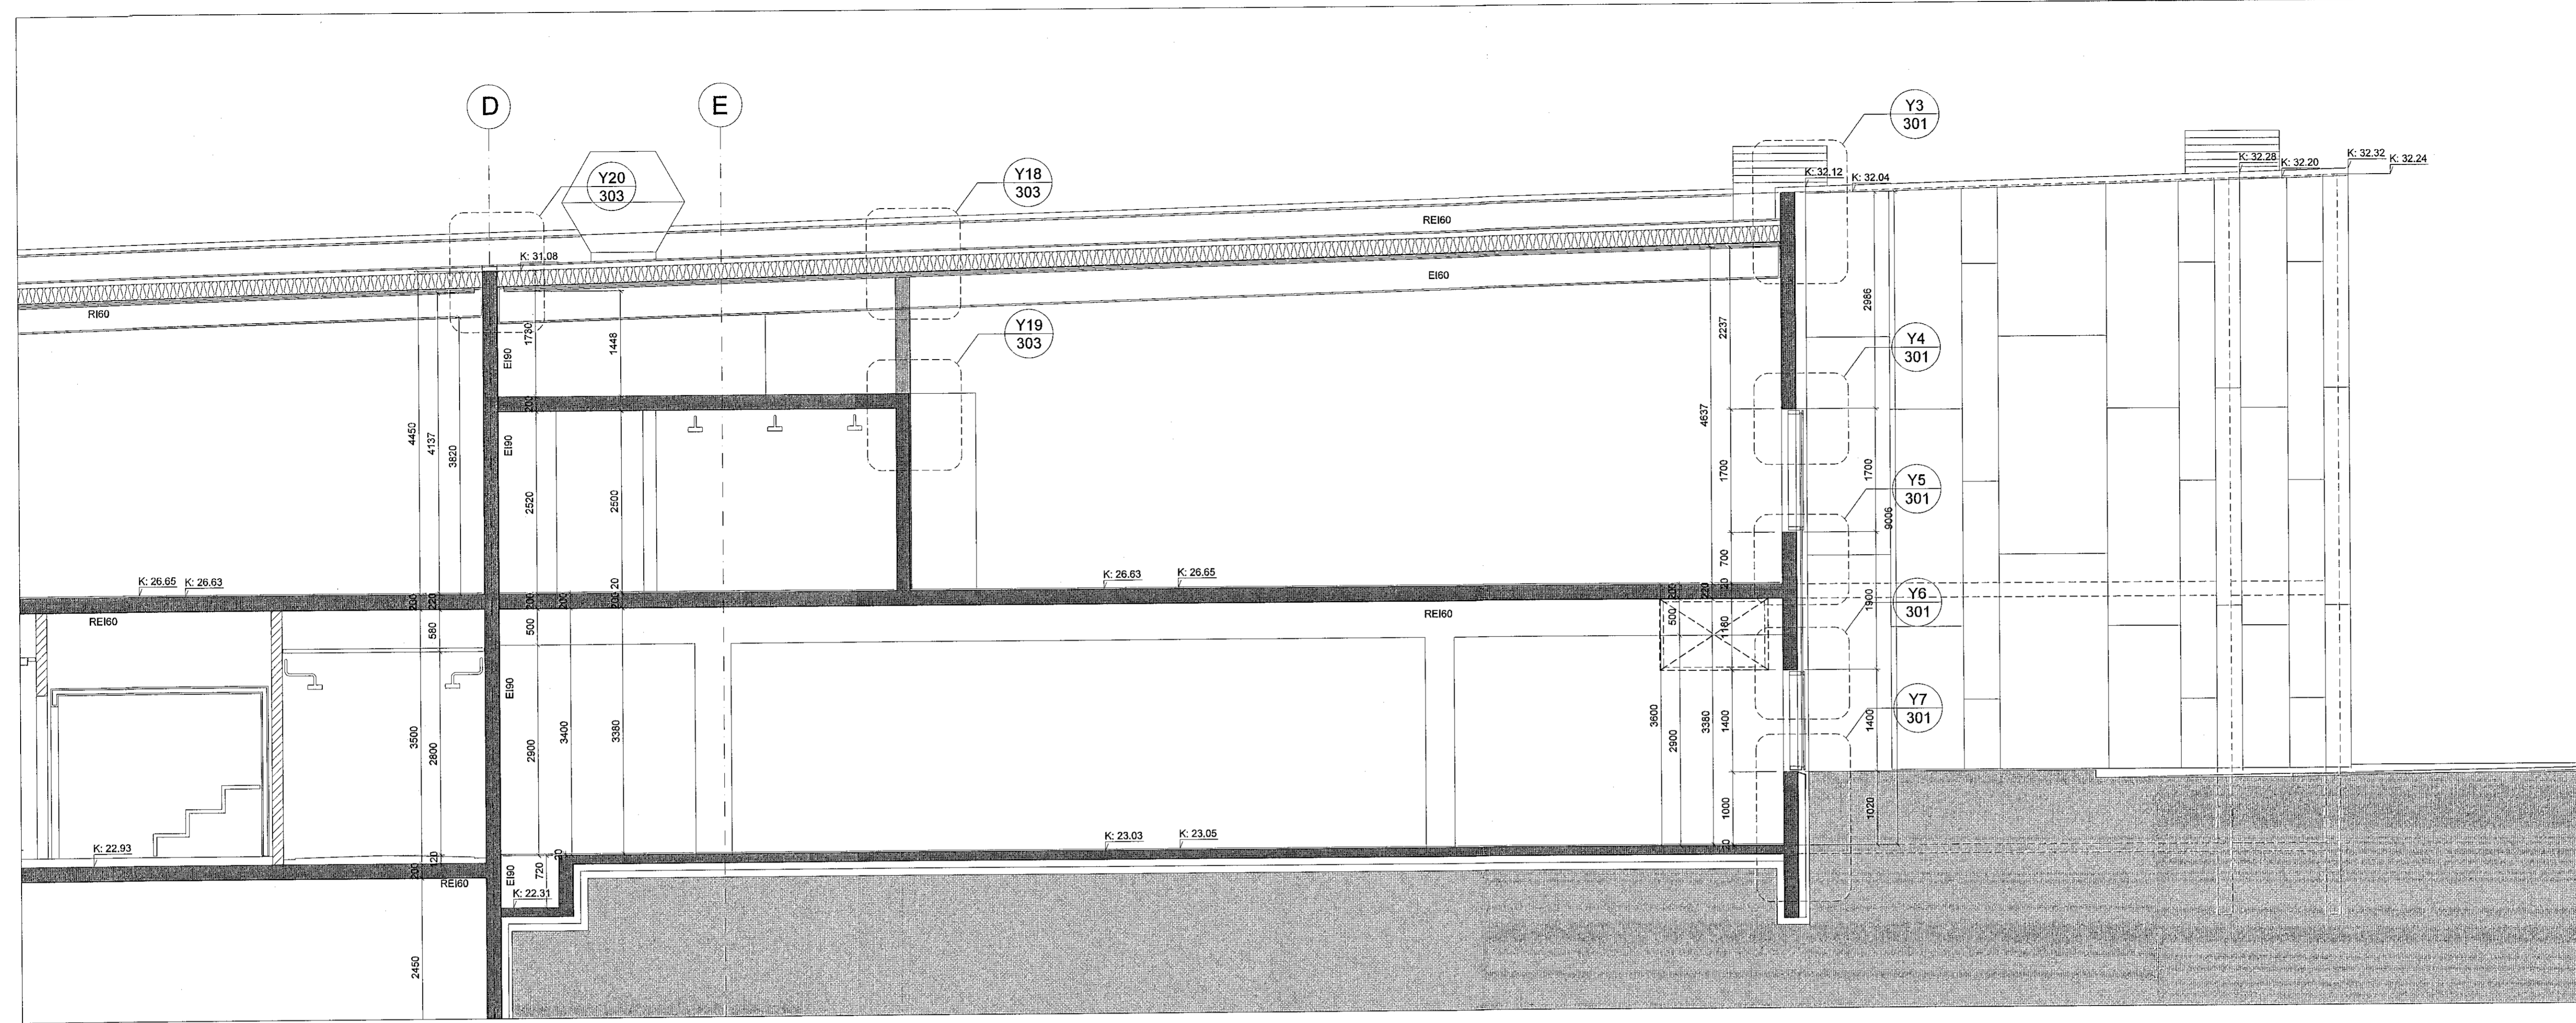

C:
B:
A: steypta súkur í línu E færast 27.06.2019
BREYTINGAR: DAGS:

HEILSURÆKTARSTÖÐ TJARNARVÖLLUM 7
2. ÁFANGI VERKTEIKNINGAR
SNID F-F OG E-E
VERK: 1708 WdJ
KVAREI: 1:50
DAGS: 15.05.2019
TEIKN: ul
SKRÁ: Grunnur-2.dwg

ÚTI INNI
ARKITEKTAR
HINGHOLTSTRÆTI 27 101 REYKJAVÍK
Sími 552 7660 ul@ul.is
http://www.ul.is
BALDUR Ó. SVAVARSSON ARKITEKTAR FAI
120337-5149
JÓN ÞÓR ÞORVALDSSON ARKITEKTAR FAI
021256-7579