

Upprunalegur hönnuður: Ólafur Ingimundarson

**Fyrirvari**

Öll mál eru í mm. Mælið ekki af teikningum.

Öll mál skal athuga á staðnum áður en smíði hefst. Misræmi í teikningum og vafatríði skal tilkynna arkitektum strax.


Teikning skal lesin með viðeigandi gögnum, verklýsingum og teikningum annarra hönnuða.

BYGGINGALÝSING SJÁ TEIKN. A100

Skýringar:


- R Reykskynjari
- SL Slökkvitæki
- K Hæðarkóti
- PK Þakkóti
- GN Gólfniðurfall
- Rýmingarleið

STÆKKUN OG BREYTING

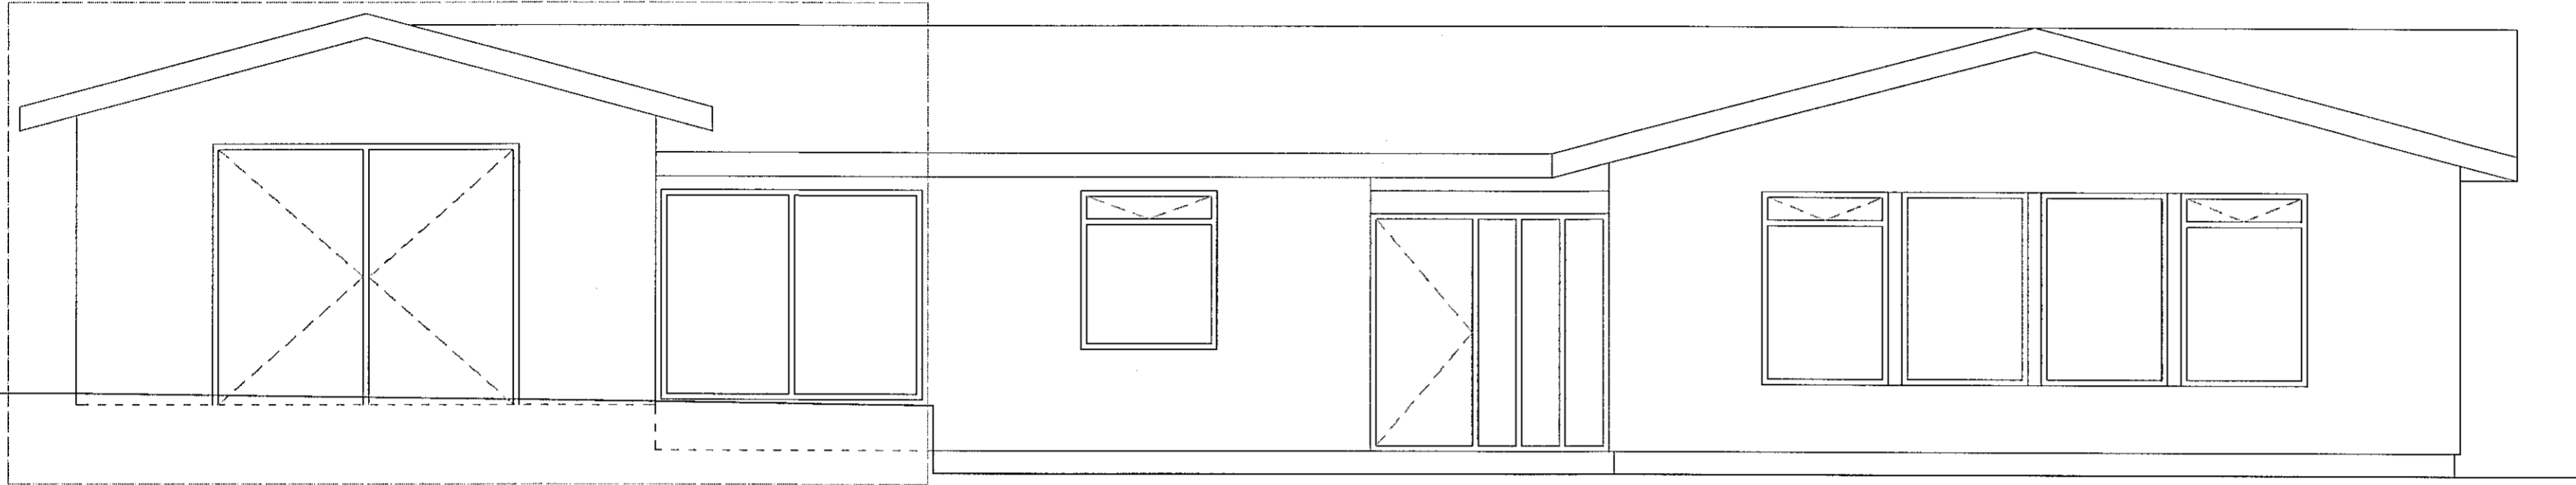

Suðurhlíð

STÆKKUN OG BREYTING

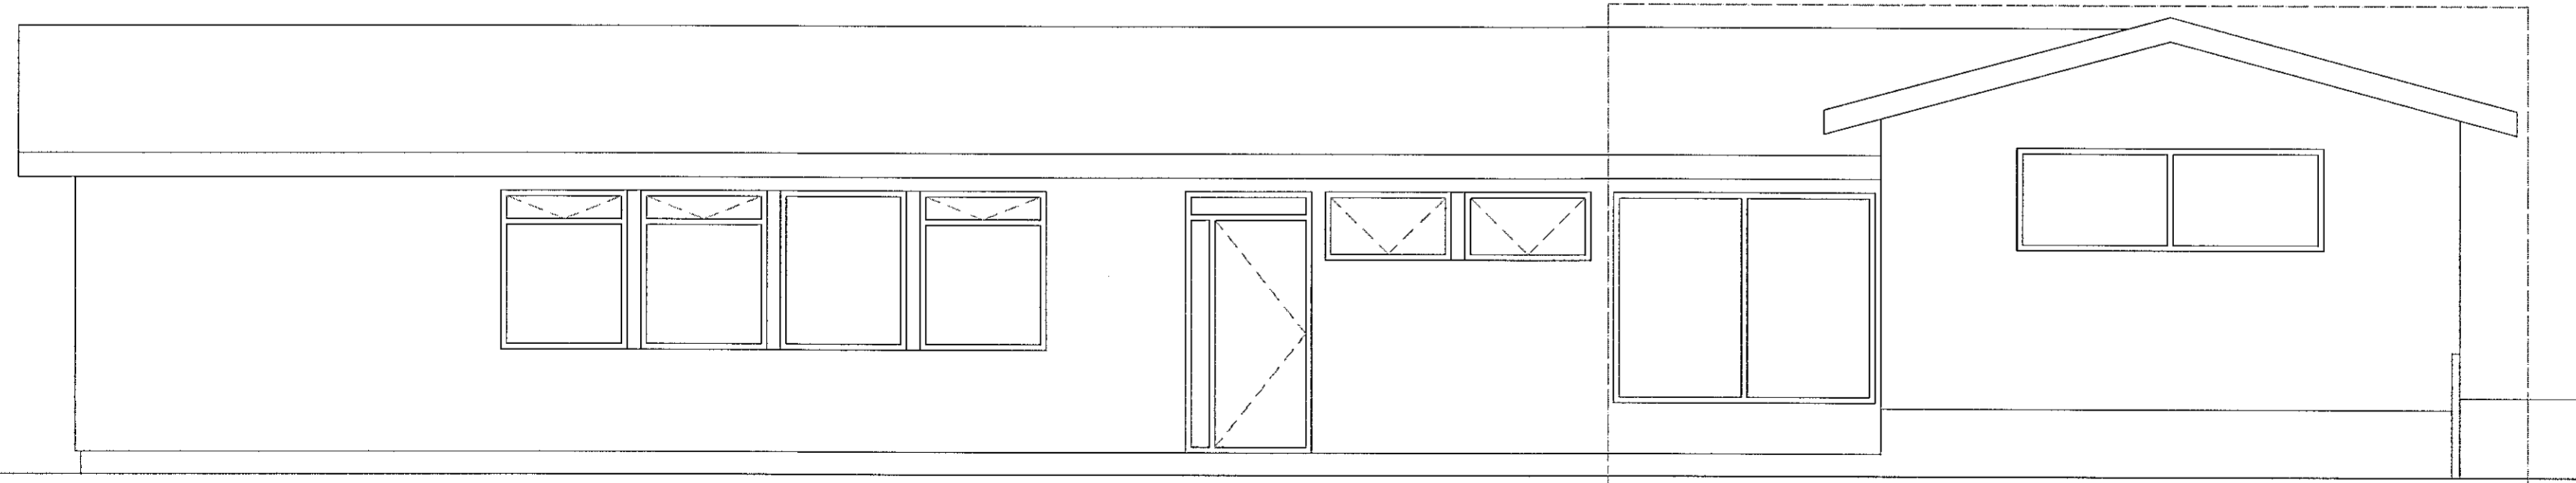

Norðurhlíð

*Jón Davíð Ásgeirsson*

A Gluggi á V. hlíð farlægður, nýr þakgluggi 21.05.19 ÁSS JDÁ  
Útgáfa Breyting Dags. Teiknað Yfirfarið

**Hrauntunga 20**

Sigr. 1400-1-43100200 | Landeignanr. L121027

**Stækkun og breytingar á íbúðarhúsi** 098

Tegund verks Verknr.

**Séruppdrættir** 1:50

Útlit Mkv.

**B-300 A** 2/6 **A2**

Raðnúmer Útgáfa Blað Stærð

**ÁSS JDÁ** 21.05.19

Teiknað Yfirfarið Útgáfa dags.

**TRÍPÓLÍ ARKITEKTAR**

Kápparstig 16 | 101 Reykjavík | s: 319 2930 | www.tripoli.is | tripoli@tripoli.is

*Jón Davíð Ásgeirsson*

Jón Davíð Ásgeirsson

Andri G. L. Andrésson | Arkitekt ETH FAÍ | kt: 240182-3949 | andri@tripoli.is

Guðni Valberg | Arkitekt FAÍ | kt: 250880-5299 | gudni@tripoli.is

Jón Davíð Ásgeirsson | Arkitekt FAÍ | kt: 250280-5729 | jon@tripoli.is

©Tripólí Arkitektar