
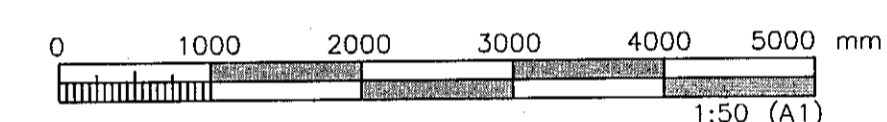
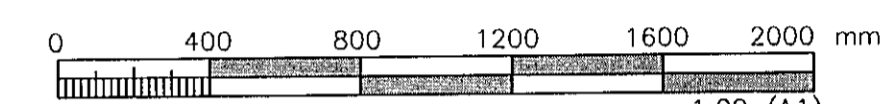


**SKÝRINGAR:**

ALMENNAR SKÝRINGAR SJÁ TEIKNINGU SDR-0X01.  
YFIRLITSMYND OG HNITSETNING, SJÁ TEIKNINGU SDR-0001.  
PLATA HALLAR 1:100 FRÁ MIÐJU OG ÚT.  
DRENRÖR OG SKÁL SJÁ TEIKNINGU MDR-0013.

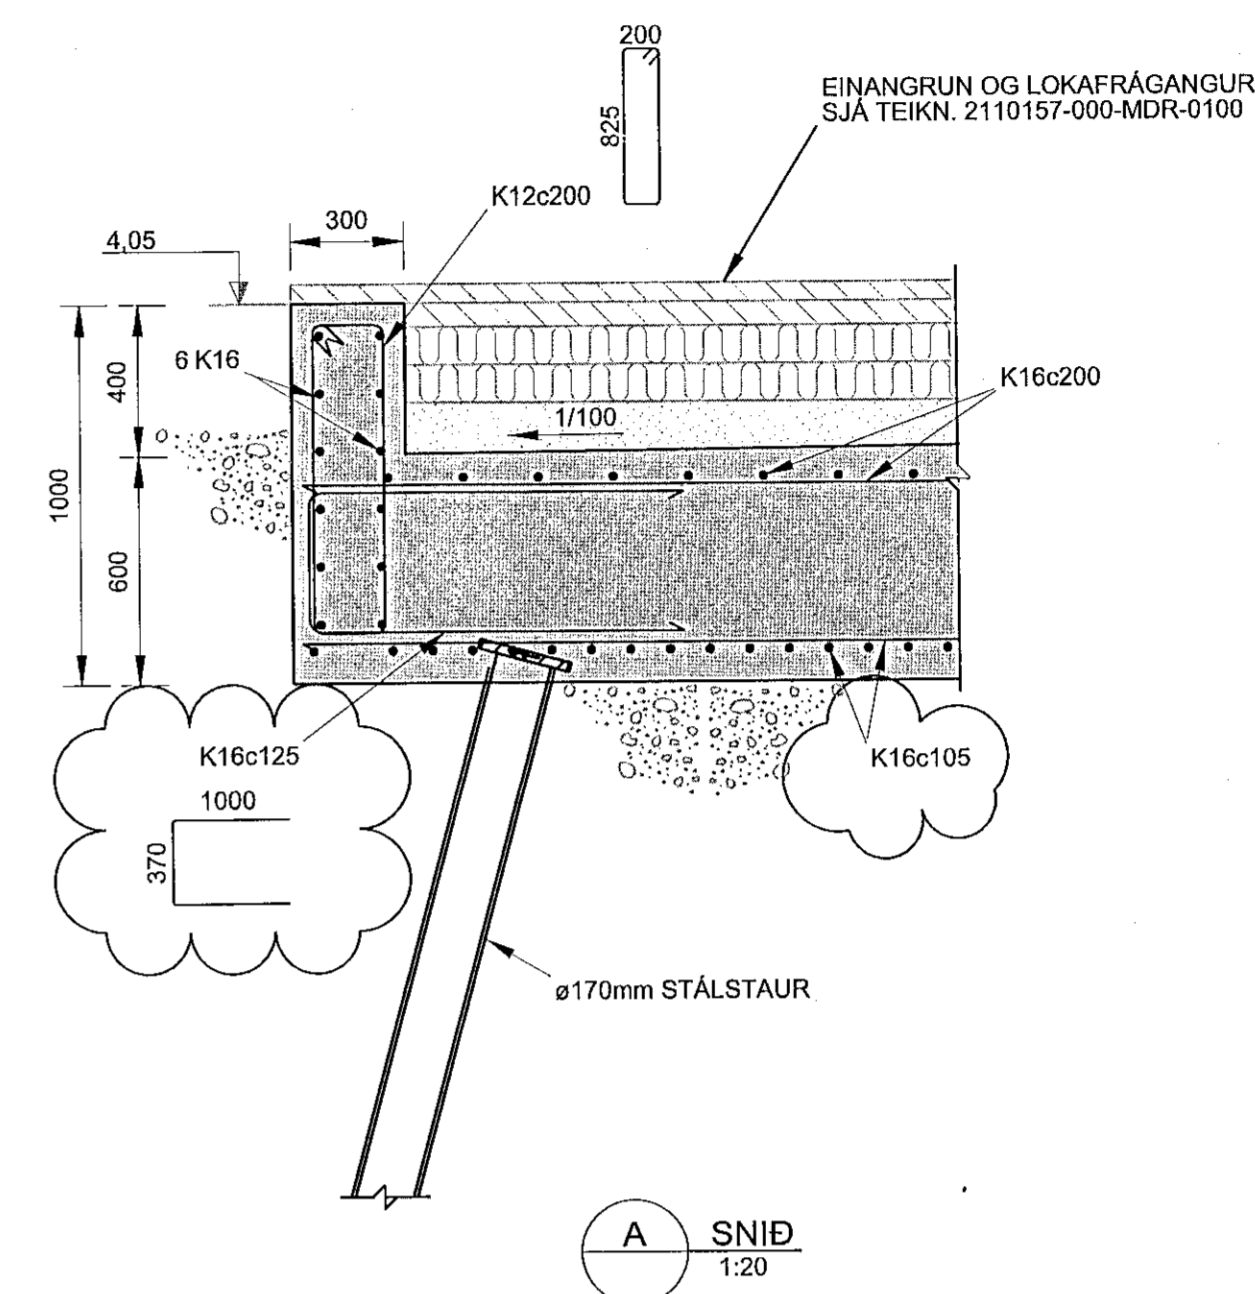


**ÚTGÁFUFERILL**

ÚTG.	DAGS.	SKÝRINGAR	MANNAV.	YFIR.	SMV.
01	11.07.2019	BYGGINGARTEIKNING	SMV	AMS	SMV
02	25.07.2019	JÄRNBENDING BREYTT	SMV	VÖH	VÖH

DAGS. UNDIRSKRIFTAR  
25.07.2019  
F.J.L. MANNVITUR  
MANNVIT hf.  
Vilhjalmur Ólafur Helgason  
Kt. 160282-7469  
VÖH

DAGS. UNDIRSKRIFTAR  
29.07.2019  
HÖNNUNARSTJÓRN  
MANNVIT hf.  
Andri Árnason  
Kt. 170583-4429  
AMS

BYGGT Á AÐALUPPDRATTUM - DAGS.: 09.07.2019 - ÚTGÁFA: 02

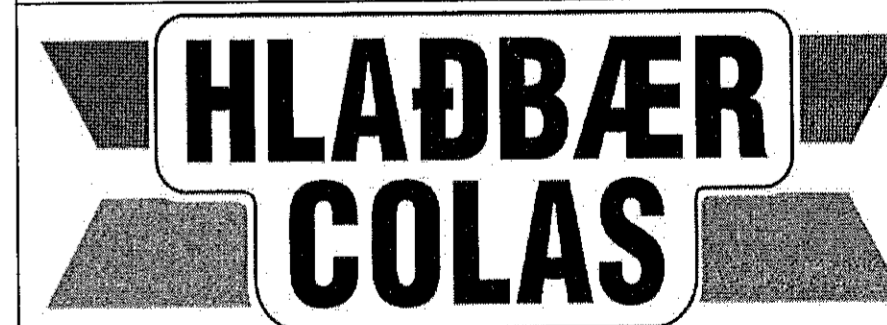

HÖNNUBUR  
MANNVIT  
Úrðarhvatn 6 203 Kópavogur Sími: 422 3000 Fax: 422 3001  
www.mannvit.is mannvit@mannvit.is Kt: 430572-0169  
© ÖLL AFMÖT OG AFRIÐUN TEIKNINGA, AÐ HLUTA Eða HEILD, ER HÁÐ SKRIFLEGG LEYFI HÖFUNDA.

HEITI VERKS  
ÓSEYRARBRAUT 20  
BIKBIRGÐATANKUR  
220 HAFNARFJÖRÐUR

HEITI TEIKNINGAR  
BURÐARVIRKI  
UNDIRSTÖÐUR BIRGÐAGEYMA  
GRUNNMYND OG SNID

FRUMÚTGÁFA	11.07.2019	MKV.	1:20	1:50	STÆRD	A1	
VERKNUMER	2110157	VERKSLUTI	000	TEIKNINGANUMER	SDR-0002	ÚTGÁFA	02

