



1 2 3 4 5 6 7 8 9 10 11 12

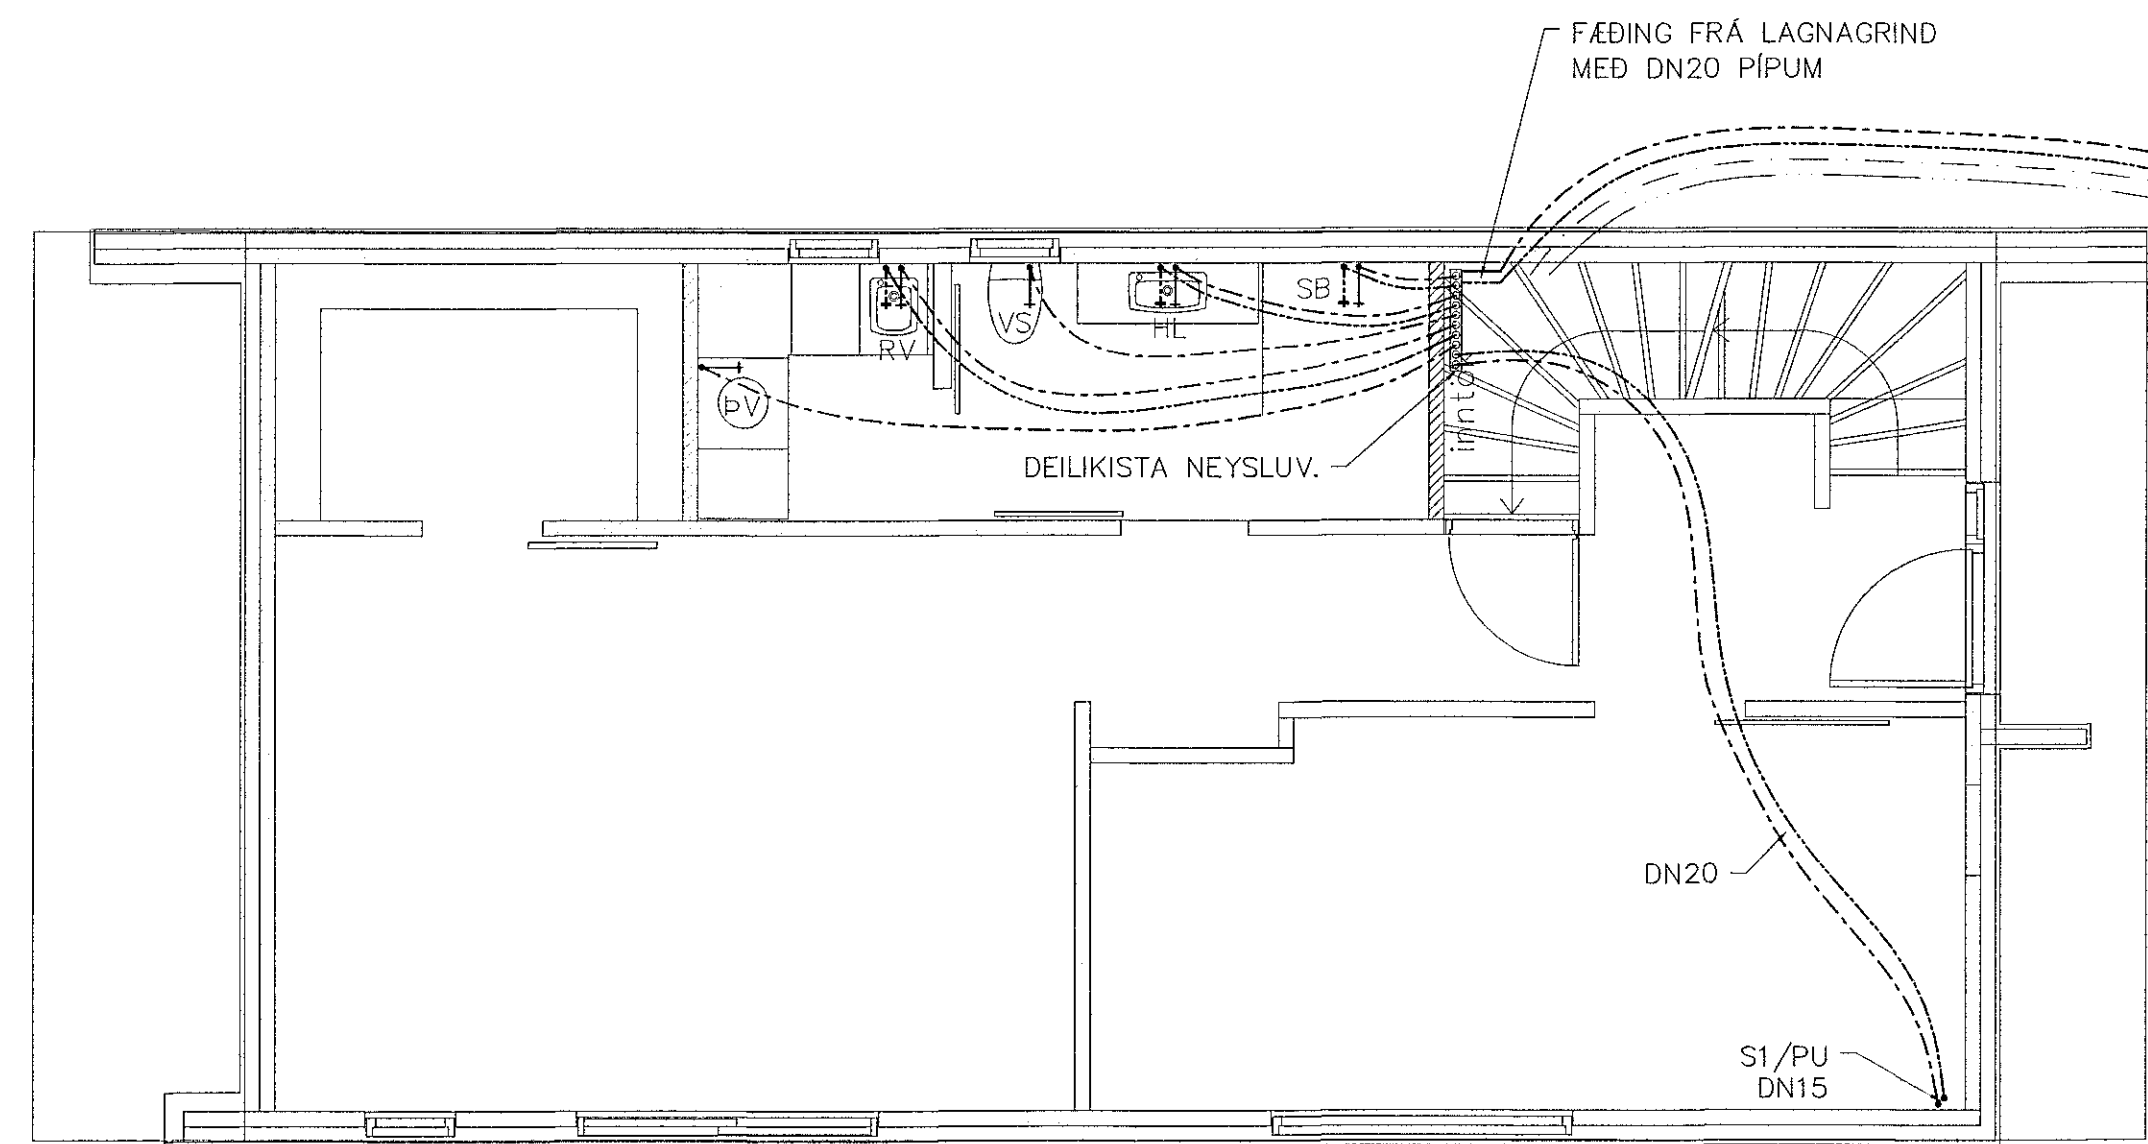


GRUNNMYND 1.HÆÐ
MKV. 3

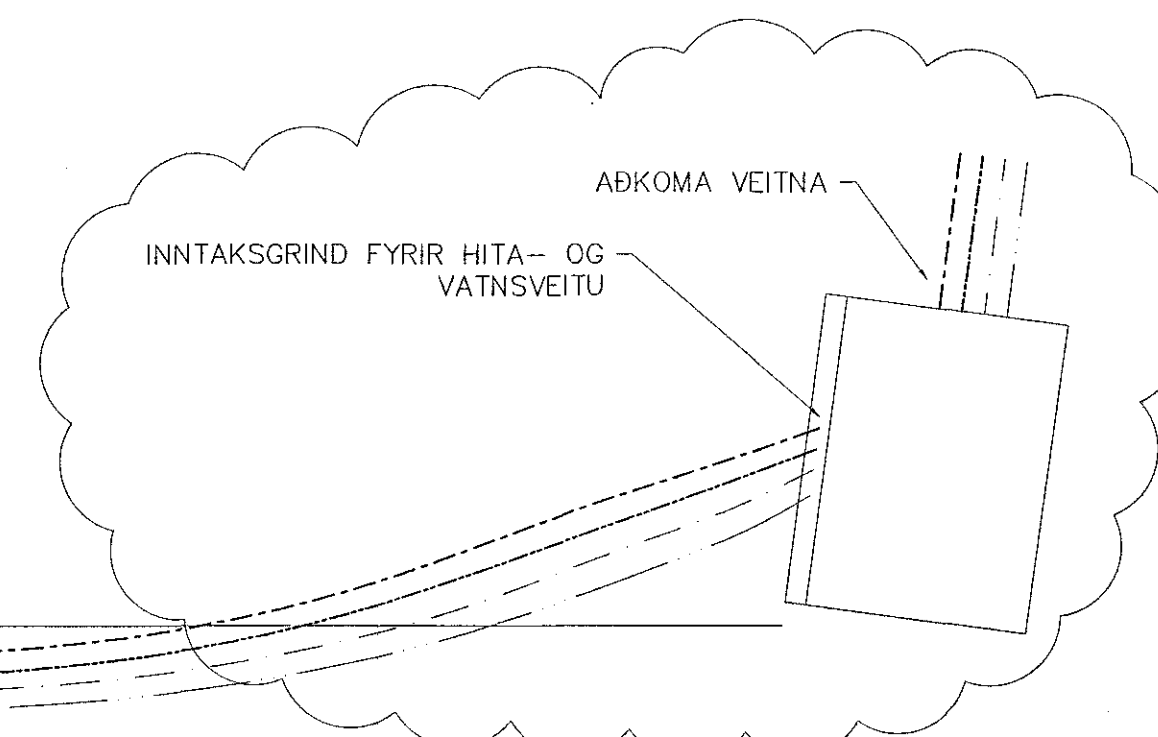



Sambykkt bann
19 JUL 2019
Byggingu- og húsnæðingarkennsla: Hafnarfirði
F.Þ. Sigurður Steinar Jónsson

- NEYSLUVATN KALT
- NEYSLUVATN HEITT
- RAFMAGN
- LJÓSLEIÐARI

SJÁ ALMENNAR SKÝRINGAR Á TEIGN. P0-00 OG P0-01
ALLAR INNSTEYPTAR RÖR-I-RÖR NEYSLUVATNSLAGNIR ERU Ø16 PEX MEÐ SÓREFNISKÁPU, NEMA ANNAD SÉ TEKID FRAM Á TEIKNINGU
ALLAR LAGNIR Í DREIFIKERFI NEYSLUVATNS OFAN BOTNPLÖTU ERU DN12, NEMA ANNAD SÉ TEKID FRAM Á TEIKNINGU

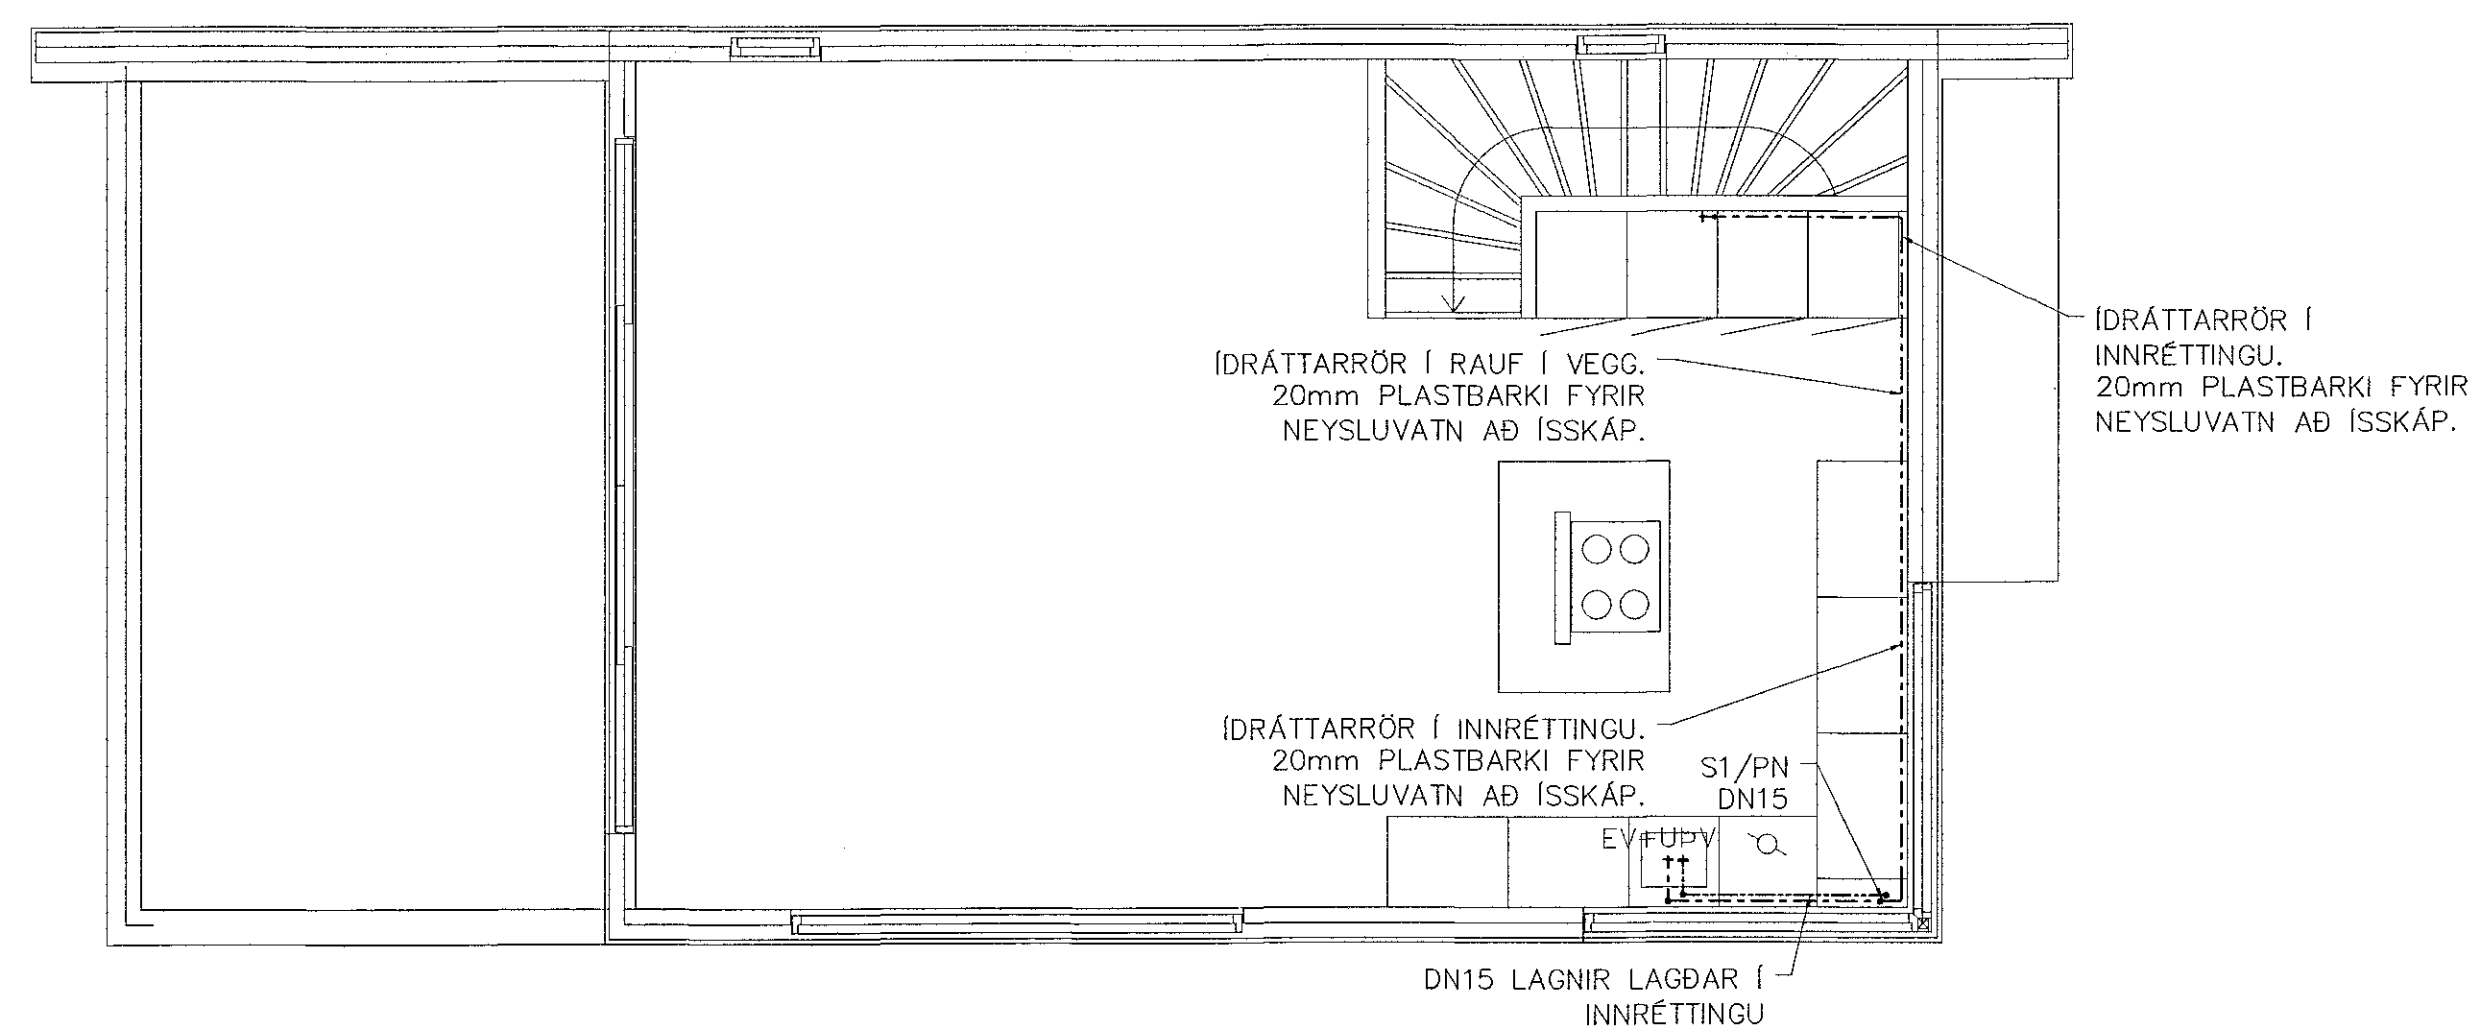

GRUNNMYND 2.HÆÐ
MKV. 3

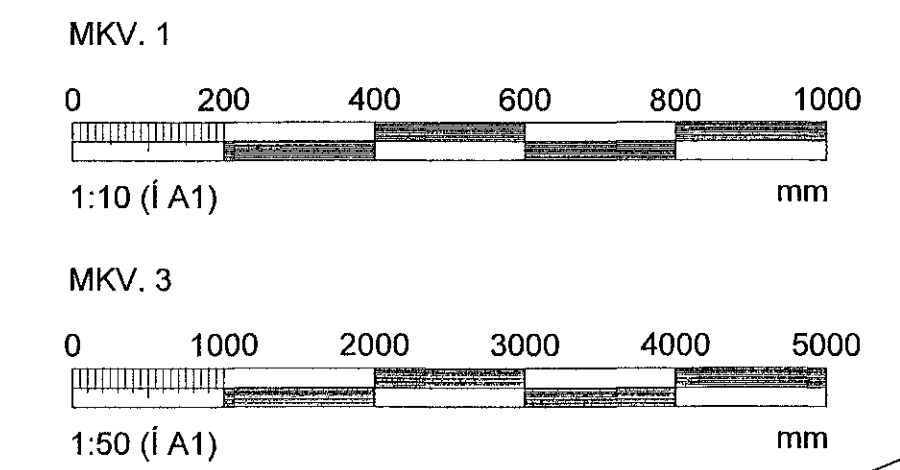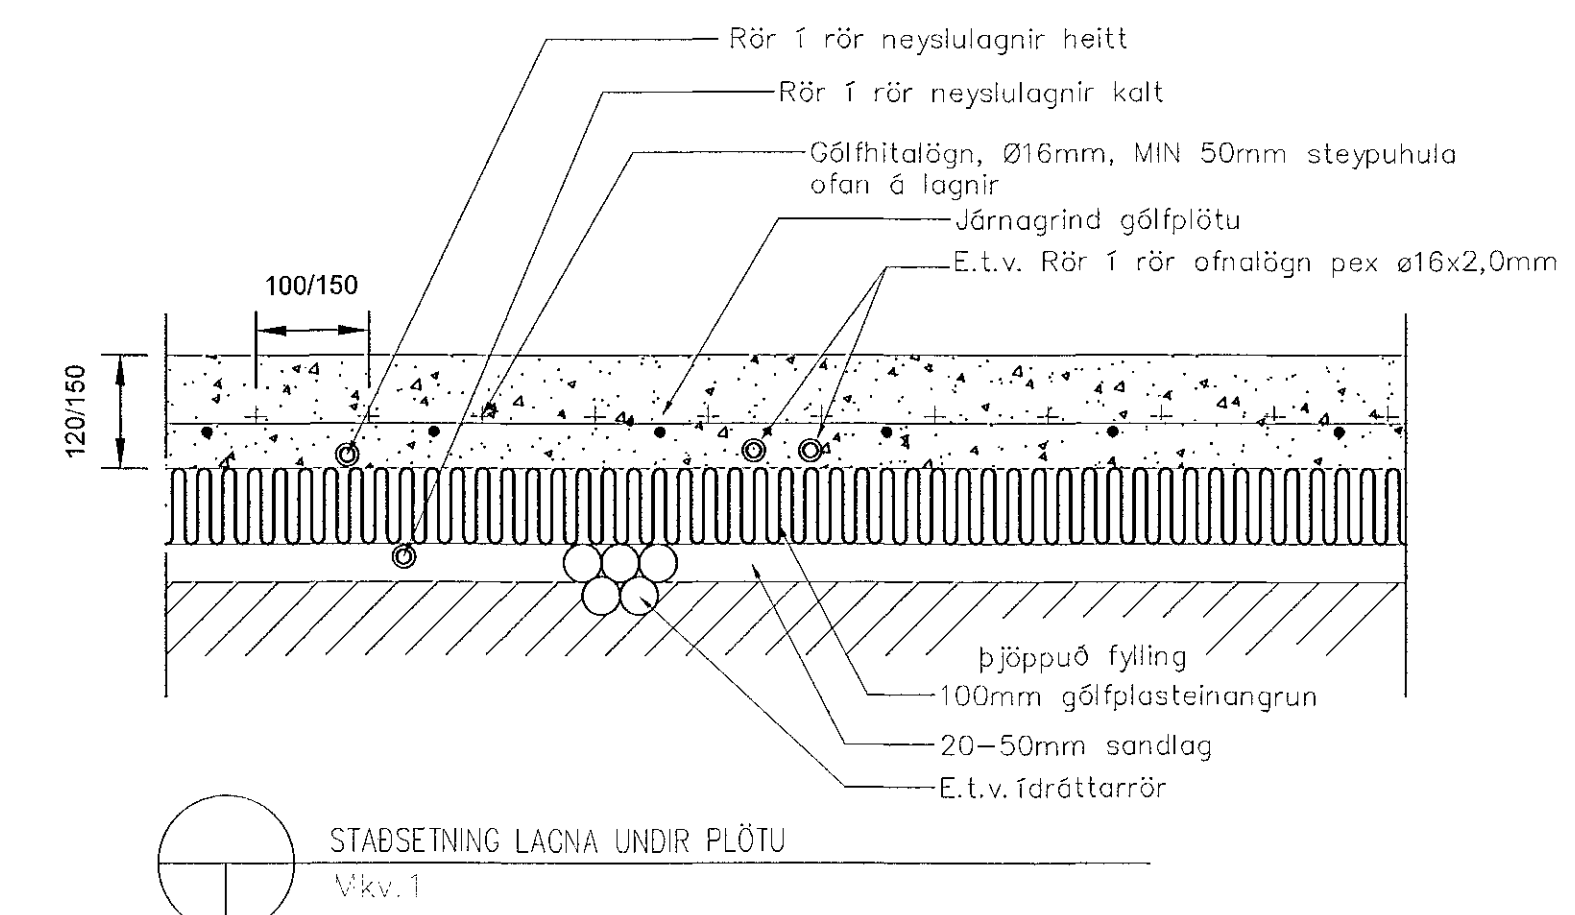

ÁRTUN HONNUNARSTJÓRA: Sveinn Þorsson
Kt. 130254-7649

NR.	DAGS.	BREYTING	Skr.
1	22.06.18	FRUMDRAUGHT	JJ
2	06.02.19	Lagnabreytingar v. innréttinga	JJ
3	01.04.19	Lagnagrind og aðkoma veitna	JJ

NEW NORDIC
engineering

NEW NORDIC ENGINEERING ehf. Kt. 520914-1450
HÆDASMÁRI 6, 201 KÖPAVOGUR
nne@nne.is, Sími 854-4080

SAMBÝKKT JÓKULL JÓNSSON 270575-4209

VERK
ÓSEYRARBRAUT 27b
HAFNARFIRÐI

TEIKNING
SÉRUPPDRAUGHTUR - PÍPULAGNIR
NEYSLUVATN
GRUNNMYND 1.HÆÐ / GRUNNMYND 2.HÆÐ

HANNAÐ	TEIKNAD	YFIRFARID	MEIÐKVARDI
JJ	SJ	ÞBE	1:50

DAGS. 01.04.2019 VERK NR. 18038 TEIKNING NR. P2-01 ÚTGÁFA NR. 3