

Samþykkt þann
15 JUL 2019
Byggingartulltrúnn í Falnarhól
F.h. Sigurður Steinar Jónsson


Vísir: 8.7.2019 13:23:19 Öprettur: 17.01.2019

Útg.	Dags.	Skýring	Br. af:	Yfirf.
A	17.01.2019	Verktækning	IJ	B.J.P.
B	31.05.2019	Teikning upplendi	IJ	B.J.P.
C	08.07.2019	Sólar færðar ásamt málfirni E	IJ	B.J.P.

Skýringar.

Öl mál eru í mm. nema hæðarkótar í m.
Sjá almenn skýringablöð, teikningar XX_1_04_01, XX_1_04_02, XX_1_04_03, XX_1_04_04, XX_1_04_05, XX_1_04_06. Sjá einnig gataplön og teikningar annarra hönnuða sem tilheyra þessu verki.
Horft er niður á gólfid. Veggir ofan plötu eru sýndir með heilum línum, veggir og bitar neðan plötu eru sýnd með brotnum línum.
Járn í efri brún plötu eru sýnd með heilum línum og eru auðkennd með bókstafnum T. Járn í neðri brún plötu eru sýnd með brotnum línum og eru auðkennd með bókstafnum B.

ÁRITUN HÖNNUNARSTJÓRA:
ÚTI **INN**
ARKITEKTAR
BALDUR Ó. SVAVARSSON
ARKITEKT FAI SAMARK
Kt.: 120357 5149

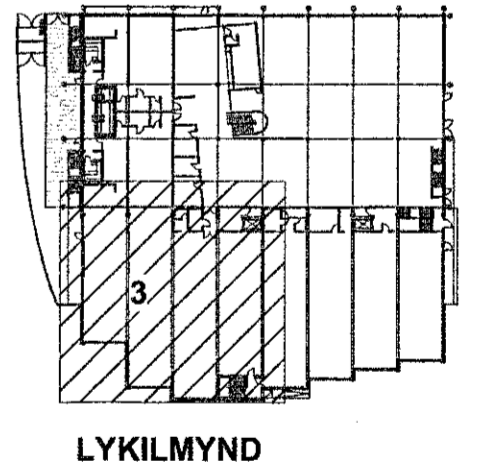


World Class
Tjamarvellir 7
221 Hafnarfjörður

Burðarvirki
Jámbending
Grunnmynd sökklar 1. hæðar - Hluti 03

TEKNIÐGÆM	BLAÐSTÆRÐ	HANNAÐ:	IJ
2768-004	A1	TEKNAÐ:	APK
00_1_21_03		YFRIFARE:	B.J.P.
DAGS.	MÆLKVAÐI	ÓTAFNA	
17.01.2019	1:50	C	

Útgáfunúmer og útgáfingarmálgæðingarnúmer: 1810020
Hönnuður: Bjarni Jón Pálsson
Kt.: 291163-5139
Hönnunarséð: Bjarni J.P.

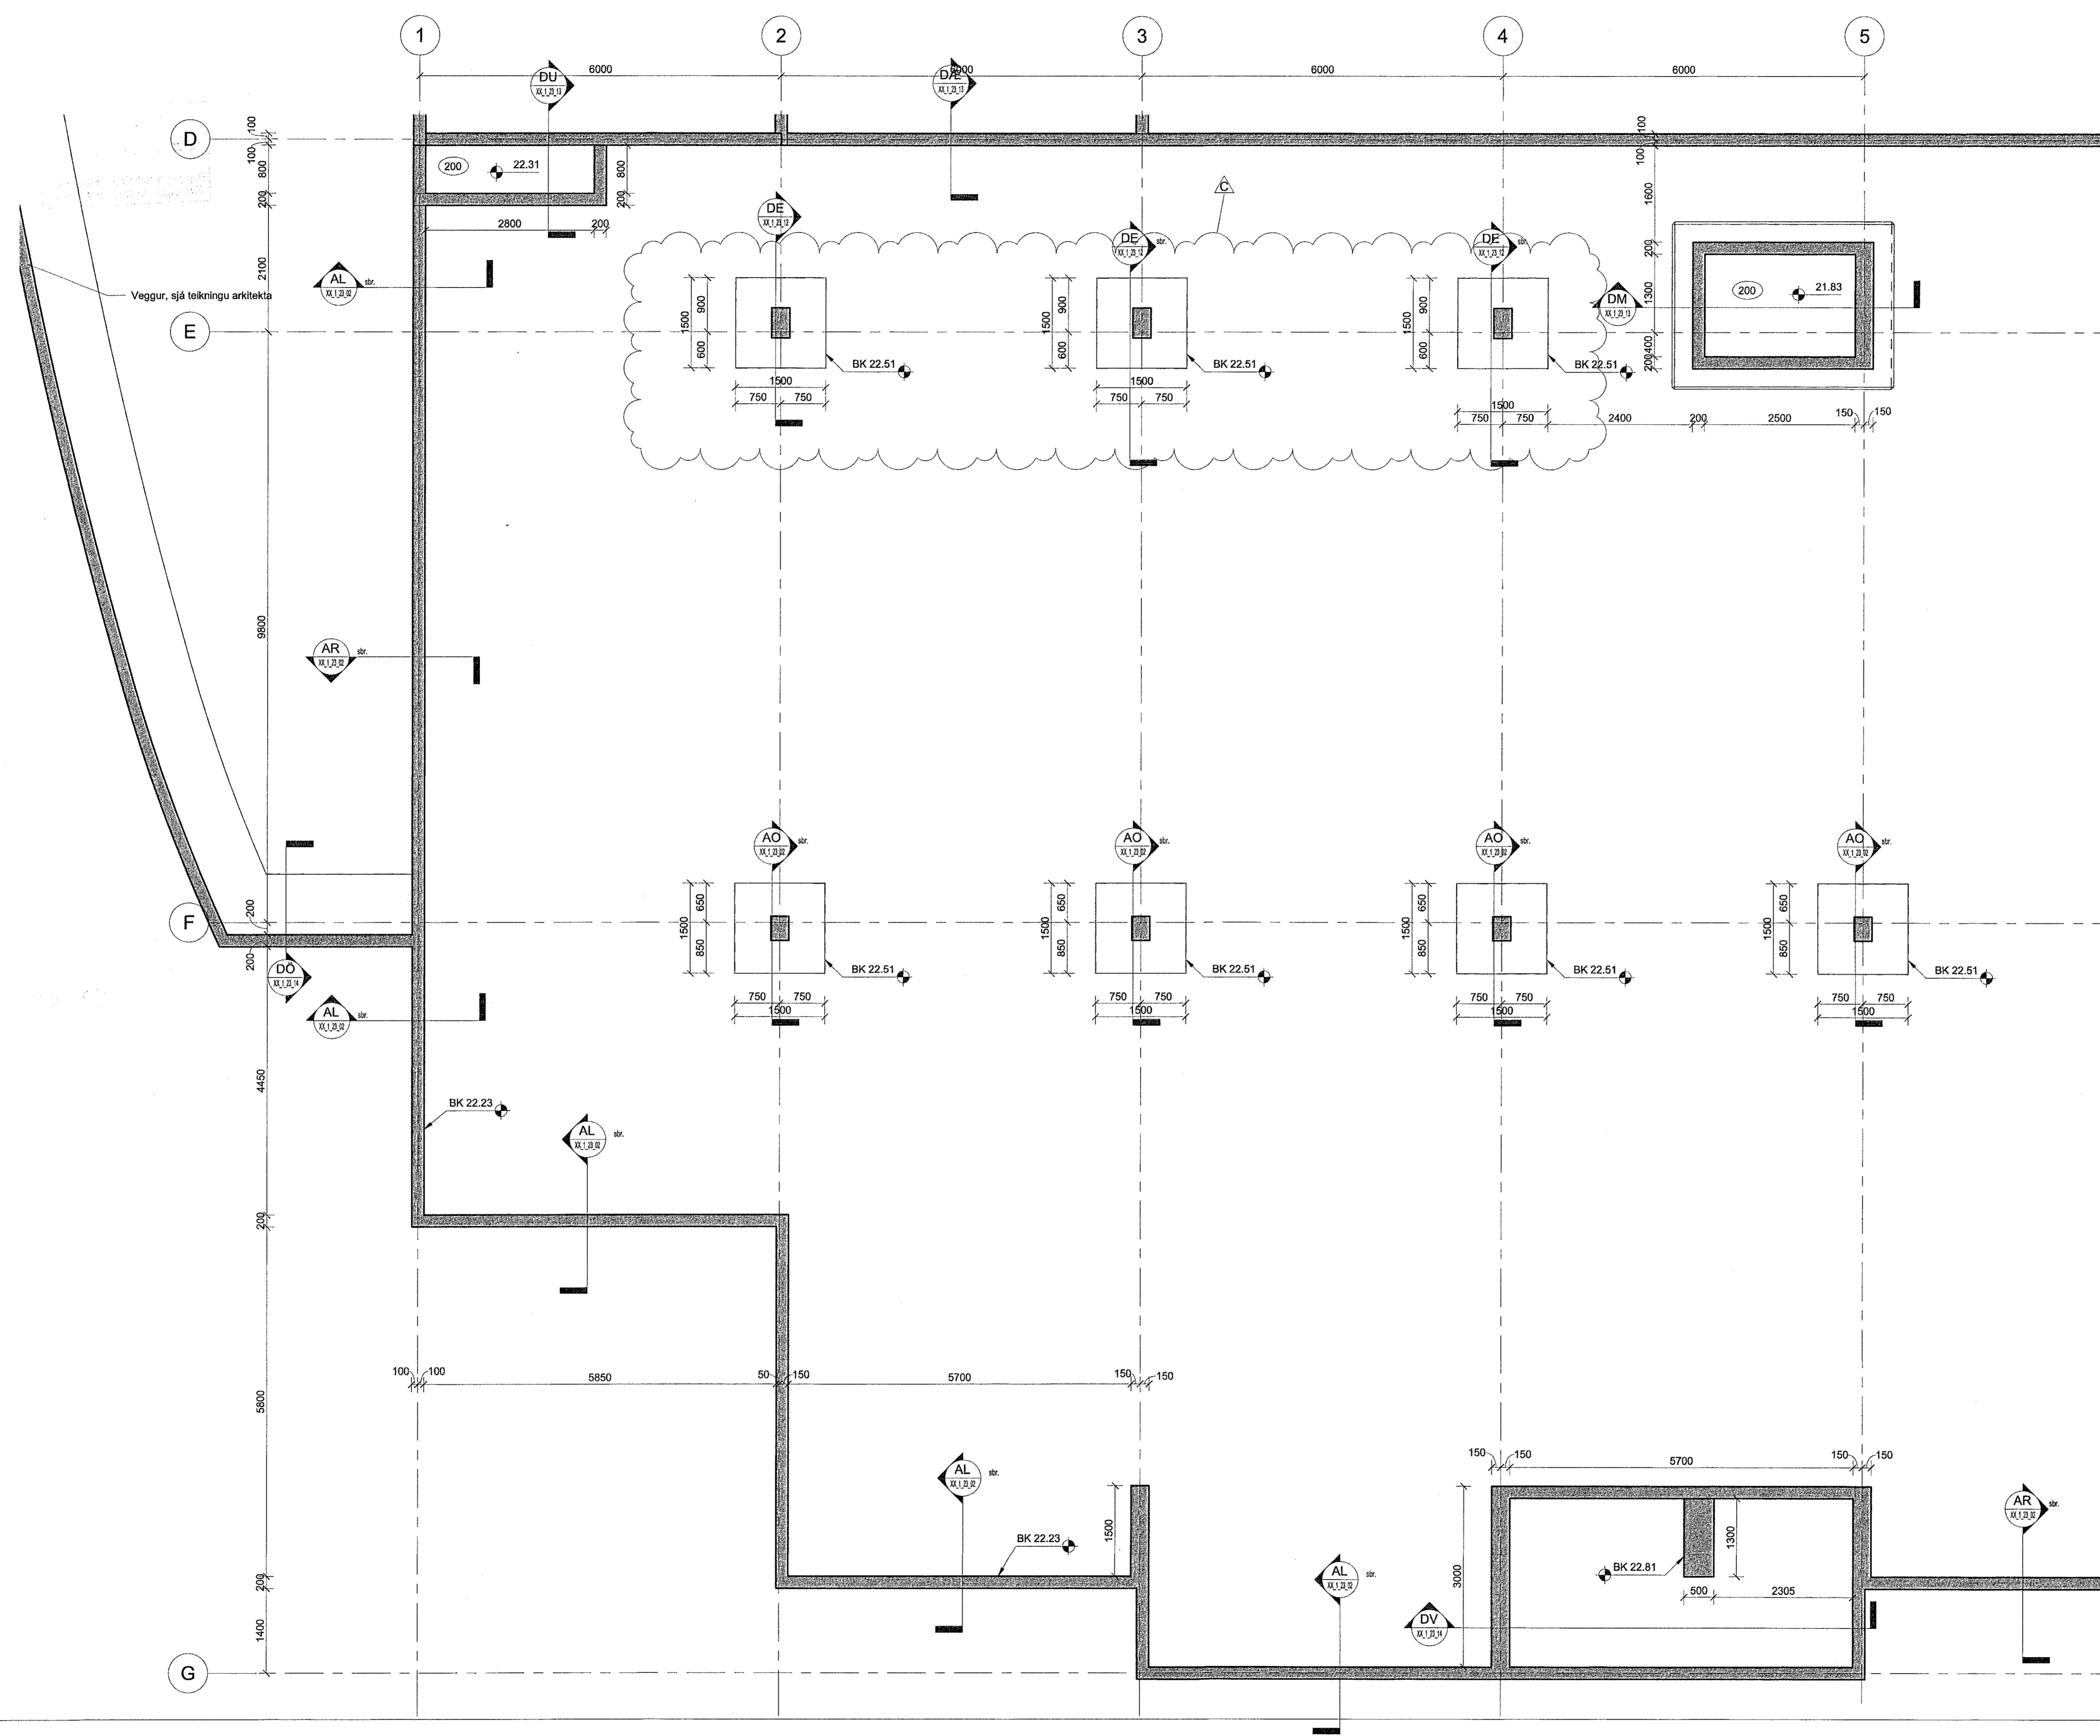

Veggur, sjá teikningu arkitekta