


Samþykkt þann
15 JUL 2019
Byggingarfulltrúinn í Hafnarfjarðar
F.h. Sigurður Steinar Jónsson



Votaf: 8.7.2019 13:23:53 Uppentun: 17.01.2019

Úg.	Dags.	Skýring	Br.af:	Yfirf.
A	17.01.2019	Verkefning	IJ	BJP
B	31.05.2019	Teikning upplært	IJ	BJP
C	08.07.2019	Súkur færðar ásamt mállinu E	IJ	BJP

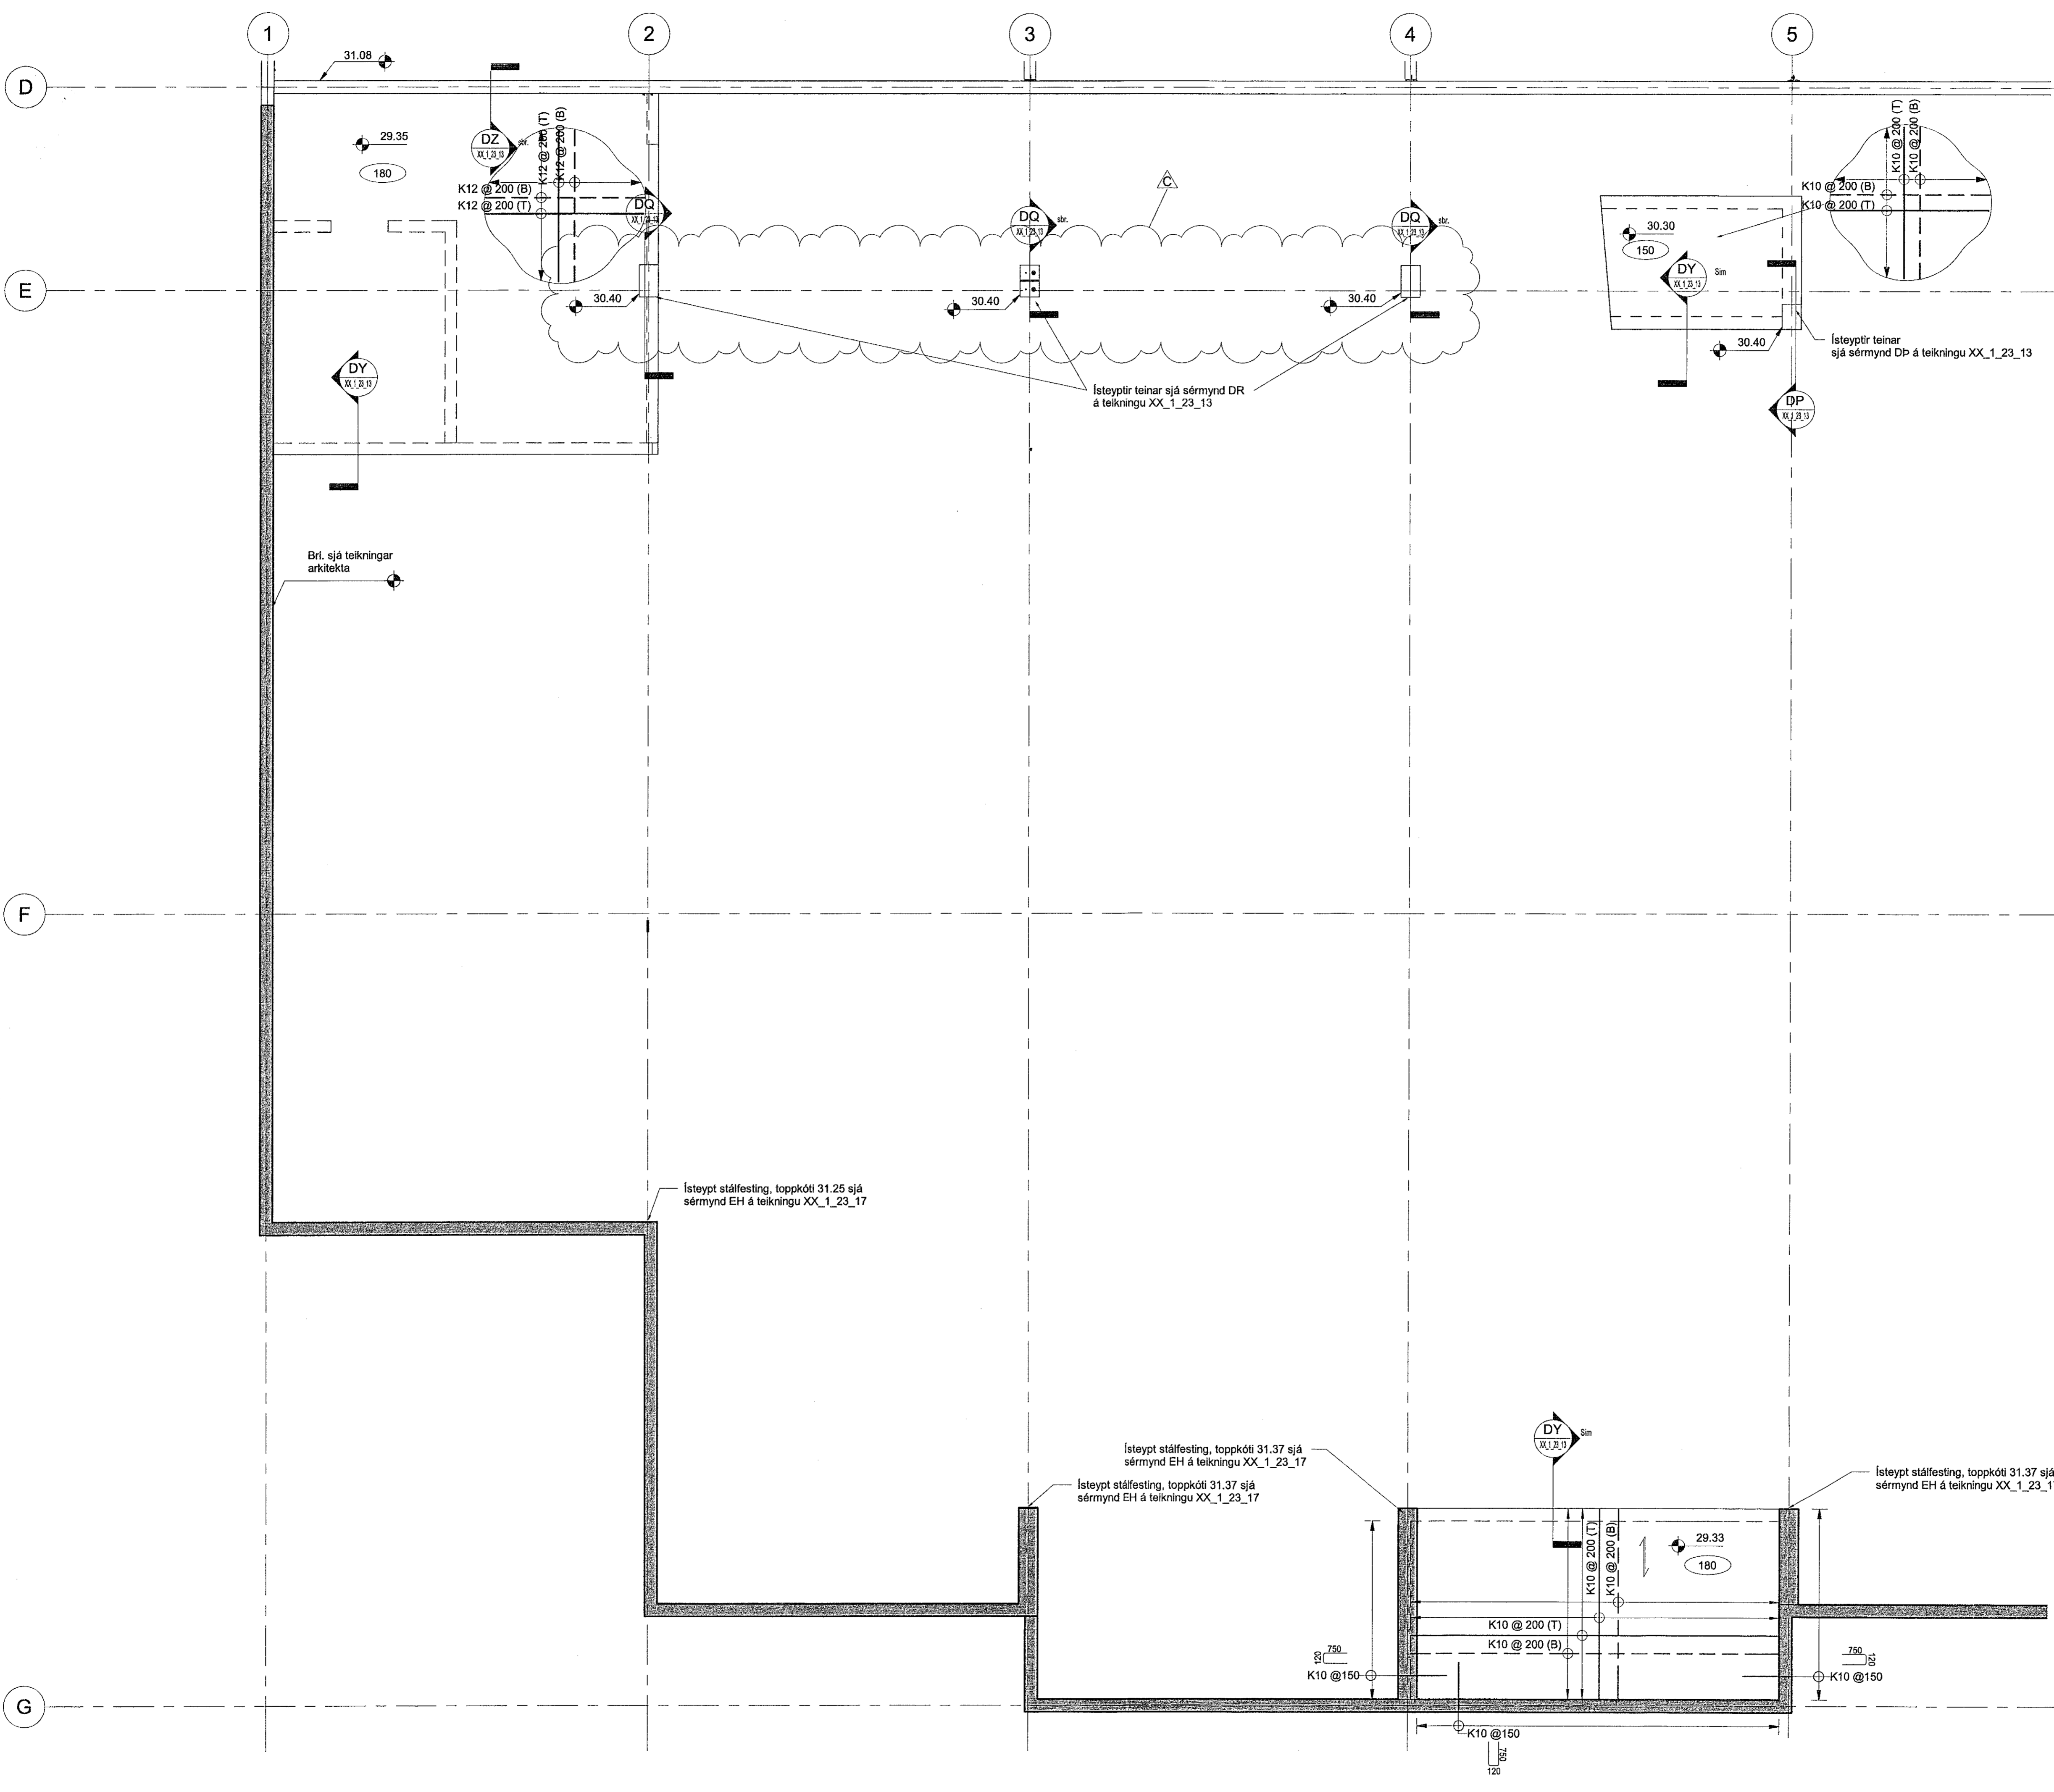

Skýringar.
Öll mál eru í mm, nema hæðarkótar í m.
Sjá almenn skýringablöð, teikningar XX_1_04_01, XX_1_04_02, XX_1_04_03, XX_1_04_04, XX_1_04_05, XX_1_04_06. Sjá einnig gataplön og teikningar annarra hönnuða sem tilheyra þessu verki.
Horft er niður á gólfá. Veggir ofan plötu eru sýndir með heilum línum, veggir og bílar neðan plötu eru sýndir með brotnum línum.
Járn í efri brún plötu eru sýnd með heilum línum og eru auðkennd með bókstafnum T. Járn í neðri brún plötu eru sýnd með brotnum línum og eru auðkennd með bókstafnum B.

ÁRITUN HÖNNUNARSTJÓRA:
ÚTI **HANNI**
ARKITEKTAR
BALDUR Ó. SVAVARSSON
ARKITEKT EAF SAMARK
KI: 120357 5149

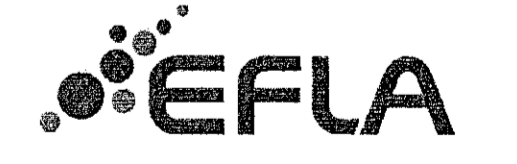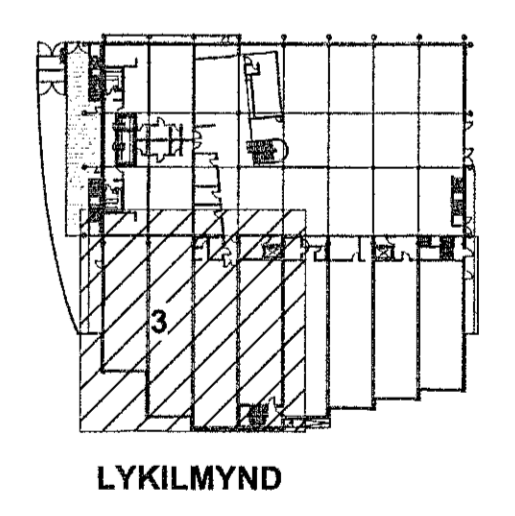

World Class
Tjarnarvellir 7
221 Hafnarfjörður
Burðarvirki
Steypa
Grunnmynd við þak - Hluti 03

TEKNIÐMÉR	BLAÐSTAF	HANNAÐ	IJ
2768-004	A1	TEKNAÐ	APK
03_1_21_03	YRIFAR	BJP	
DAGS.	MELKVÆÐI	UTDÁFA	
17.01.2019	1:50	C	
Upphafnumer og dæggjafingarnúmer:	1810020		
Höfundur:	Bjarni Jón Pálsson		
Hönnunarskrif:	Kt. 291163-5139		