


Samþykkt bann  
15 JUL 2019  
Byggingarfulltrúnni í Hafnarfirði  
F.h. Sigurður Steinar Jónsson


Valdi: 8.7.2019 13:24:06 Öpnum: 17.01.2019

Útg.	Dags.	Skýring	Br. af:	Yfirf.
A	17.01.2019	Verkefning	IJ	BJP
B	22.01.2019	Bitar upplýsingar/ bitum bætt inn, snúð upplýsingar	IJ	BJP
C	28.05.2019	Bitum bætt inn	IJ	BJP
D	08.07.2019	Sölur færðar ásamt mállinu E	IJ	BJP

Skýringar  
Sjá teikningablað XX\_1\_23\_06

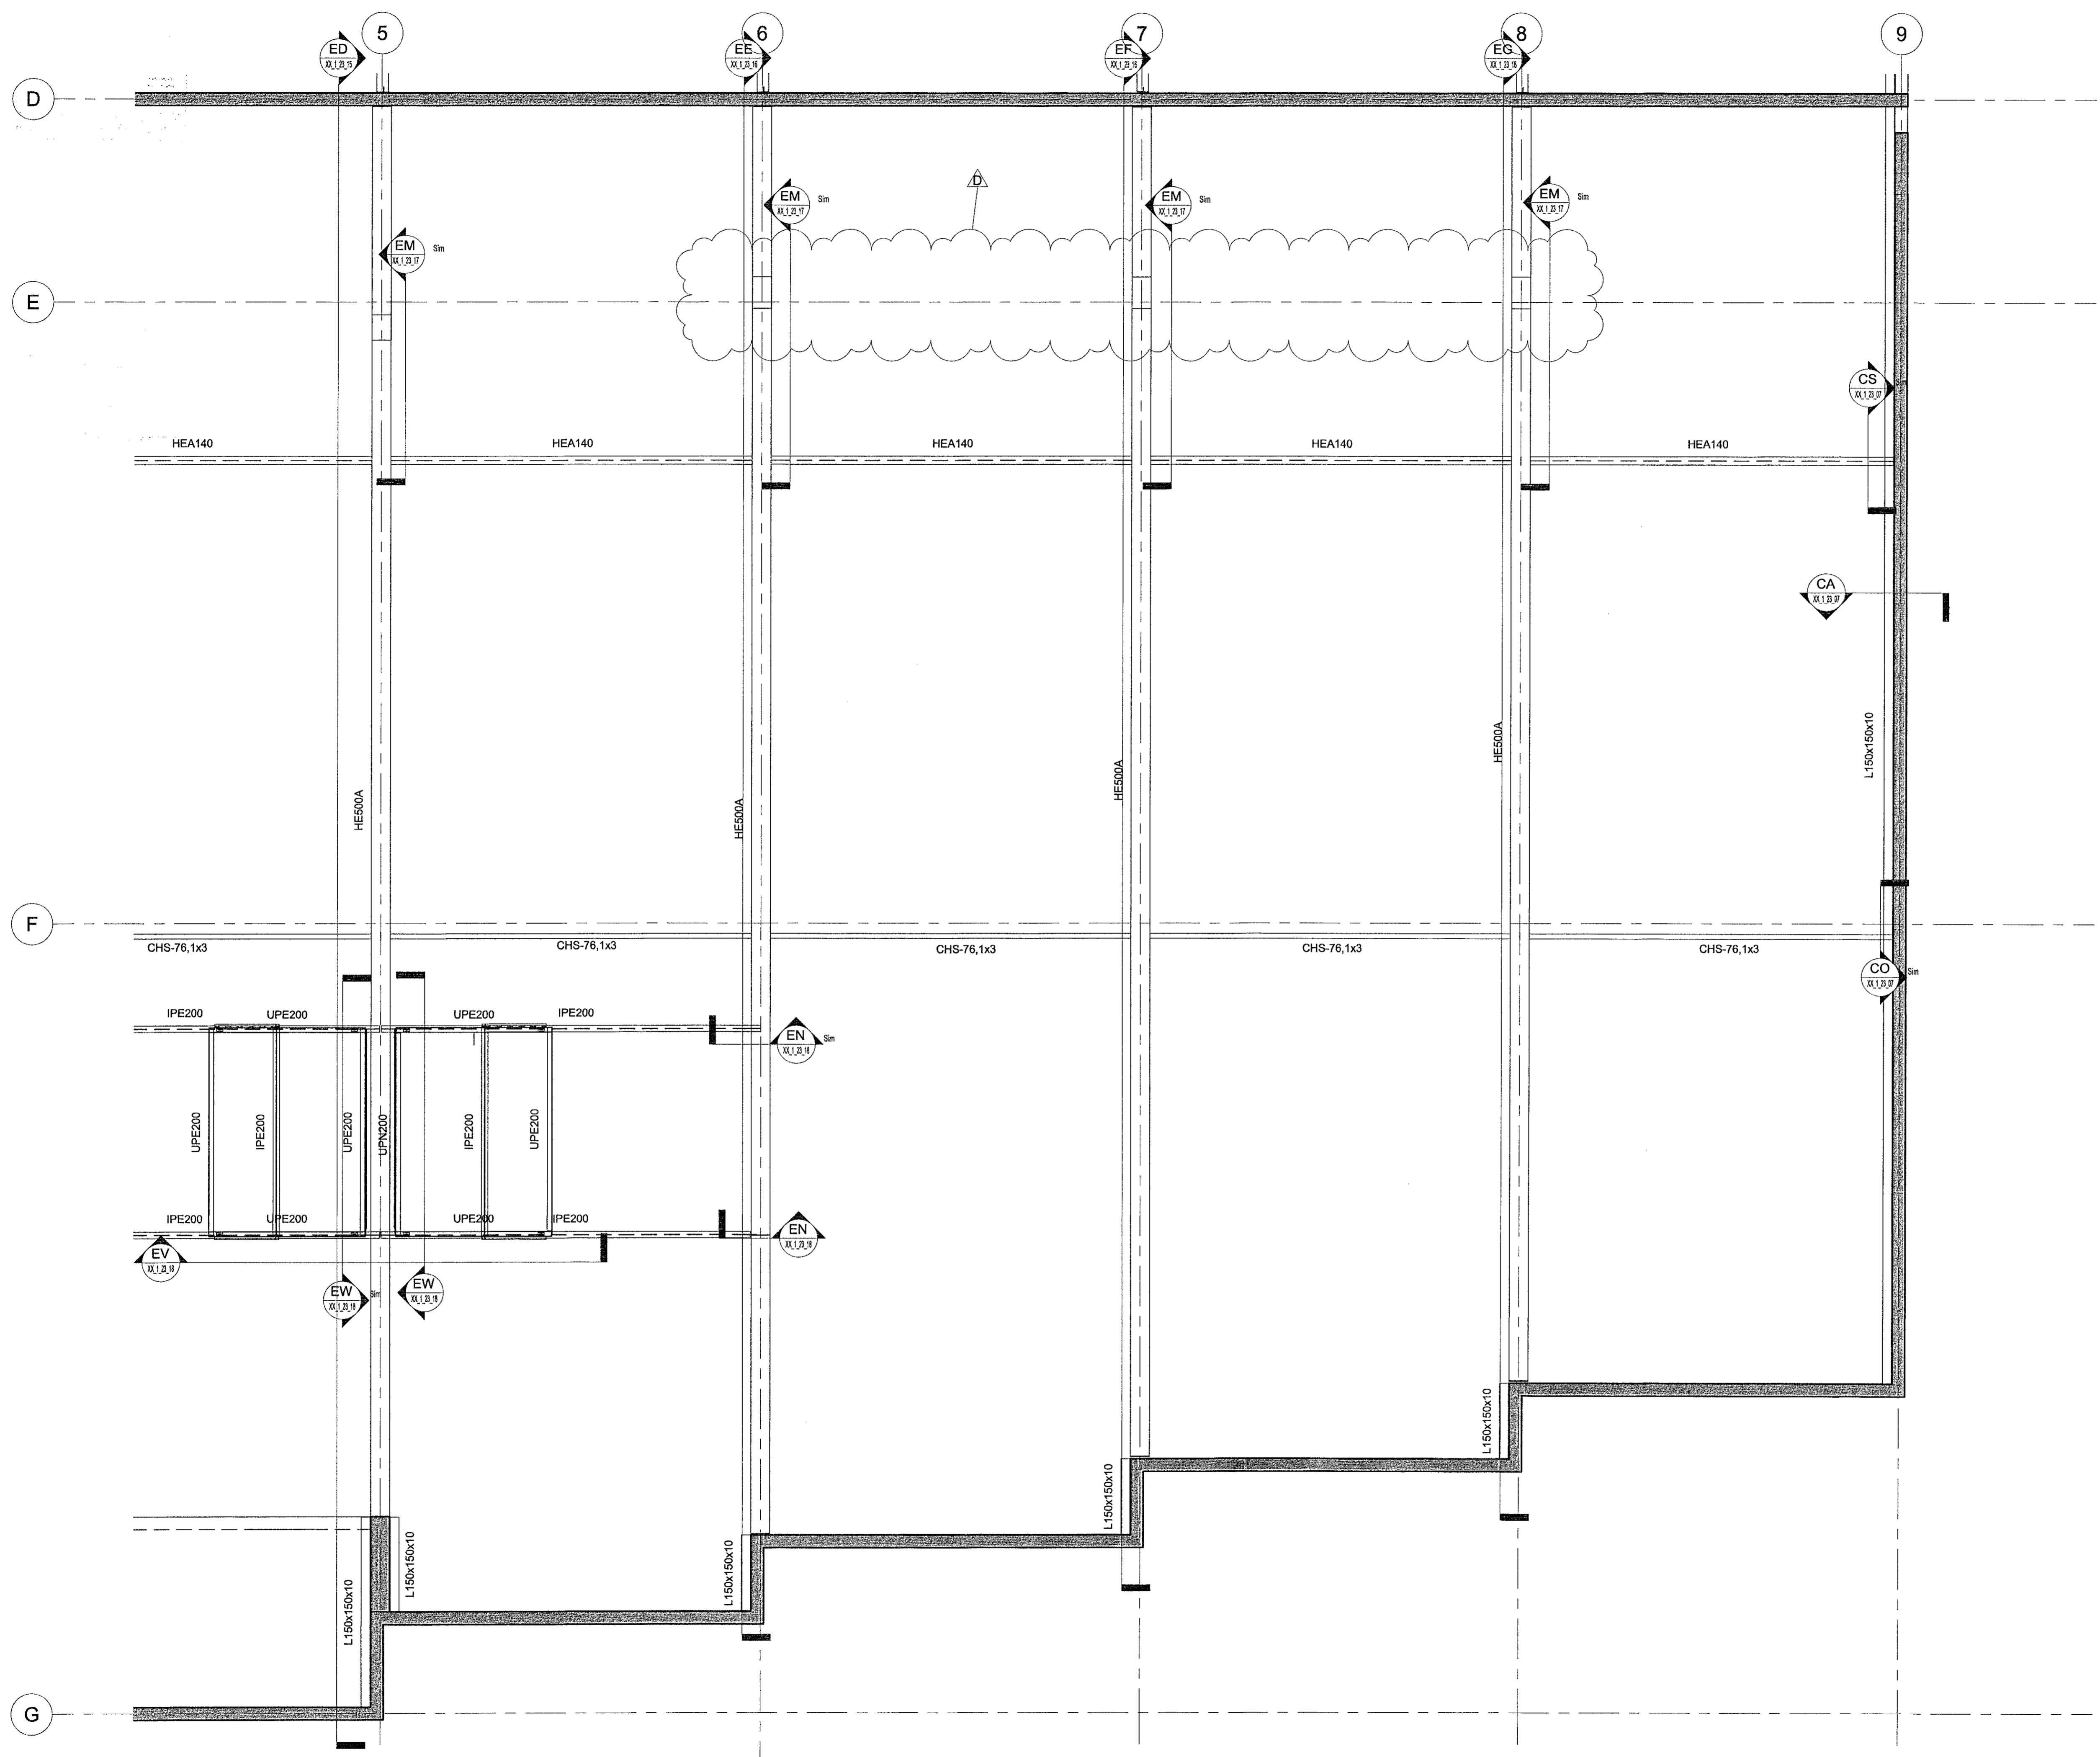

ÁRITUN HÖNNUNARSTJÓRA:  
**ÚTI**  
ARKITEKTAR  
BALDUR Ó. SVAVARSSON  
ARKITEKT FAI SAMARK  
KT: 120357 51 49

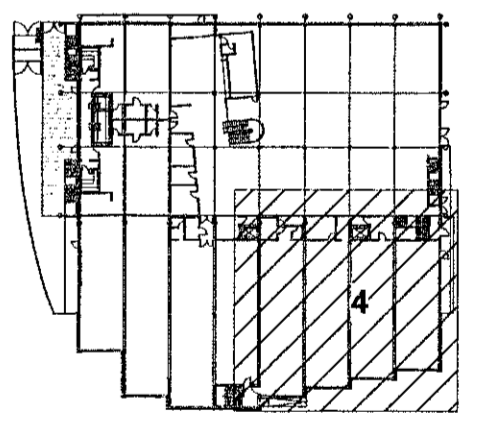

LYKILMYND



World Class  
Tjarnarvellir 7  
221 Hafnarfjörður  
Burðarvirki  
Stálvirki  
Grunnmynd þak - Hluti 04

TEIKNINGUR	BLAÐSTÆRI	HANNAÐ:	IJ
2768-004	A1	TEIKNAD:	APK
03_1_24_04		YRFRAD:	BJP
DAGS.	MELKVARDI	ÚTGÁFA	
17.01.2019	1:50	D	

Útgáfunúmer og dögningu ábláttur: 1810020  
Höfundur: Bjarni Jón Pálsson  
Kt. 291163-5139  
Hönnunardagur: Bjarni J.P.