

Veldi: 8.7.2019 13:24:10 Öprentun: 17.01.2019

Útg.	Dags.	Skýring	Br. af:	Yfirf.
A	17.01.2019	Verktækning	U	BJP
B	28.05.2019	Málsetningar og nýtt stálvirki á EB og EC	U	BJP
C	08.07.2019	Sölur færðar ásamt mállinu E	U	BJP

ÁRITUN HÖNNUNARSTJÓRA:

ÚTI **ARKITEKTAR**
BALDUR Ó. SVAVARSSON
ARKITEKTI FÁJ SAMMÁRK
Kt. 120357 5149

Skýringar
Allt smíðastál í þaki skal vera í styrkleikaflokki S235JR.
Verktaki skal framleiða og reisa öll stálvirki ásamt því að útbúa nauðsynlegar smíða- og málsetningar ("shop drawings") og aðrar þær teikningar er hann telur þurfa til uppsetningar stálvirkjanna umfram teikningar hönnuða. Sýnileg burðarkerfi skulu mynda heilstætt kerfi, þannig að ámynd þeirra verði í samræmi við óskir arkitekts og kennisnið á teikningum burðarþolshönnuða. Verktaki skal sannreyna málsetningar með málningum á verkstað.
Sjá einnig skýringarblað fyrir stálvirki, XX_1_04_05 og aðrar burðarþolsteikningar og teikningar annarra hönnuða sem tilheyra þessu verki.

Yfirborðsméðhöndlun:

Stálbita sem lenda inni í innveggjum (HEA140 bitar) skal grunna með góðum smíðagrunni t.d. sínkirkum epoxygrunni. Þurrflimþykkt grunnins skal vera 25-40 µm.

Stálvirki í mállinum 2-8 og stálvíkla í mállinum 1 og 9 skal brunamála þannig að þeir uppfylli brunakröfu R60. Stálburðarvirki skal grunna og brunaverja með eldvarnarmálningu og yfirmála eins og lýst er fyrir önnur sýnileg stálvirki. Eldvarnarmálning og aðferð skal vera viðurkennt af Mannvirkjastofnun eða vottunaraðila sem stofnunin viðurkennir og þarf að tryggja sem R60 brunavörn á stálvirki þannig að hitastig í stálinu fari ekki yfir 550°C þegar virki verður fyrir staðlaðri brunaárun í 60 mínútur skv. ISO 834 (DS 1051.1). Taka skal tillit til þess að nauðsynleg efnisnotkun er háð þversnóseiginleikum burðarhlutanna sem verja skal. Verktaki skal sýna fram á að UJA-hlutfalli sé náð í öllum tilfellum. Undirvinnu og framkvæmd skal vera í fullu samræmi við fyrirmæli framleiðanda og forsendur viðurkenningarinnar. Að verki loknu skal verkið tekið út og vottað af Mannvirkjastofnun eða aðila sem stofnunin viðurkennir. Grunnmálning, eldvarnarmálning og yfirmálning þurfa að hafa hver annari.

Önnur sýnileg stálvirki sem ekki þarf að brunaverja skal mála með málningu frá viðurkenndum málningarfyrirleiðanda. Það málningarkerfi sem verktaki hyggst nota skal allt vera frá sama framleiðanda og þannig valið að það henti. Verktaki skal leggja tilögðu að málningarkerfi fyrir verkkaupa til sambýkktar. Frekari kröfur til yfirborðsméðhöndlunar er að finna í verkýsingu fyrir stálvirki




World Class
Tjarnarvellir 7
221 Hafnarfjörður


Burðarvirki
Stálvirki
Snið

TEKNIÐMÉR	BLADSTÆRD	HANNAÐ	ÚT
2768-004	A1	TEKNIÐMÉR	APK
XX_1_23_15	YFRIFARÐ	BJP	
DAGS.	MÆLIKVARÐI	ÚTGAFA	
17.01.2019	1:50	C	


Útgáfunúmer og útgáfingardagur: 1810020
Höfundur: Bjarni Jón Pálsson
Kt. 291163-5139
Hönnunarsjötti: Bjarni 7. PZ

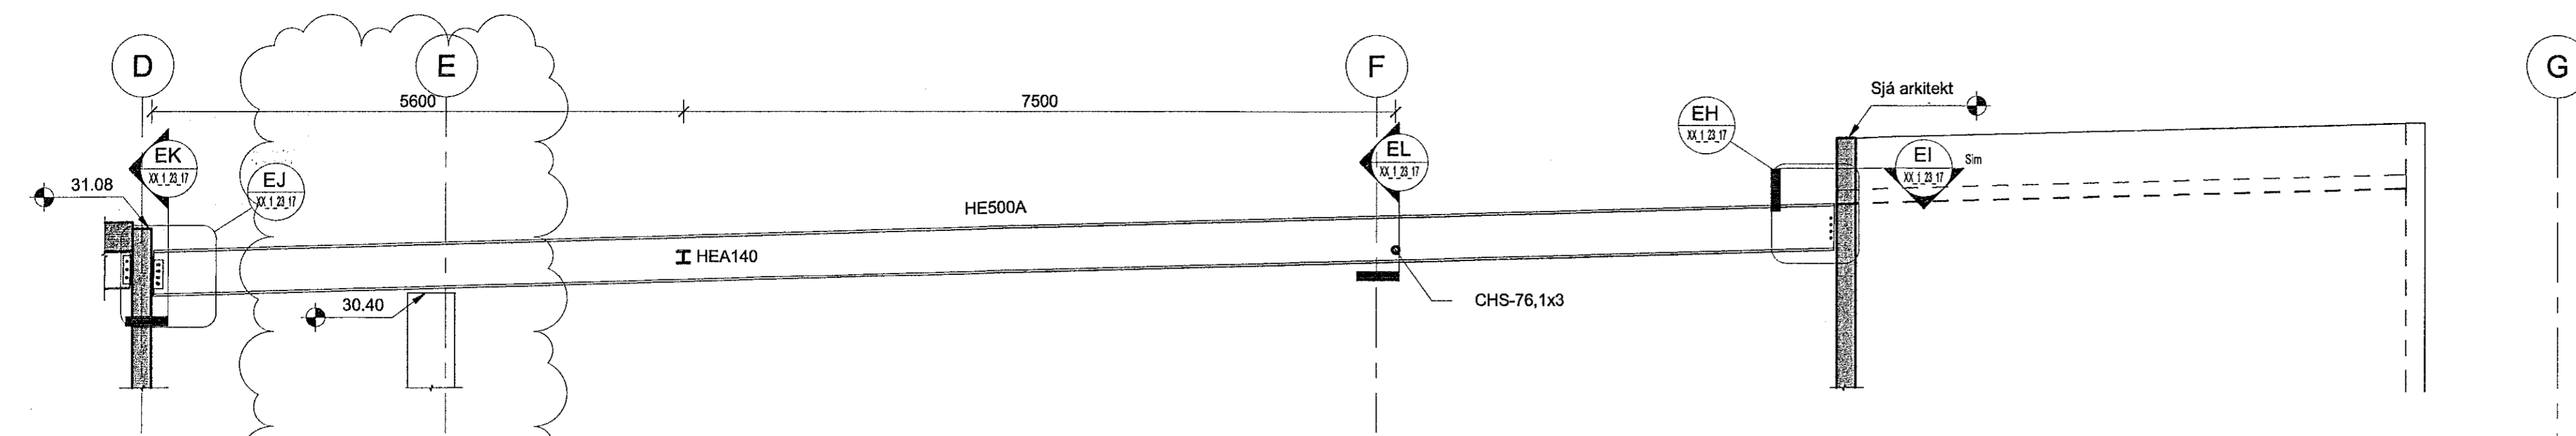


EA Snið EA
03_121_01 1:50

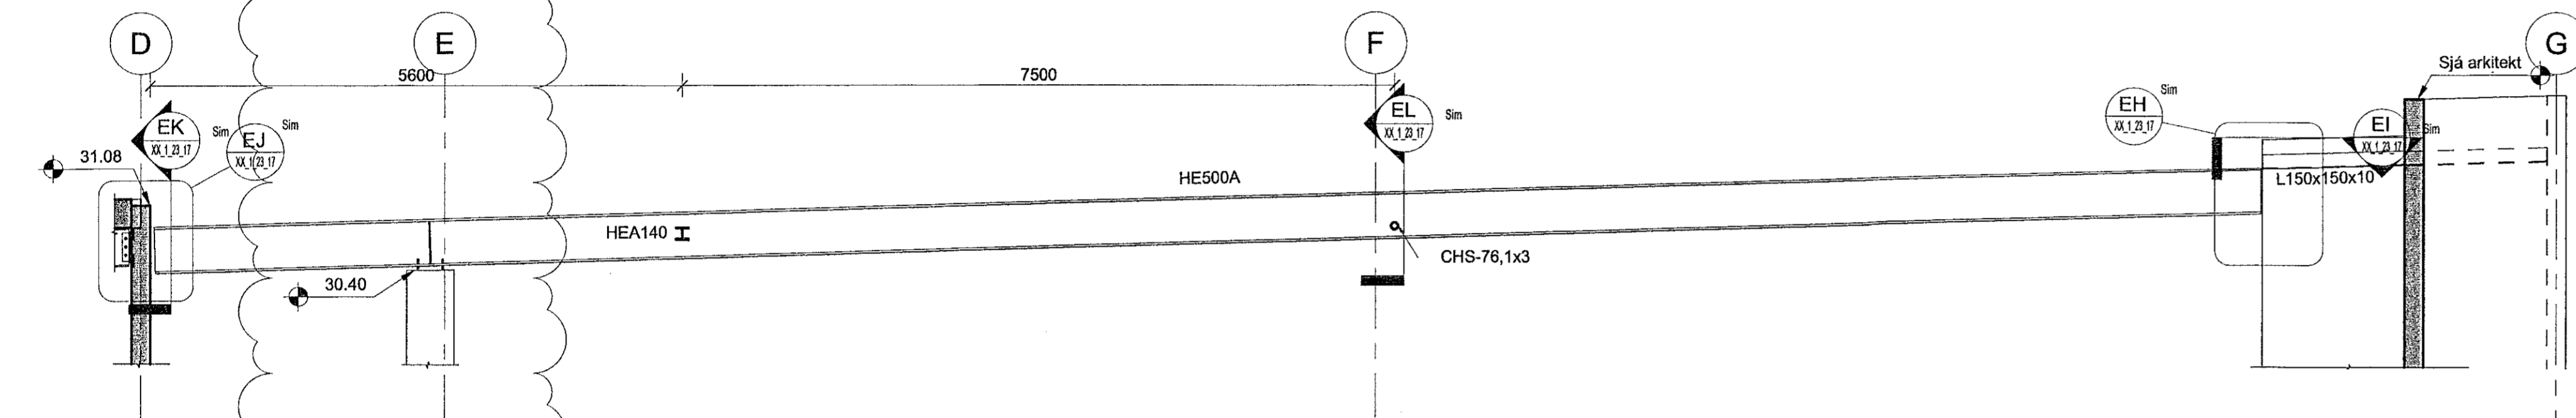

EB Snið EB
03_121_01 1:50

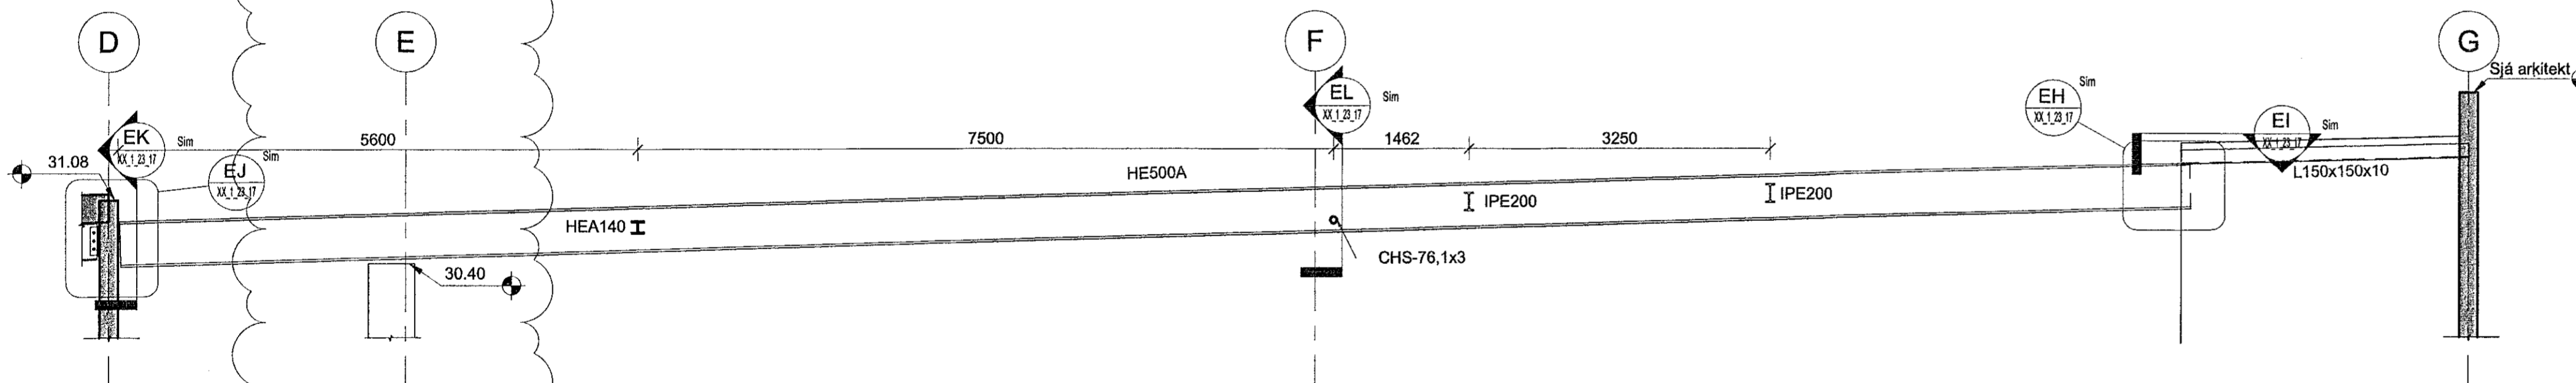

EC Snið EC
03_121_01 1:50

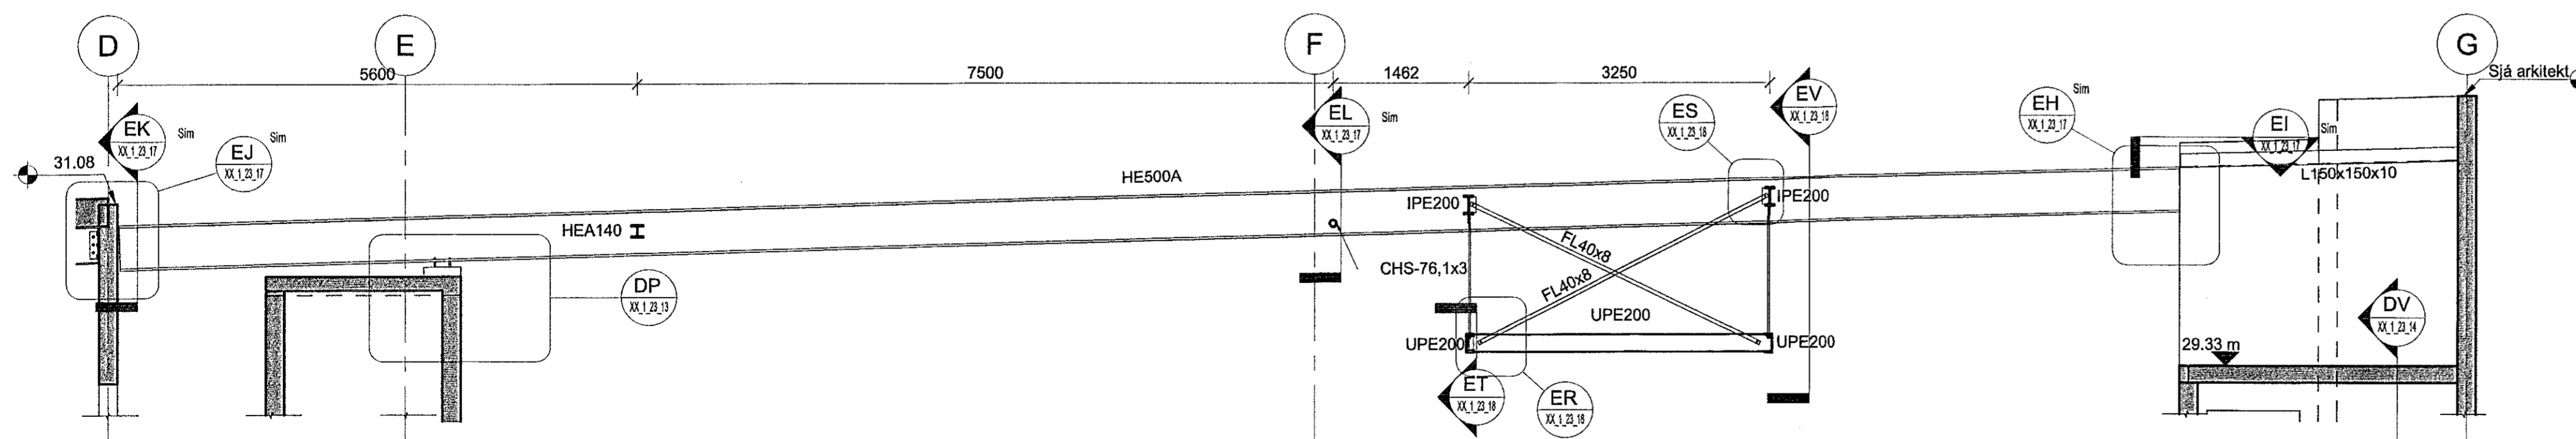

ED Snið ED
03_121_01 1:50