

Útg.	Dags.	Skýring	Br. af:	Yfirf.
A	17.01.2019	Verkleikning	11	BJP
B	28.05.2019	Másetningar og tölur IPE200 á E/E	11	BJP
C	08.07.2019	Sölur færðar ásamt mállinu E	11	BJP


ÁRITUN HÖNNUNARSTJÓRA:
UTI ARKITEKTAR
BALDUR Ó. SVAVARSSON
ARKITEKT FAI SAMMÁK
Kt. 120527-51-09

Skýringar
Allt smíðastál í þaki skal vera í styrkleikaflokki S235JR.
Verttaki skal framleiða og reisa öll stálvirki ásamt því að útbúa nauðsynlegar smíða- og máliðeikningar ("shop drawings") og aðrar þær teikningar er hann telur þurfa til uppsetningar stálvirkjanna umfram teikningar hönnuða. Sýnileg burðarkerfi skulu mynda hellstætt kerfi, þannig að ásjúnd þeirra verði í samræmi við óskir arkitekts og kennisnið á teikningum burðarþöskhönnuða. Verttaki skal samræyna máliðeikningar með mælingum á verkstað.
Sjá einnig skýringarblað fyrir stálvirki, XX_1_04_05 og aðrar burðarþöskteikningar og teikningar annarra hönnuða sem tilheyra þessu verki.


Yfirborðsméðhöndlun:
Stálbita sem lenda inni í innveggjum (HEA140 bitar) skal grunna með góðum smíðagrundi t.d. sínkfríum epoxygruni. Þurrkfilmþykkt grunsins skal vera 25-40 µm.

Stálvirki í mállinum 2-8 og stálvinkla í mállinum 1 og 9 skal brunamála þannig að þeir uppfylli brunakröfu R60. Stálburðarvirki skal grunna og brunaverja með eldvarnarmálningu og yfirmála eins og lýst er fyrir önnur sýnileg stálvirki. Eldvarnarmálning og aðferð skal vera viðurkennt af Mannvirkjastofnun eða vottunaröðla sem stofnunin viðurkennir og þarf að tryggja sem R60 brunavörn á stálvirki þannig að hitastig í stálinu fari ekki yfir 550°C þegar virki verður fyrir staðlaðri brunaáráun í 60 mínútur skv. ISO 834 (DS 1051.1). Taka skal tillit til þess að nauðsynleg efnisnotkun er háð þversniðseiginleikum burðarhlutanna sem verja skal. Verttaki skal sýna fram á að U/A-hlutfalli sé nóð í öllum tilfellum. Undirvinnu og framkvæmd skal vera í fullu samræmi við fyrirmæli framleiðanda og forsendur viðurkenningarinnar. Að verki loknu skal verkið tekið út og vottað af Mannvirkjastofnun eða aðila sem stofnunin viðurkennir. Grunnmálning, eldvarnarmálning og yfirmálning þurfa að hafa hver annari.


Önnur sýnileg stálvirki sem ekki þarf að brunaverja skal mála með málningu frá viðurkendum málningarframleiðanda. Það málningarkerfi sem verttaki hyggst nota skal allit vera frá sama framleiðanda og þannig valið að það henti. Verttaki skal leggja tilögu að málningarkerfi fyrir verkaupa til samþykktar. Frekari kröfur til yfirborðsméðhöndlunar er að finna í verk lýsingu fyrir stálvirki

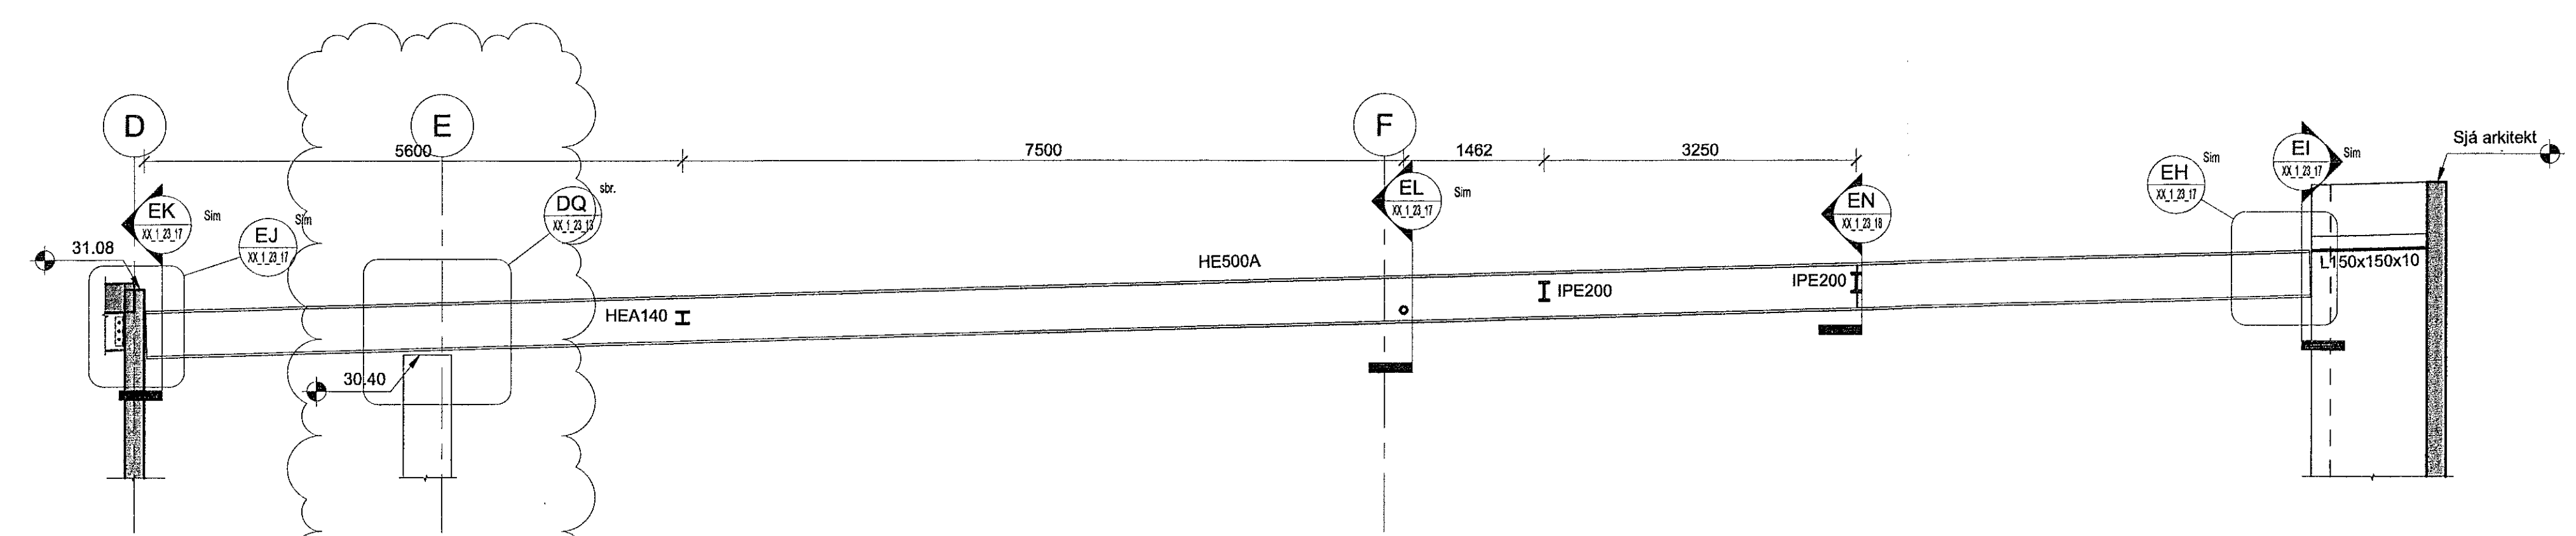

Snið EE
03.12.19 1:50

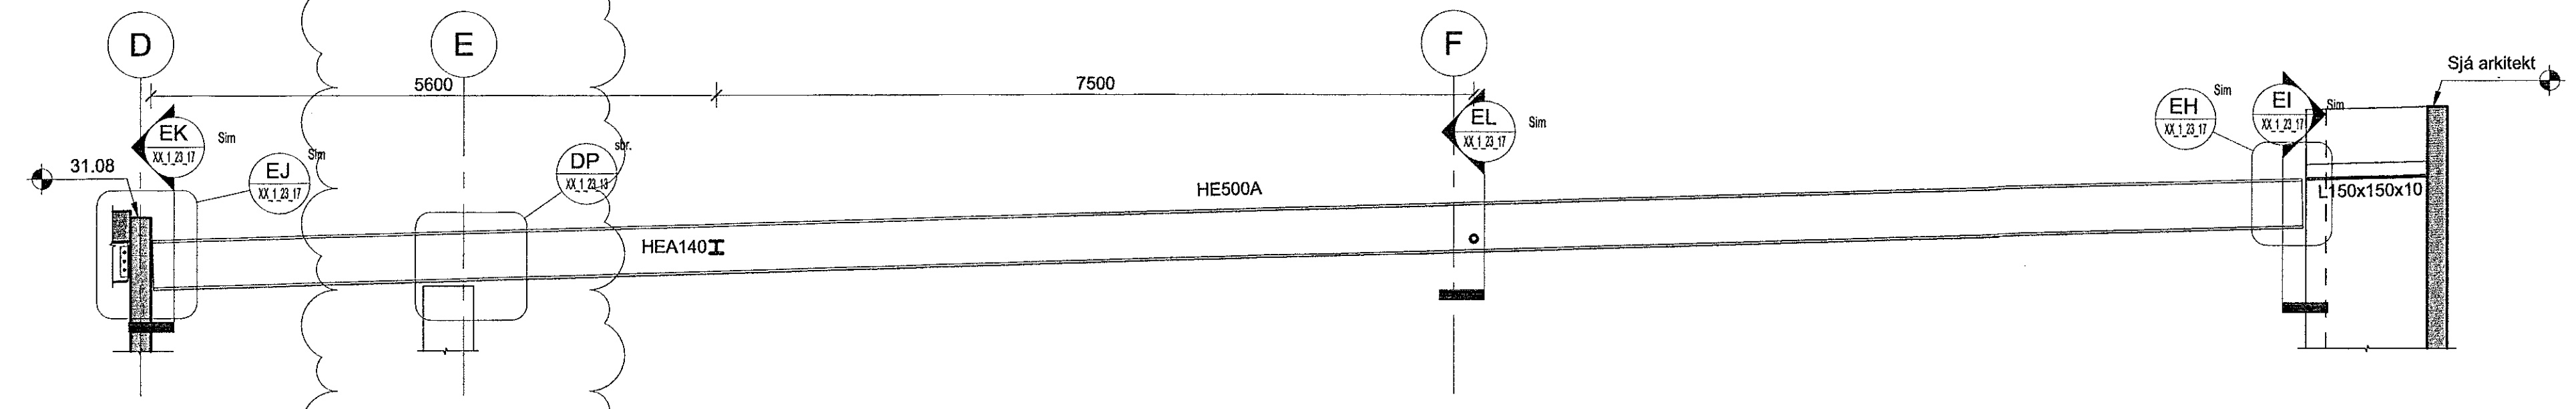

Snið EF
03.12.19 1:50

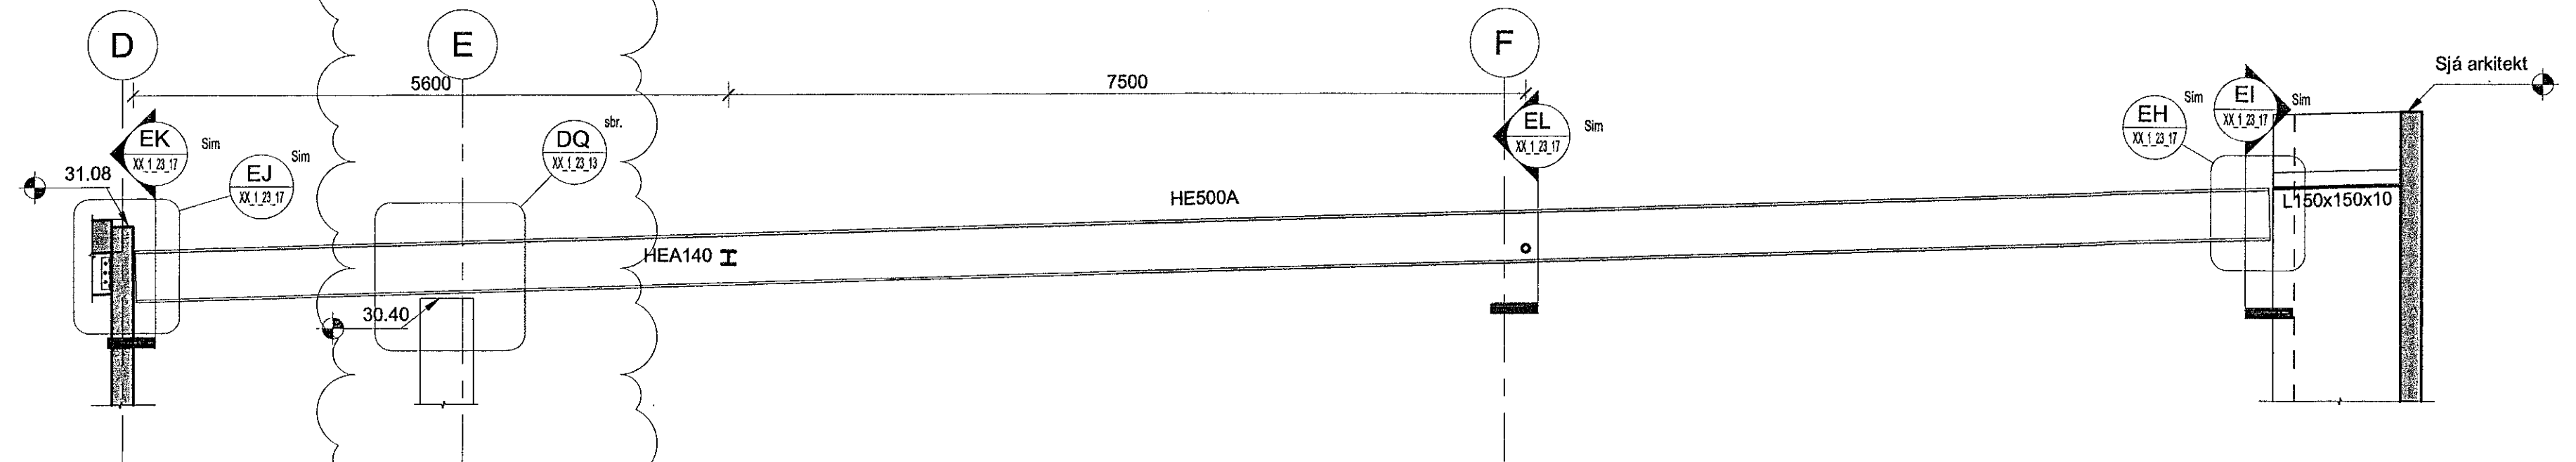

Snið EG
03.12.19 1:50



World Class
Tjarnarvellir 7
221 Hafnarfjörður

Burðarvirki
Stálvirki
Snið

TEKNIKNÚMUR	BLAÐSTÆRÐ	HANNAÐ:	LIJ
2768-004	A1	TEKNAÐ:	APK
XX_1_23_16		YFIRFARÐ:	BJP
DAGS.	MELKVÆÐI	UTGAFA	
17.01.2019	1:50	C	

Útgáfunúmer og dagsetning aðaluppláttur: 1810020
Hönnuður: Bjarni Jón Pálsson
Hönnunarskjal: Kt. 291163-5139
Bjarni 7. PL