


1 VATNSÚÐAKERFI - RÚMMYND - STÚTAR


ATHUGASEMD:

MIKIB ER UM LAGNIR Í LOFTUM HÚSS. Á SUMUM STÓÐUM ERU LOFT TEKIN NIÐUR. Á FYRSTU HÆÐ ERU LOFT TEKIN NIÐUR Á NOKKRUM STÓÐUM NEDAR EN 750mm, EN ÞAR ER GERT RÁÐ FYRIR ÖÐURUM Í MILLIRÝMUM. EINS GETUR ÞURFT AD HLIÐRA TIL ÚÐASTÚTUMLOGNUM VEGNA ANNARS BUNADAR, EN ÞAÐ SKAL ÞÁ GERT Í SAMRÁÐI VÍÐ HÖNNUÐI. Í LOFTUM 5. HÆÐAR ÞARF AD LATA VEGGSTÚTA HALLA MED LOFTI. ÚÐASTÚTAR AÐRIR EN Í NIÐURHENDIUM LOFTUM SKULU VERA 75mm-300mm FRÁ LOFTI, ÞAÐ ER, OFAN Á ÚTASPJALD UPPRÉTTIS ÚÐARA 75mm, EN 300mm UNDIR. ÚTASPJALDS NIÐURHANGANDI ÚÐASTÚTÁ. FJARLÆG OFAN Á SPJALD VEGGÚÐARA SÉ 100mm-150mm FRÁ LOFTI.

AD ÖÐRU LEYTI ER VÍSAÐ TIL SKÝRINGLABADS.

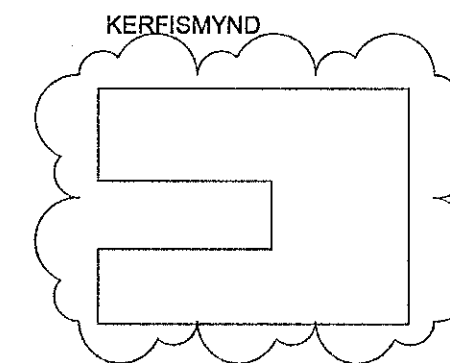

Samþykkt þann
12 JUL 2019
Byggingarfulltrúinn í Hafnarf. f.h. Sigurður Steinar Jónsson

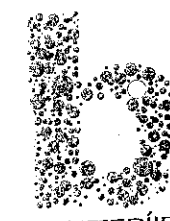

BATTERÍÐ

ARITUN HÖNNUNARSTJÓRA

Sigurður Einarsson - Kernittala: 110457-2789

Nr. Lýsing Dagur

1 BREYTING 31.05.2019

2 ARITUN HÖNN.STJ. 27.05.2019