

VATSÚÐARASKRÁ - 1. HÆÐ (0-799)

Table with 3 columns: HÆÐ, ÚÐARA NÚMER, GERÐ. Lists items 211-196 with status Un or Uu.

FJÓLDI VATSÚÐARAR: 65

VATSÚÐARASKRÁ - 1. HÆÐ (800-899)

Table with 3 columns: HÆÐ, ÚÐARA NÚMER, GERÐ. Lists items 801-898 with status Uu.

FJÓLDI VATSÚÐARAR: 60

VATSÚÐARASKRÁ - 1. HÆÐ (900-999)

Table with 3 columns: HÆÐ, ÚÐARA NÚMER, GERÐ. Lists items 900-994 with status Uu.

FJÓLDI VATSÚÐARAR: 60

VATSÚÐARASKRÁ - 1. HÆÐ (1000-1350)

Table with 3 columns: HÆÐ, ÚÐARA NÚMER, GERÐ. Lists items 1003-1038 with status Uu.


FJÓLDI VATSÚÐARAR: 30

ATHUGASEMD:

MIKID ER UM LAGNIR Í LOFTUM HÚSS. Á SUMUM STÖÐUM ERU LOFT TEKIN NIÐUR. Á FYRSTU HÆÐ ERU LOFT TEKIN NIÐUR Á NOKKRUM STÖÐUM NEDAR EN 750mm. EN ÞAR ER GERT RÁÐ FYRIR ÚÐURUM Í MILLIRÝMUM. EINS GETUR ÞUFT AD HJÓÐRA TIL ÚDASTUTUM/LÖGNUM VEGNA ANNARS BUNÐAR. EN ÞAD SKAL ÞÁ GERT Í SAMRÁÐI VID HÖNNUÐI. Í LOFTUM 5. HÆÐAR ÞARF AD LATA VEGGSTUTA HALLA MED LOFTI. ÚDASTUTAR AÐRIR EN Í NIÐURHENGDUUM LOFTUM SKULU VERA 75mm-300mm FRÁ LOFTI. ÞAD ER, OFAN Á ÚTASPJALD UPÞRETTIS ÚÐARA 75mm, EN 300mm UNDIR. ÚDASPJALDS NIÐURHANGANDI ÚDASTUTA. FJARLEGD OFAN Á SPJALD VEGGÚÐARA SÉ 100mm-150mm FRÁ LOFTI.

AD ÖÐRU LEYTI ER VISAÐ TIL SKÝRINGAHLAÐS.

KEREISMYND

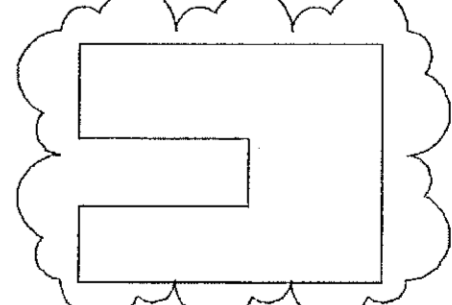

Áritun hönnuðarstjóra: Sigurður Einarsson - Kennitala: 110457-2789

Table with 3 columns: Nr., Lýsing, Dagur. Contains entries for BREYTING and ÁRITUN HÖNN.STJ.

Brunahönnun slf Ármúla 6, 108 Reykjavík kt. 520115-1960, Sími 6625990

FORNUBÚÐIR 5 HAFNARFJÖRÐUR

VATNSÚÐARASKRÁ - 1. HÆÐ

Form with fields: Verknúmer: 17-208, Dagur: 31.05.2019, Telknað af: FÓ, Yfirskráð af: GK, L1010, Kvarði:

28-Jun-19 12:26:52 AM