

VATSÚÐARASKRÁ - 2. HÆÐ (0 - 1149)

HÆÐ	ÚÐARA NÚMÉR	GERÐ
2.HÆÐ	583	Uh
2.HÆÐ	586	Un
2.HÆÐ	607	Un
2.HÆÐ	1076	Uh
2.HÆÐ	1077	Un
2.HÆÐ	1083	Un
2.HÆÐ	1084	Uh
2.HÆÐ	1088	Uh
2.HÆÐ	1089	Un
2.HÆÐ	1090	Uh
2.HÆÐ	1091	Uh
2.HÆÐ	1092	Un
2.HÆÐ	1093	Uh
2.HÆÐ	1094	Uh
2.HÆÐ	1095	Un
2.HÆÐ	1097	Uh
2.HÆÐ	1098	Un
2.HÆÐ	1103	Uh
2.HÆÐ	1104	Un
2.HÆÐ	1105	Uh
2.HÆÐ	1106	Uh
2.HÆÐ	1107	Un
2.HÆÐ	1108	Uh
2.HÆÐ	1109	Uh
2.HÆÐ	1110	Un
2.HÆÐ	1113	Un
2.HÆÐ	1114	Uh
2.HÆÐ	1115	Uh
2.HÆÐ	1116	Un
2.HÆÐ	1117	Uh
2.HÆÐ	1118	Uh
2.HÆÐ	1119	Un
2.HÆÐ	1120	Uh
2.HÆÐ	1121	Uh
2.HÆÐ	1122	Un
2.HÆÐ	1124	Un
2.HÆÐ	1125	Un
2.HÆÐ	1126	Un
2.HÆÐ	1127	Un
2.HÆÐ	1128	Un
2.HÆÐ	1130	Un
2.HÆÐ	1134	Un
2.HÆÐ	1135	Un
2.HÆÐ	1136	Un
2.HÆÐ	1137	Un
2.HÆÐ	1138	Un
2.HÆÐ	1139	Un
2.HÆÐ	1140	Un
2.HÆÐ	1142	Uh
2.HÆÐ	1144	Un
2.HÆÐ	1145	Un
2.HÆÐ	1146	Un
2.HÆÐ	1148	Un
2.HÆÐ	198	Un
2.HÆÐ	199	Un
2.HÆÐ	201	Un
2.HÆÐ	202	Un
2.HÆÐ	203	Un
2.HÆÐ	204	Un
2.HÆÐ	205	Un
2.HÆÐ	206	Un
2.HÆÐ	207	Un
2.HÆÐ	208	Un
2.HÆÐ	209	Un
2.HÆÐ	210	Un
2.HÆÐ	212	Un
2.HÆÐ	213	Un
2.HÆÐ	214	Un
2.HÆÐ	215	Un

FJÓLDI VATSÚÐARAR: 69

VATSÚÐARASKRÁ - 2. HÆÐ (1150 og...)

HÆÐ	ÚÐARA NÚMÉR	GERÐ
2.HÆÐ	1150	Un
2.HÆÐ	1159	Un
2.HÆÐ	1160	Un
2.HÆÐ	1166	Un
2.HÆÐ	1167	Un
2.HÆÐ	1168	Un
2.HÆÐ	1169	Un
2.HÆÐ	1170	Un
2.HÆÐ	1171	Un
2.HÆÐ	1172	Un
2.HÆÐ	1173	Un
2.HÆÐ	1174	Un
2.HÆÐ	1175	Un
2.HÆÐ	1176	Un
2.HÆÐ	1177	Un
2.HÆÐ	1178	Un
2.HÆÐ	1179	Un
2.HÆÐ	1180	Un
2.HÆÐ	1182	Un
2.HÆÐ	1183	Un
2.HÆÐ	1184	Un
2.HÆÐ	1187	Un
2.HÆÐ	1188	Un
2.HÆÐ	1189	Un
2.HÆÐ	1190	Un
2.HÆÐ	1193	Un
2.HÆÐ	1194	Un
2.HÆÐ	1195	Un
2.HÆÐ	1196	Un
2.HÆÐ	1197	Un
2.HÆÐ	1198	Un
2.HÆÐ	1199	Un
2.HÆÐ	1200	Un
2.HÆÐ	1201	Un
2.HÆÐ	1202	Un
2.HÆÐ	1203	Un
2.HÆÐ	1204	Un

FJÓLDI VATSÚÐARAR: 37

VATSÚÐARASKRÁ - 3. HÆÐ

HÆÐ	ÚÐARA NÚMÉR	GERÐ
3.HÆÐ	1205	Uh
3.HÆÐ	1206	Un
3.HÆÐ	1208	Uh
3.HÆÐ	1209	Un
3.HÆÐ	1210	Uh
3.HÆÐ	1211	Un
3.HÆÐ	1212	Un
3.HÆÐ	1213	Un
3.HÆÐ	1214	Un
3.HÆÐ	1215	Un
3.HÆÐ	1216	Un
3.HÆÐ	1217	Uh
3.HÆÐ	1218	Un
3.HÆÐ	1220	Uh
3.HÆÐ	1221	Un
3.HÆÐ	1222	Uh
3.HÆÐ	1224	Uh
3.HÆÐ	1225	Uh
3.HÆÐ	1226	Uh
3.HÆÐ	1227	Un
3.HÆÐ	1228	Uh
3.HÆÐ	1229	Uh
3.HÆÐ	1230	Un
3.HÆÐ	1231	Un
3.HÆÐ	1232	Un
3.HÆÐ	1233	Un
3.HÆÐ	1234	Un
3.HÆÐ	1235	Uh
3.HÆÐ	1236	Un
3.HÆÐ	1237	Uh
3.HÆÐ	1238	Un
3.HÆÐ	1240	Un
3.HÆÐ	1242	Un
3.HÆÐ	1243	Un
3.HÆÐ	1244	Un
3.HÆÐ	1245	Uh
3.HÆÐ	1247	Un
3.HÆÐ	1249	Uh
3.HÆÐ	1250	Un
3.HÆÐ	1251	Uh
3.HÆÐ	1252	Uh
3.HÆÐ	1253	Un
3.HÆÐ	1255	Un
3.HÆÐ	1256	Un
3.HÆÐ	1257	Un
3.HÆÐ	1258	Un
3.HÆÐ	1259	Uh
3.HÆÐ	1260	Un
3.HÆÐ	1324	Uh
3.HÆÐ	218	Un
3.HÆÐ	219	Un
3.HÆÐ	220	Un
3.HÆÐ	221	Un
3.HÆÐ	222	Un
3.HÆÐ	223	Un
3.HÆÐ	224	Un
3.HÆÐ	225	Un
3.HÆÐ	226	Un
3.HÆÐ	227	Un
3.HÆÐ	228	Un
3.HÆÐ	231	Un
3.HÆÐ	232	Un
3.HÆÐ	233	Un
3.HÆÐ	234	Un
3.HÆÐ	235	Un
3.HÆÐ	236	Un
3.HÆÐ	237	Un
3.HÆÐ	238	Un
3.HÆÐ	239	Un
3.HÆÐ	240	Un
3.HÆÐ	241	Un

FJÓLDI VATSÚÐARAR: 71

VATSÚÐARASKRÁ - 4. HÆÐ

HÆÐ	ÚÐARA NÚMÉR	GERÐ
4.HÆÐ	1241	Uh
4.HÆÐ	1262	Uh
4.HÆÐ	1263	Un
4.HÆÐ	1264	Uh
4.HÆÐ	1265	Un
4.HÆÐ	1266	Uh
4.HÆÐ	1267	Uh
4.HÆÐ	1268	Un
4.HÆÐ	1270	Un
4.HÆÐ	1271	Un
4.HÆÐ	1272	Un
4.HÆÐ	1273	Uh
4.HÆÐ	1274	Uh
4.HÆÐ	1275	Un
4.HÆÐ	1276	Uh
4.HÆÐ	1278	Un
4.HÆÐ	1280	Uh
4.HÆÐ	1281	Un
4.HÆÐ	1282	Uh
4.HÆÐ	1284	Un
4.HÆÐ	1288	Uh
4.HÆÐ	1289	Uh
4.HÆÐ	1293	Un
4.HÆÐ	1294	Un
4.HÆÐ	1295	Un
4.HÆÐ	1296	Un
4.HÆÐ	1297	Un
4.HÆÐ	1298	Un
4.HÆÐ	1299	Un
4.HÆÐ	1300	Un
4.HÆÐ	1301	Uh
4.HÆÐ	1303	Un
4.HÆÐ	1304	Un
4.HÆÐ	1305	Uh
4.HÆÐ	1306	Uh
4.HÆÐ	1307	Uh
4.HÆÐ	1308	Un
4.HÆÐ	1309	Un
4.HÆÐ	1310	Un
4.HÆÐ	1311	Un
4.HÆÐ	1312	Un
4.HÆÐ	1313	Un
4.HÆÐ	1314	Uh
4.HÆÐ	1315	Un
4.HÆÐ	1316	Uh
4.HÆÐ	1325	Uh
4.HÆÐ	188	Un
4.HÆÐ	189	Uh
4.HÆÐ	242	Un
4.HÆÐ	243	Un
4.HÆÐ	244	Un
4.HÆÐ	245	Un
4.HÆÐ	246	Un
4.HÆÐ	247	Un
4.HÆÐ	248	Un
4.HÆÐ	250	Un
4.HÆÐ	251	Un
4.HÆÐ	253	Un
4.HÆÐ	254	Un
4.HÆÐ	255	Un
4.HÆÐ	257	Un
4.HÆÐ	258	Un
4.HÆÐ	260	Un
4.HÆÐ	262	Un
4.HÆÐ	263	Un
4.HÆÐ	264	Un
4.HÆÐ	265	Un
4.HÆÐ	266	Un
4.HÆÐ	267	Un
4.HÆÐ	268	Un
4.HÆÐ	269	Un
4.HÆÐ	270	Un

FJÓLDI VATSÚÐARAR: 72

VATSÚÐARASKRÁ - 5. HÆÐ

HÆÐ	ÚÐARA NÚMÉR	GERÐ
5. HÆÐ	441	Uh
5. HÆÐ	442	Uh
5. HÆÐ	464	Uh
5. HÆÐ	466	Uh
5. HÆÐ	531	Uh
5. HÆÐ	532	Un
5. HÆÐ	558	Uh
5. HÆÐ	577	Un
5. HÆÐ	629	Un
5. HÆÐ	630	Un
5. HÆÐ	631	Uh
5. HÆÐ	632	Uh
5. HÆÐ	633	Un
5. HÆÐ	635	Uh
5. HÆÐ	636	Un
5. HÆÐ	637	Un
5. HÆÐ	639	Un
5. HÆÐ	640	Uh
5. HÆÐ	645	Un
5. HÆÐ	646	Un
5. HÆÐ	647	Uh
5. HÆÐ	648	Uh
5. HÆÐ	649	Un
5. HÆÐ	651	Un
5. HÆÐ	653	Uh
5. HÆÐ	655	Uh
5. HÆÐ	656	Un
5. HÆÐ	657	Un
5. HÆÐ	658	Un
5. HÆÐ	659	Uh
5. HÆÐ	661	Uh
5. HÆÐ	662	Uh
5. HÆÐ	663	Uu
5. HÆÐ	664	Uu
5. HÆÐ	666	Uu
5. HÆÐ	667	Uu
5. HÆÐ	668	Uh
5. HÆÐ	669	Uh
5. HÆÐ	674	Un
5. HÆÐ	675	Un
5. HÆÐ	1317	Un
5. HÆÐ	1319	Un
5. HÆÐ	1320	Un
5. HÆÐ	178	Un
5. HÆÐ	1331	Un
5. HÆÐ	1332	Un
5. HÆÐ	192	Uh



FJÓLDI VATSÚÐARAR: 47

ATHUGASEMD:

MIKID ER UM LAGNIR Í LOFTUM HÖSS. Á SUMMUM STÖÐUM ERU LOFT TEKIN NIÐUR. Á FYRSTU HÆÐ ERU LOFT TEKIN NIÐUR Á NOKKRUM STÖÐUM NEDAR EN 790mm, EN ÞAR ER GERT RÁÐ FYRIR ÚÐURJUM Í MILLIRYMUM. EINS GETUR ÞURFT AD HLEPRA TIL ÚRSTÚTUM LOFTUM VEGNA ANNARS NIÐAR. EN ÞAD SKAL ÞÁ GERT Í SAMRÁÐI VÐ HÖNNUÐI. Í LOFTUM 5. HÆÐAR ÞAR AD LATA VEGGSTÚTA HALLA MED LOFTI. ÚRSTÚTAR AÐRIR EN Í NIÐURHENGÐUM LOFTUM SKULU VERA 75mm-300mm FRÁ LOFTI. ÞAD ER, OFAN Á OTASPJALD UPPHÉTTIS ÚÐARA 75mm, EN 300mm UNDIR. ÚRASPJALDS NIÐURHANGANDI ÚRSTÚTUM. FJARLEGB OFAN Á SPJALD VEGGÚÐARA SÉ 190mm-150mm FRÁ LOFTI.

AD ÖÐRU LEYTI ER VÍÐAD TIL SKÝRINGAÐLAGS.

KERFISMYND

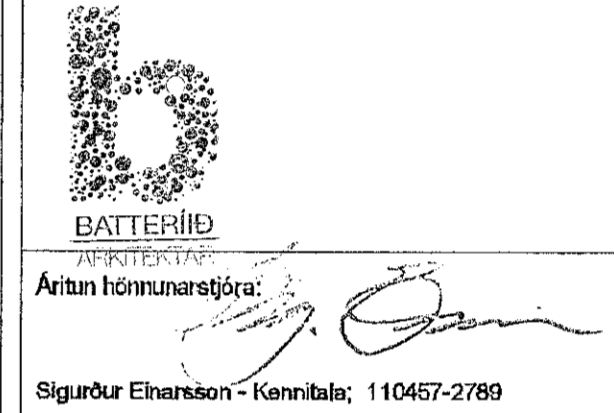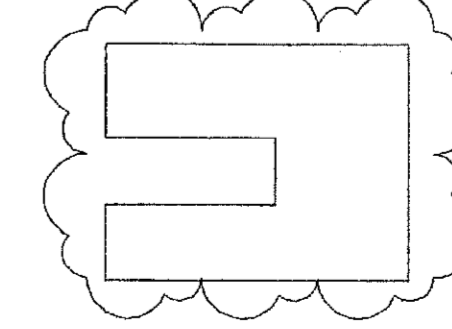

Sigurður Einarsson - Kennitala: 110457-2789

Nr.	Lýsing	Dagur
1	BREYTING	31.05.2019
2	ÁRITUN HÖNN.ST.J.	27.05.2019

Brunahönnun slf
Ármúla 6, 108 Reykjavík
kt. 520115-1960,
Sími 6625990

FORNUBÚÐIR 5
HAFNARFJÖRÐUR

VATNSÚÐASKRÁ - 2.HÆÐ OG
HIERRA

Verknúmer:	17-208
Dagur:	31.05.2019
Telnað af:	FÓ
Yfirfang:	GR
L1011	
Kvarði:	