

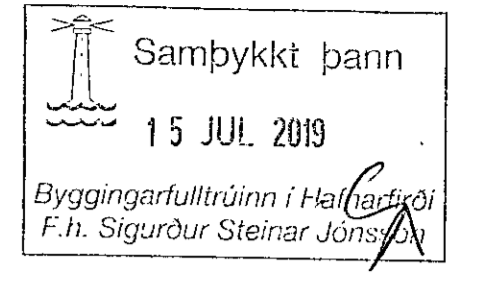


Magnskrá		
Tegund	Fjöldi (stk)	Þyngd (kg)
Burðarplötur	2	344,4 pr.plötu
Múrboltar (með róm)	56	
Skinnur (DIN 125-1A)	56	

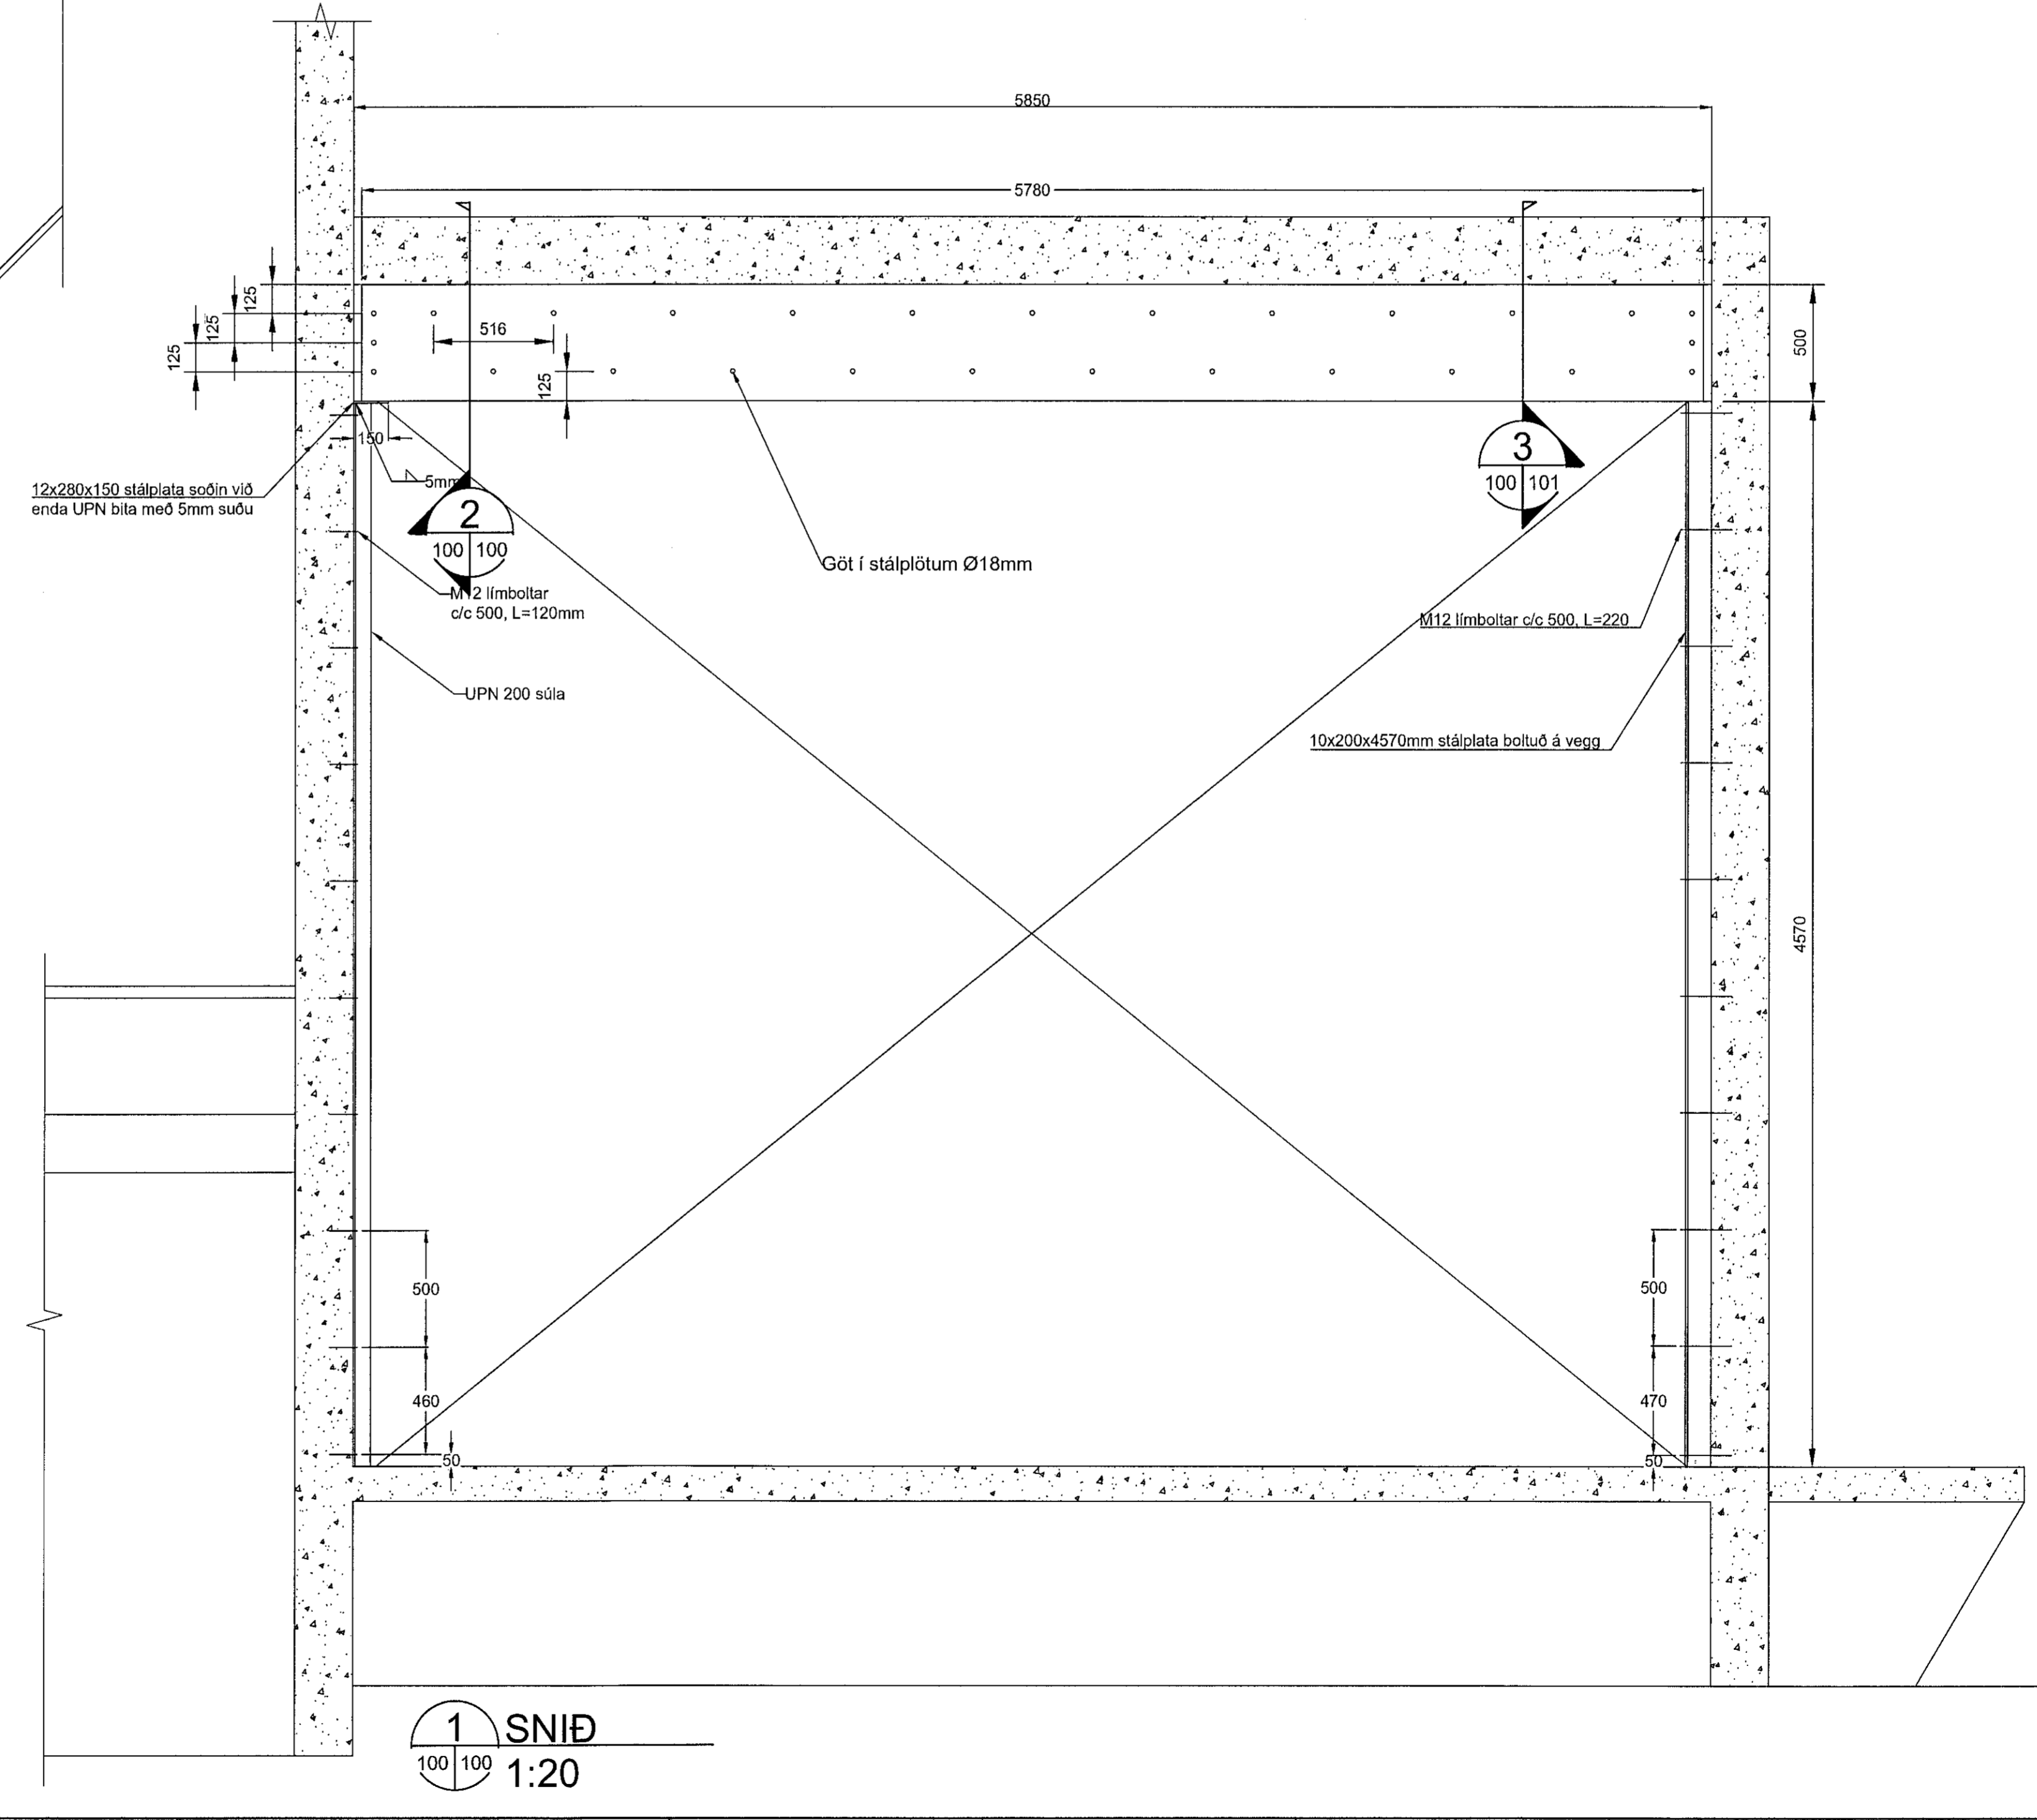

NAFN OG KT. HÖNNUNARSTJÓRA:
KRISTINN EIRIKSSON, KT.120556-2749

Skýringar:
STÁL
 Stálplötur eru S355 (grunnað). Múrboltar, rær og skinnur skulu vera galvaniseruð. Göt í plötum skv. málsetningu á sniði 1. Plötunum skal komið fyrir áður en veggur er sagaður.
BURÐARVEGGUR
 Þegar burðarveggur er fjarlægður þarf að gera ráð fyrir að skilja eftir stalla (100mm) niður með veggjum (sjá snið 1)
UPPSETNING
 Undirtýlum komið fyrir á vegg (l.d. úr vinklistáli) og plötu lyft upp á þær. Göt boruð fyrir múrbolta, þeir reknir í og hert að.
ÁLAGSFORSENDUR
 Steytt plata og þakvirki er $G=44,6\text{kN/m}$. Snjóálag er $Q=5,4\text{kN/m}$
 Álagsfléttu er $1,35\cdot G+1,5\cdot Q = 68,3\text{kN/m}$
 2 stálplötur bera $95,4\text{kN/m}$
UPN SÚLA
 Veggstubbur sagaður og fjarlægður í burtu. UPN súlu komið fyrir undir bita og boltuð utan í útvegg með M12 límboltum.

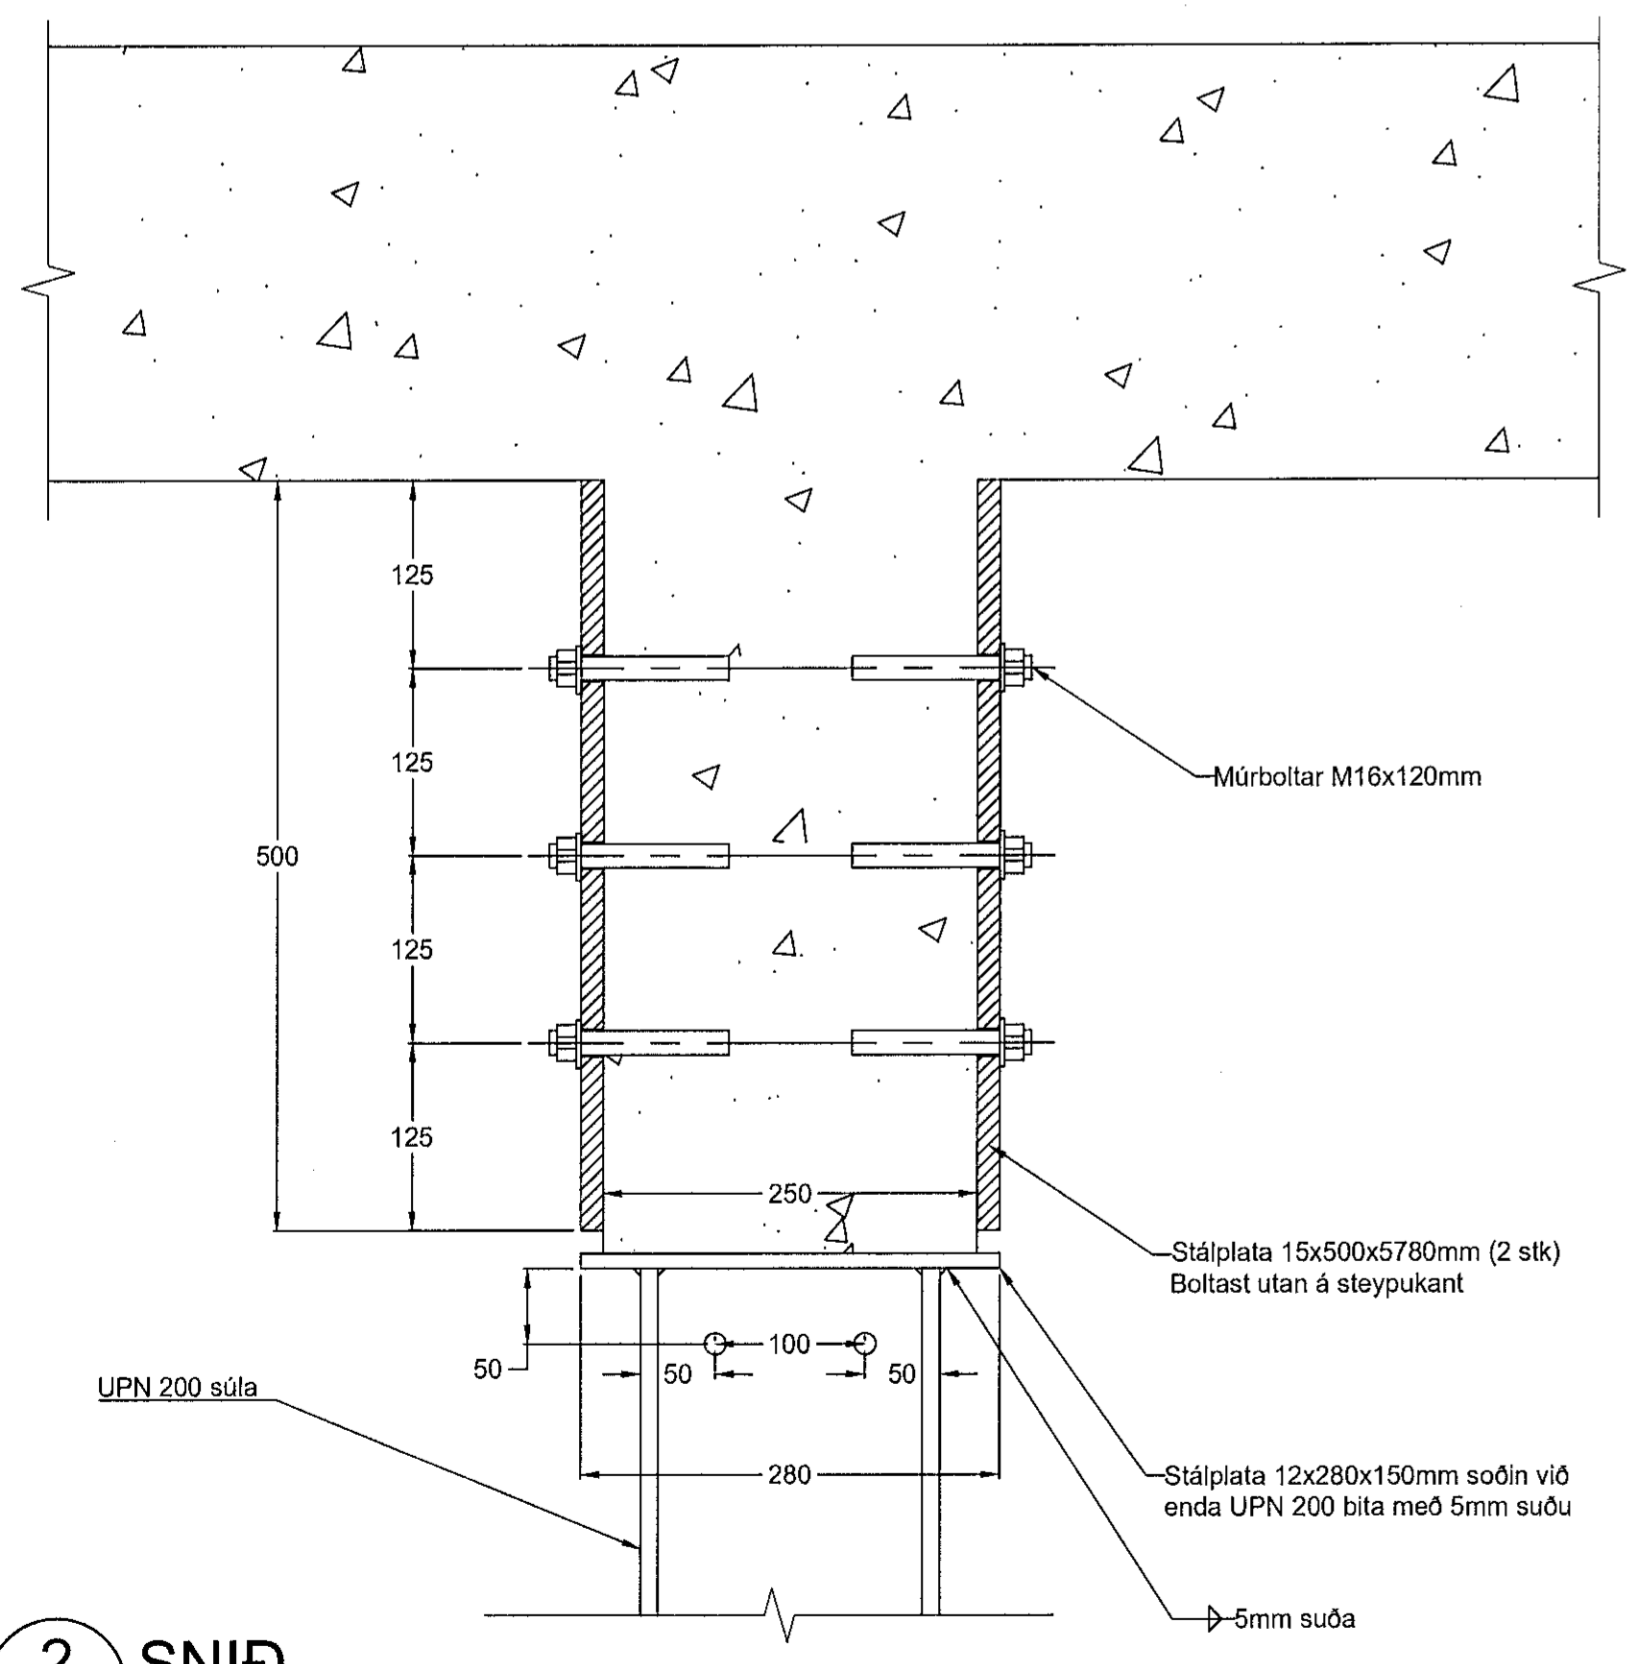

ÖLL AFTRITUN TERNINGAR, AÐ HLUTA EDA HEILD, ER HÁÐ SKRIFLEGGU LEYFI HÖFUNDA.

ÚTGÁFUFERILL			
ÚTG.	DAGS.	SKÝRINGAR:	SAMP.
C0	7.07.18	Verktækning	KE
C1	29.08.18	Verktækning	KE
C2	03.09.18	Uppfært flatjárn	KE
C3	12.10.18	UPN súlu bætt við undir bita	KE
D0	13.05.19	Reyndartækning	KE



ÖLDUGATA 39
HAFNARFJÖRÐUR
HS VEITUR

HEITI TERNINGAR:
BREYTINGAR Á BURÐARVEGG
33 KV RÝMI
GRUNNMÝND /SNIÐ

VERKNR:	TEKILNR:	BL. NÖMUR:
5823-004	OLD-C-2.100	000
MIÐJ:	HANNAÐ:	TEKNAÐ:
	HP	HP
		RÝNT:
		JE

NAFN OG KT. SAMÞYKKJANDA:
 KRISTINN EIRIKSSON KT.120556-2749

VAVERK 5823 - HS VEITUR - HAFNARFJÖRÐUR 5823-004 BREYTINGAR Á ÖLDUGATU 39 - BURÐARVEGGUR - BURÐARVEGGUR Í SKAPARSTYLVING