



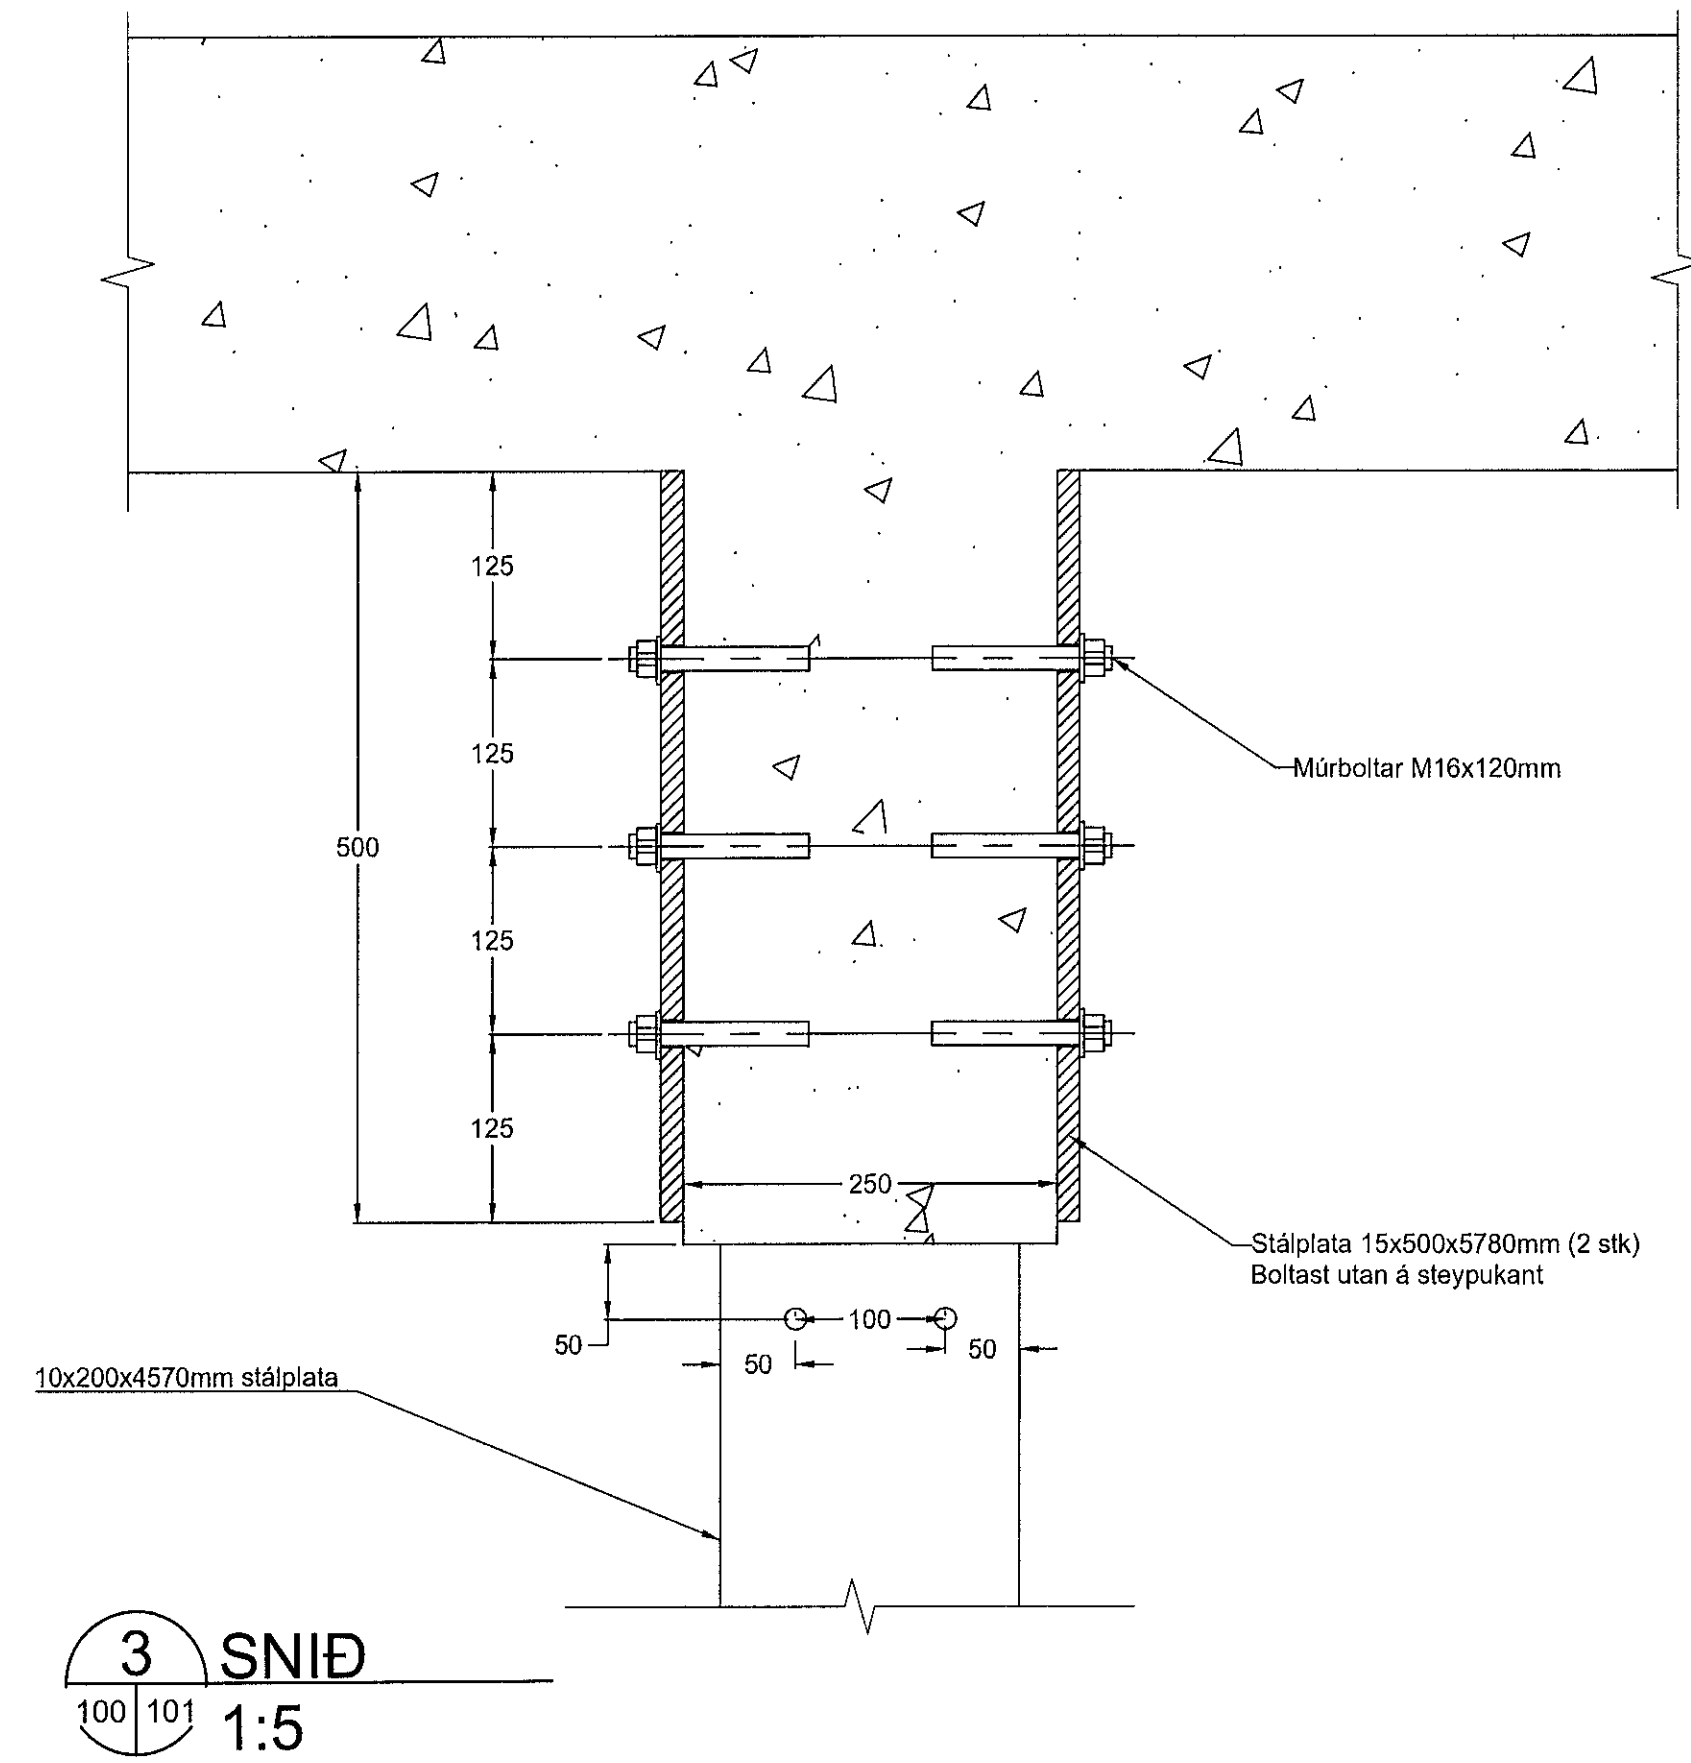

Samþykkt þann  
15 JUL 2019  
Byggingartillitunni í Hafnarfjörð  
F.h. Sigurður Steinar Jónsson


NAFN OG KT. HÖNNUNARSTJÓRA:  
KRISTINN EIRIKSSON, KT.120556-2749

UNDIRSKRIFT HÖNNUNARSTJÓRA:  
*Kristinn Eiríksson*

**Skýringar:**  
**STÁL**  
 Stálplötur eru S355 (grunnað). Múrboltar, rær og skinnur skulu vera galvaniseruð. Göt í plötum skv. málsetningu á sniði 1. Plötunum skal komið fyrir áður en veggur er sagaður.  
**BURÐARVEGGUR**  
 Þegar burðarveggur er fjarlægður þarf að gera ráð fyrir að skilja eftir stalla (100mm) niður með veggjum (sjá snið 1)  
**UPPSETNING**  
 Undirtýlum komið fyrir á vegg (t.d. úr vinkistáli) og plötu lyft upp á þær. Göt boruð fyrir múrbolla, þeir reknir í og hert að.  
**ÁLAGSFORSENDUR**  
 Steytt plata og þakvirki er  $G=44,6\text{kN/m}$ . Snjóálag er  $Q=5,4\text{kN/m}$   
 Álagsfléta er  $1,35 \cdot G + 1,5 \cdot Q = 68,3\text{kN/m}$   
 2 stálplötur bera  $95,4\text{kN/m}$   
**UPN SÚLA**  
 Veggstubbur sagaður og fjarlægður í burtu. UPN súlu komið fyrir undir bita og boltu utan í útvegg með M12 írnboltum.

ÖLL AFRITUN TERNINGAR, AD HLUTA EÐA HEILD. ER HÁÐ SKRIFLEGU LEYFI HÖFUNDA.

ÚTGÁFUFERILL		
UTG. DAGS:	SKÝRINGAR:	SMR:
C0 7.07.18	Verkefning	KE
C1 29.08.18	Verkefning	KE
C2 03.09.18	Uppfært flatjám	KE
C3 12.10.18	UPN súlu bætt við undir bita	KE
D0 13.05.19	Reyndarteikning	KE

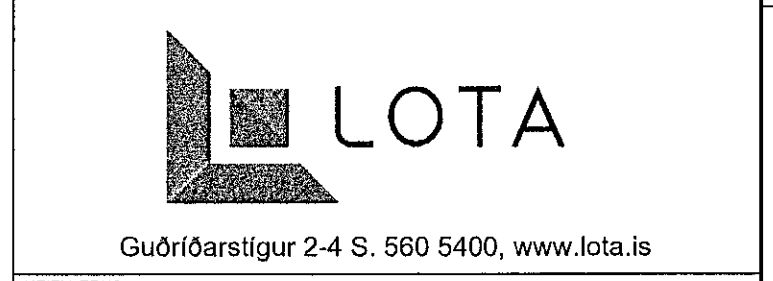

HEITI VERKS:  
**ÖLDUGATA 39**  
**HAFNARFJÖRÐUR**  
**HS VEITUR**

HEITI TERNINGAR:  
**BREYTINGAR Á BURÐARVEGG**  
**33 KV RÝMI**  
**GRUNNMYND /SNIÐ**

VERKNR: 5823-004	TEKNI NR: OLD-C-2.101	BL. NÚMUR: 000
MAK: HP	TEKNAÐ: HP	RYN: JE/AST

NAFN OG KT. SAMÞYKKJANDA:  
 KRISTINN EIRIKSSON KT.120556-2749  
 UNDIRSKRIFT SAMÞYKKJANDA:  
*Kristinn Eiríksson*