


VÁVERKAS823 - HS VEITUR - HAFNARFJÖRÐUR 5823-004 BREYTINGAR Á ÖLDUGÖTU 3 - SKAÐLÖT_ TEIKNINGARÖLDUGATA - UNDIRSTÖÐUR FYRIR LITLA SPENNI ÖLDUG

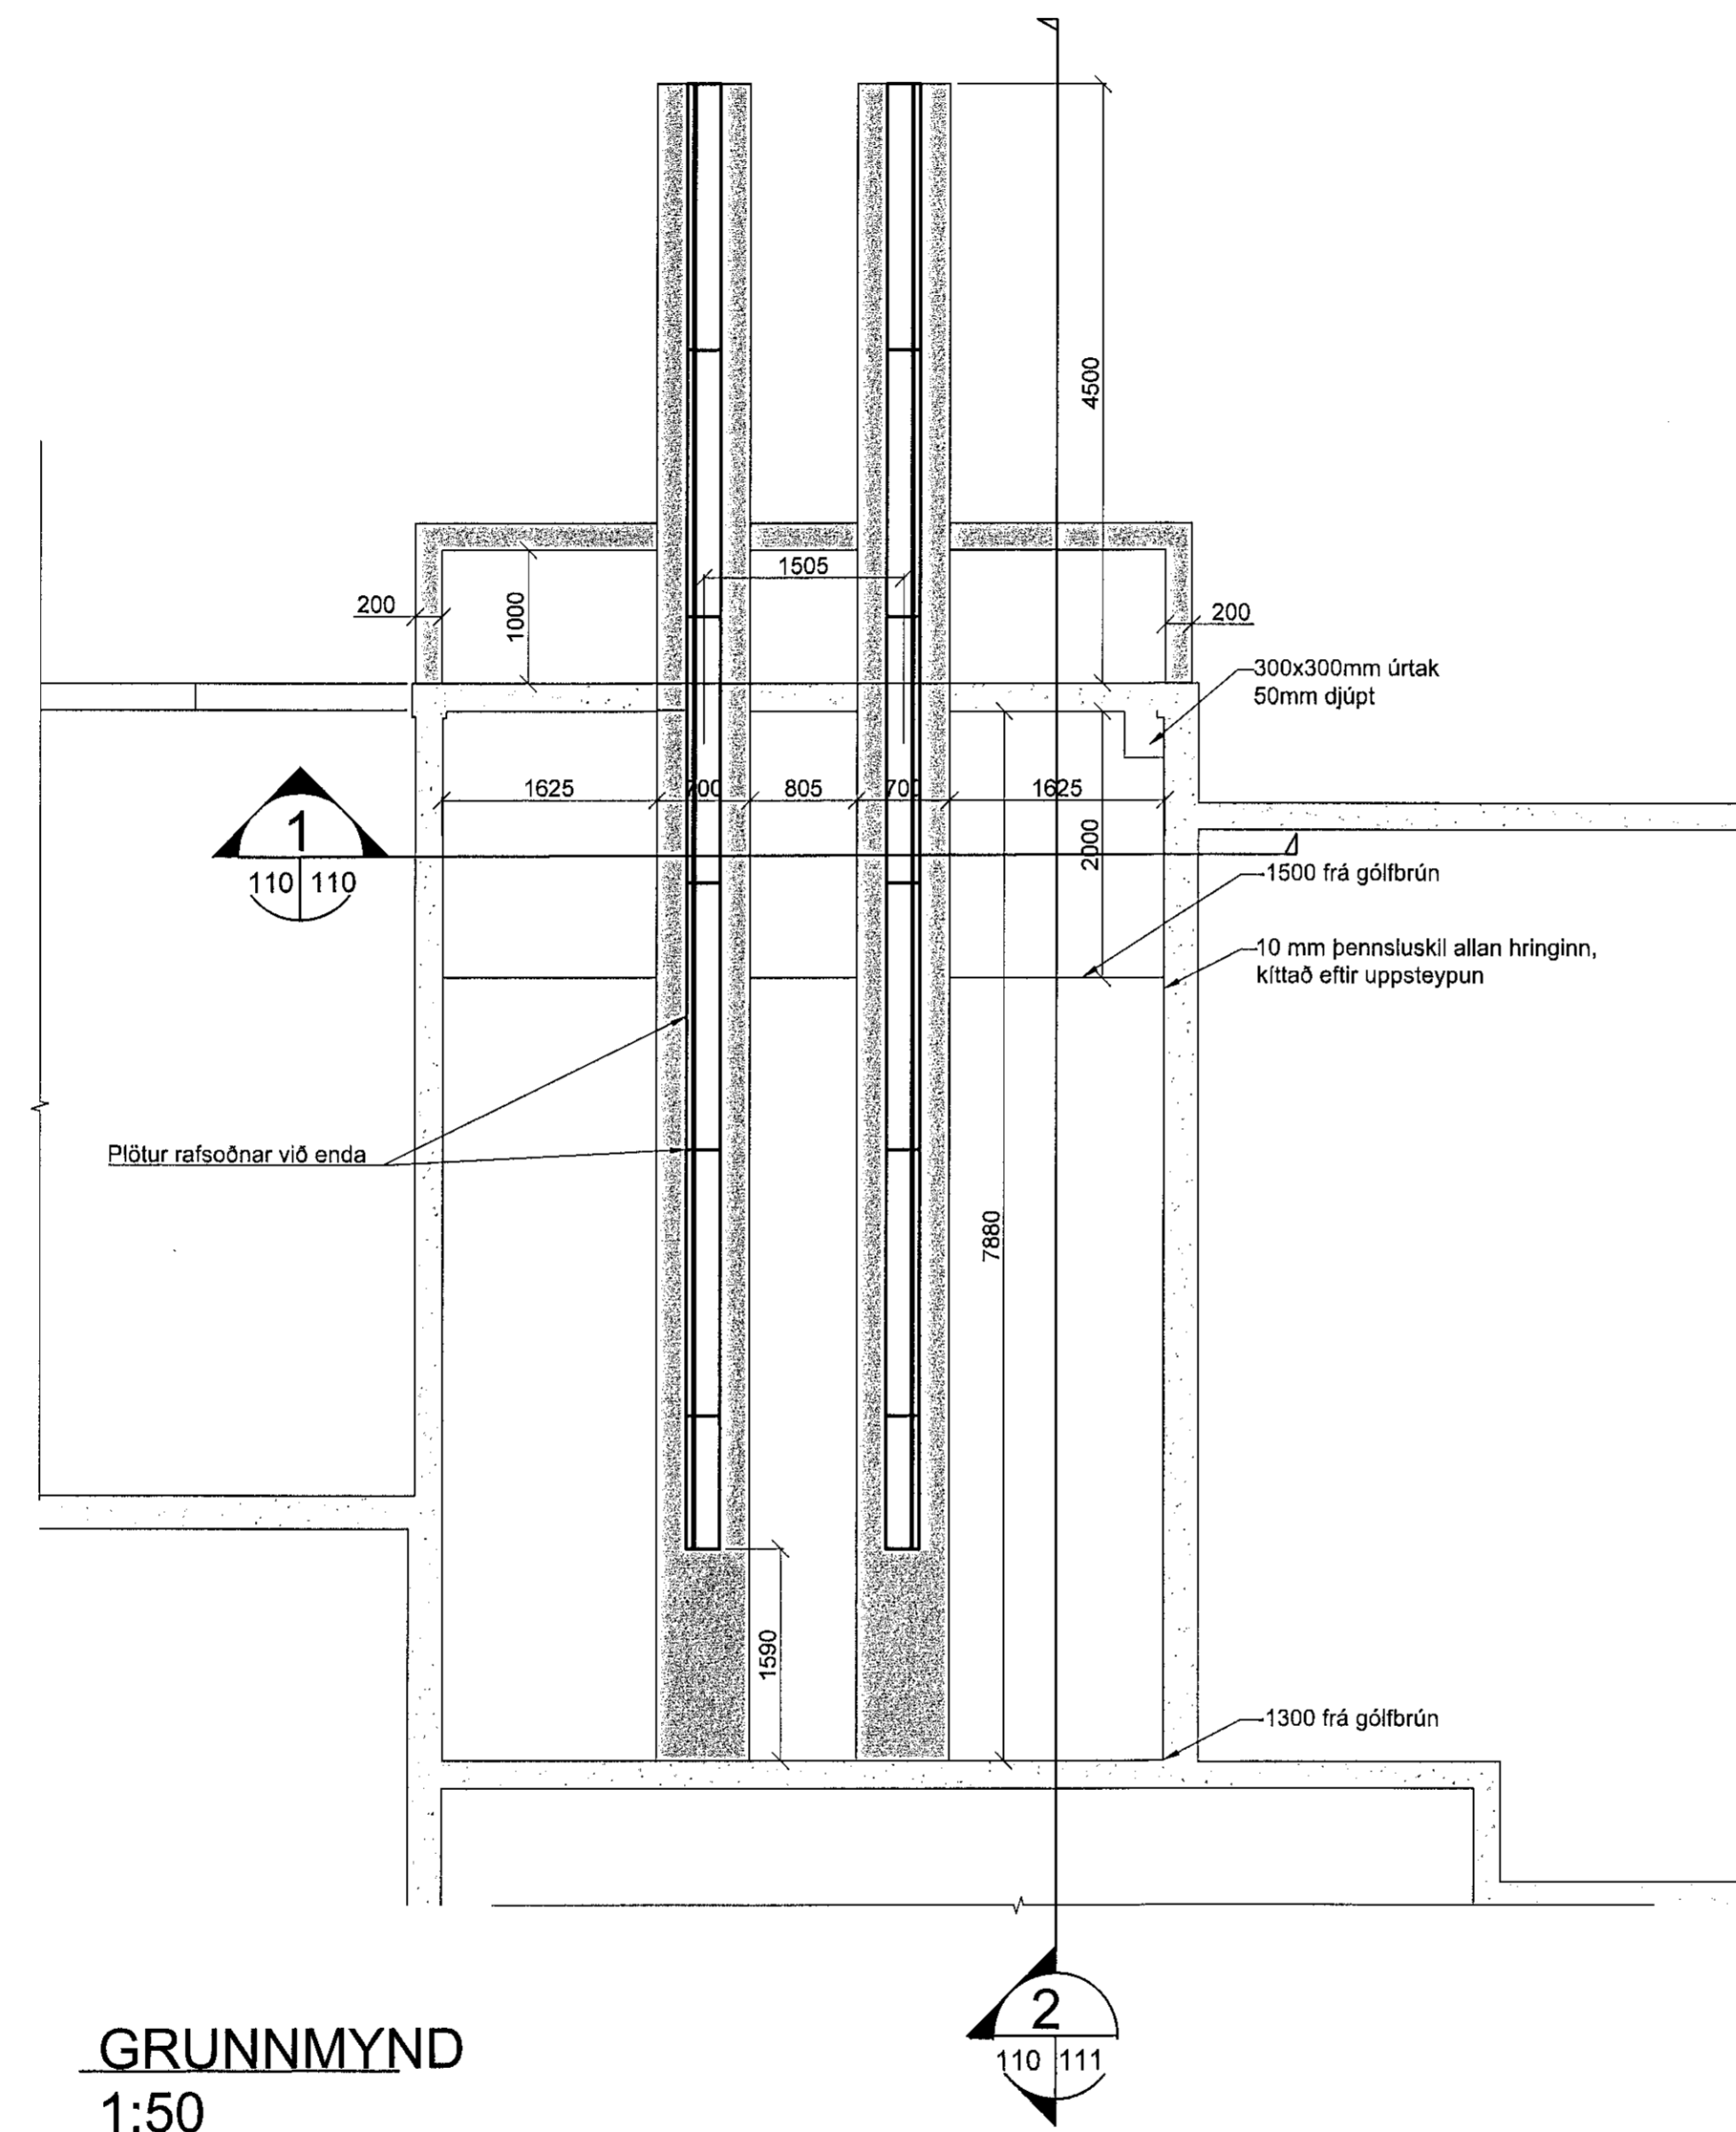

GRUNNMYND
1:50

Samþykkt þann
15 JUL 2019
Byggingartulltrúinn í Hafnarfjörð
F.h. Sigurður Steinar Jónsson

NAFN OG KT. HÖNNUNARSTJÓRA:
KRISTINN EIRIKSSON KT. 120556-2749

UNDIRSKRIFT HÖNNUNARSTJÓRA:

Núverandi gölfplata fjarlægð. Undirstöður steyptar ofan á klöpp upp undir nýja gölfplötu. Ný plata steypt með K10 c/c 200 í efri og neðri brún og með 10 mm þennsluskilum við vegg. Undirstöður steyptar upp 250 mm fyrir ofan bilaplán og stálbrautir steyptar í skv. smíðateikningu ÖLD-C-2.112. Steypuhúla 40mm. PCP-gólf sett í sömu hæð og undirstöður.

Kittað í þennsluskil með ollupölnu kitti allan hringinn við botnplötu og undirstöður.

Útveggur sagaður 750mm niður frá núverandi staðsetningu.

ÖLL AFRITUN TEIKNINGAR, AÐ HLUTA EGA HEILD, ER HÁÐ SKRIFLEGU LEYFI HÖFUÐA.

ÚTGÁFUFRILL			
ÚTÍ	DAGS	SKYRINDAR	SAHR
C0	26.09.18	Verkeikning	KE
C1	10.10.18	Breyting á sporum	KE
D0	13.05.19	Reyndarteikning	KE

HS VEITUR

LOTA
Guðriðarstigur 2-4 S. 560 5400, www.lota.is

HÉTTI VERKS:
**ÖLDUGATA 39
HAFNARFJÖRÐUR
HS VEITUR**

HÉTTI TEIKNINGAR:
UNDIRSTÖÐUR FYRIR SPENNI
SPENNARÝMI 3
GRUNNMYND

VERKNR: 5823-004	TEIKNAR: OLD-C-2.110	BL. NÚMÉR:
MAÐJ:	HANNAÐI: HP	RYNÐI: JE/AST

NAFN OG KT. SAMBYGGJANDA:
KRISTINN EIRIKSSON KT. 120556-2749

UNDIRSKRIFT SAMBYGGJANDA: