

Samþykkt þann  
15 JUL 2019  
Byggingarfulltrúinn í Háskóla  
F. n. Sigurður Steinar Jónsson

NAFN OG KT. HÖNNUNARSTJÓRN  
KRISTINN EIRIKSSON KT. 120556-2749  
UNDIRSKRIFT HÖNNUNARSTJÓRN

Núverandi gólfplata fjarlægð. Undirstöður steyptar ofan á klépp upp undir nýja gólfplötu. Ný plata steypt með K10 c/c 200 í efri og neðri brún og með 10 mm þennsluskilum við vegg. Undirstöður steyptar upp 250 mm fyrir ofan bilaplán og stálbrautir steyptar í skv. smíðateikningu OLD-C-2.112. Steypuhúla 40mm. PCP-gólf sett í sömu hæð og undirstöður.

Kittað í þennsluskil með oluþolnu kitti allan hringinn við botnplötu og undirstöður.

Útveggur sagaður 750mm niður frá núverandi staðsetningu.

ÖLL AFRITUN TEKNINGAR, AD HILUTA Eða HEILD, ER HÁÐ SKRIFLEGU LEYFI HÖFUNDA.

ÚTGÁFUFRILL			
ÚTÖ	DAGS	SKYRNINGAR	SAMB.
C0	28.09.18	Verkefning	KE
C1	10.10.18	Breyting á sporum	KE
D0	13.05.19	Reyndartekning	KE




ÖLDUGATA 39  
HAFNARFJÖRÐUR  
HS VEITUR


HEITI TEKNINGAR:  
UNDIRSTÖÐUR FYRIR SPENNI  
SPENNARÝMI 3  
SNID

VERÐNÆR: 5823-004	TEIKNÆR: OLD-C-2.111	BL. NÖMÉR.:
MNK:	HANNAÐ: HP	TEIKNAD: HP
	RYTNI: JE/AST	

NAFN OG KT. SAMÞYKKJAMAÐA  
KRISTINN EIRIKSSON KT. 120556-2749  
UNDIRSKRIFT SAMÞYKKJAMAÐA

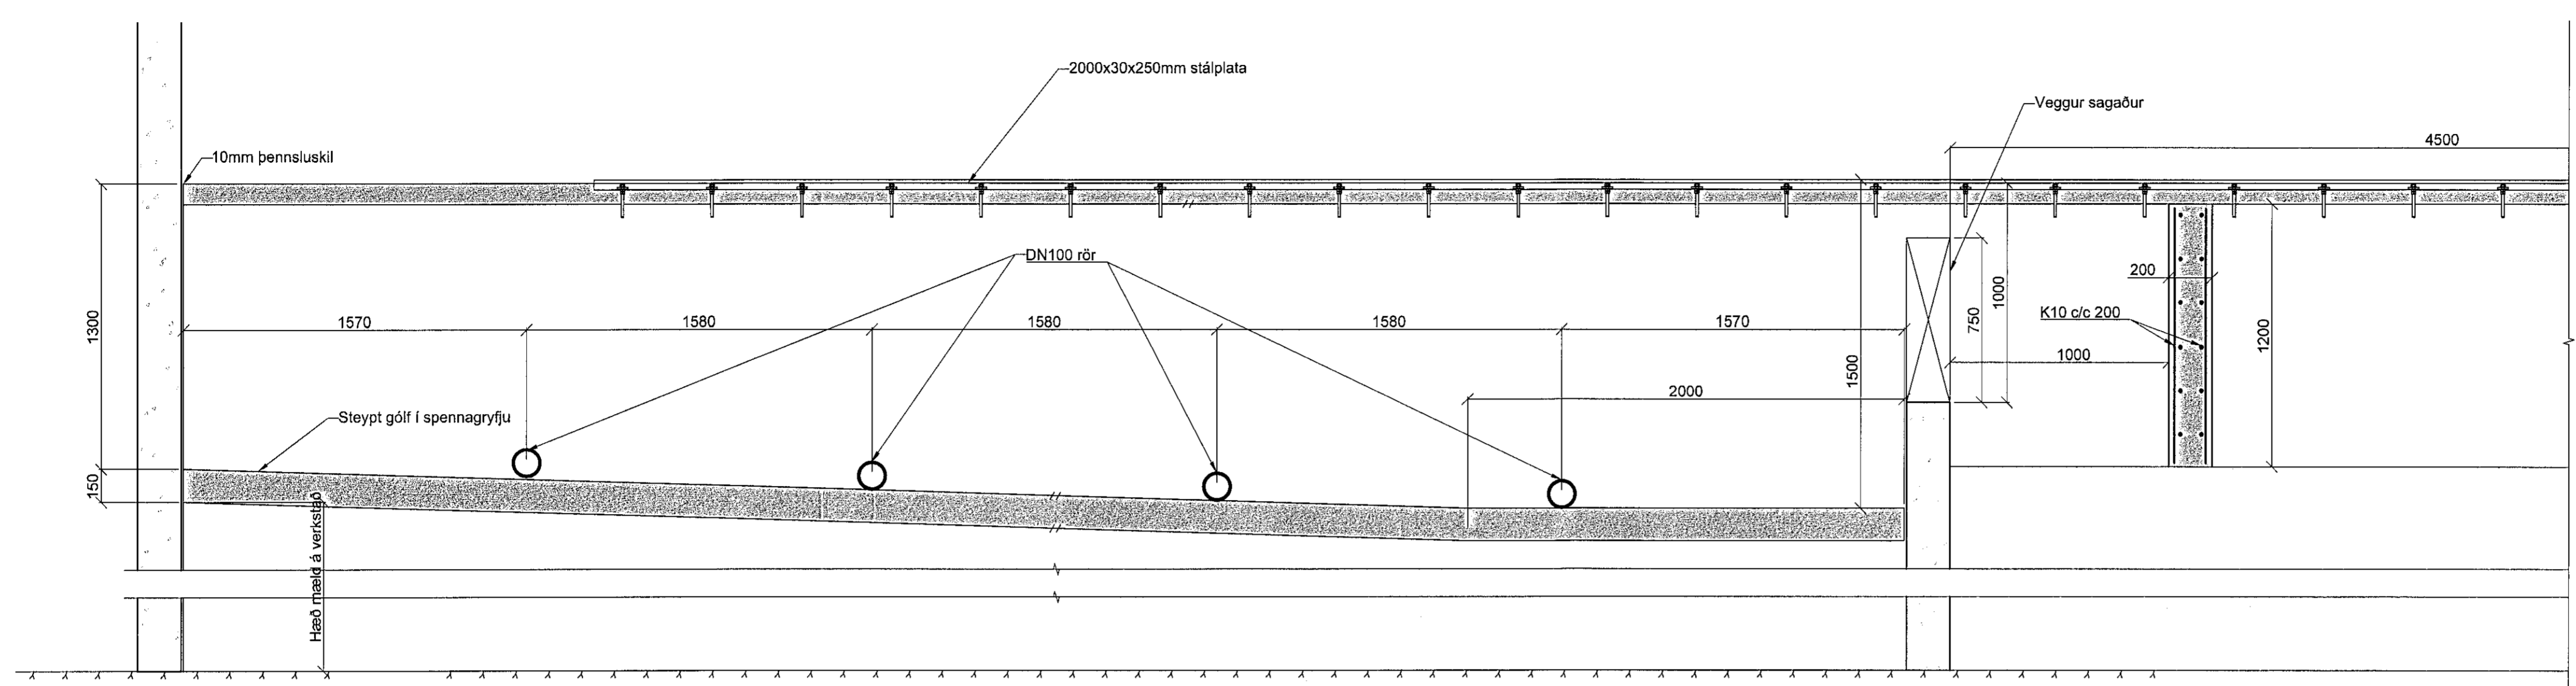

2 SNID 2  
1:20

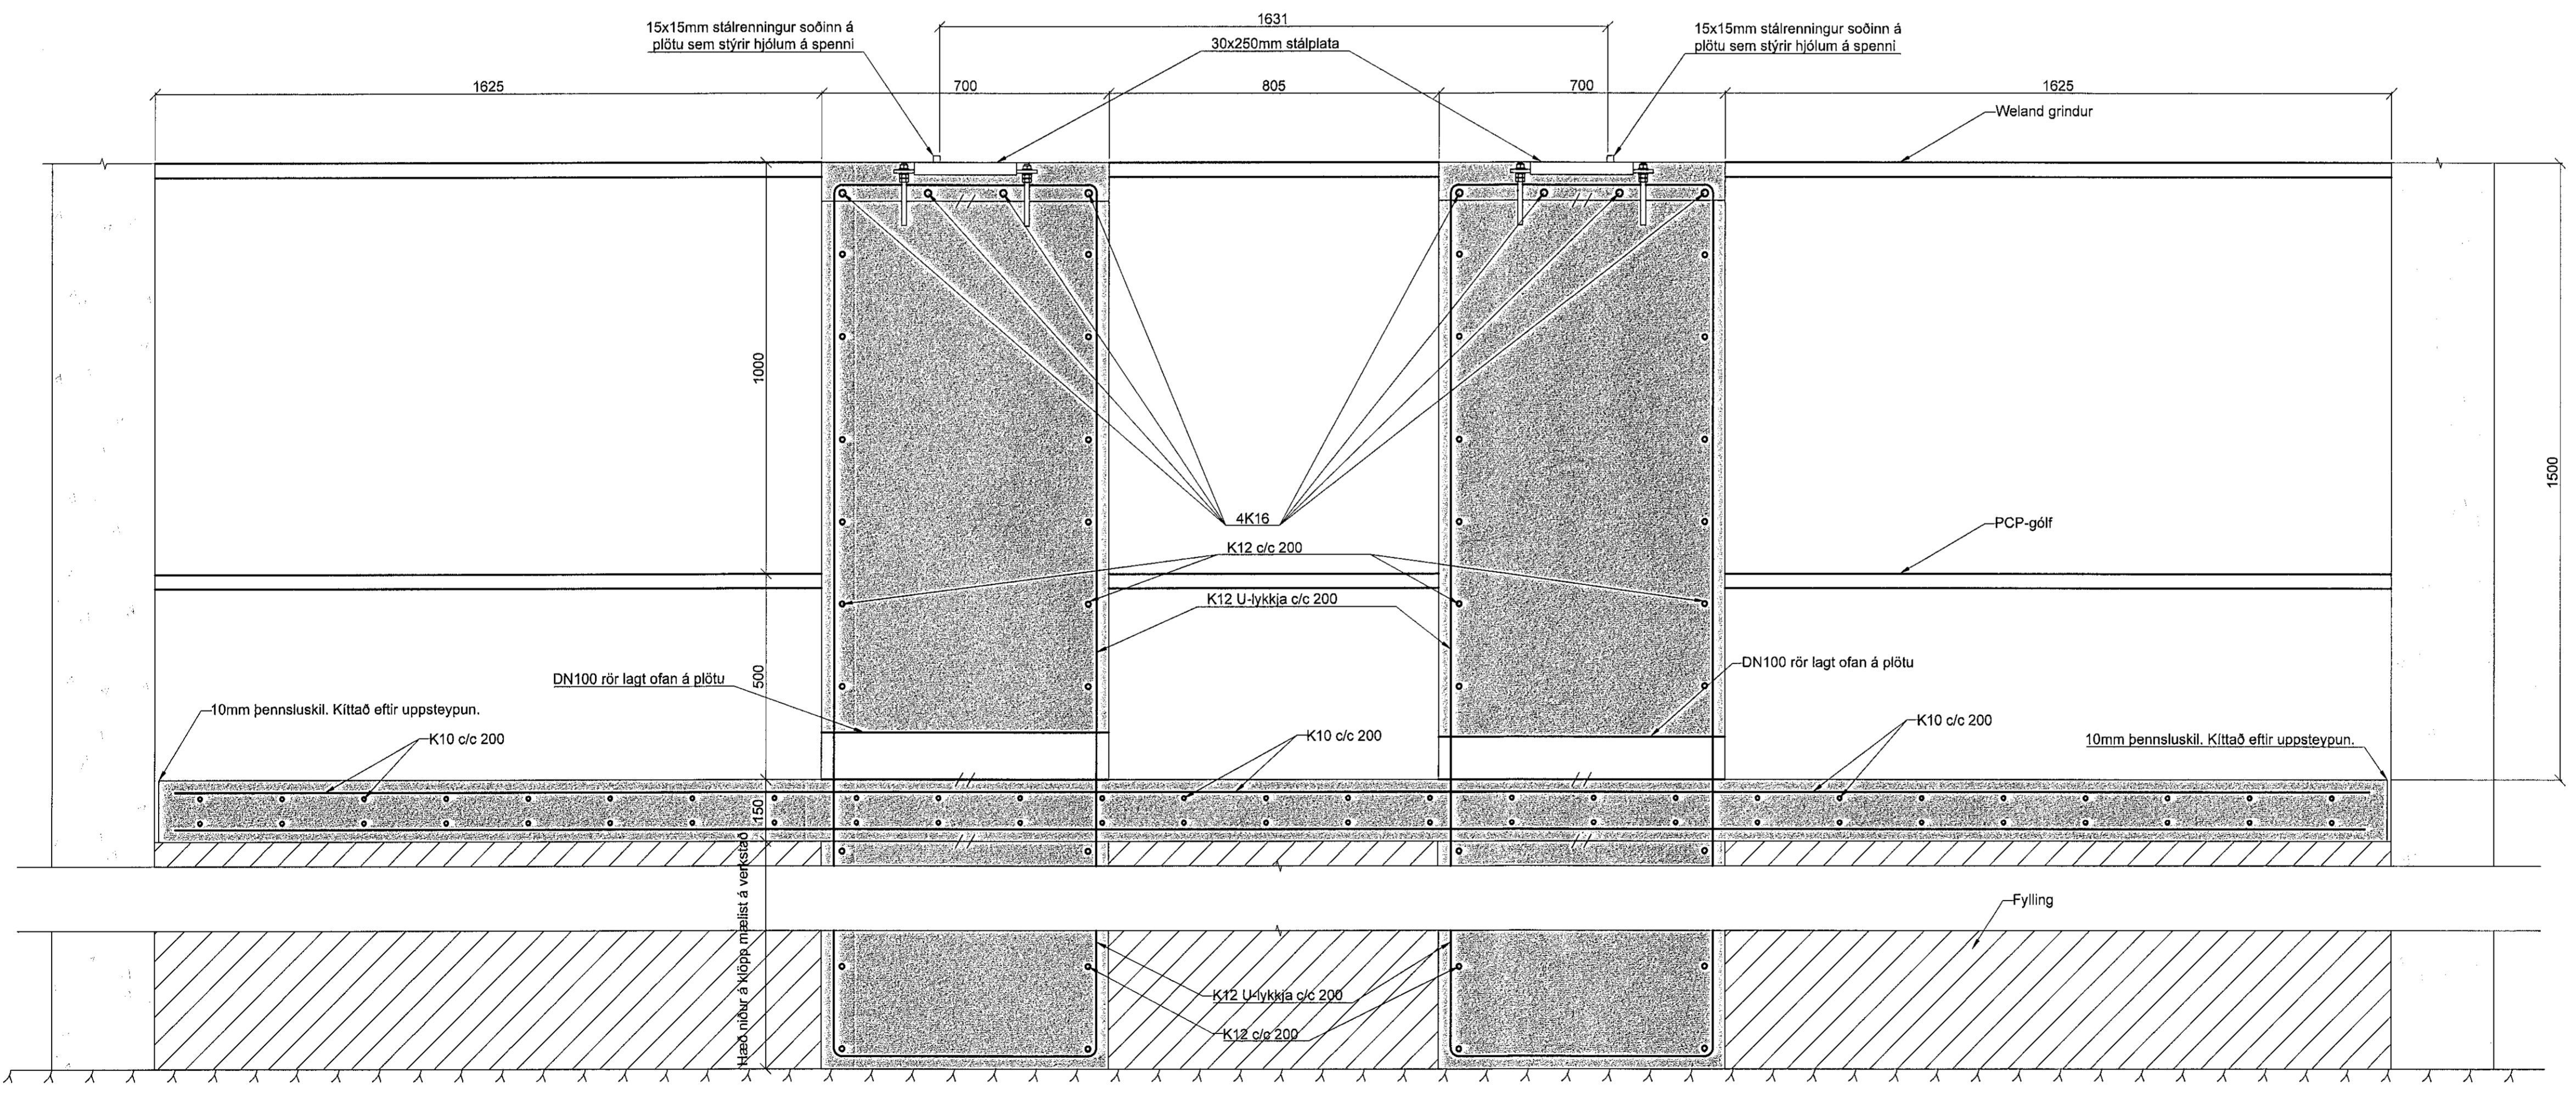

1 SNID 1  
1:10

V-VEIÐR 5823 - HS VEITUR - HAFNARFJÖRÐUR 5823-004 BREYTINGAR Á ÖLDUGATU 39 - UNDIRSTÖÐUR FYRIR LITLA SPENNI ÖLDUG