


V:\Verk5823 - HS Veitur - Hafnarfjörður\5823-004 Breytingar a Öldugata\3\_Skjöl01\_Tekningar\Inventar teikningar\Spennamynd\_bilskur\OLD-C-2.112-C1.law

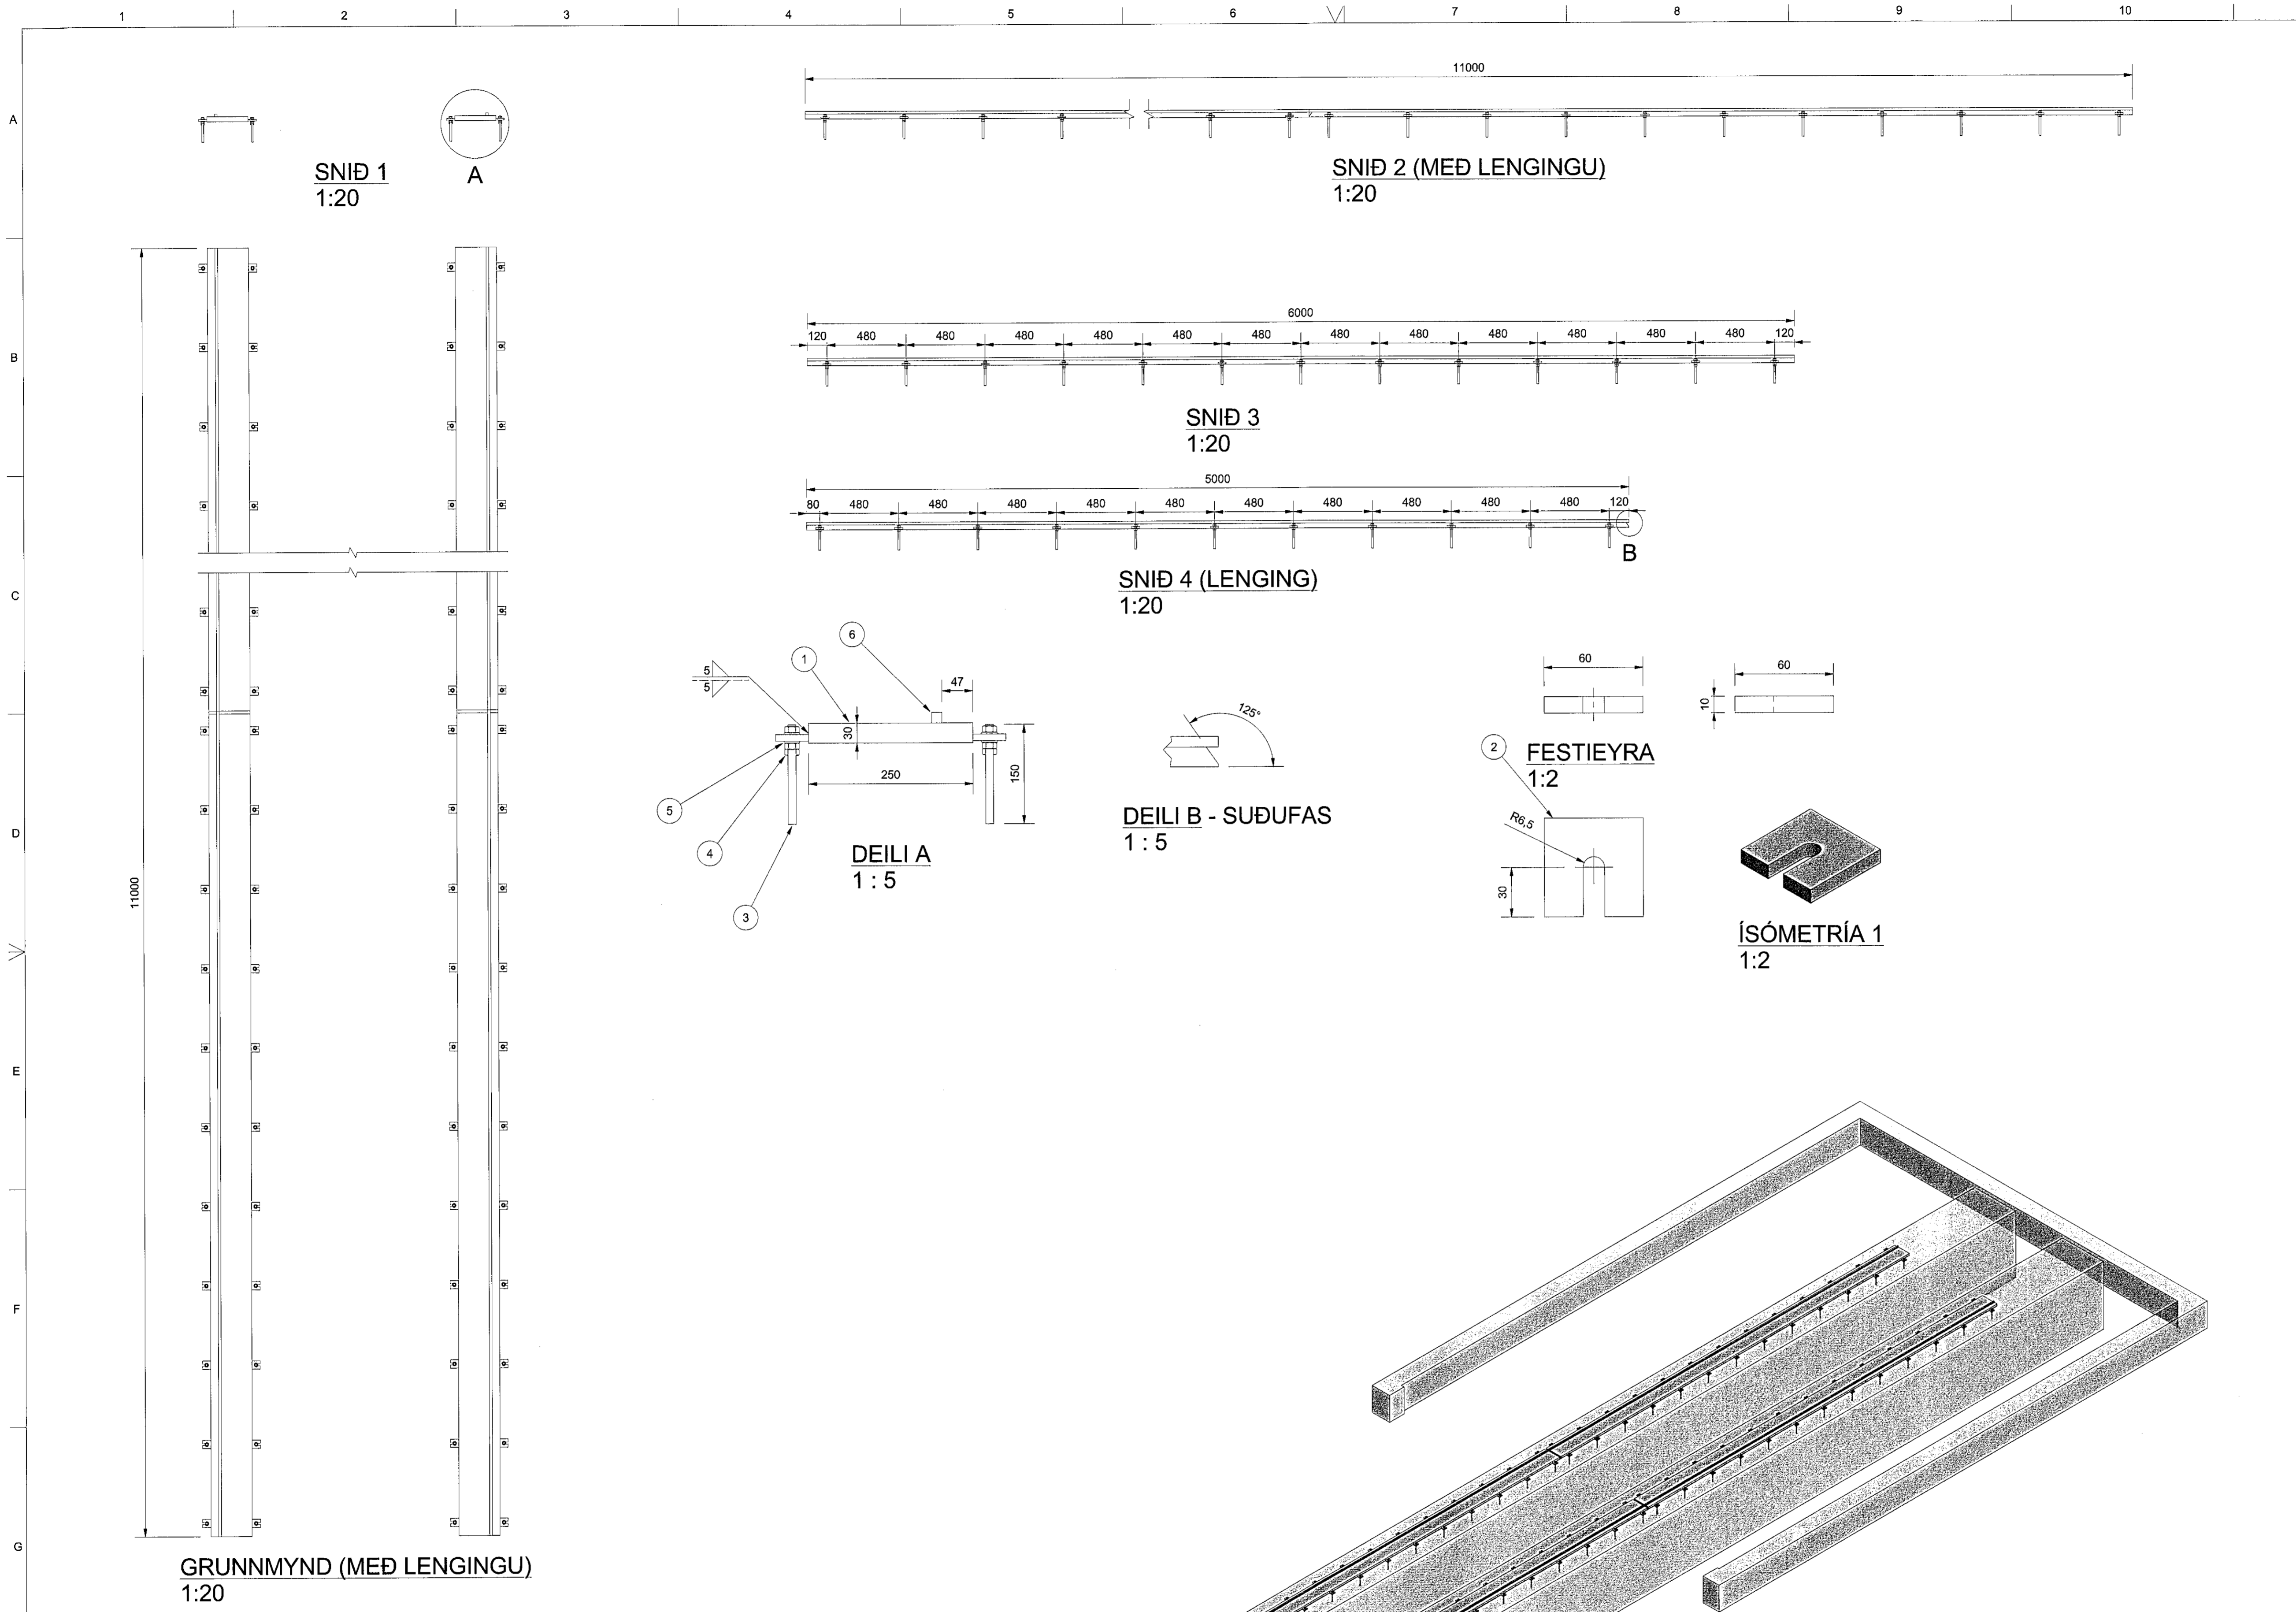

EFNISLISTI				
Nr.	Heiti	Efni	Stærð	Fjöldi stykkja
1	UNDIRSTÖÐUR - STÁLPLÖTUR	STÁL S235	250x30	4
3	FESTINGAR/STILLIEYRU	FLATSTÁL S235	60x60x10	96
3	FESTINGAR/SNITTTEINAR	SNITTTEINN, RAFGALV.	M12	96
4	FESTINGAR/RÆR	DIN 934	M12	288
5	FESTINGAR/SKINNUR	DIN 125	M12	192
6	UNDIRSTÖÐUR/STÝRINGARR	KANTSTÁL, S235	15x15	4

Samþykkt þann  
15 JUL 2019  
Eiríkur Steinar Jónsson

NAFN OG KT. HÖNNUNARSTJÓRNAR:  
**KRISTINN EIRIKSSON KT.120556-2749**

UNDIRSKRIFT HÖNNUNARSTJÓRNAR:  
*Kristinn Eiríksson*

Skýringar:

**ATH**  
Öll mál eru gefin í mm.  
Allt stál skal vera S235, nema annað komi fram.  
Eyru soðin á plötur, a-mál 5mm.  
Kantstál punktað á plötur með 20mm löngum punktum.  
200-250mm skulu vera á milli punkta.  
Að lokinni smíði skal suðulís hreinsuð og stálvirki zínkuðuð.  
Þar sem framlenging er soðin fóst, skal slípa suðufas til þess að tryggja gegnumsuðu. Slípa skal suðu slétta.

Heildar þyngd hlutar: N/A

VÖRÐUN:

ÖLL AFRITUN TEIKNINGAR, AD HLUTA EÐA HEILD, ER HÁÐ SKRIFLEGU LEYFI HÖFUNDA.

ÚTGÁFUFERILL

ÚTG. DAGS:	SKÝRINGAR:	SMÞR:
C0 19.09.18	Verkefning	KE
C1 20.09.18	Verkefning (uppfærð)	KE
C2 11.10.18	Plötur lengdar	KE
D0 14.05.19	Raunteikning	KE

MEIÐVIRDI ER TIL VEIÐUÐNAR. EF FREKARI MÁLSETNINGA ER OSIÐ SKAL HAFA SAMBAND.

**HS VEITUR**

**LOTA**

Guðrúnarstigur 2-4 S. 560 5400, www.lota.is

HEITI VERKS:  
**ÖLDUGATA 39  
HAFNARFJÖRÐUR  
HS VEITUR**

HEITI TEIKNINGAR:  
**UNDIRSTÖÐUR FYRIR SPENNI  
SPENNARÝMIR 3**

VERK.NR.:	TEIKN.NR.:	BL.NÖMUR:
5823-004	OLD-C-2.112	010

MÖG.:	HANNAÐ:	TEIKNAD:	RETN.:
A1 1:20	JTK	JTK	ACÍ/AST

NAFN OG KT. SAMBYGGJANDA:  
**KRISTINN EIRIKSSON KT.120556-2749**

UNDIRSKRIFT SAMBYGGJANDA:  
*Kristinn Eiríksson*