



V:\Verk15623 - HS Veitur - Hafnarfjörður\5623-004 Breytingar á Öldugata\3_Skipti\1_Teikningar\Öldugata - Cefilokun 1.bliskur.dwg

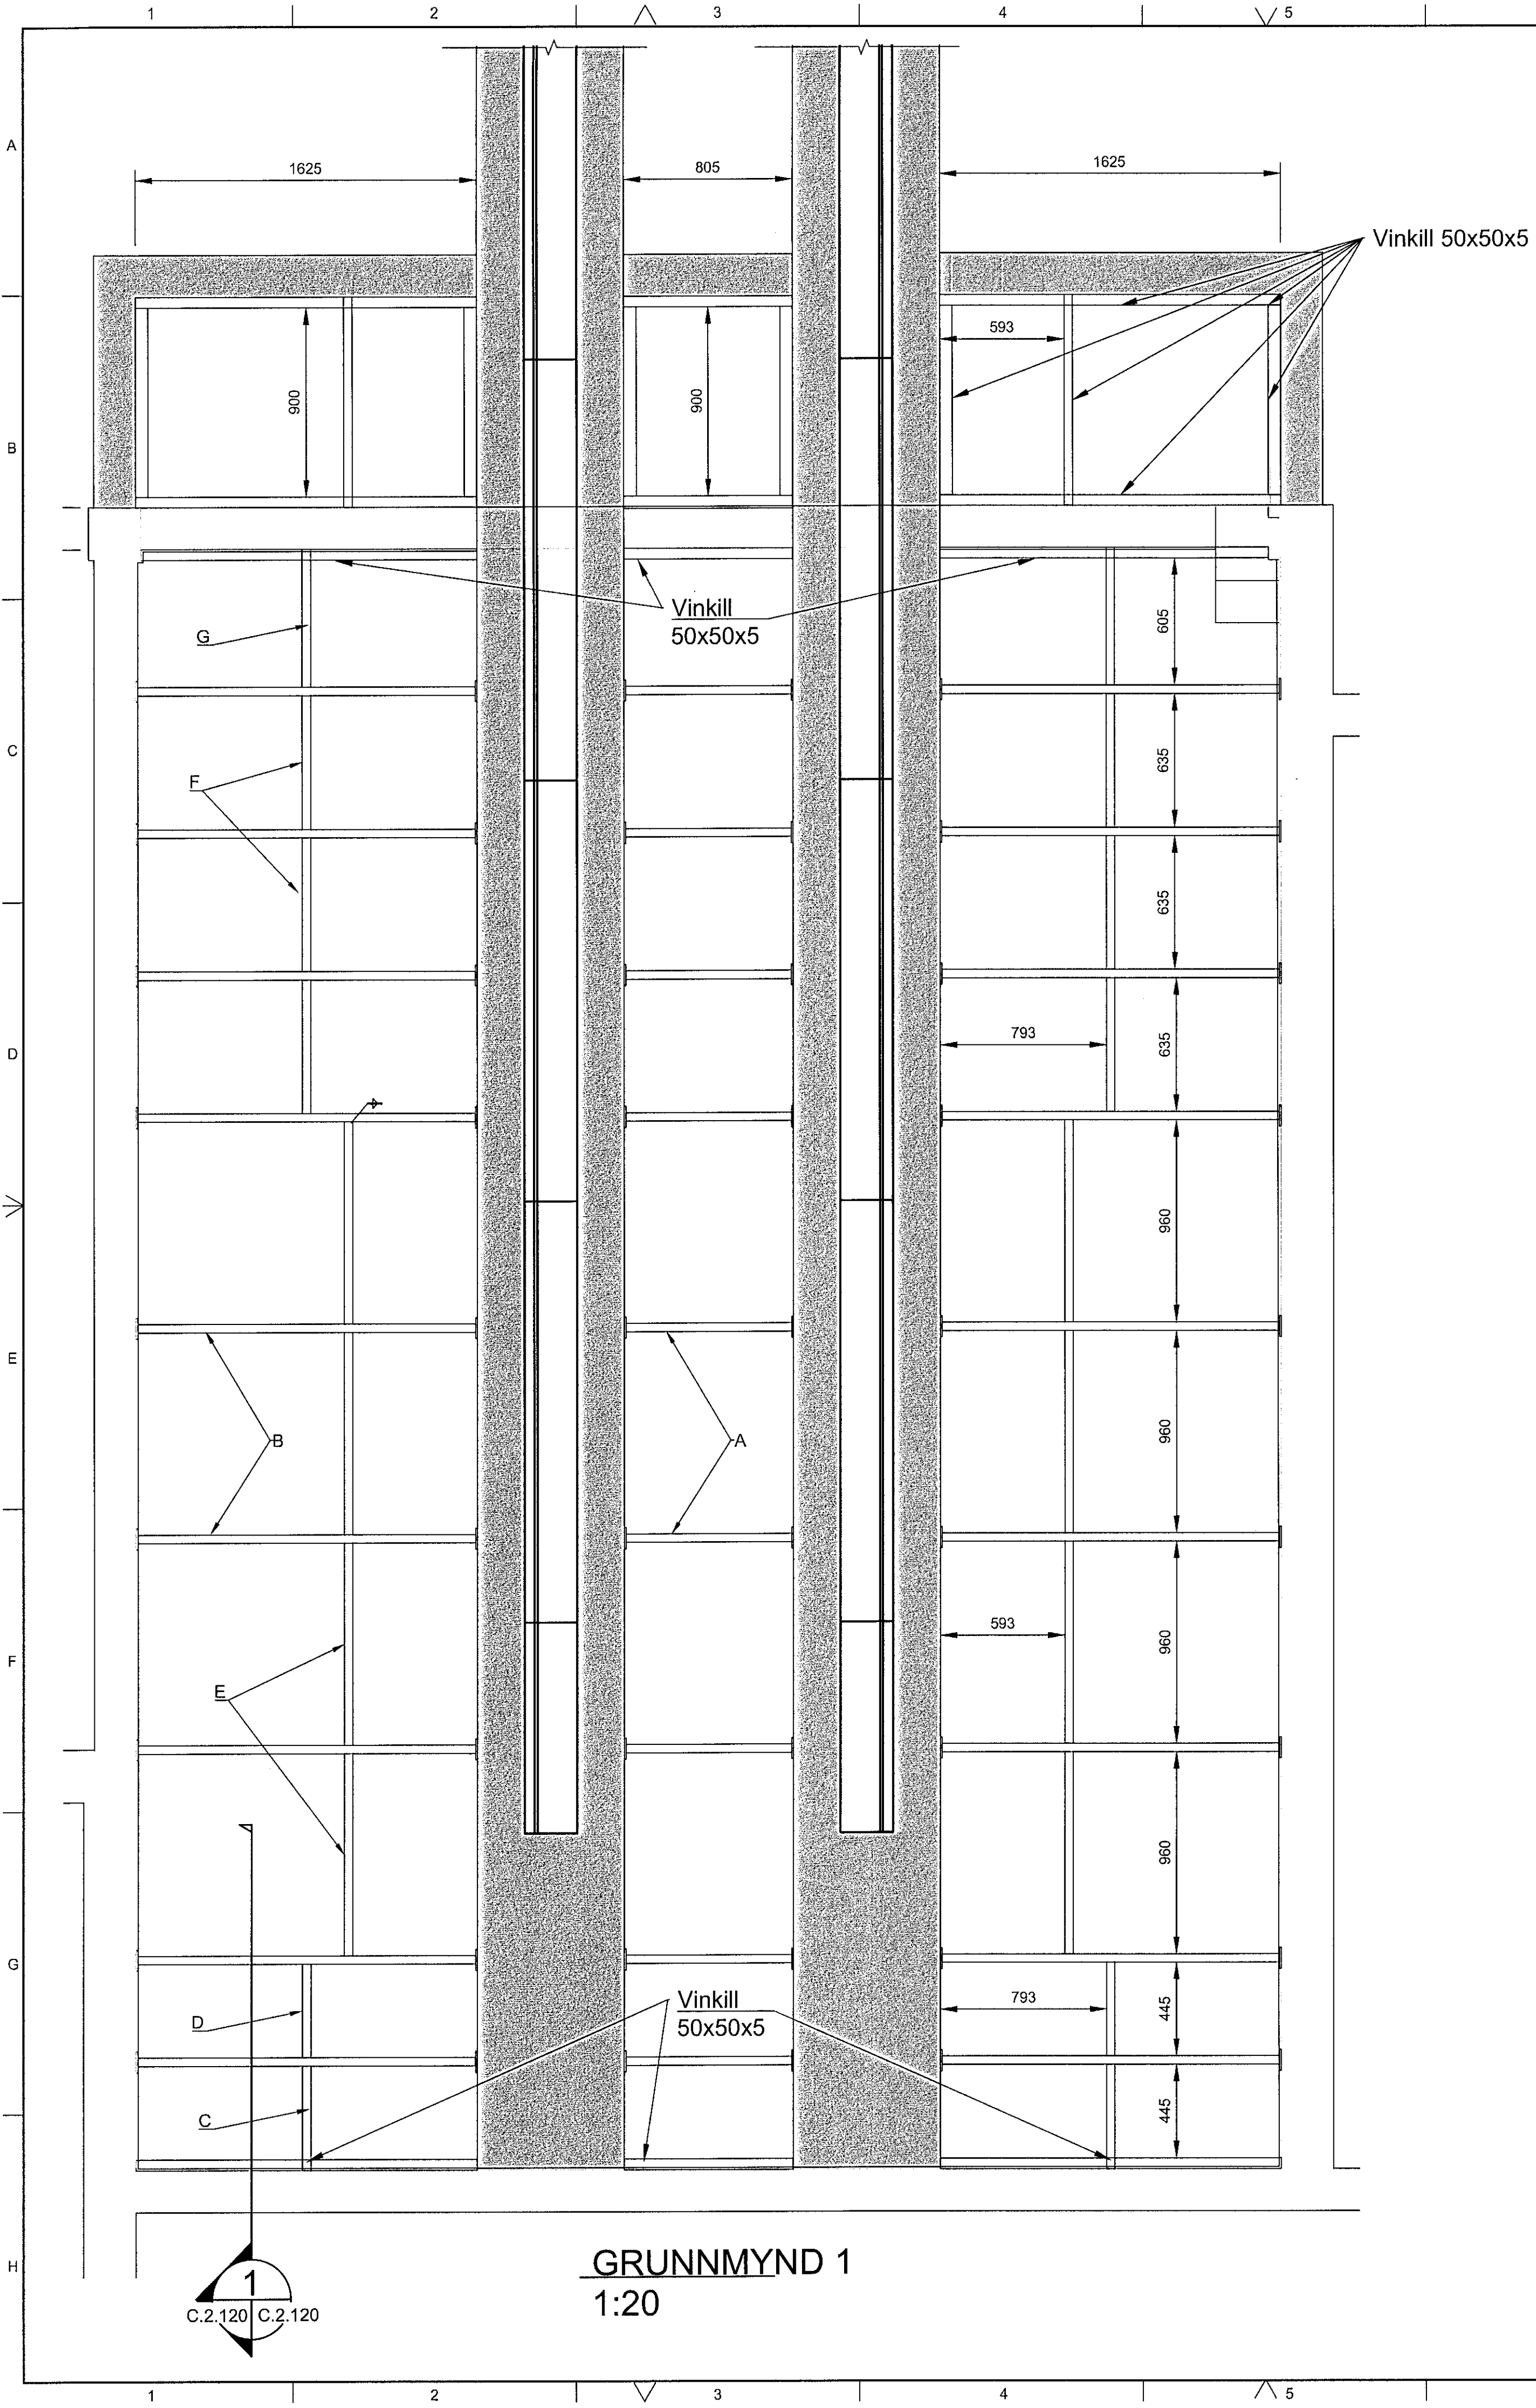


GRUNNMYND 1
1:20

SNIÐ 1
1:5

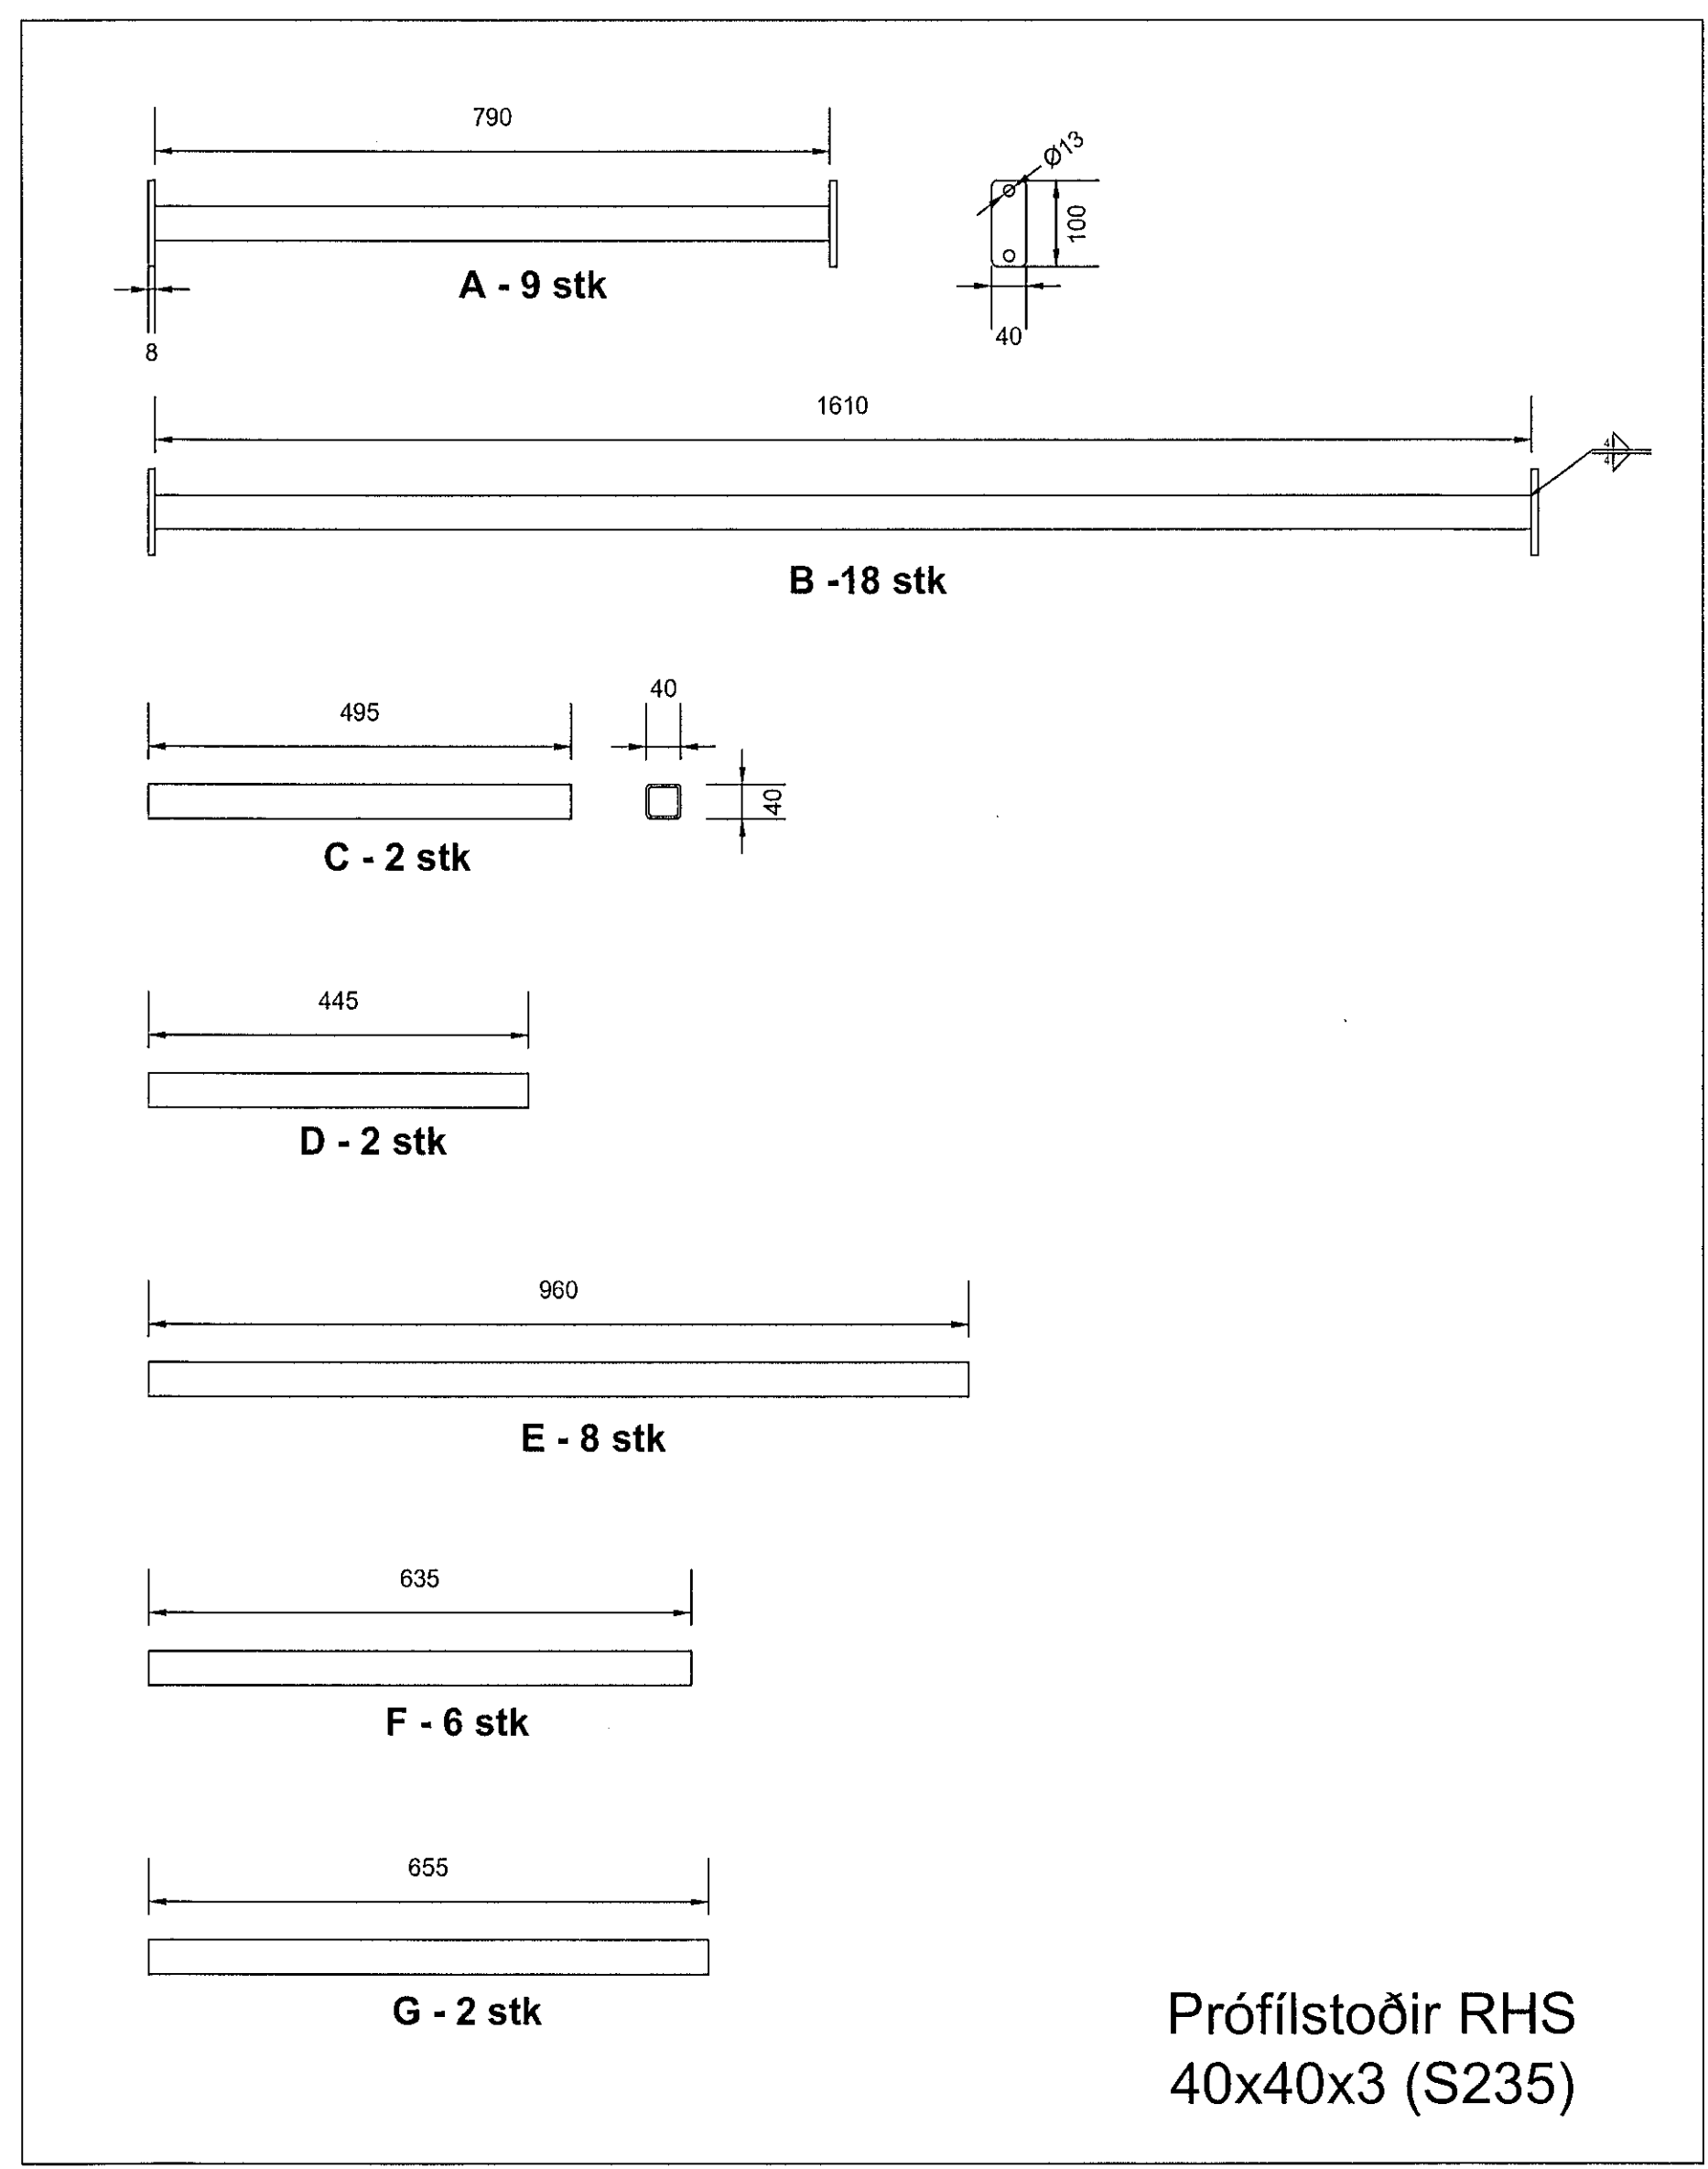

GRUNNMYND 2
1:8

Prófilstoðir RHS
40x40x3 (S235)

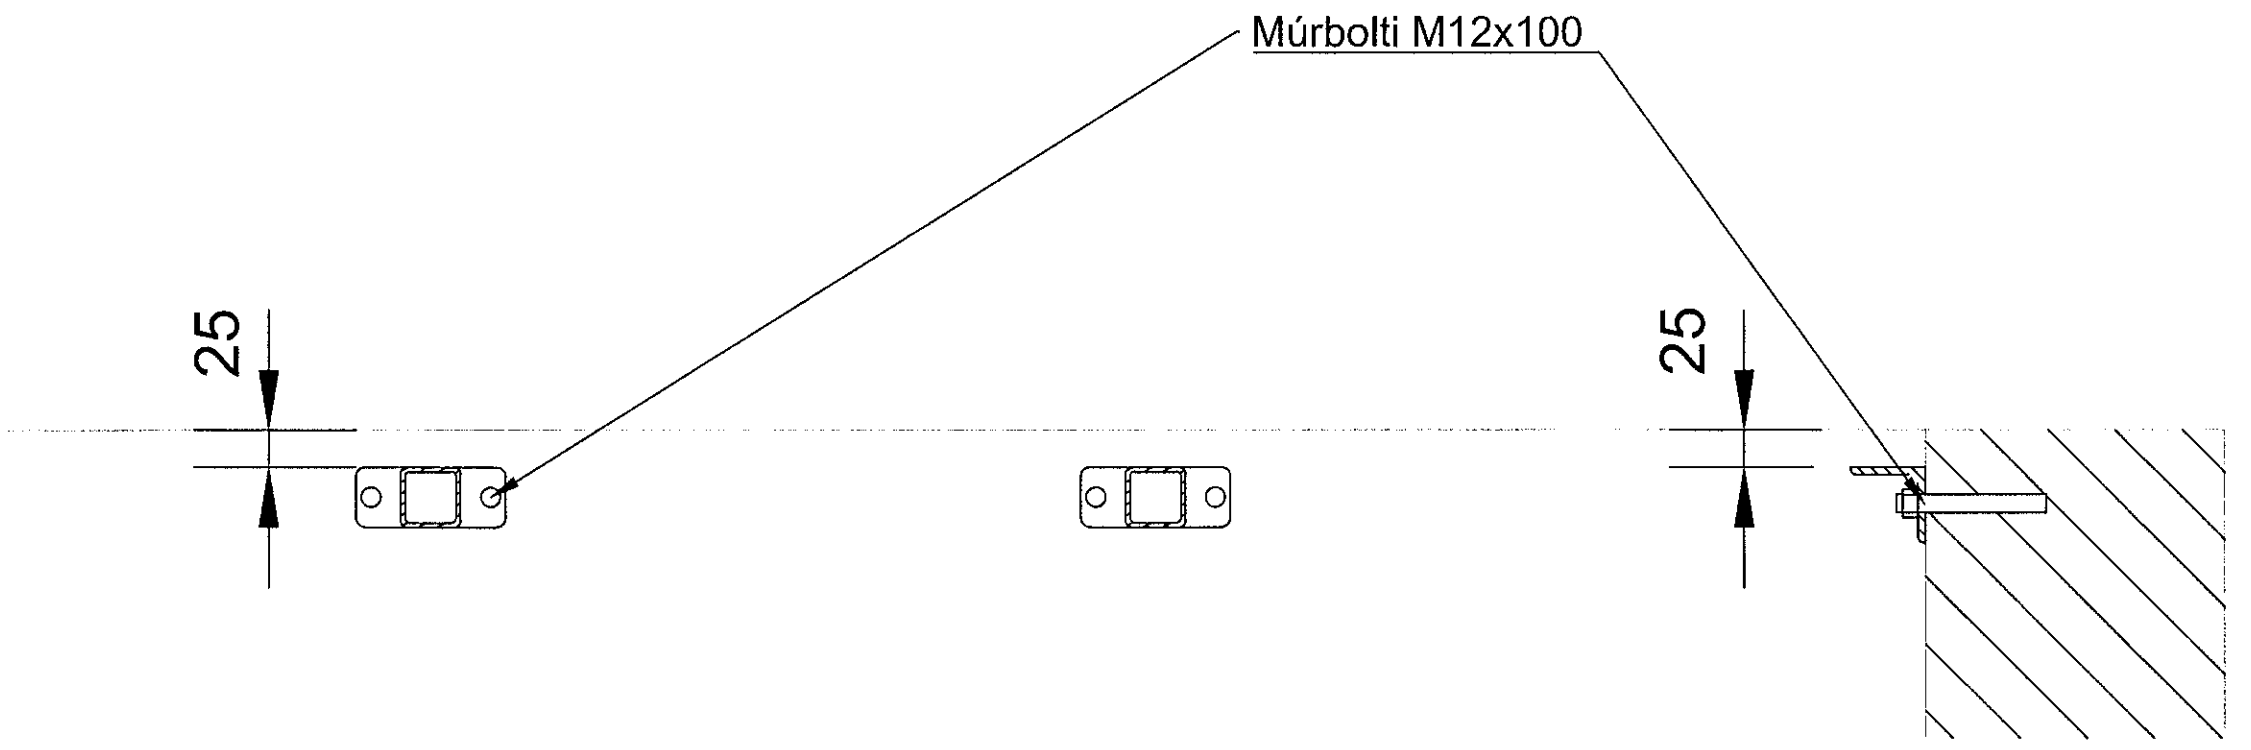

Samþykkt þann
15 JUL 2019
Byggingarfulltrúinn í Hafnarfjörði
F.h. Sigurður Steinar Jónsson

NAFN OG KT. HÖNNUNARSTJÓRA:
KRISTINN EIRIKSSON, KT. 120556-2749
UNDRSKRIFT HÖNNUNARSTJÓRA:

Skýringar:
Vinklar veggfestir með múrboltum (M12x100). Deiling bolta 400-500mm. Kverksuður á prófílum sem tengja þverbita skal hafa 5mm a-mál. Að lokinni smíði skal grunna allt stál með tveimur umferðum af ætigrunni.
ATH
Prófilbita C-G skal efna niður eftir að búið er að setja upp A og B og mæla raunlengdir á milli þeirra.

ÖLL AFRITUN TEKINGAR, AÐ HLUTA Eða HEILD, ER HÁÐ SKAFLÆGU LÉYFI HÖFUNDA.

ÚTGÁFUFRILL		
ÚTG. DAGS:	SKÝRINGAR:	SAMP:
CO 8.11.18	Verkleikning	KE
DO 13.05.19	Reyndartekning	KE



ÖLDUGATA 39
HAFNARFJÖRÐUR
HS VEITUR

HEITI TEKINGAR:
GÖLFLOKUN
33 KV RÝMI
GRUNNMYND /SNIÐ

VERNRN:	TEK.NR.:	BL. NÚMÉR:
5823-004	OLD-C-2.120	010
SKYK:	HANNAÐ:	RYM:
JTK	JTK	ÁST

NAFN OG KT. SAMÞYKKNINGA:
KRISTINN EIRIKSSON, KT. 120556-2749
UNDRSKRIFT SAMÞYKKNINGA: