



V:\Verk15623 - HS Veitur - Hafnarfjörður\5823-004 Bryttingar á Öldugátun3\_Sjúkú01\_Teikningar\Öldugata - Gólflokun í bliskúr.dwg

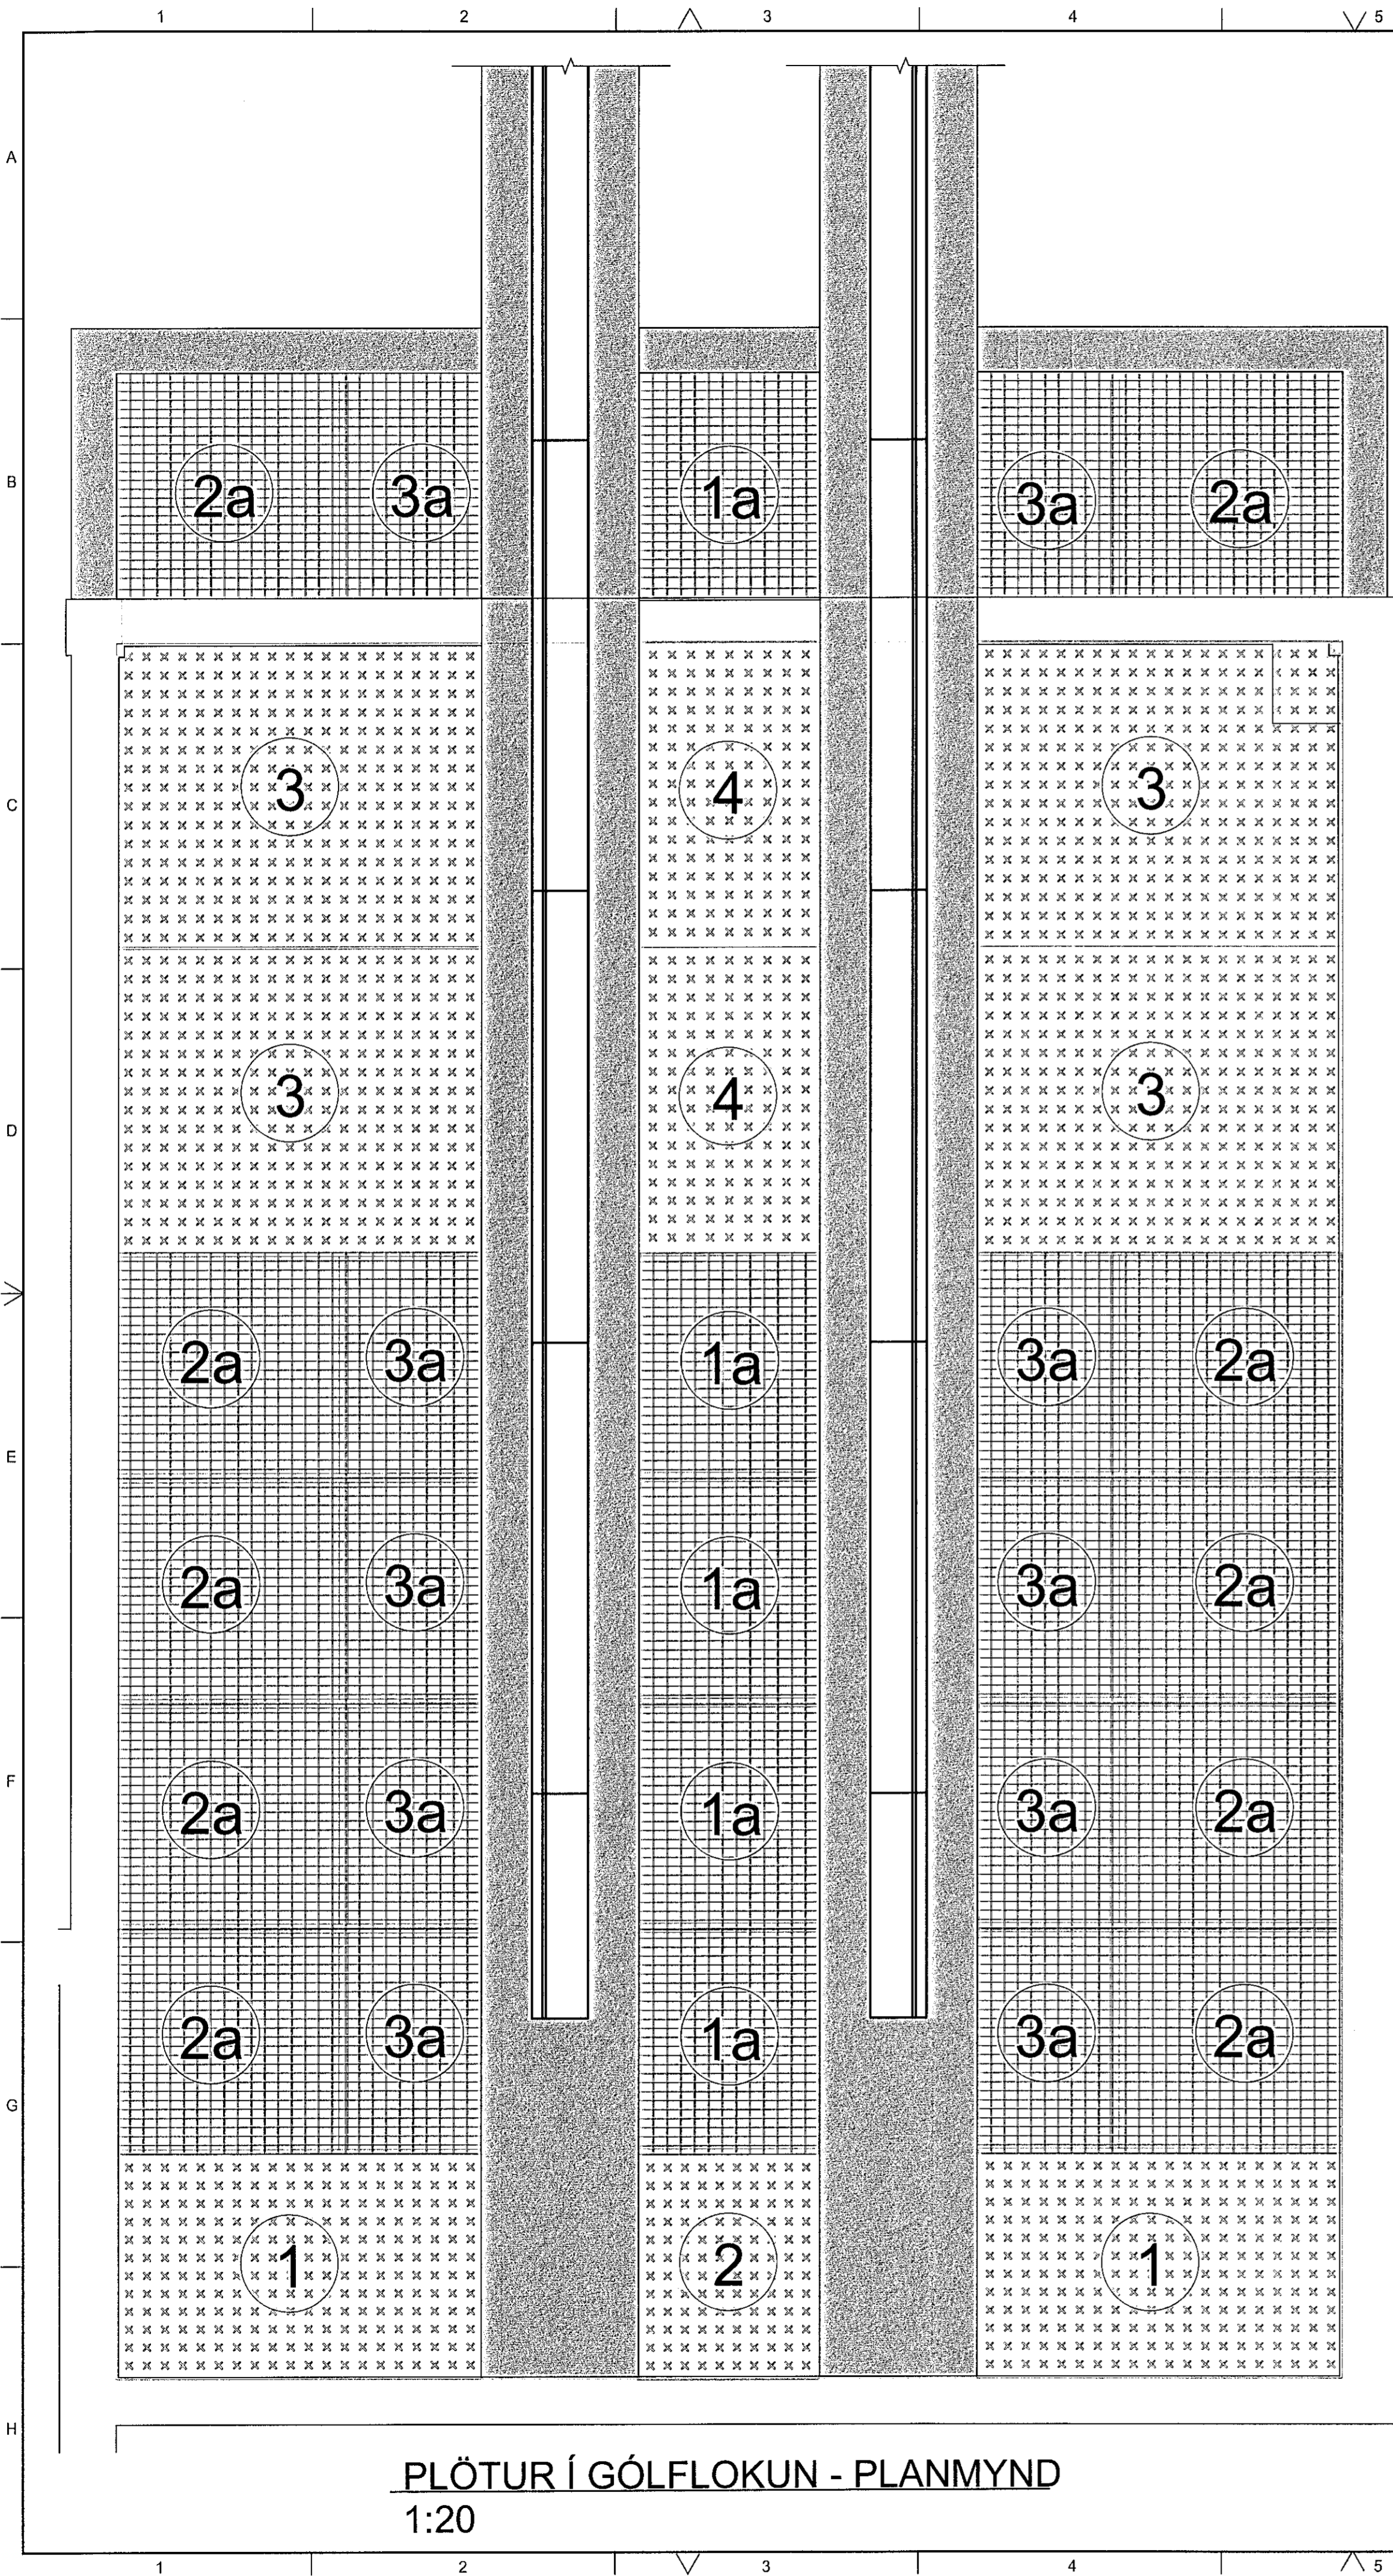


**PLÖTUR Í GÓLFLOKUN - PLANMYND**  
1:20


Al-ferkantur (20x20mm)  
punktsoðin á botn gönguplatna

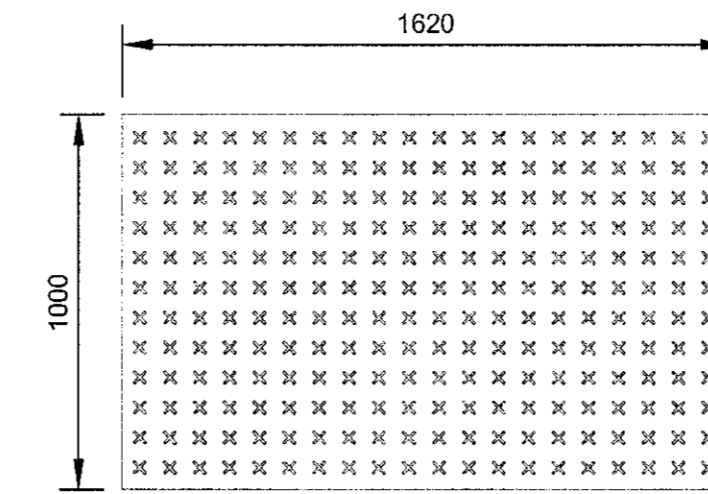


1

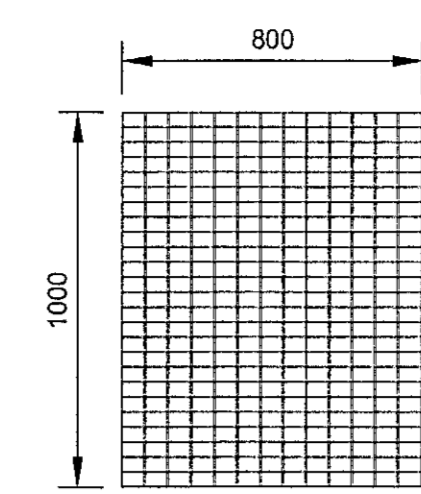


1a

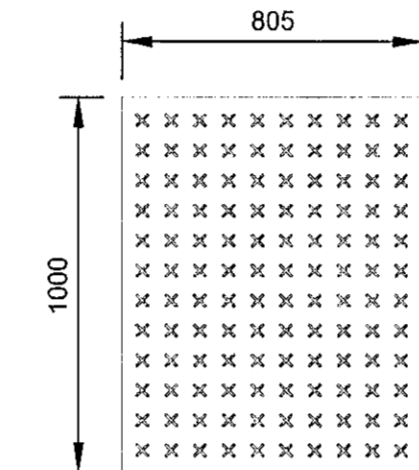


2

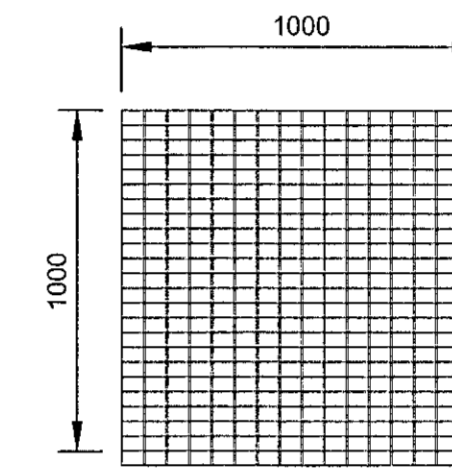


2a

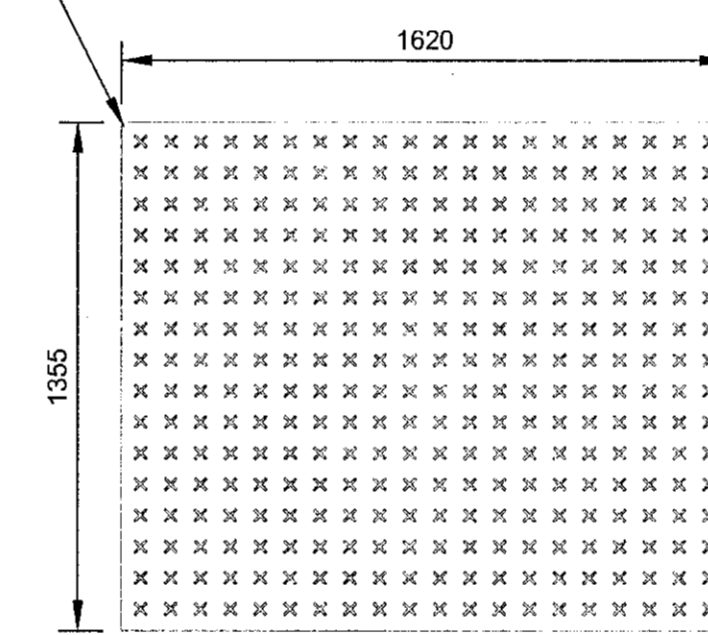

3

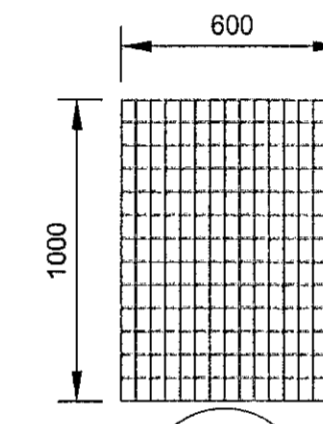

3a

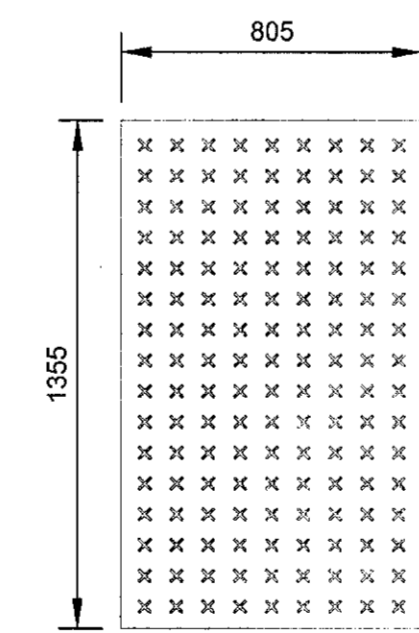

4

**PLÖTUR Í GÓLFLOKUN**  
1:20

Samþykkt þann  
15 JUL 2019  
Byggingarfulltrúinn í Hafnarfjörð  
E. H. Sigurður Steinar Jónsson


NAFN OG KT. HÖNNUNARSTJÓRN  
KRISTINN EIRIKSSON, KT. 120556-2749

UNDIRSKRIFT HÖNNUNARSTJÓRN

Skýringar:

ÚTGAFAFERILL	UTG. DAGS:	SKÝRINGAR:	SAMR:
	CO 8.11.18	Verkefning	KE
	DO 13.05.19	Reyndarteikning	KE

ÖLL AFRITUN TEIKNINGAR, AD HLUTA Eða HEILD, ER HÁÐ SKRIFLEGU LEYFI HÖFUNDA.

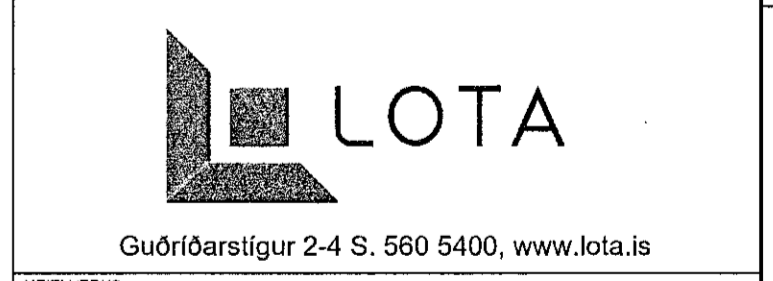

**ÖLDUGATA 39**  
HAFNARFJÖRÐUR  
HS VEITUR

HEITI TEIKNINGAR:  
GÓLFLOKUN  
33 KV RÝMI  
GRUNNMYND /SNID

VERKNR: 5823-004	TEIKNR: OLD-C-2.120	BL. NÚMÉR: 020
MVJ: JTK	TEIKNAR: JTK	RÝM: ÁST

NAFN OG KT. SAMÞYKKJANDI:  
KRISTINN EIRIKSSON KT. 120556-2749  
UNDIRSKRIFT SAMÞYKKJANDI