



V:\Verk16823 - HS Veitur - Hafnarfjörður\6823-004 Breytingar á Öldugötu\02\_Skipti\01\_Teikningar\Öldugata - PöP ristardwg

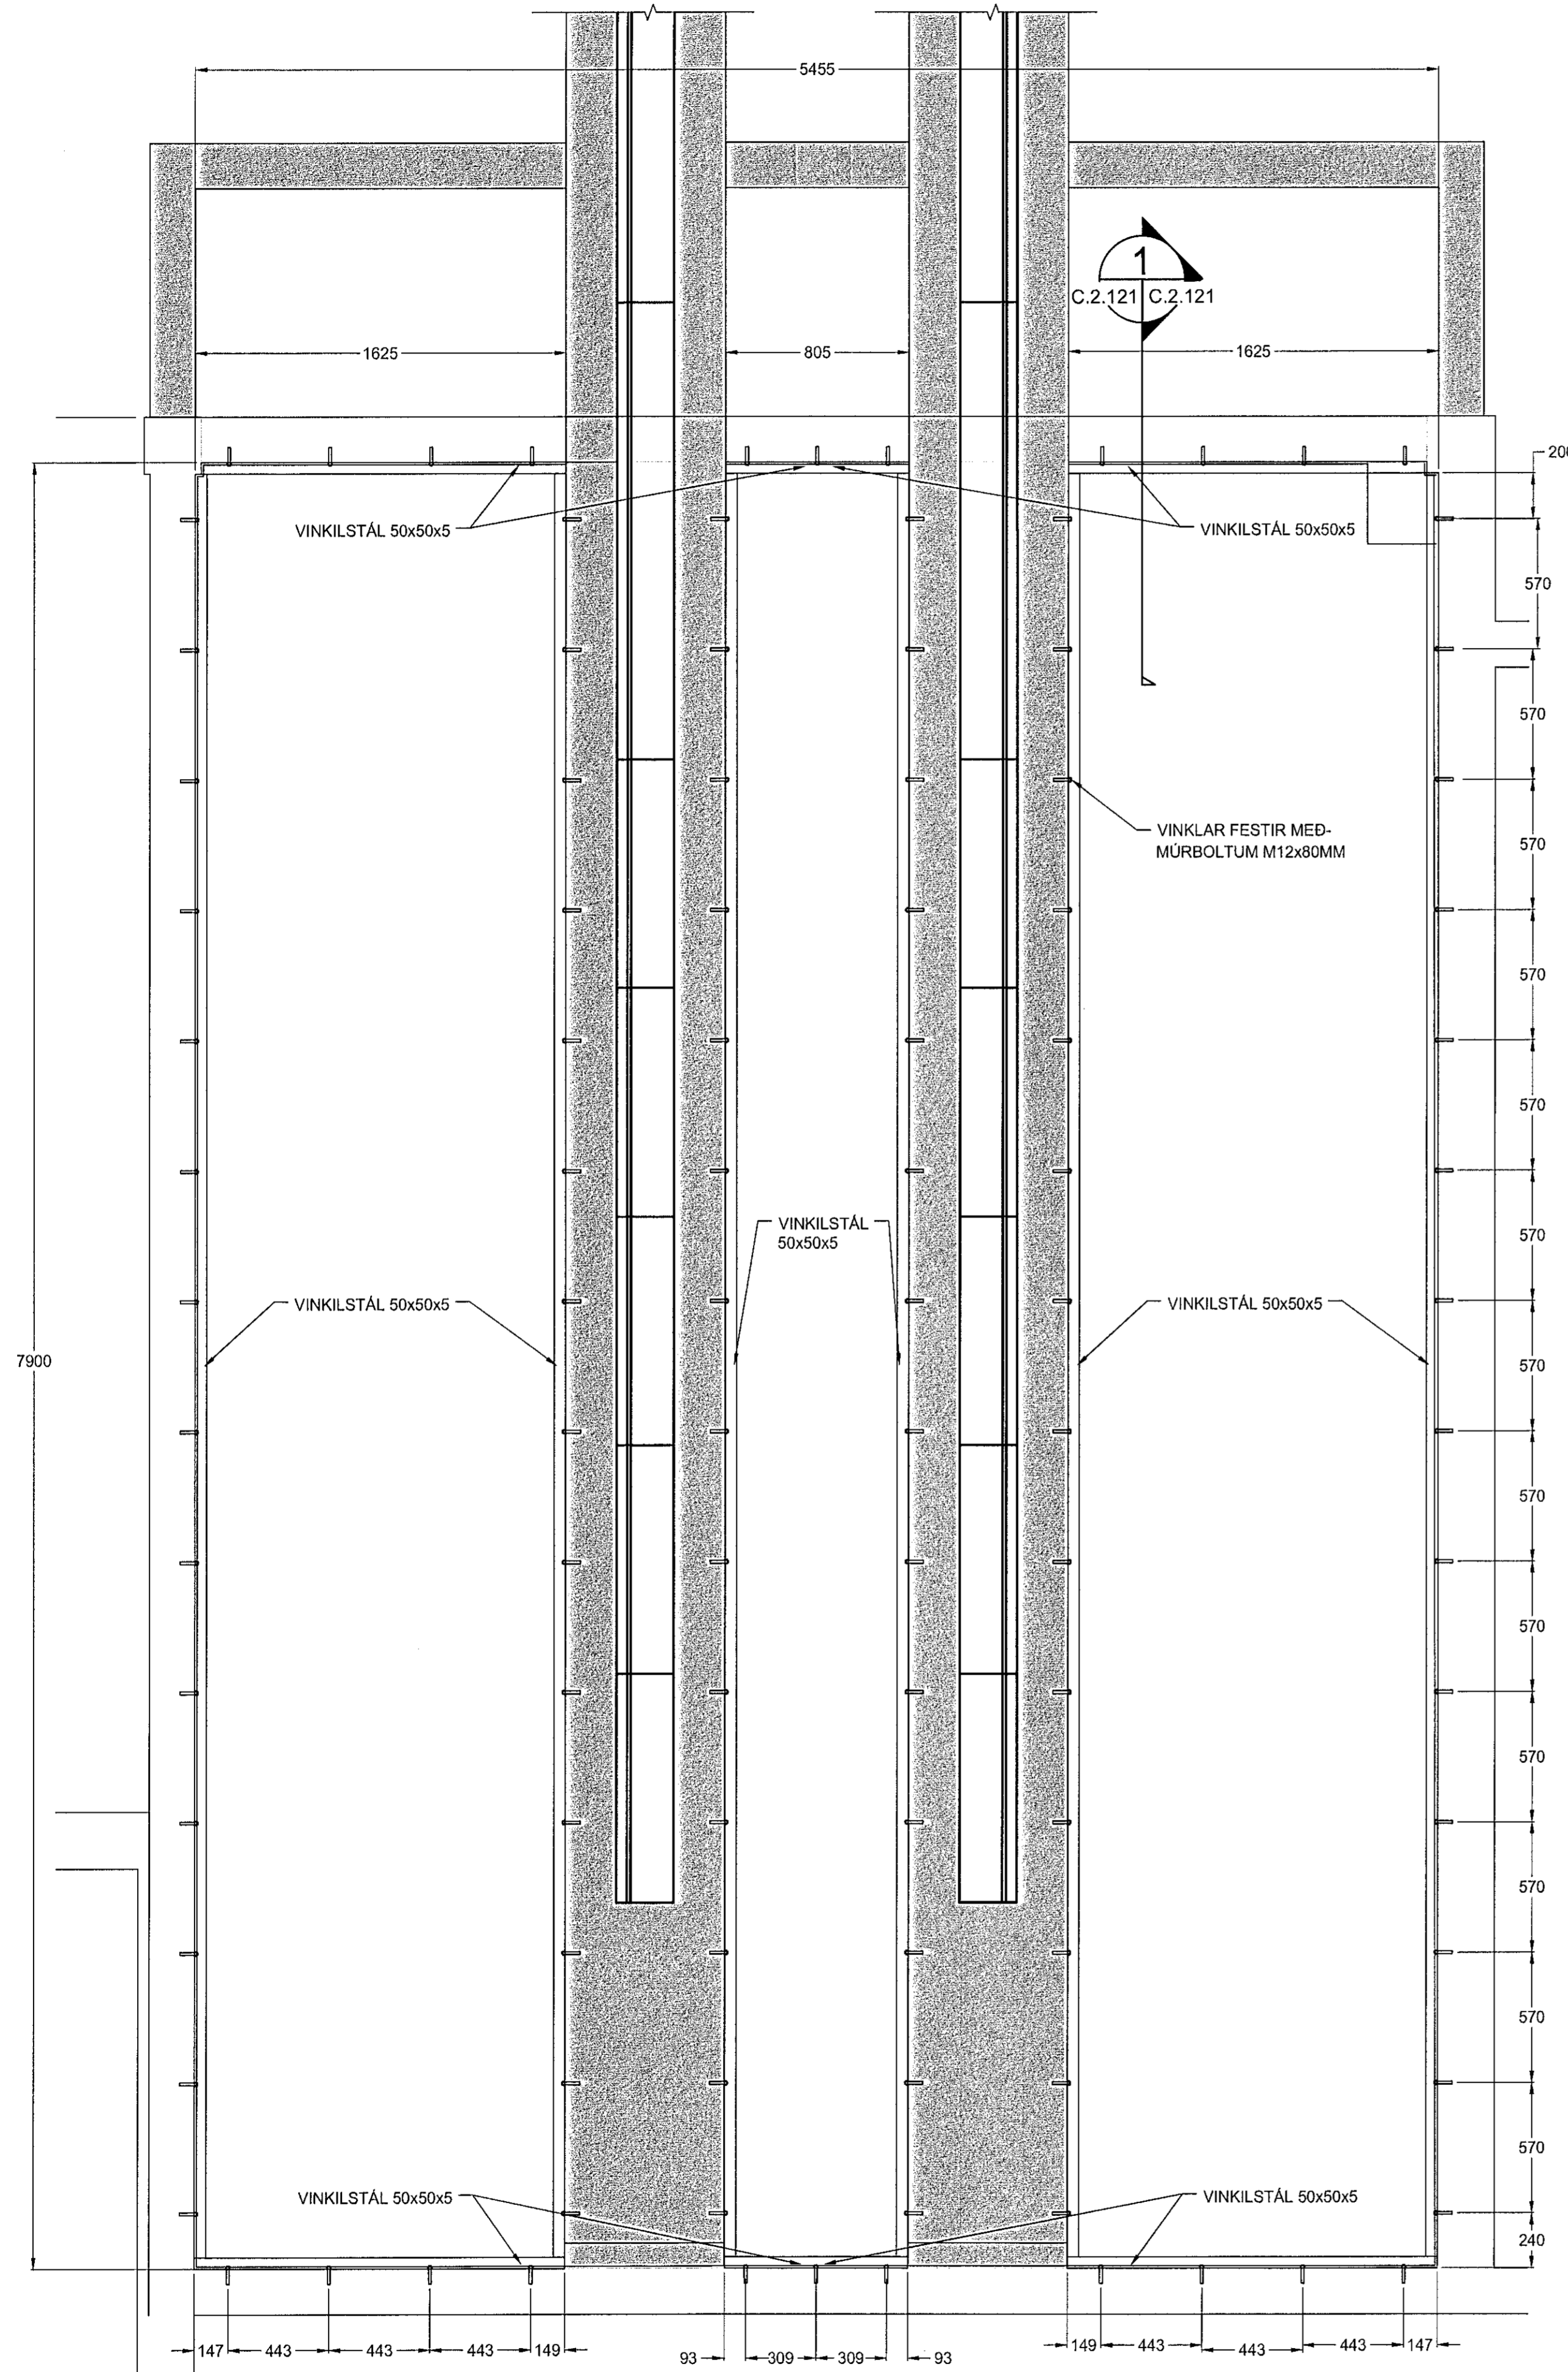

**GRUNNMYND 1**  
1:20

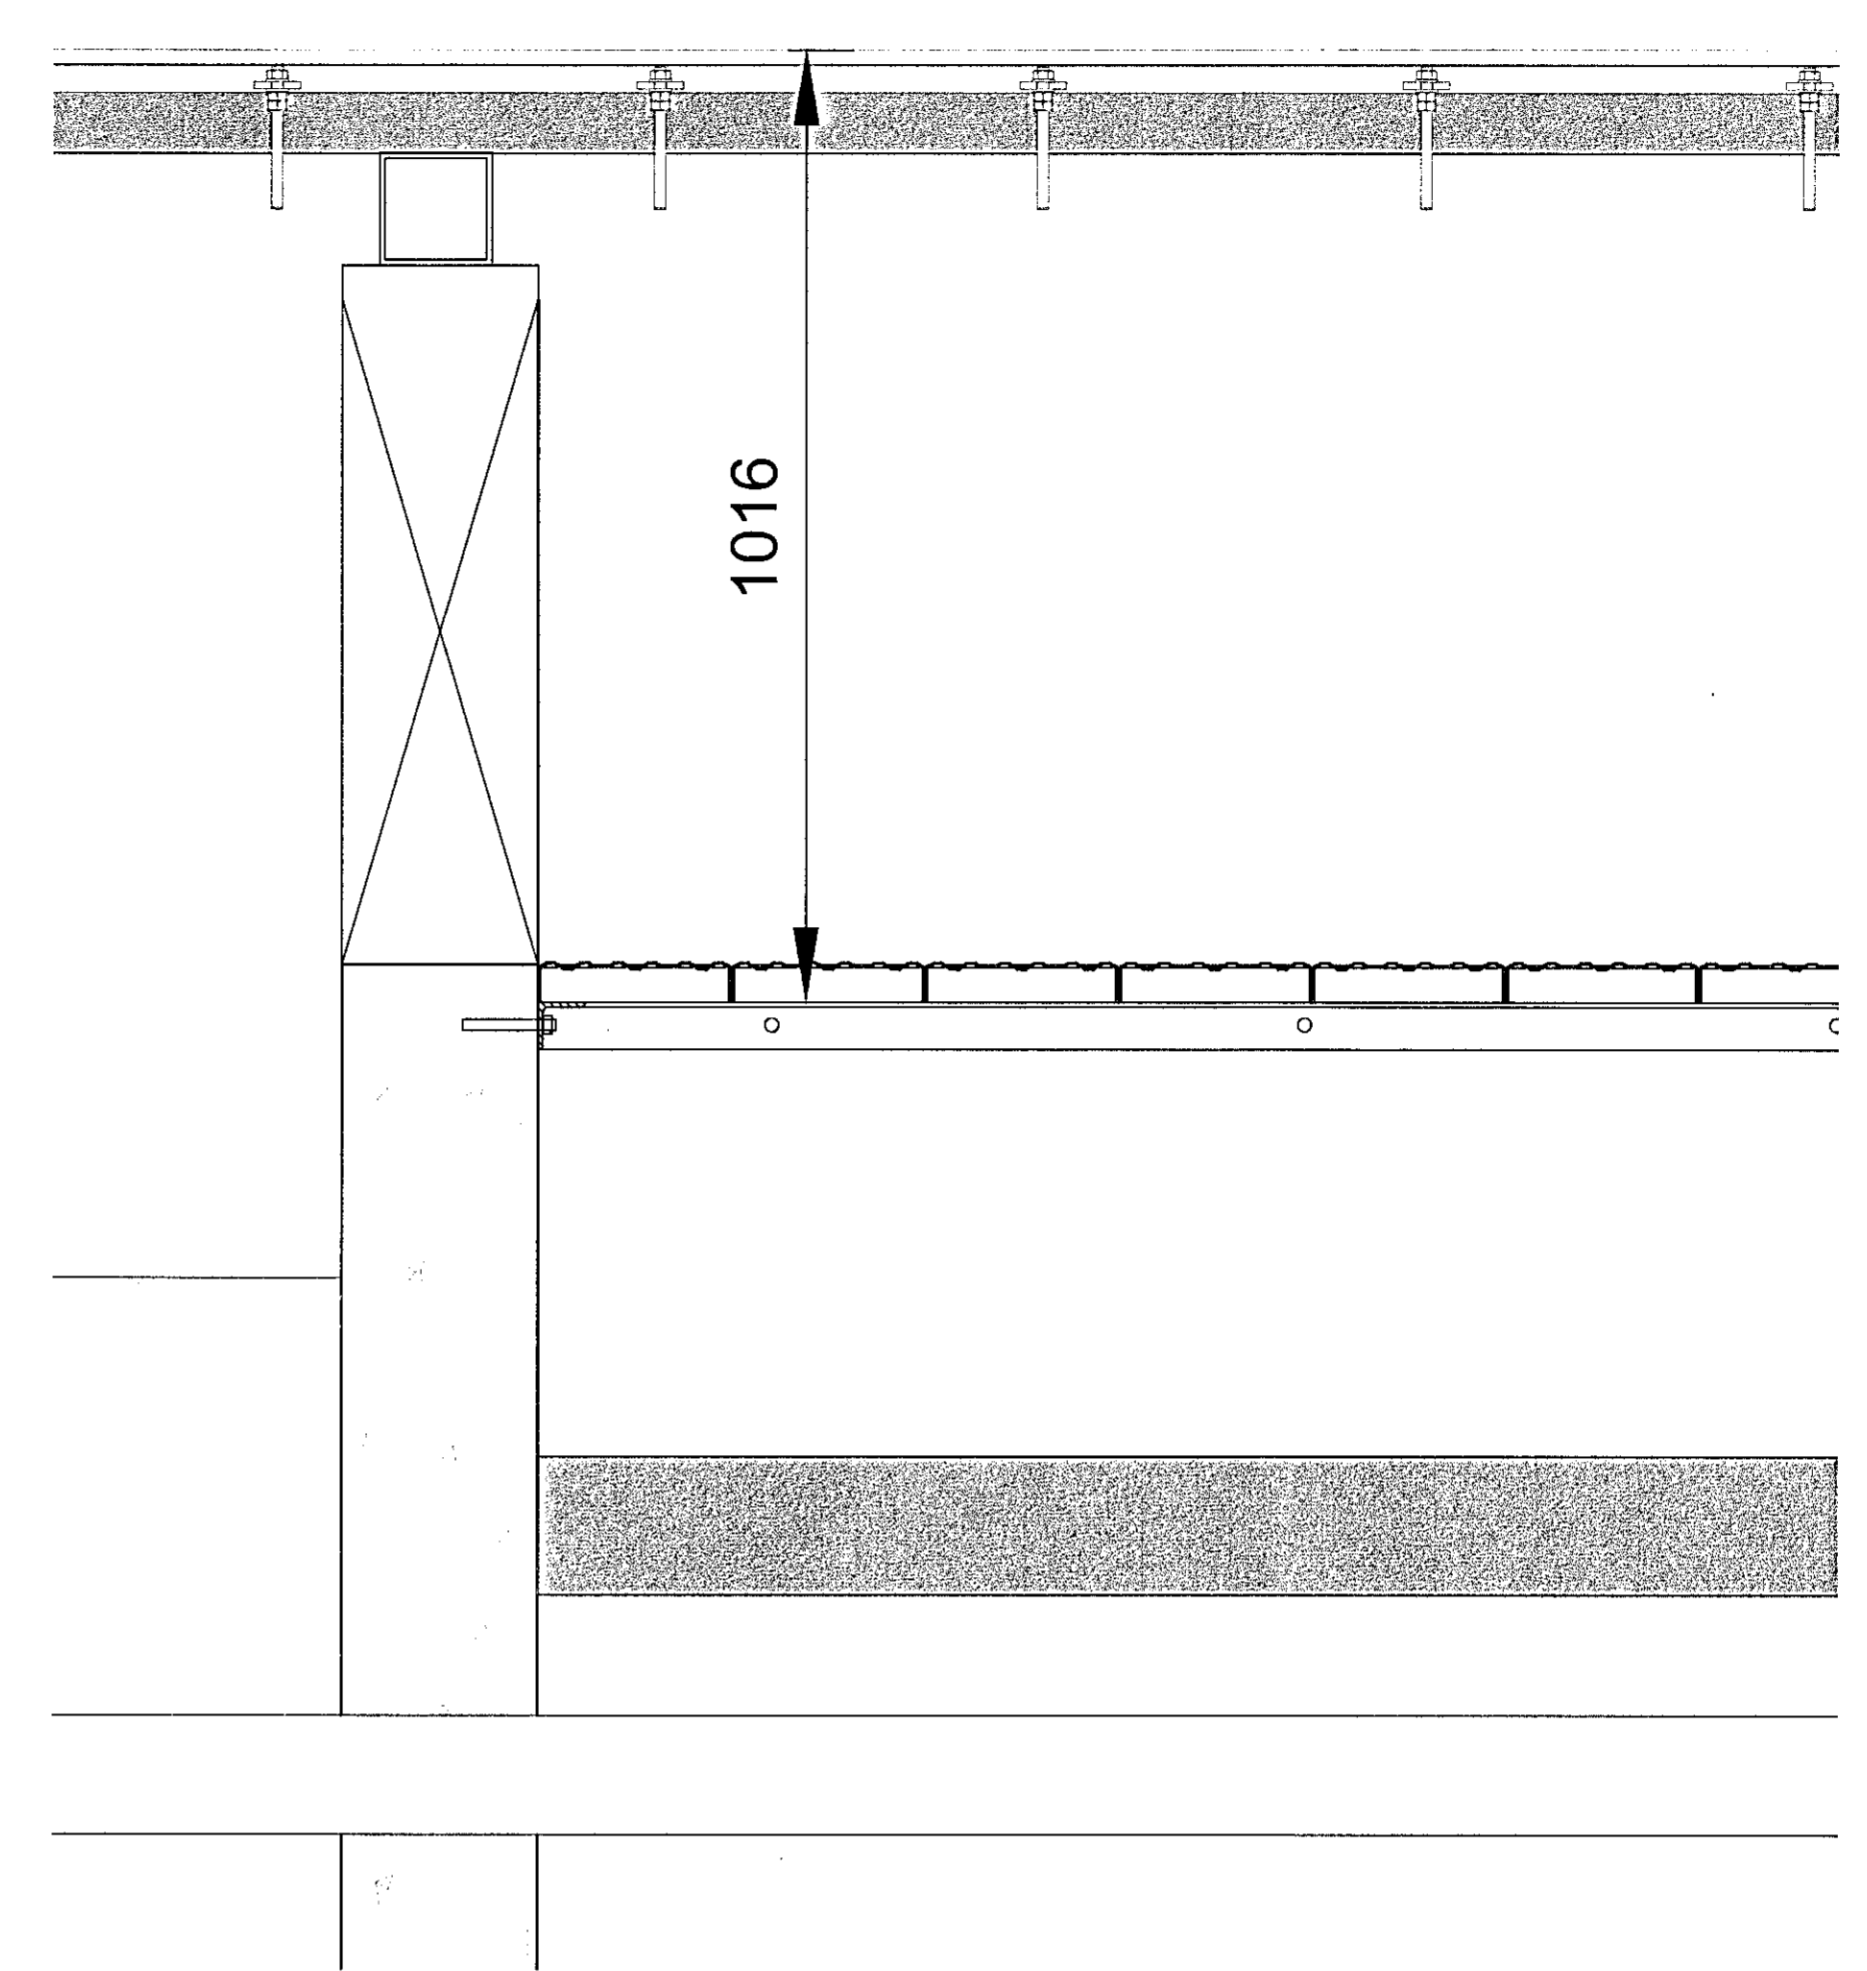

**1 SNID 1**  
C.2.121 2.121  
1:8


Samþykkt þann  
15 JUL 2019  
Byggingartulltrúinn í Hafnarfjörð  
F.H. Sigurður Steinar Jónsson

NAFN OG KT. HÖNNUNARSTJÓRA:  
KRISTINN EIRIKSSON, KT.120556-2749  
UNDERSKRIFT HÖNNUNARSTJÓRA:

Skýringar:

ÖLL AFTRUN TEIKNINGAR, AD HLUTA EDA HEILD, ER HAD SKRIFLEGGU LEYFI HÖFUNDA.

ÚTGÁFUFERILL			
UTG. DAGS:	SKÝRINGAR:	SAMP:	
C0 9.11.18	Verkleining	KE	
D0 13.05.19	Reyndartekning	KE	

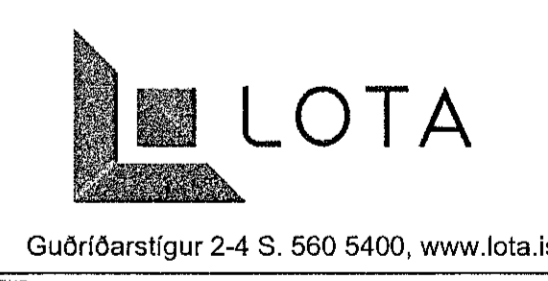

HEITI VERKS:  
**ÖLDUGATA 39**  
**HAFNARFJÖRÐUR**  
**HS VEITUR**

HEITI TEIKNINGAR:  
PöP ELDVARNARRISTAR  
Spennarými 3  
GRUNNMYND /SNID

VERKNR:	TEIKNR:	BL. NÚMÉR:
5823-004	OLD-C-2.121	010
MKY:	HMNAJ:	RYN:
JTK	JTK	ÁST

NAFN OG KT. SAMÞYKKJANDA:  
KRISTINN EIRIKSSON KT.120556-2749  
UNDERSKRIFT SAMÞYKKJANDA: