
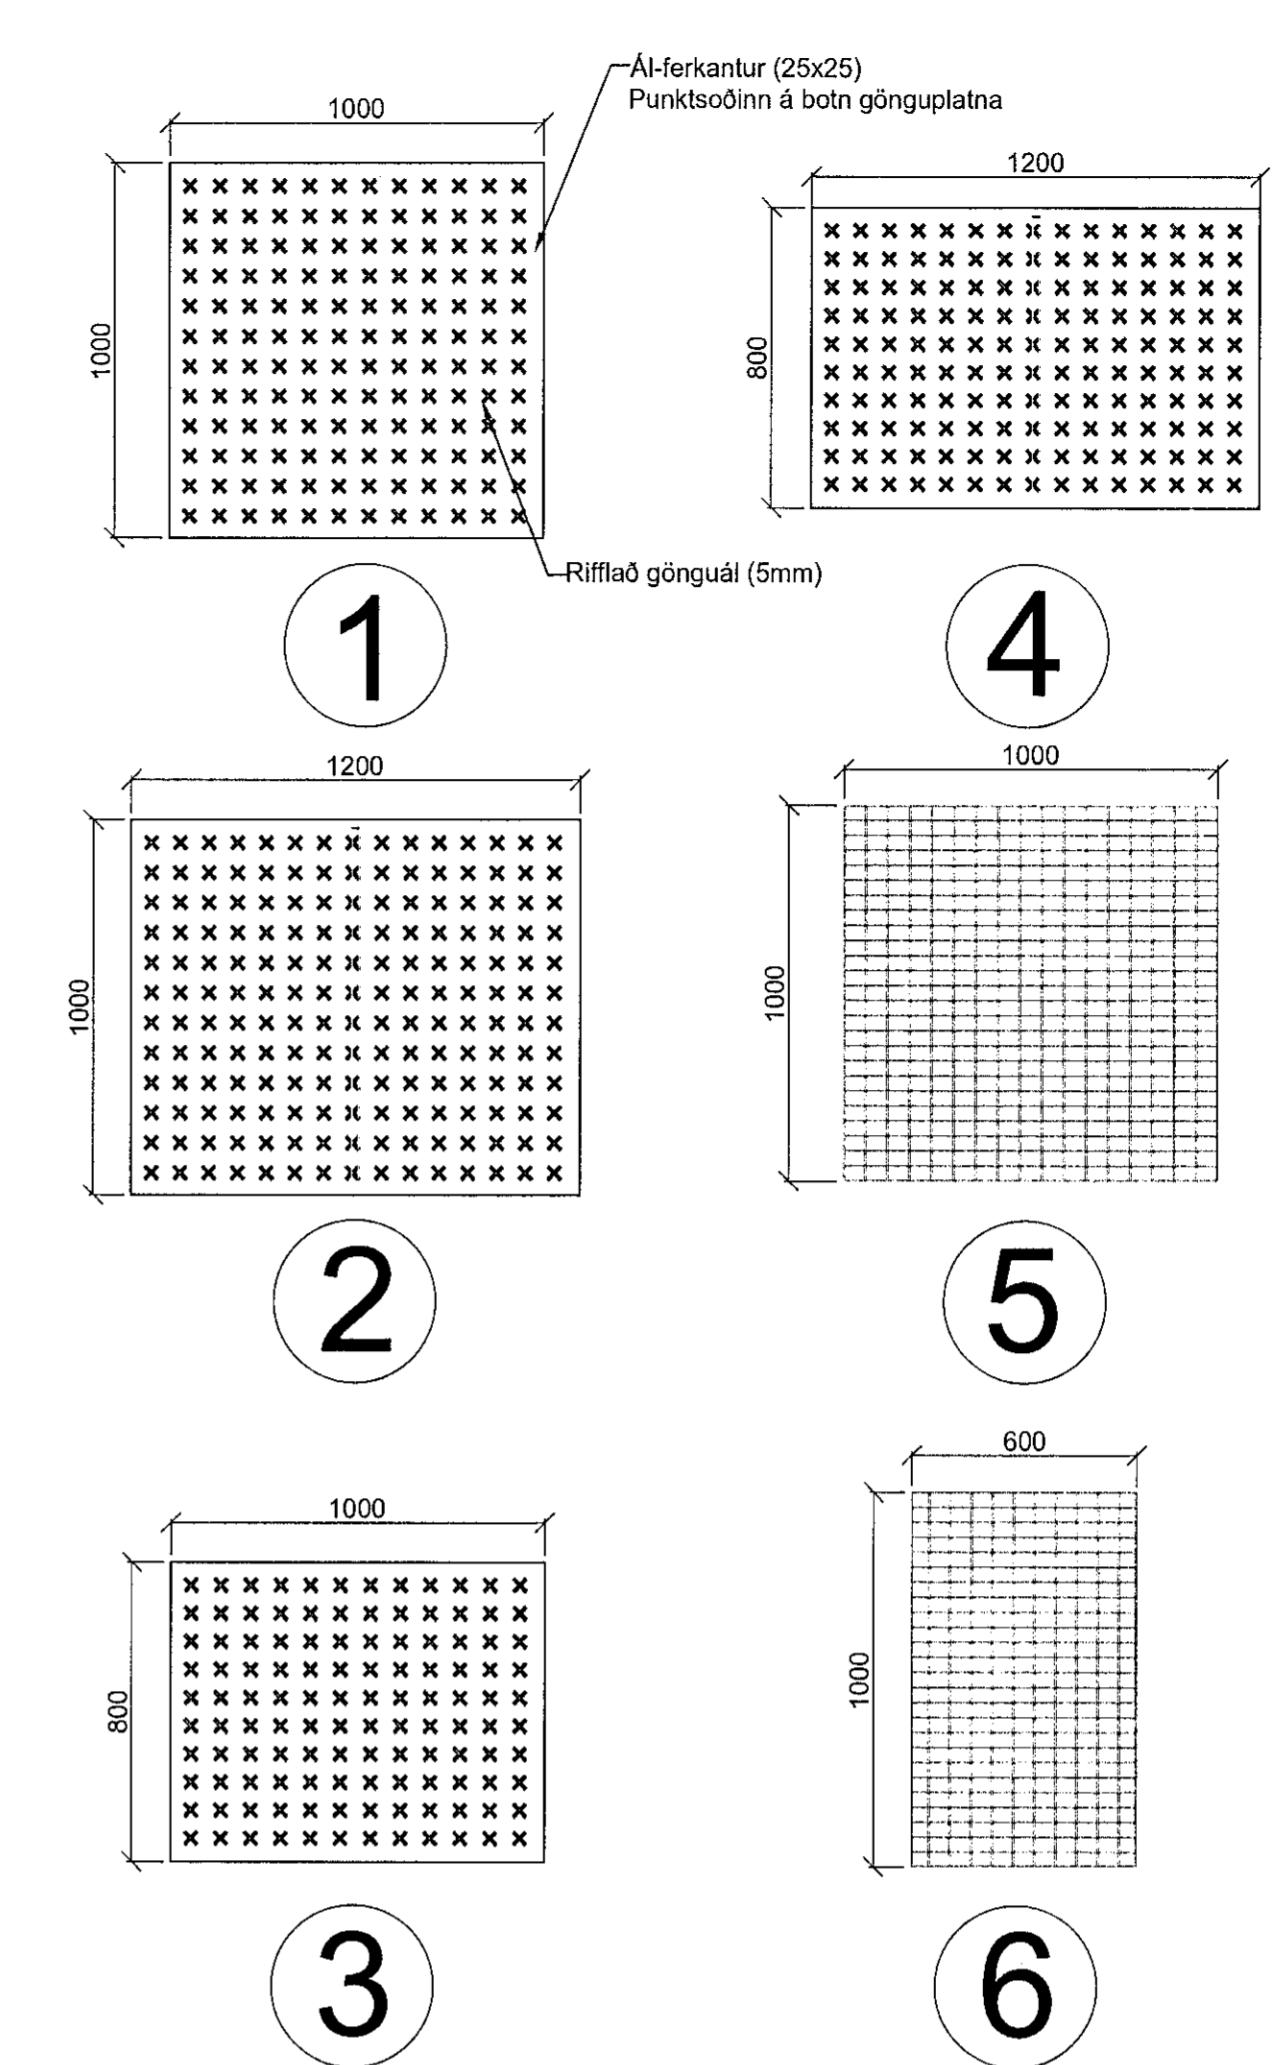


V-VERK 5823 - HS VEITUR - HAFNARFJÖRÐUR 39-04 BREYTINGAR Á ÖLDUGÖTU 39 - GÖLFLOKUN STÓRI SPENNIRING

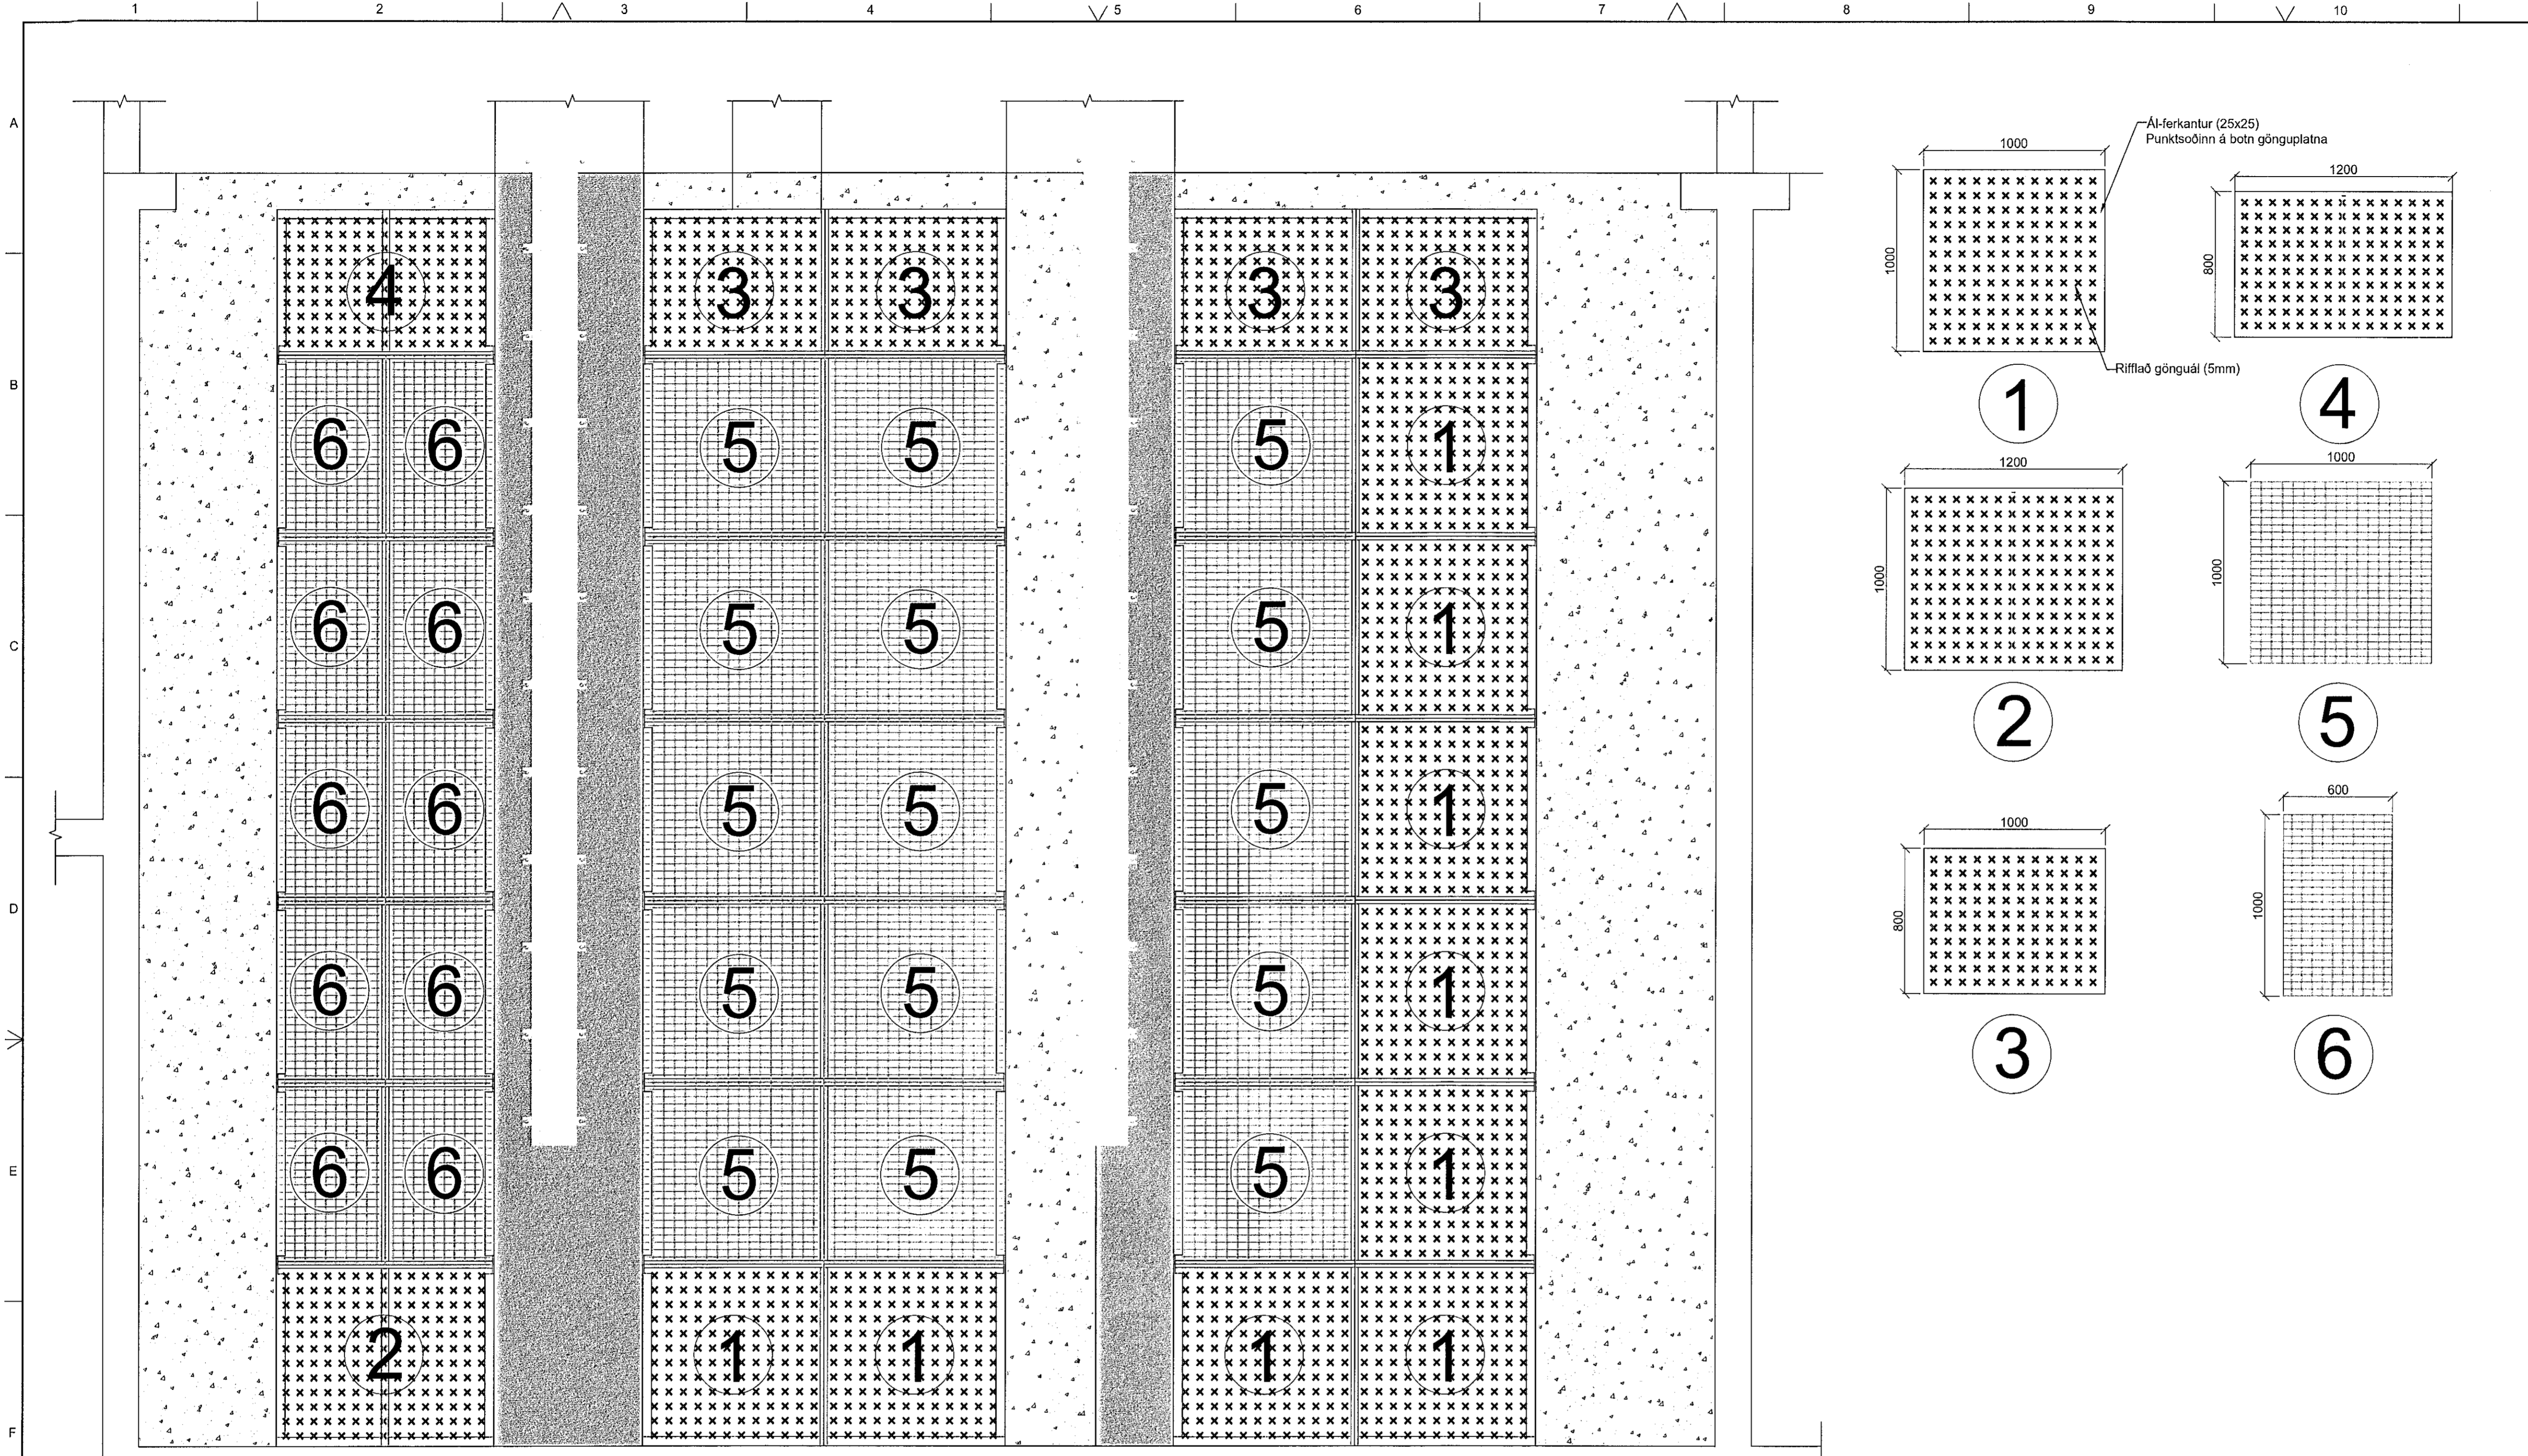

Sambýkt þann
15 JUL 2019
Byggingarfulltrúinn í Hafnarfjörð
F.h. Sigurður Steinar Jónsson


NAFN OG KT. HÖNNUNARSTJÓRA:
KRISTINN EIRIKSSON KT. 120556-2749
UNDERSKRIFT HÖNNUNARSTJÓRA:

Gönguplötur 1 og 2 skulu vera úr riffluðum átplötum (5mm bykkt). Undir plöturnar skal rafsjóða ferkantað ál (25x25mm) með punktsuðu. Sjóða skal ferkantinn allan hringinn (5mm inn á plötu), og eftir miðri plötu (sjá teikningu)

Göt í gölfplötu þar sem kaplar koma upp skulu ákvörðuð á staðnum þegar lagnaleið þeirra er ákveðin.

ÖLL AFRITUN TEIKNINGAR, AG HLUTA EDA HEILD, ER FÁÐ SKRIFLEGU LEYFI HÖFUNDA.

ÚTGÁFUFERILL			
ÚTG.	DAGS.	SKYRINGAR:	SAMP.
C0	10.12.18	Verkteikning	KE
C1	16.01.18	Spennaspor hækkjað	KE
D0	13.05.19	Reyndarteikning	KE

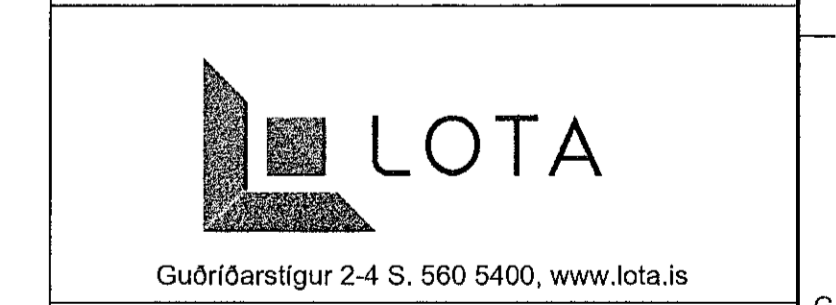


ÖLDUGATA 39
HAFNARFJÖRÐUR
HS VEITUR

HEITI TEIKNINGAR:
GÖLFLOKUN
SPENNARÝMI 1
GRUNNMYND/SNID

VERKNR: 5823-004	TEIKNR: OLD-C-2.400	BL. NÚMÉR: 020
MVC:	FAVNAÐ: JTK	REIN: ÁST
NAFN OG KT. SAMÞYKKAJANDA: KRISTINN EIRIKSSON KT. 120556-2749 UNDERSKRIFT SAMÞYKKAJANDA:		

GRUNNMYND 2
1:20

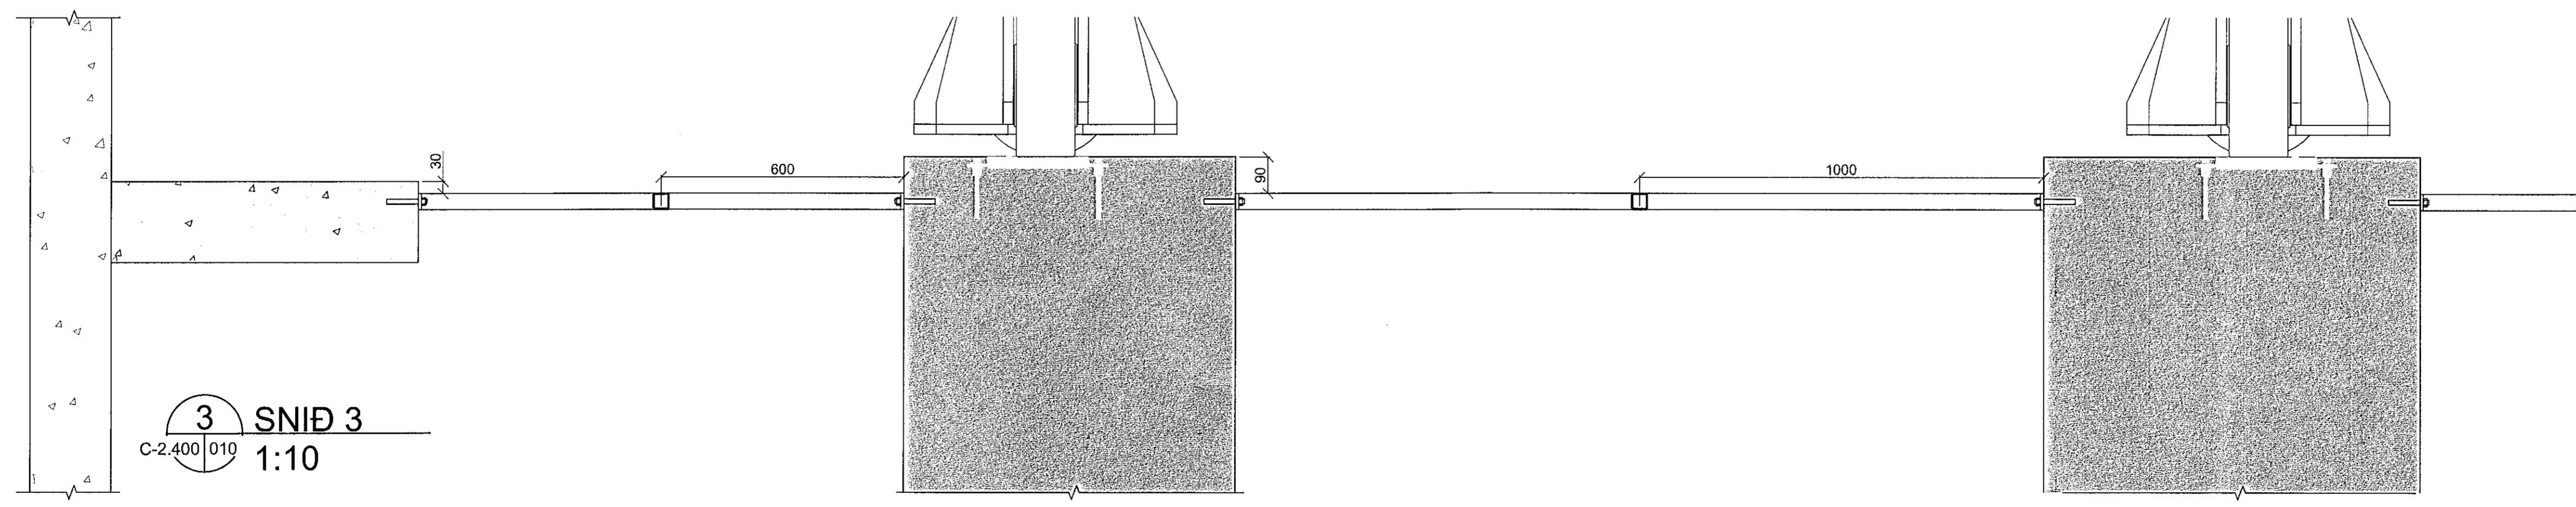

3 SNID 3
C-2.400/010
1:10