

Samþykkt þann
15 JUL 2019
Byggingarfulltrúinn í Hafnarfjörð
F. H. Sigurður Steinar Jónsson

NAFN OG KT. HÖNNUNARSTJÓRA
KRISTINN EIRIKSSON KT. 120556-2749

UNDIRSKRIFT HÖNNUNARSTJÓRA
KE

Önnur undirstaðan fjarlægð (sjá grunnmynd) gryfubotn fjarlægður og gólf í kring sagað í burtu. Sagað ofan af hinni undirstöðinni og 22mm gótt boruð fyrir innlimt kambastál.

14mm gótt boruð fyrir stálbrautir og þeim komið fyrir þannig að þær liggja 60mm fyrir ofan gólfbrún. Hæð stíll af og grautað.

ÖLL AFTRITUN TEIKNINGAR, AD HLUTA EDA HEILD, ER HÁÐ SKRIFLEGGU LEYFI HÖFUNDNA.

ÚTGÁFUFRILL			
ÚTGA:	DAGS:	SKYRINGAR:	SAMB:
C0	19.12.18	Verkefning	KE
C1	15.01.19	Spennaspor hækkað, langsniði bætt við	KE
C2	22.01.19	Spennaspor lengt	KE
C3	19.03.19	Ylong skilvegg bætt við	KE
D0	08.05.19	Reyndartekning	KE




ÖLDUGATA 39
HAFNARFJÖRÐUR
HS VEITUR

HEITI TEIKNINGAR:
UNDIRSTÖÐUR FYRIR SPENNI
SPENNAÝMI 1
GRUNNMYND


TEIKNINGAR NÚMUR: 5823-004	TEIKNINGAR NÚMUR: ÖLD-C-2.410	BL. NÚMUR: 010
MAKINGUR: HP/JTK	TEIKNINGUR: HP/JTK	RYMUR: KE

NAFN OG KT. SAMÞYKKJANDA
KRISTINN EIRIKSSON KT.120556-2749


UNDIRSKRIFT SAMÞYKKJANDA
KE

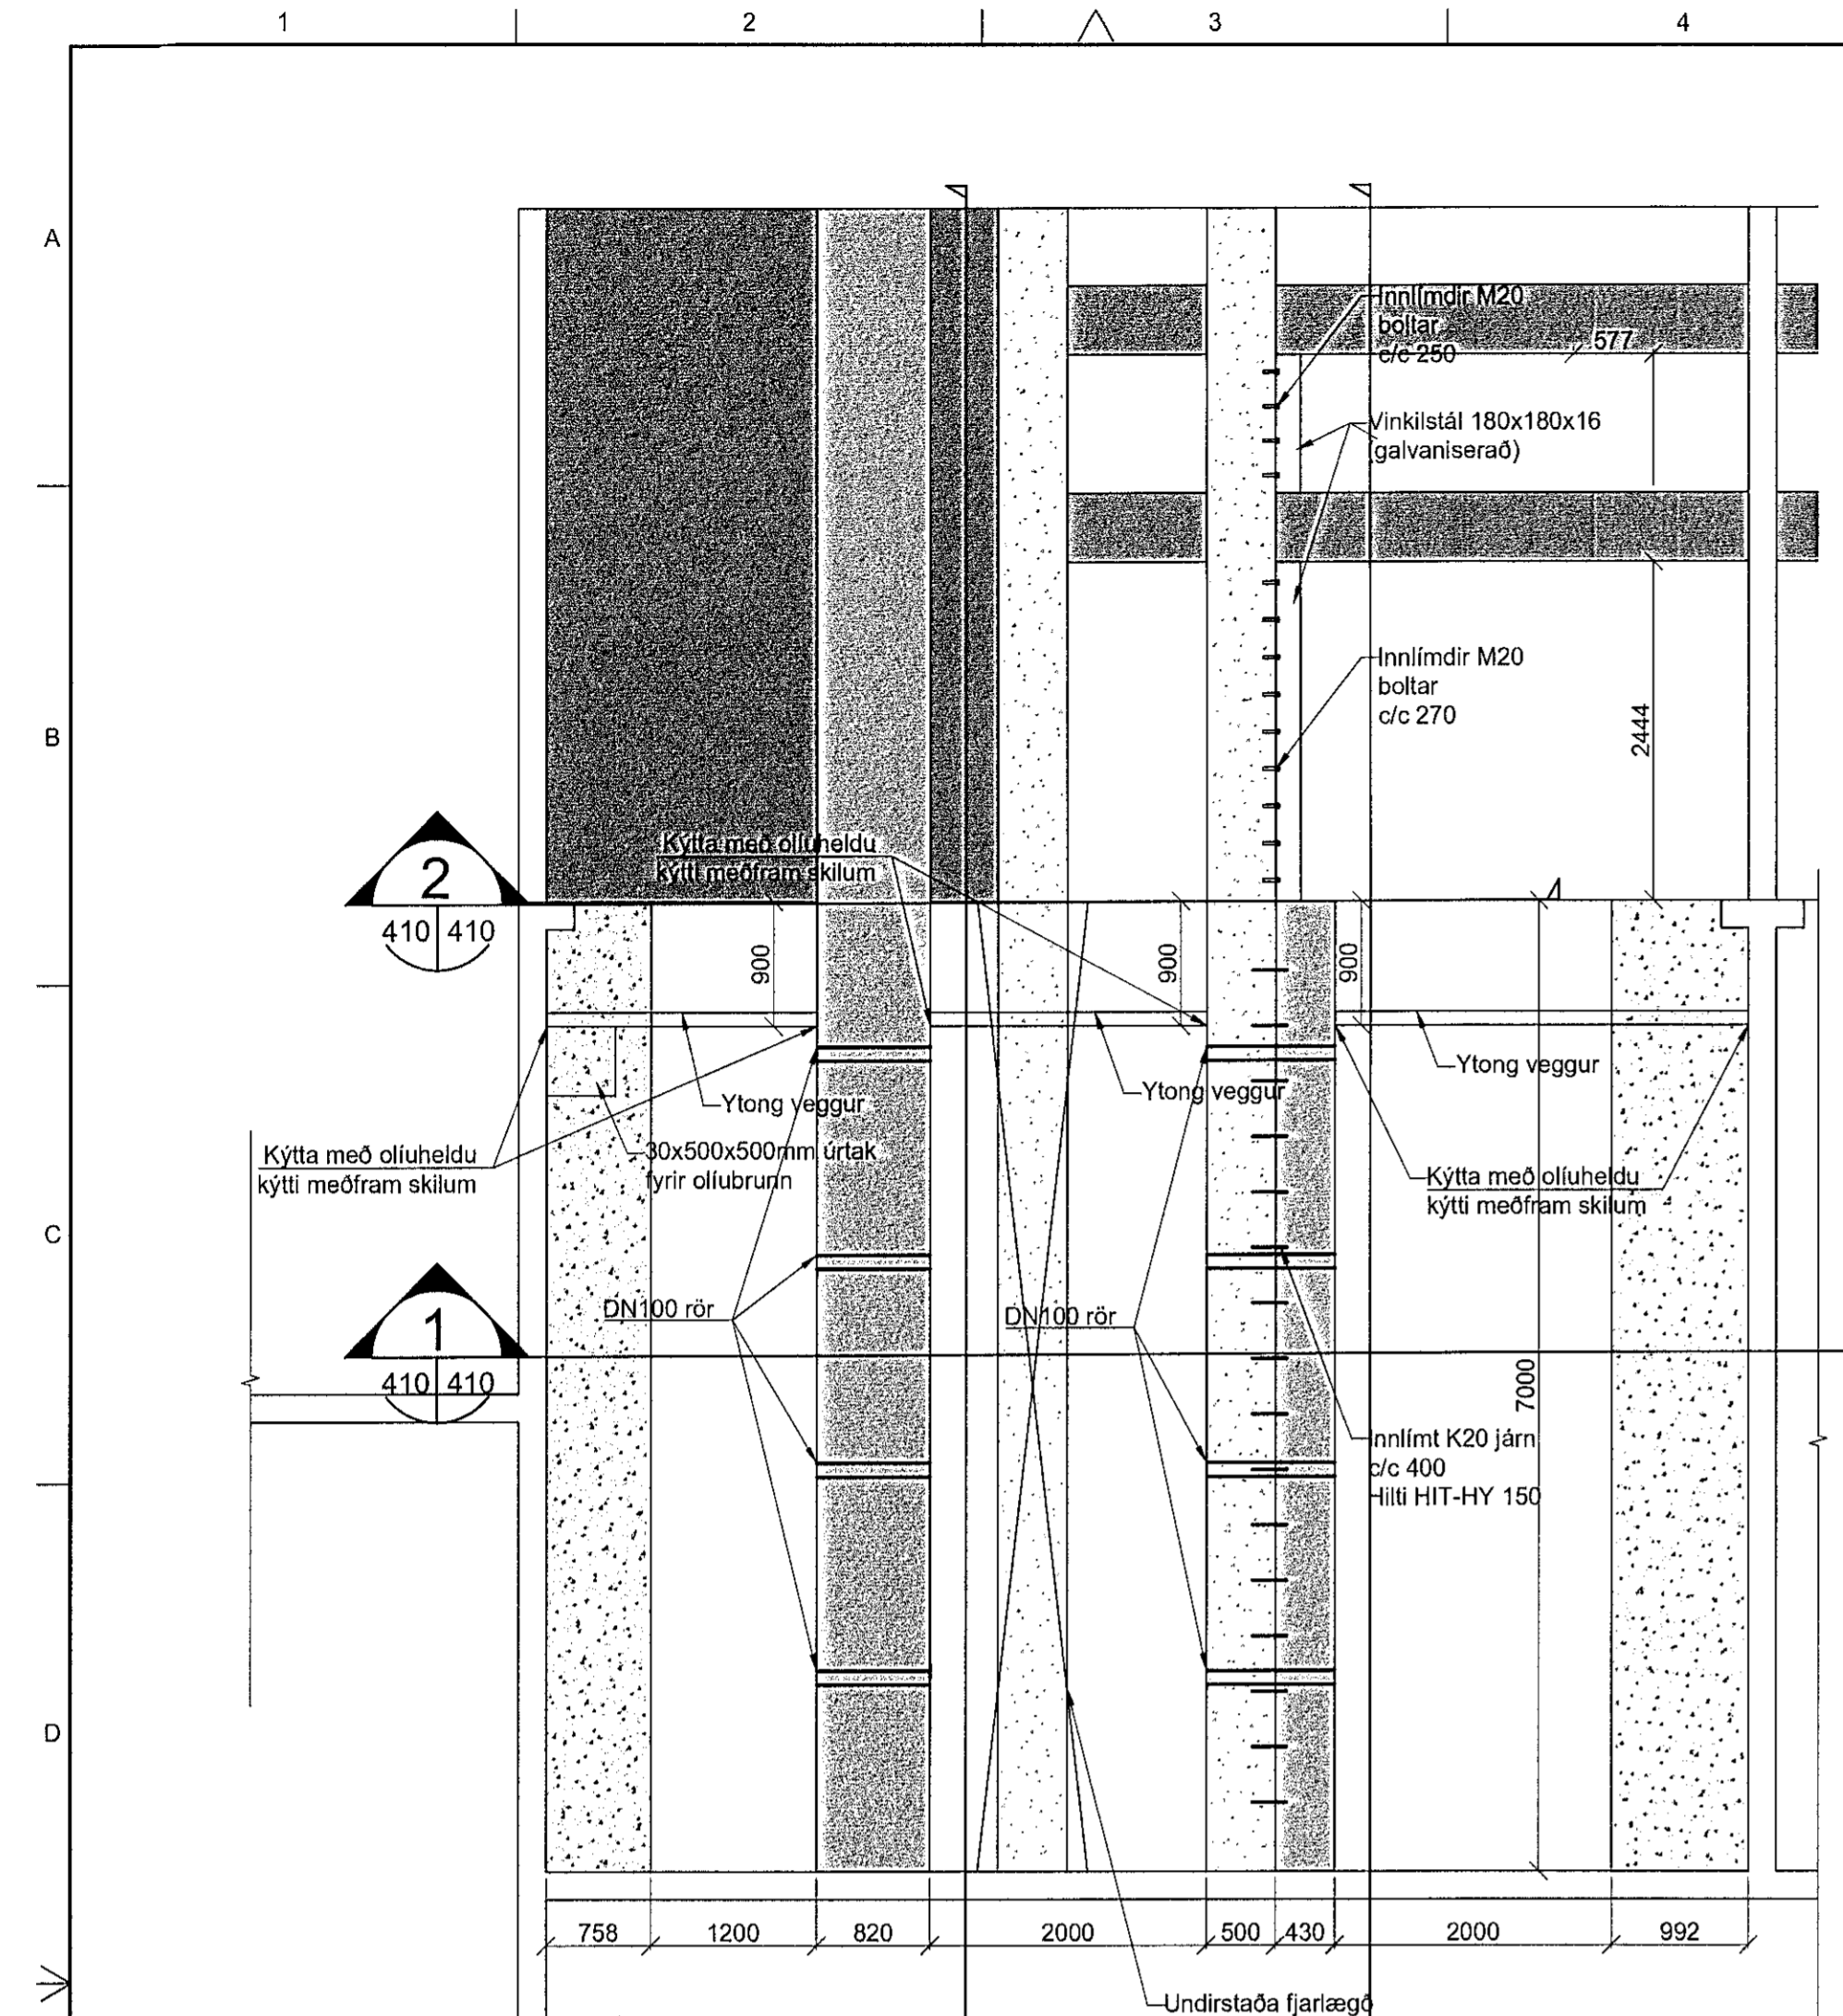

GRUNNMYND
1:50

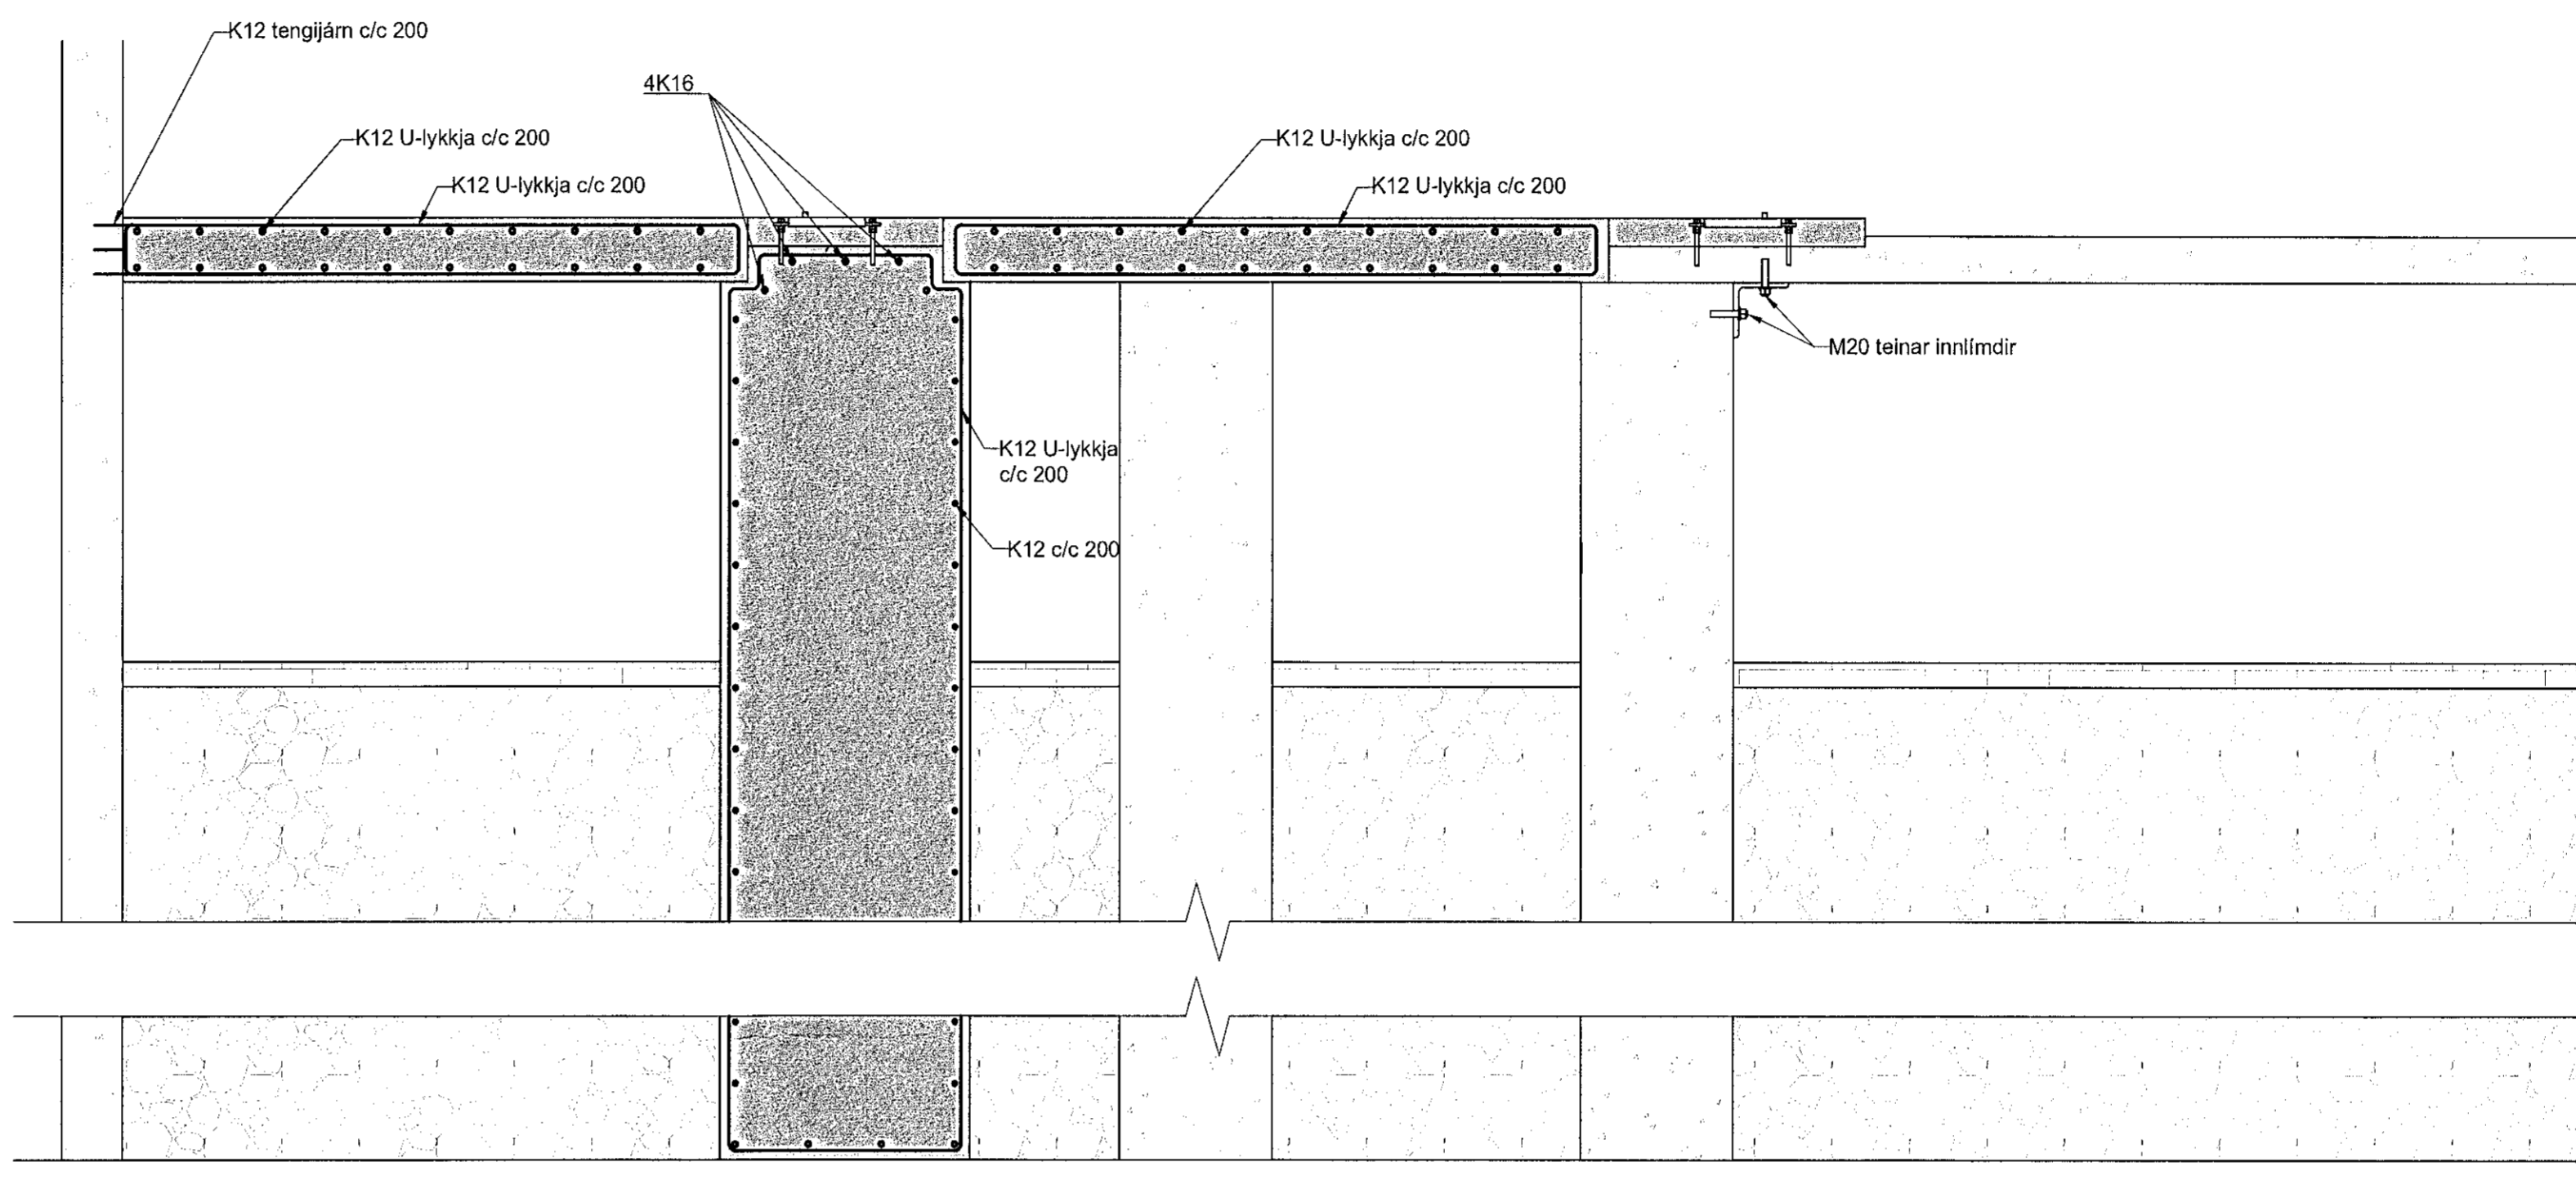

SNID 2
1:20

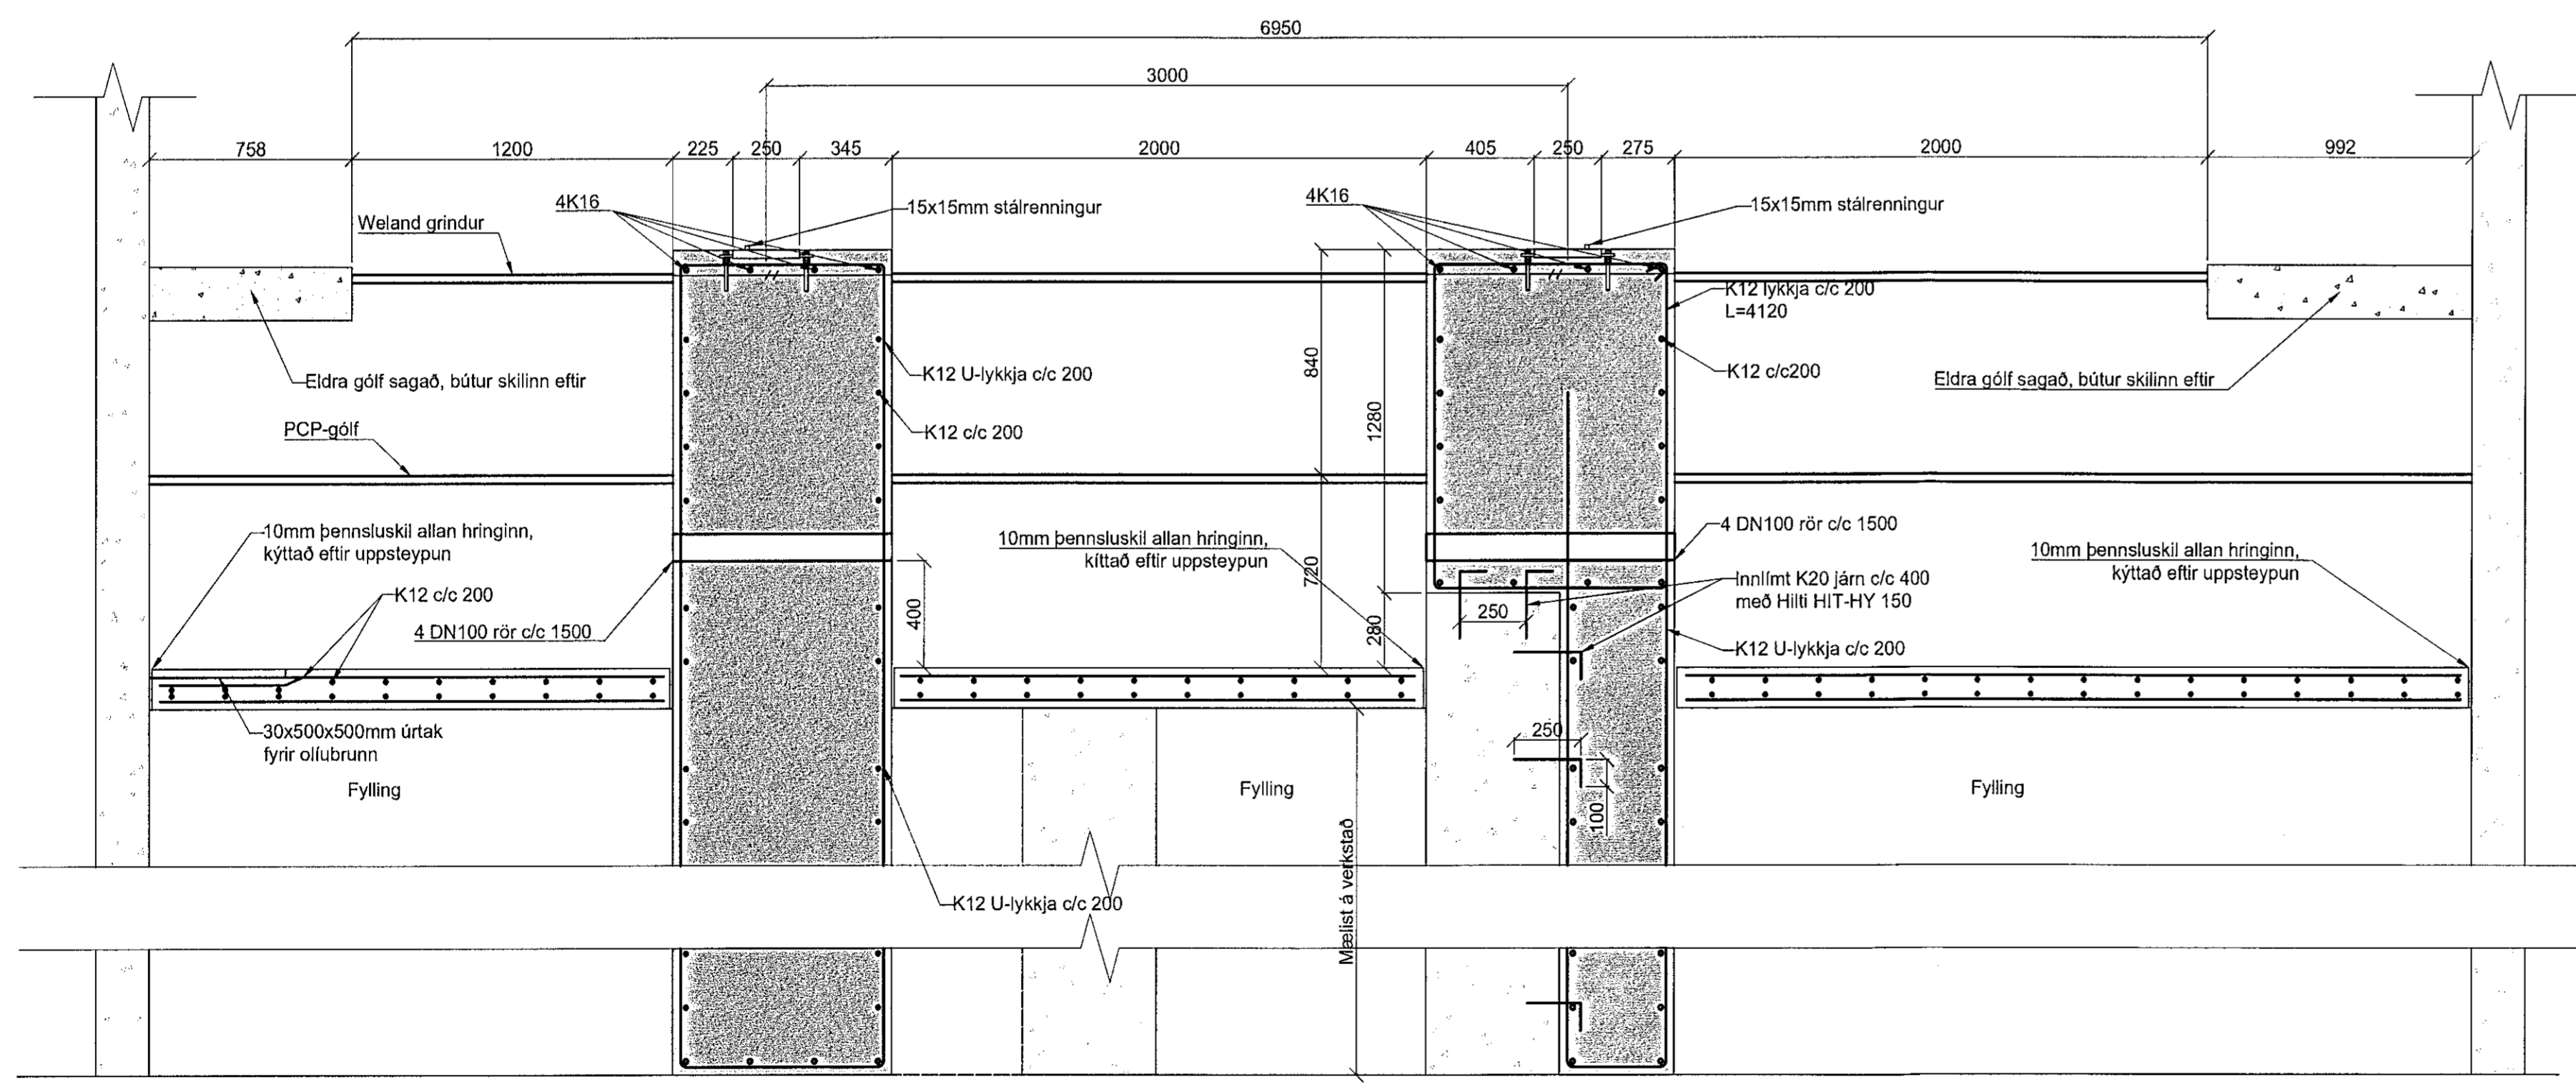

SNID 1
1:20

V:\VERK\5823 - HS VEITUR - HAFNARFJÖRÐUR\5823-004 BREYTINGAR Á ÖLDUGATU 39 - BURÐARÞIL STÓR SPENNING - BURÐARÞIL STÓR SPENNING.DWG