



VAVERN5823 - HS VEITUR - HAFNARFJÖRÐUR/5823-004 BREYTINGAR Á ÖLDUGATUNN 3 SKIÐI UT - TEIKNINGARVÖLUGATA - SPENNARMÍL_SPOED.DWG


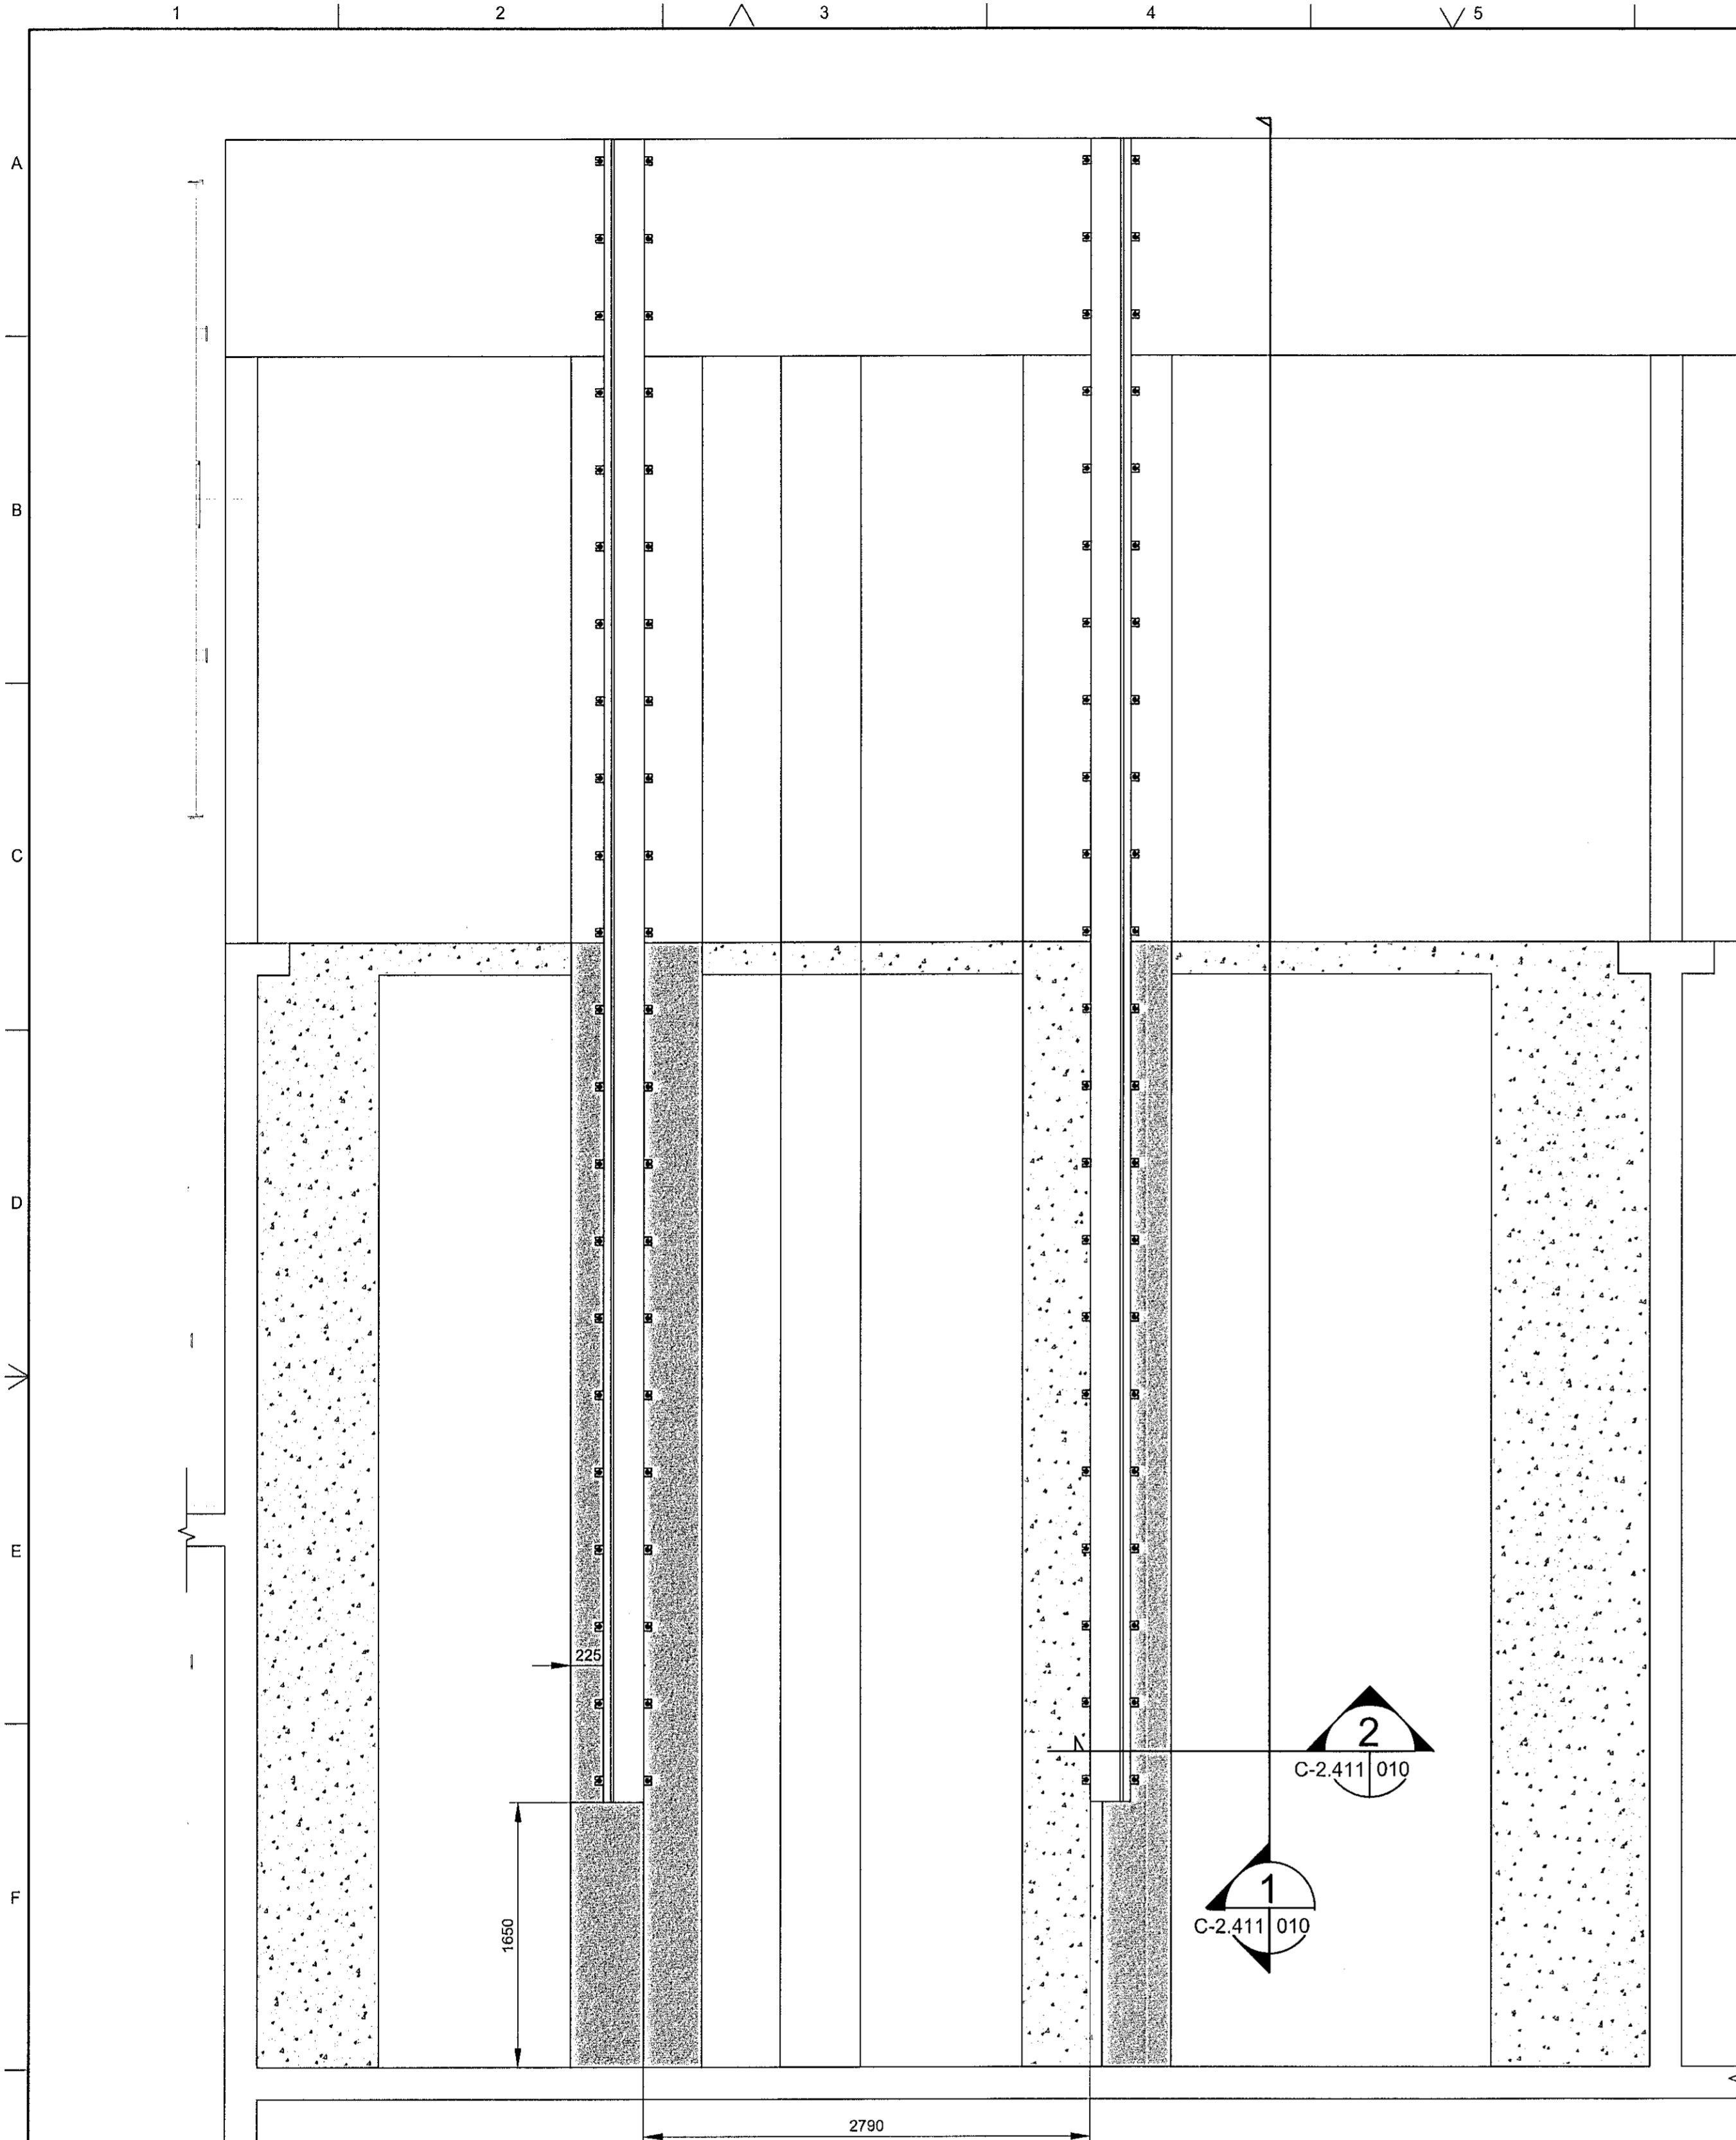


GRUNNMYND 1
1:20

10350

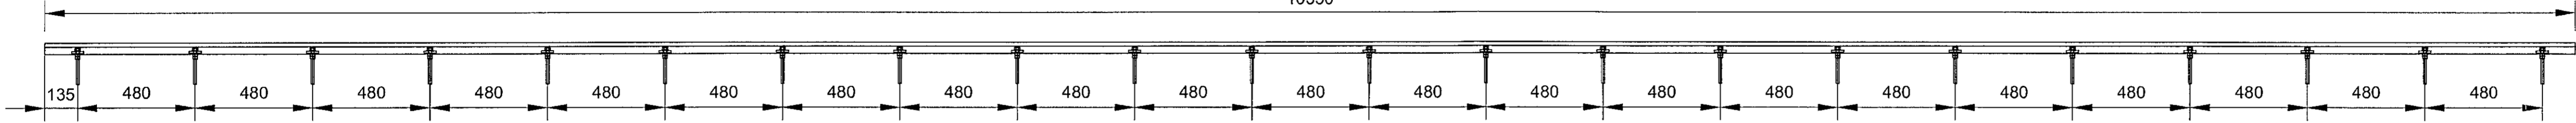

1 SNIÐ 1
C.2.411 010 1:16

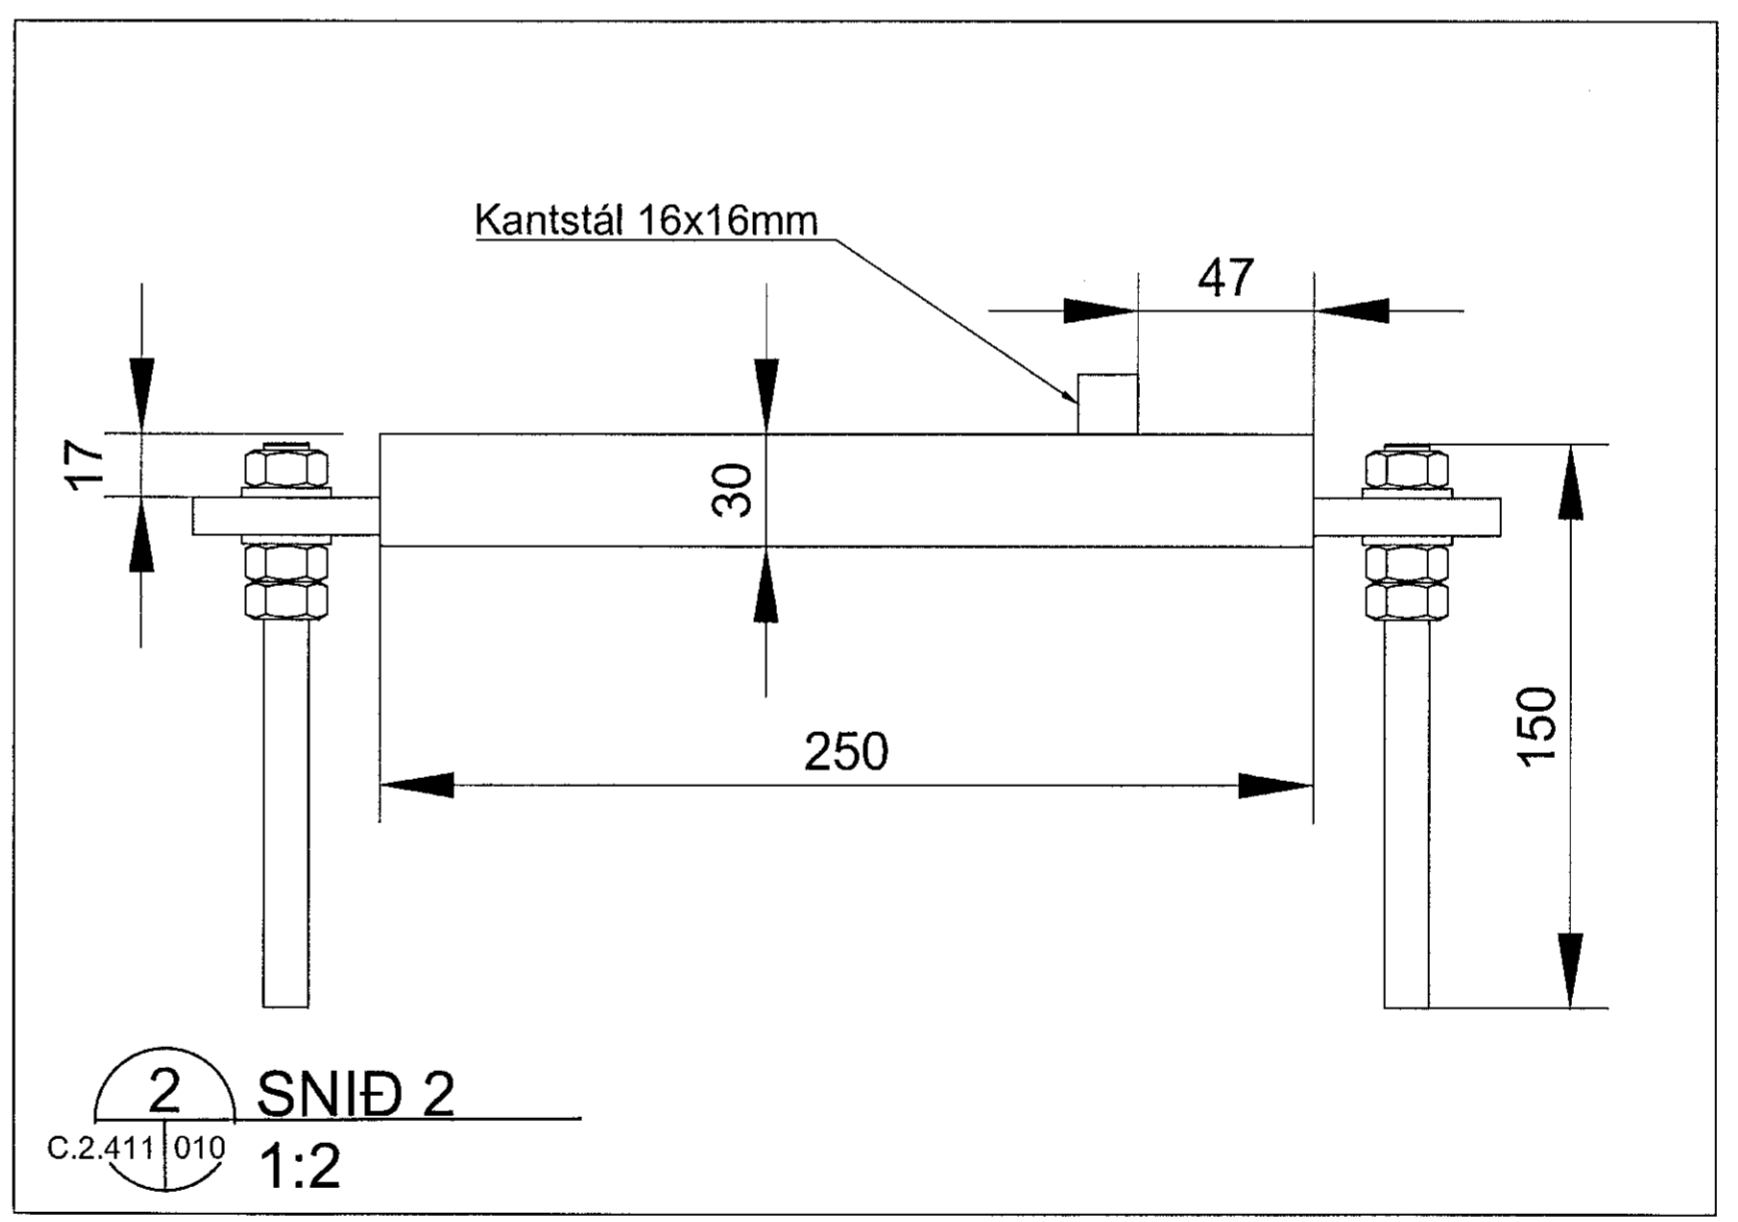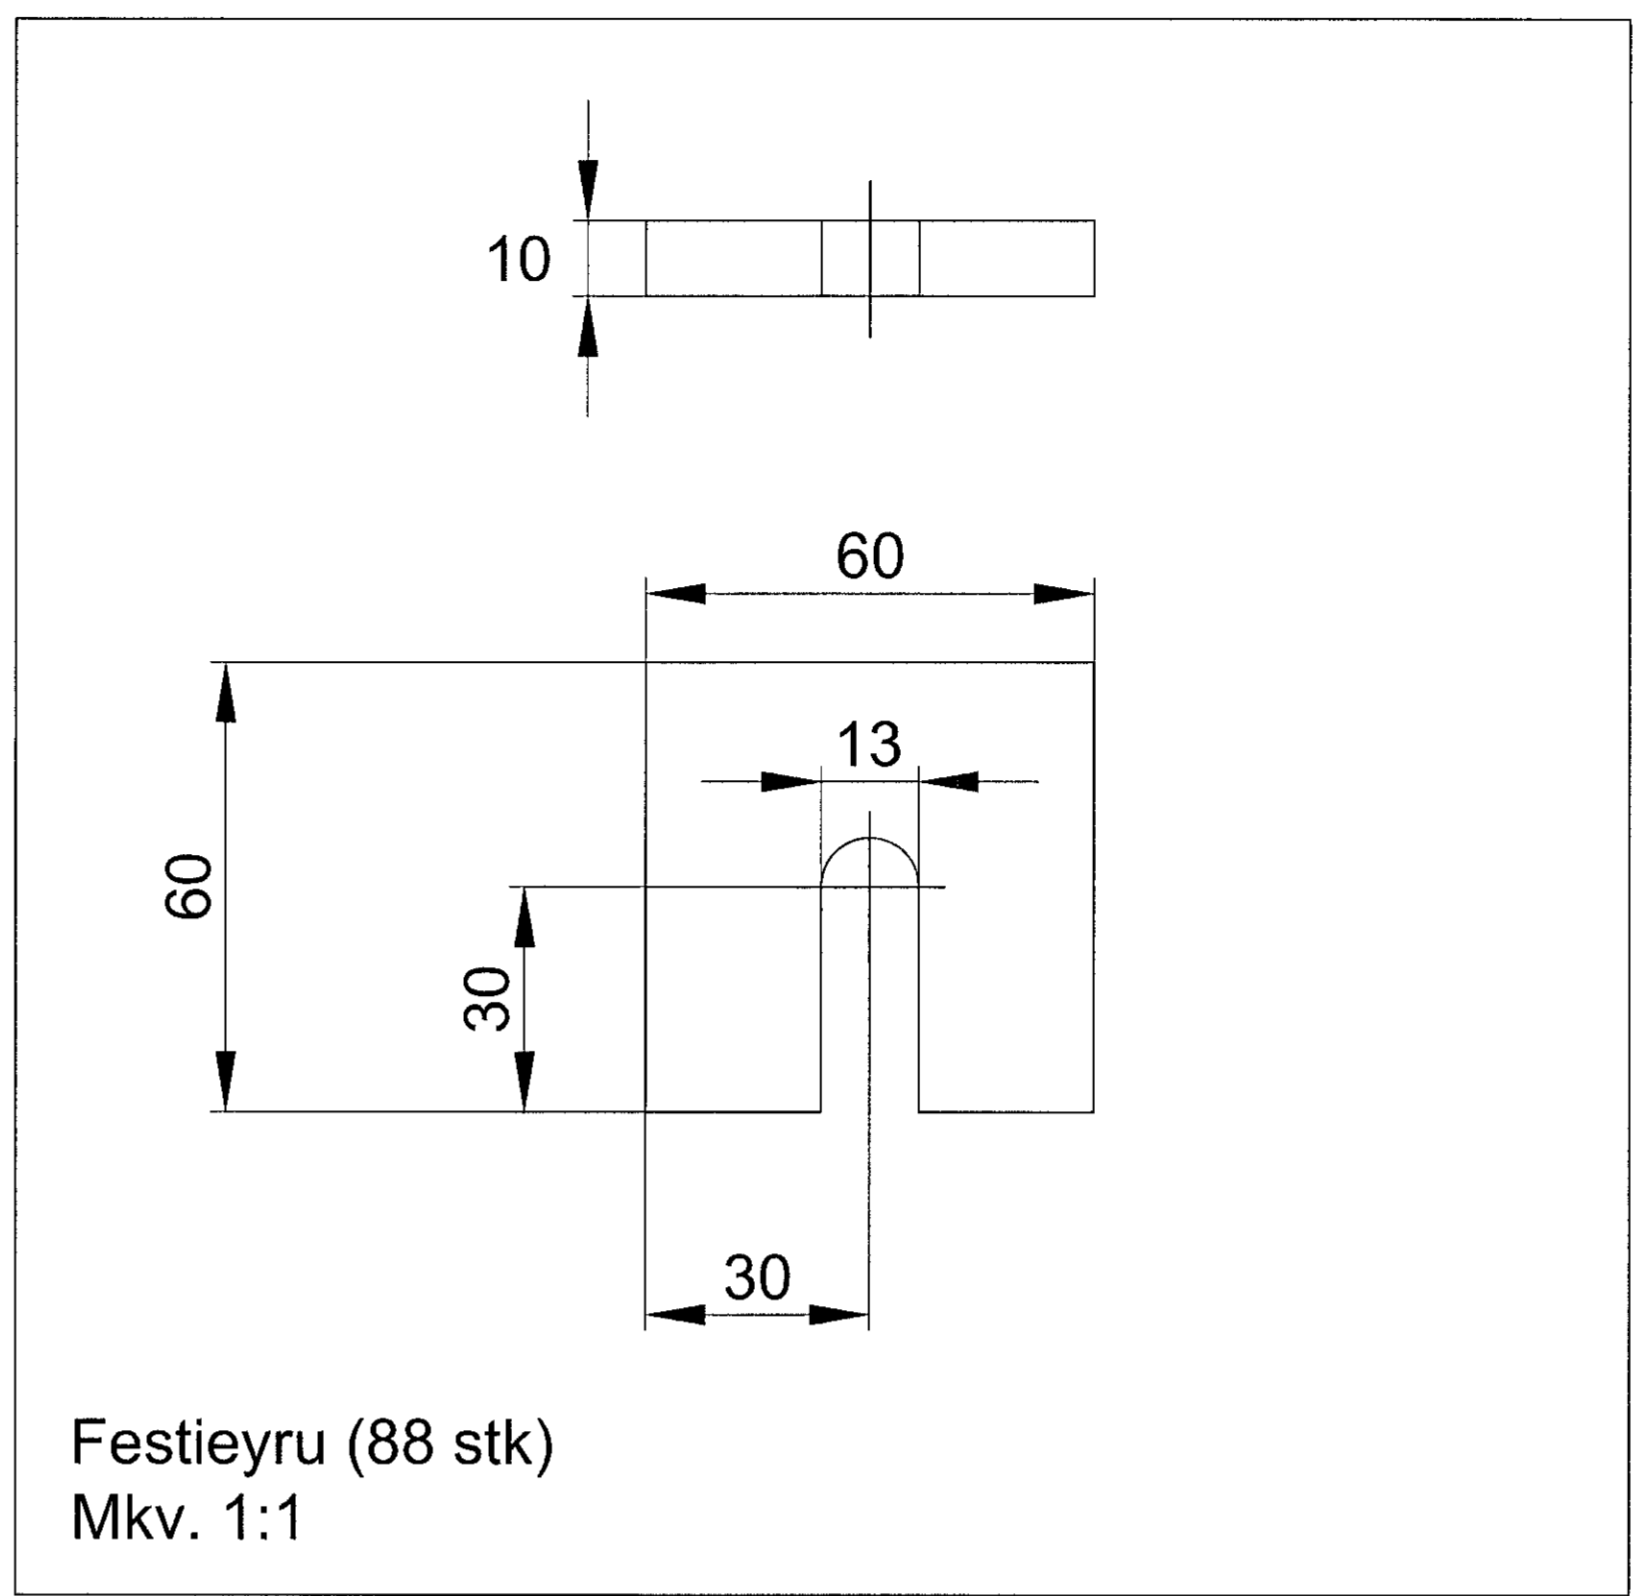

Samþykkt þann
15 JUL 2019
Byggingarvittrúnn í Hafnarfjörð
F. H. Sigurður Steinar Jónsson

NAFN OG KT. HÖNNUNARSTJÓRA:
KRISTINN EIRIKSSON KT. 120556-2749
UNDERSKRIFT HÖNNUNARSTJÓRA:

Skýringar:
Allt stál skal vera S235, nema að annað komi fram.
Festeyru rafsoðin á plötur, a-mál 5mm.
Kantstál punktað á plötur með 20mm löngum punktum.
300-350mm skulu vera milli punkta.
Að lokinni smíði skal suðulús hreinsuð og stálvirki sinkhúðað.

ÖLL AFRITUN TÆKNINGAR, AÐ HLUTA EDA HEILD, ER HÁÐ SKRIFLEGU LEYFI HÖFUANDA.

ÚTGÁFUFRILL			
ÚTGA:	DAGS:	SKÝRINGAR:	SAMB:
CO	09.01.19	Smíðateikning	KE
DO	13.05.19	Reyndarteikning	KE



Guðríðarstígur 2-4 S. 560 5400, www.lota.is

ÖLDUGATA 39
HAFNARFJÖRÐUR
HS VEITUR

HEITI TÆKNINGAR:
SPENNASPOR/STÁLBRAUTIR
SPENNARMÍL 1
SMÍÐATEIKNING

VERKNR:	TEIKNR:	BL. NÚMUR:
5823-004	OLD-C-2.411	010
MNV:	TEIKNAR:	RYN:
JTK	JTK	ÁST

NAFN OG KT. SAMÞYKKNINGAR:
KRISTINN EIRIKSSON KT.120556-2749
UNDERSKRIFT SAMÞYKKNINGAR: