




GRUNNMYND SPENNARÝMI  
1:50

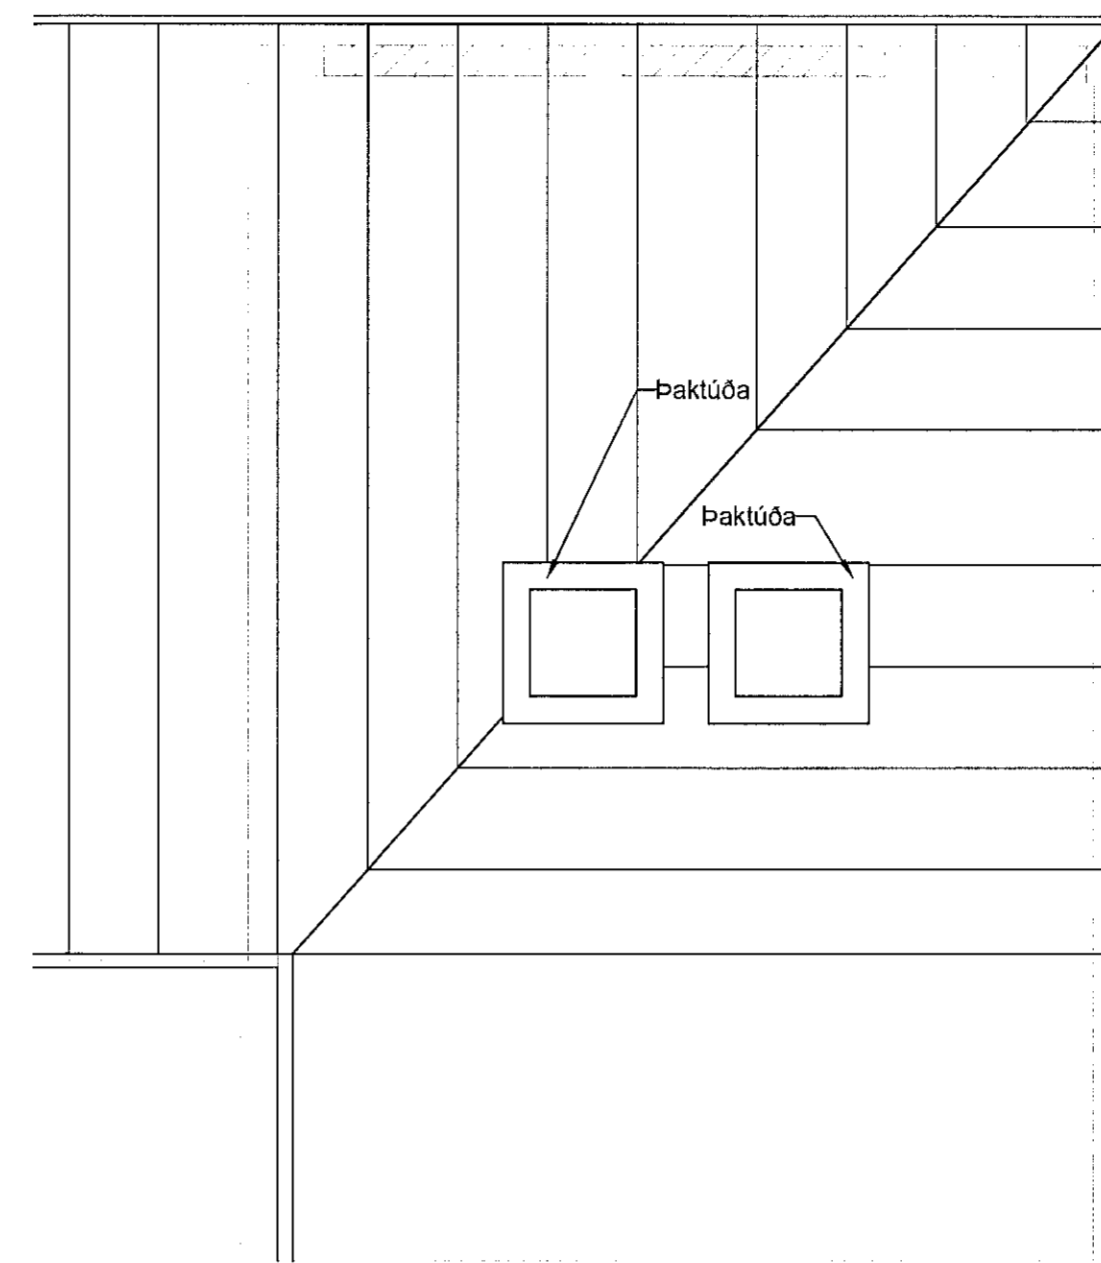

GRUNNMYND ÞAK  
1:50

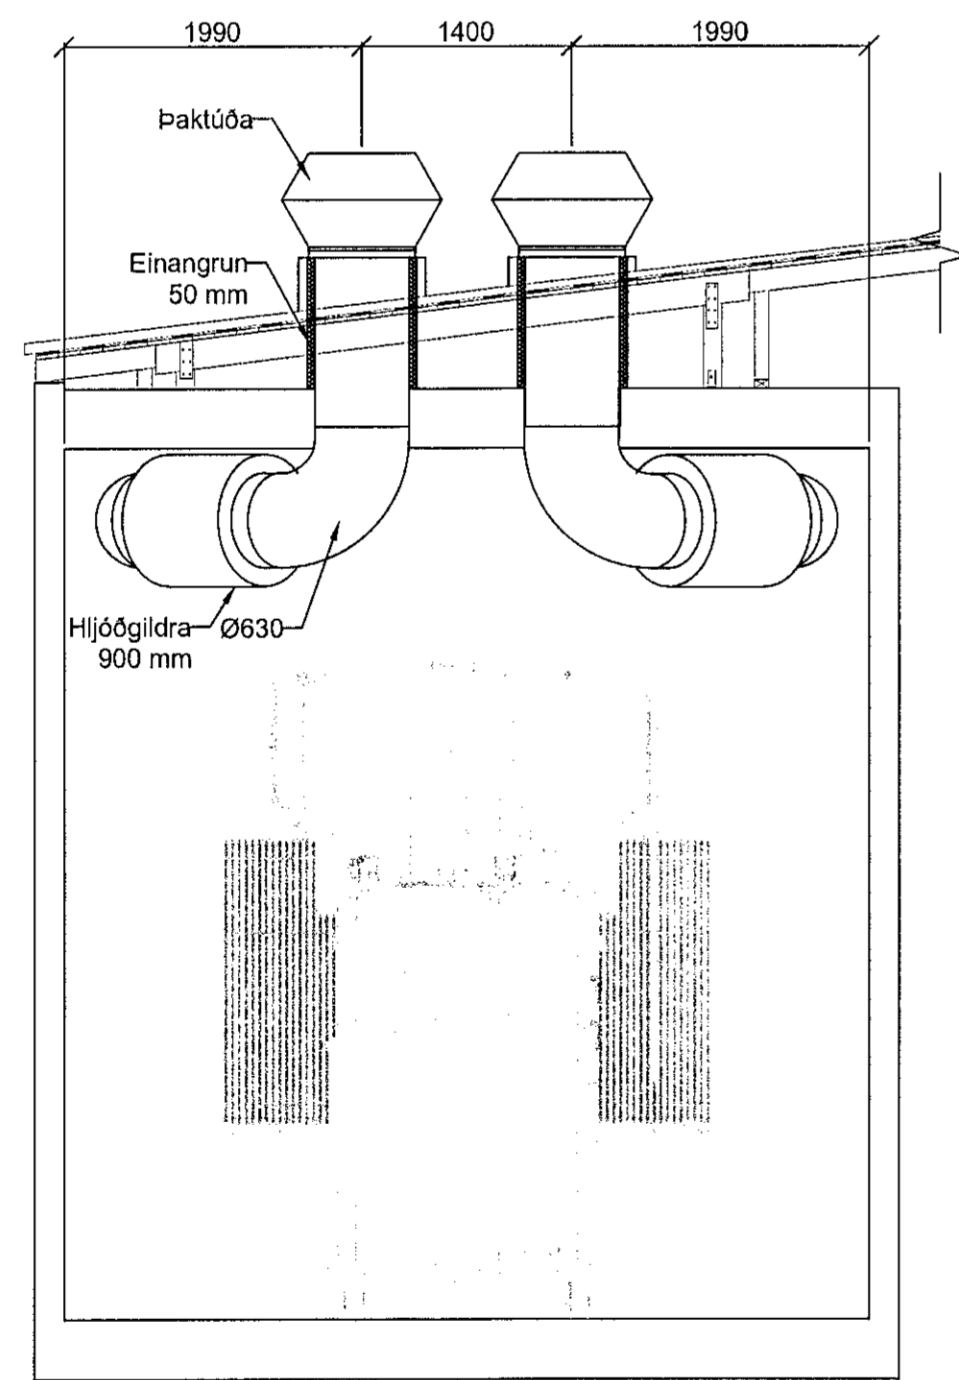

A SNID  
1:50

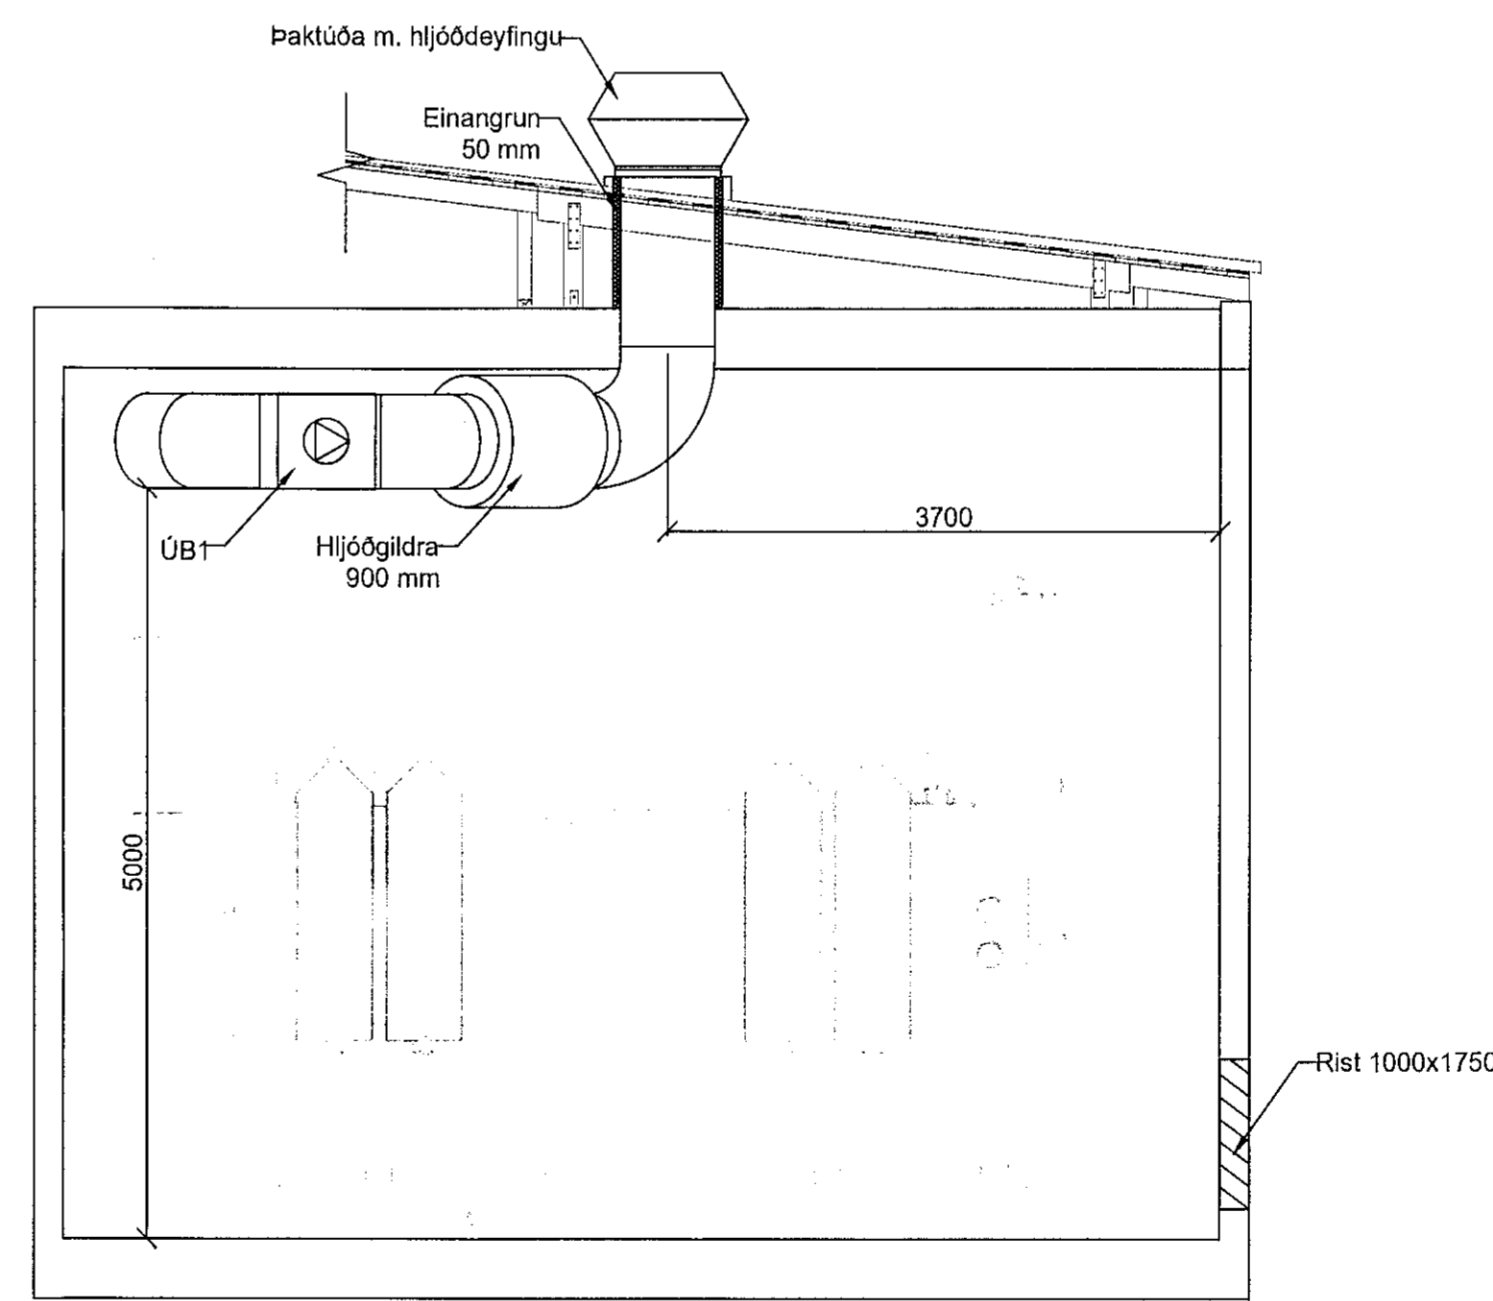

B SNID  
1:50

Blásarar						
Blásari Hætti	fjöldi	stokkatenging [mm]	Loftmagn [m <sup>3</sup> /s]	Þrýstifall [Pa]	Afl [W]	Staumfæðing
ÚB1	2	630	3,65	300	2500	3 fasar 400 V

Samþykkt þann  
15 JUL 2019  
Byggingarfulltrúinn í Hafnarfjörð  
F.h. Sigurður Steinar Jónsson

NAFN OG KT. Hönnunarstjóra:  
KRISTINN EIRIKSSON KT. 120556-2749  
UNDERSKRIFT Hönnunarstjóra:

ÖLL AFRITUN TEIKNINGAR, AD HLUTA EDA HEILD, ER HÁÐ SKRIFLEGU LEYFI HÖFUNDAR.

ÚTGÁFUFERILL

ÚTG. DAGS:	SKÝRINGAR:	SAMB.
CO 27.09.18	Verkefning	KE
DO 14.05.19	Reyndartekning	KE

HS VEITUR

LOTA

Guðriðarstigur 2-4 S. 560 5400, www.lota.is

HEITI VERKS:  
ÖLDUGATA 39  
HAFNARFJÖRÐUR  
HS VEITUR

HEITI TEIKNINGAR:  
LOFTKÆLING  
SPENNARÝMI 3  
GRUNNMYND

VERKNR.	TEIKNR.	BL. NÚMUR:
5823-004	OLD-V-4.110	
MVK: 1:50 A1	HANUÐ:	TEIKNAR:
1:100 A3	HS	HS
NAFN OG KT. SAMÞYKKTJÓÐA:		RYM:
KRISTINN EIRIKSSON KT. 120556-2749		JTK/AST
UNDERSKRIFT SAMÞYKKTJÓÐA:		