



V:\VERK5823 - HS VEITUR - HAFNARFJÖRÐUR\5823-004 BREYTINGAR Á ÖLDUGATU\3_SKIÖLUVI_TEKNINGARVÖLUGATA - JARÐSKAUT_1_374_BFDZFAA.SVDWG

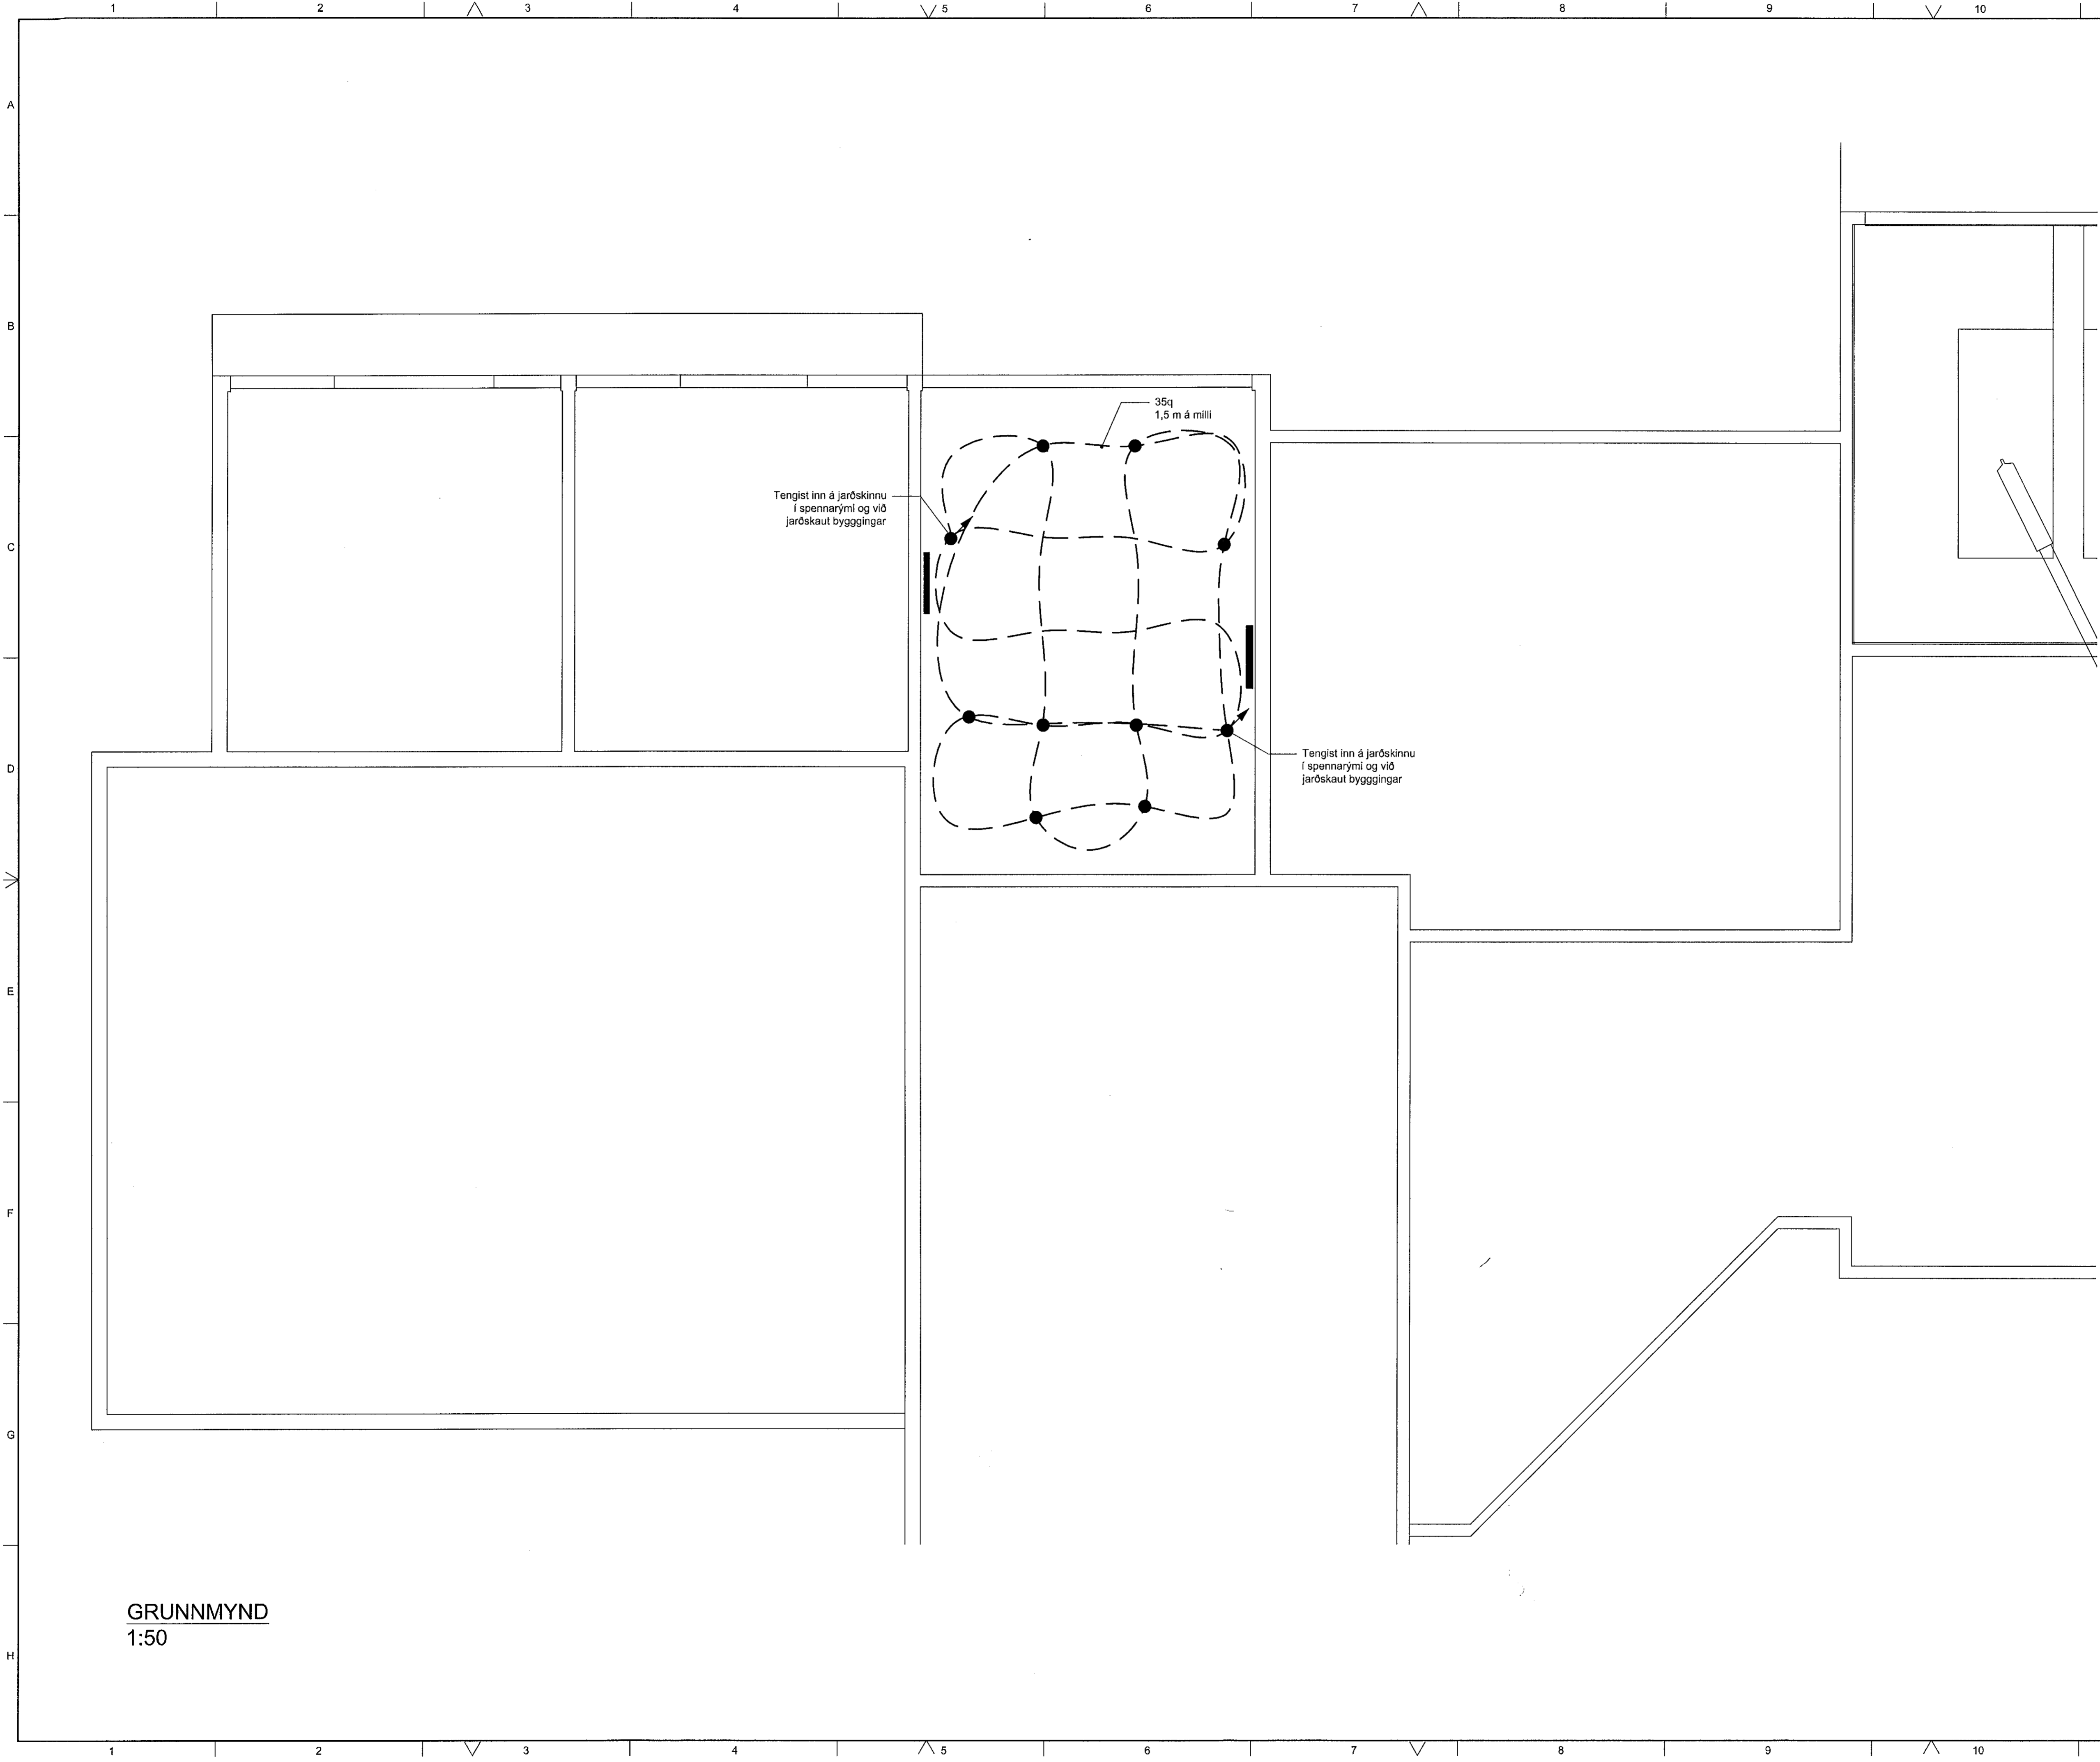

GRUNNMYND
1:50

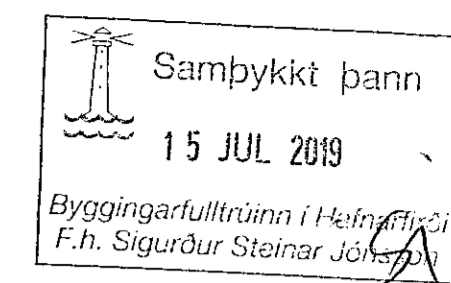


NAFN OG KT. HÖNNUNARSTJÓRA: KRISTINN EIRIKSSON kt. 220556 2749
UNDERSKRIFT HÖNNUNARSTJÓRA: *[Signature]*

- SKÝRINGAR**
- Jarðvir 35 mm² Cu í botni á grunnri undir púða
 - Cadweld tenging
 - Jarðskinna
 - ↗ Skott notað til tengingar á málmhlutum háspennufelts

ÖLL AF RITUN TERNINGAR, AD KLUTA EÐA HEIÐ, ER HÁÐ SKRIFLEGU LEYFI HÖFUNDA.

ÚTGÁFUFRILL			
ÚTQ:	DAGS:	SKÝRINGAR:	SAMB:
CO	25.09.18	Verkefning	ES
DO	14.05.19	Reyndartekning	ES

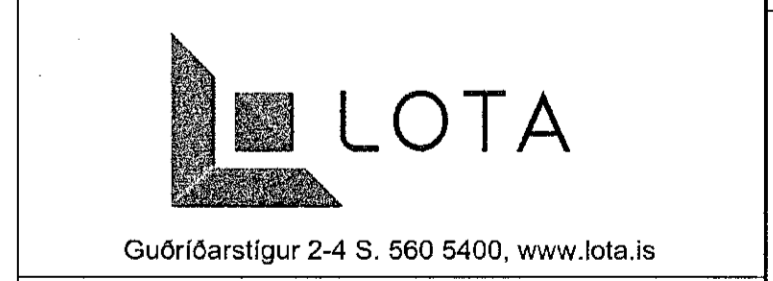

ÖLDUGATA 39
HAFNARFJÖRÐUR
HS VEITUR

HEITI TERNINGAR:
SPENNARYMI 3
JARÐSKAUT

VERKNR:	TEKN.NR:	BL. NÚMÉR:
5823-004	OLD-E-1.100	
MKY:	HAFNAR:	TEKNI:
1:50 A1	ES	HY
NAFN OG KT. SAMÞYKINGAR:	RYN:	
EYMUNDUR SIGURÐSSON KT. 220362-5159	ES	