


VAVERK5823 - HS VEITUR - HAFNARFJÖRÐUR623-004 BREYTINGAR Á ÖLDUGÖTU03_SKJÓL01_TEKNIINGARÖLDUGATA - JARÐSKINNUR.DWG

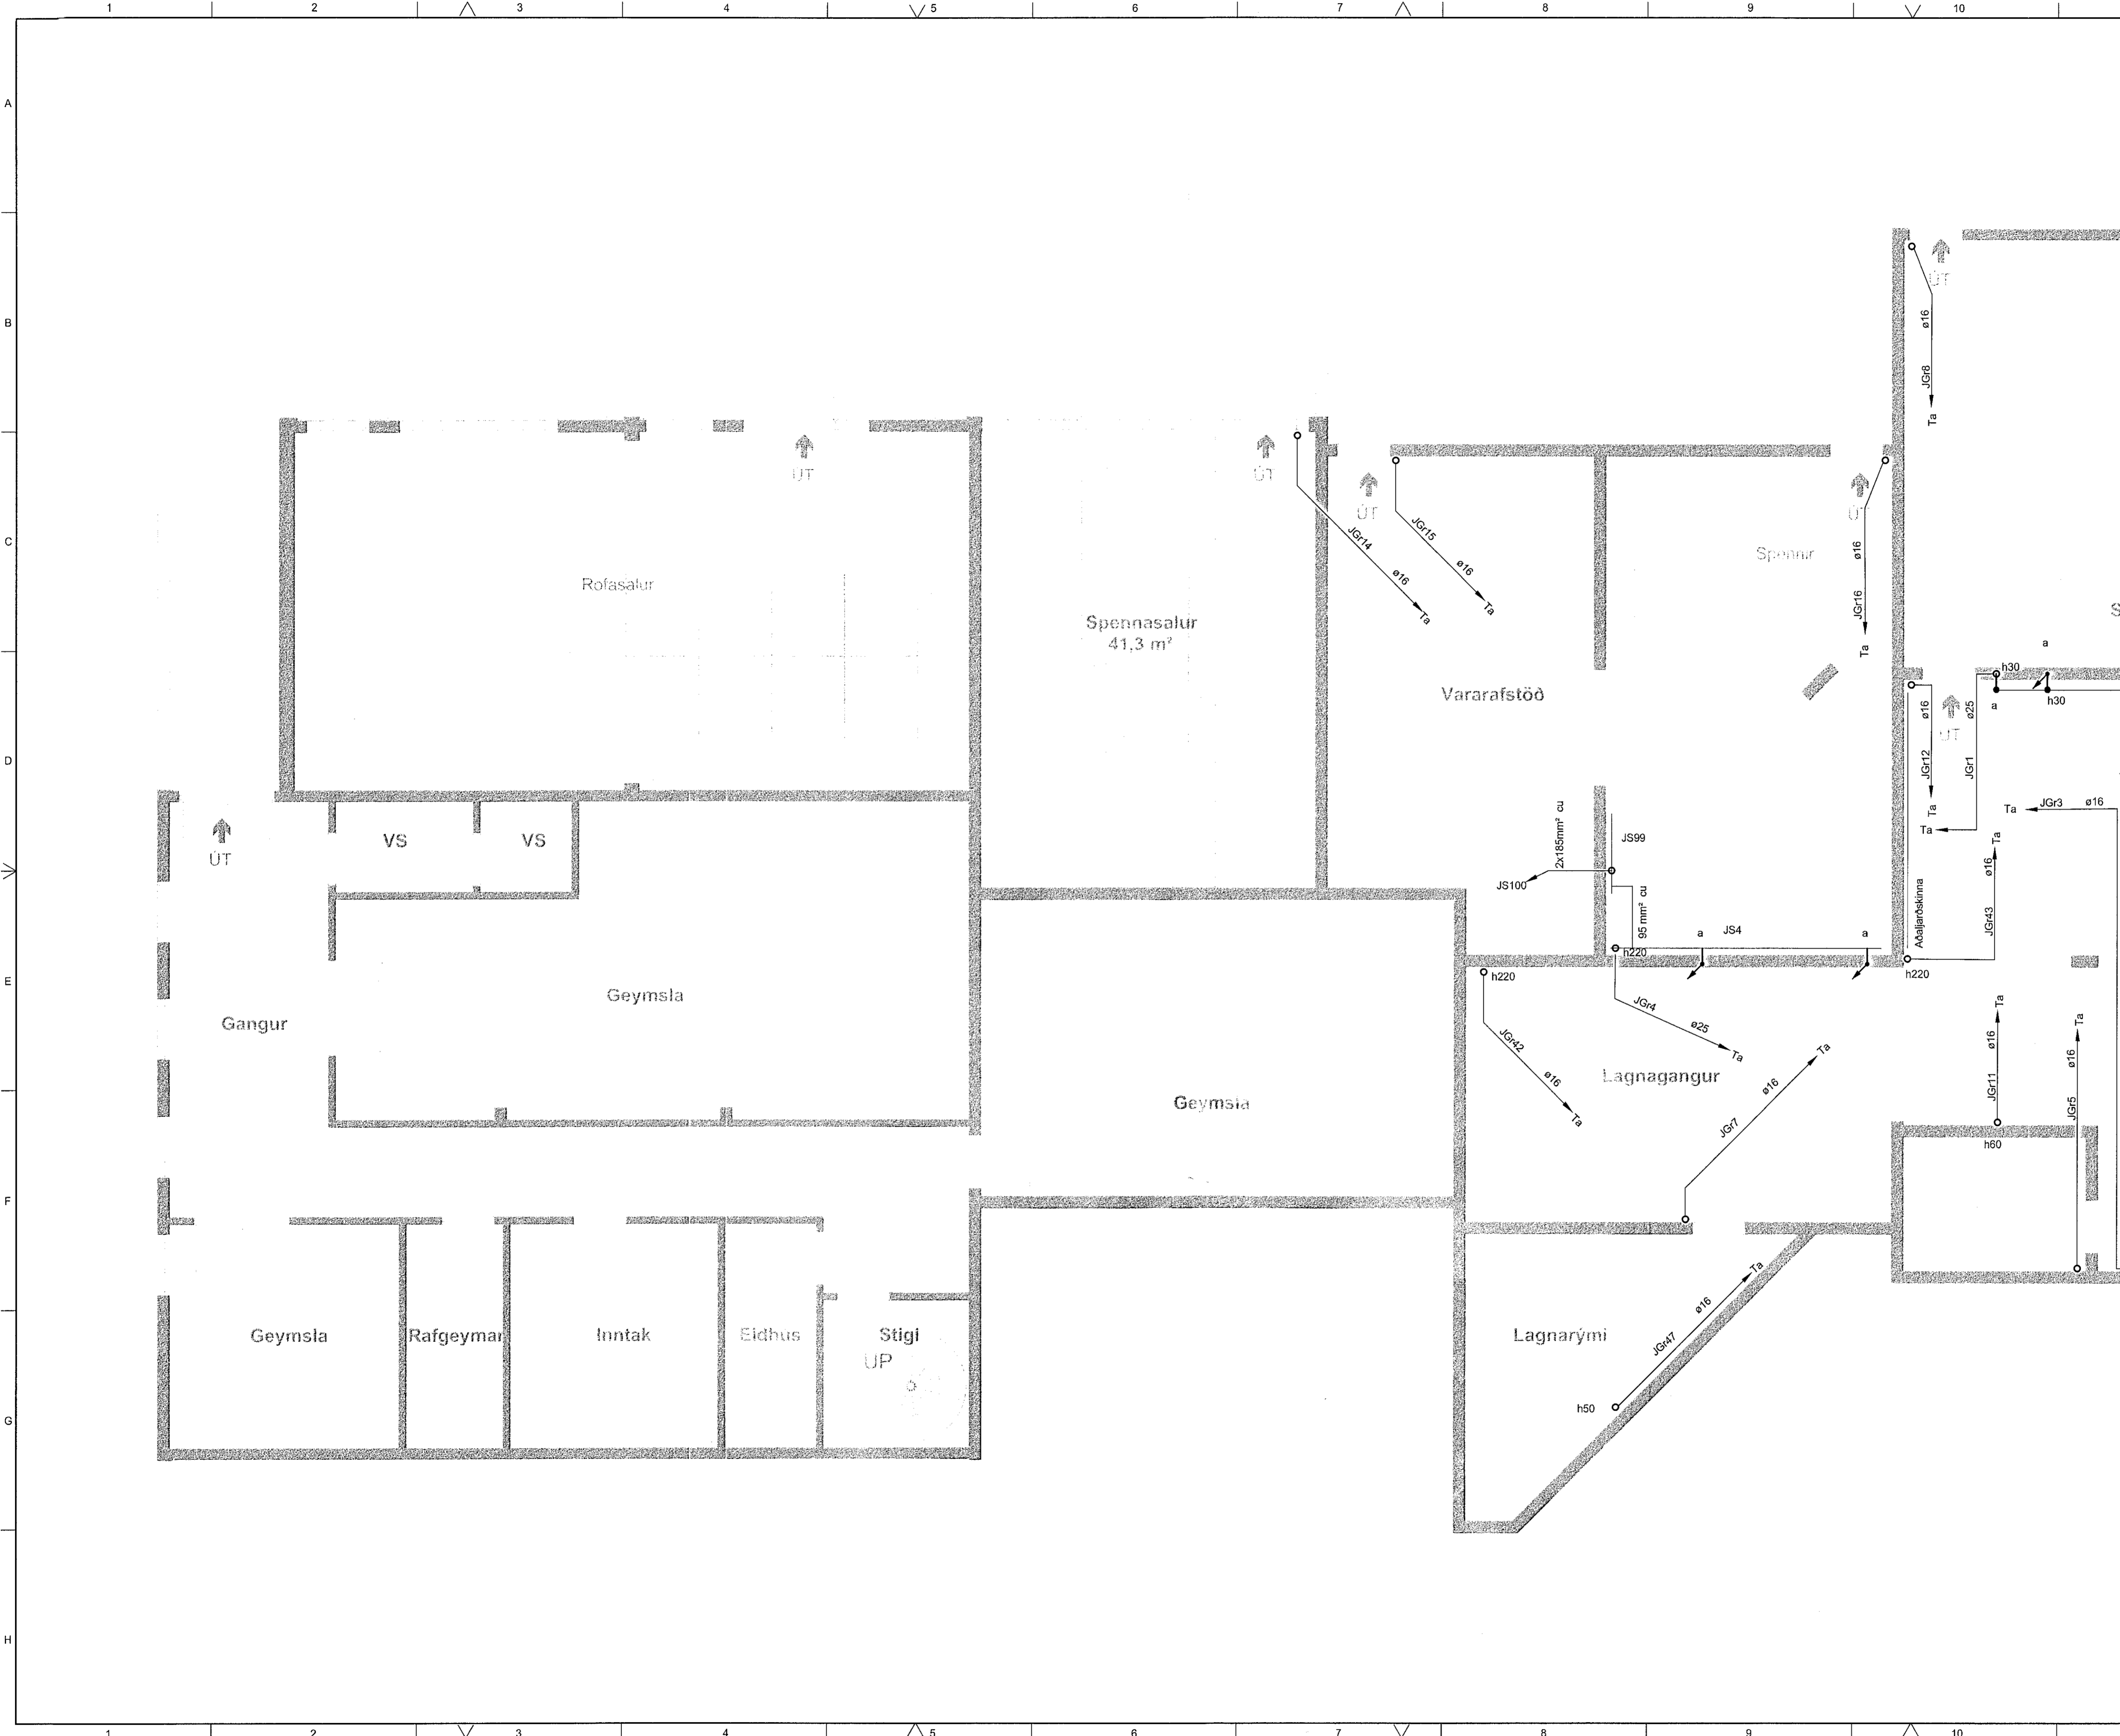

Samþykkt þann
15 JUL 2019
Byggingarfulltrúinn í Hafnarfjörð
F.h. Sigurður Steinar Jónsson

NAFN OG KT. HÖNNUNARSTJÓRA:
KRISTINN EIRIKSSON kt:1205562749
UNDIRSKRIFT HÖNNUNARSTJÓRA:
KES

Skýringar við jarðtengikerfi

- Tengja skal saman tvö neðstu steypuslyktarjárnin í sökknum með rafstöðu, svo þau myndi eina leiðarlísið.
- Koparsjóða skal 95mm² Gálkin "a" á stálplatta sem síðan rafstöðast inn á neðstu steypuslyktarjárnin á þeim stöðum sem fram kemur á teikningum. Járn í plötum og veggjum skal sambændast og lengjast við neðstu steypuslyktarjárnin.
- Öl máli eru í sentimetrum frá fullfárgerðu gólf nema annars sé getið.
 - Pípur skulu vera 16mm (Ø16) nema annars sé getið. Þar sem pípur eru lagðar hæð við höf í loft, gólf og veggjum skal töl á milli þeirra vera þannig að steypa geti auðveldlega runnið milli þeirra.
 - Allar pípur skulu vera plastpípur.
 - Vir skul vera 10mm² nema annars sé getið.
 - Allar pípur skulu enda í vinkibeygju út úr vegg.
 - Pípuendur við hurðagöf og önnur göt skulu koma úti úr vegg í sömu hæð og elín brún gata. 8 cm til háðar við hurðagöf þeim megin sem teikningar sýna.
 - VerkMál skal samræmya uppgefinn pípuþjölla og fjóða víra í pípu.
 - Málmhúla lagar tækja, larpa og búnaðar skal jarðbónda vandlega. Tengja skal jarðbóndur yfir allar samsetningar búnaðar og tækja s.s. þannig á hurðum samsetningar á stökum elgum o.s.frv.
 - Öl ták eru líkran og ber að samræmya lagir að tækjum elfr á staðum á staðum og elfr sérteikningum.
 - Ganga skal vel og fagnarmlega frá lögnir.

ÖLL AFRITUN TERNINGAR, AD HJUTA EDA HEILD, ER HÁÐ SKRIFLEGU LEYFI HÖFUNDA.

ÚTGÁFUFRERILL			
ÚTG. DAG:	SKÝRINGAR:	SAMP:	
CO 04.04.19	Verkeikning	ES	
DD 13.05.19	Reyndarteikning	ES	



ÖLDUGATA 39
HAFNARFJÖRÐUR
HS VEITUR

RAFLAGNIR
JARÐSKAUT OG SPENNUJÖFNUN
KJALLARI

VERKNR: 5823-004	TEKNI.NR: OLD-E-1.111	BL. NÚMUR:
MKY: 1:100A1 1:50 A3	HANNAÐ: AF	REYND: AST
NAFN ÖFR. SAMRÆGGJAFAR: Fymundur Sigurðsson / 220362-5159		

Sigurður Steinar Jónsson