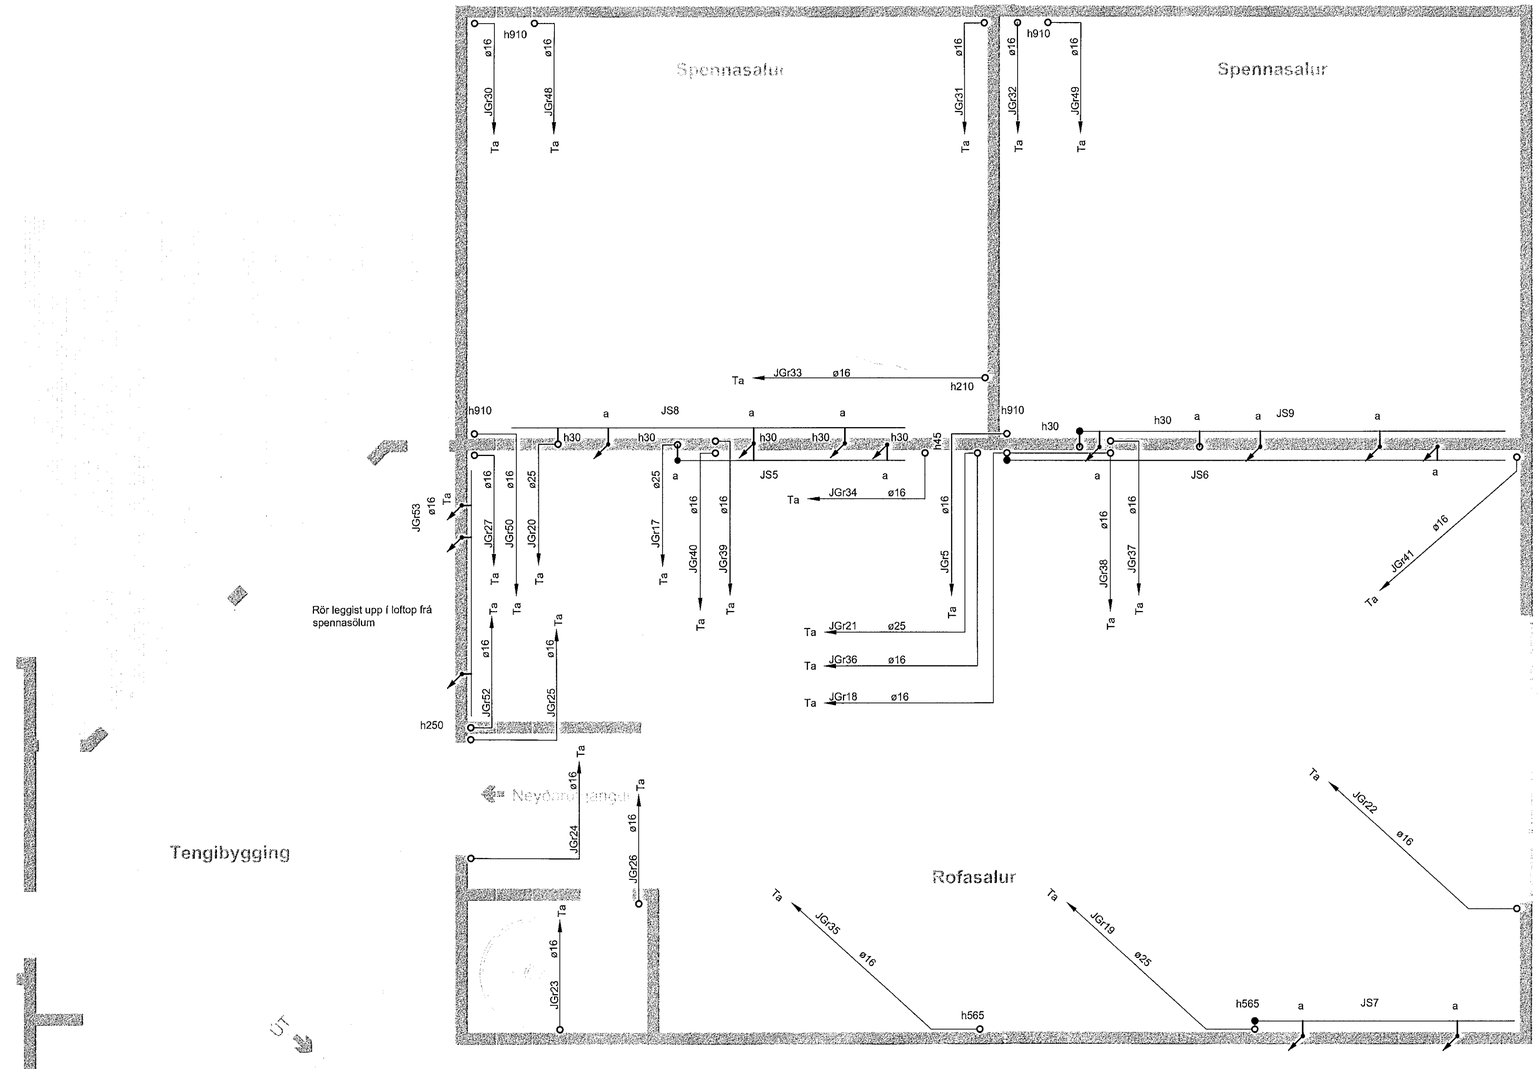

Samþykkt þann
15 JUL 2019
Byggingarfulltrúinn í Hafnarfirði
F.h. Sigurður Steinar Jónsson

NAFN OG KT. HÖNNUNARSTJÓRA:
KRISTINN EIRÍKSSON kt:1205562749

UNDIRSKRIFT HÖNNUNARSTJÓRA:

Skýringar við jarðtengikerfi

Tengja skal saman tvö neðstu steypustyrktarjárnin í sökkinum með rafsuðu, svo þau myndi eina leiðandi heild.
Koparsjöða skal 95mm² útfokin "a" á stáiplatta sem síðan rafsjóðast inn á neðstu steypustyrktarjárnin á þeim slóðum sem fram kemur á teikningum.
Járn í plötum og veggjum skal samþindast og tengjast við neðstu steypustyrktarjárnin.

1. Öll mál eru í sentimetrum frá fullfrágengnu gólfi nema annars sé getið.
2. Pípur skulu vera 16mm (5/8") nema annars sé getið. Þar sem pípur eru lagðar hlið við hlið í lofti, gólfi og veggjum skal bil á milli þeirra vera þannig að steypa geti auðveldega runnið milli þeirra.
3. Allar pípur skulu vera plastpípur.
4. Vír skal vera 10mm² nema annars sé getið.
5. Allar pípur skulu enda í vinkilbeygju út úr vegg.
6. Pípuendar við hurðagöt og önnur göt skulu koma út úr vegg í sömu hæð og efri brún gata. 8 cm til hliðar við hurðagatið þeim megin sem teikningarnar sýna.
7. Verktaki skal sannreyna uppgefinn pípufjölda og fjölda víra í pípum.
8. Málmhluta lagnar tækja, lampa og búnaðar skal jarðbinda vandlega. Tengja skal jarðbindivír yfir allar samsetningar búnaðar og tækja s.s. lamir á hurðum samsetningar á stokkum stigum o.f.
9. Öll tákn eru táknræn og ber að samræma lagnir að tækjum eftir aðstæðum á staðnum og eftir sérteikningum.
10. Ganga skal vel og fagmannlega frá lögninni.

ÖLL AFRITUN TEIKNINGAR, AÐ HLUTA EÐA HEILD, ER HÁÐ SKRIFLEGU LEYFI HÖFUNDA.

ÚTGÁFUFERILL

ÚTG:	DAGS:	SKÝRINGAR:	SAMÞ:
C0	04.04.19	Verkteikning	ES
D0	13.05.19	Reyndarteikning	ES

HS VEITUR

LOTA
Guðríðarstígur 2-4 S. 560 5400, www.lota.is

HEITI VERKS:
ÖLDUGATA 39
HAFNARFJÖRÐUR
HS VEITUR

HEITI TEIKNINGAR:
RAFLAGNIR
JARÐSKAUT OG SPENNUJÖFNUN
1. HÆÐ

VERKNR:	TEIKN.NR:		BL. NÚMER:
5823-004	OLD-E-1.112		
MKV: 1:100A1 1:50 A3	HANNAÐ: AF	TEIKNAÐ: AF	RÝNI: AST

NAFN OG KT. SAMÞYKKJANDA:
Eymundur Sigurðsson kt. 220362-5159
UNDIRSKRIFT SAMÞYKKJANDA:

V:\VERK\5823 - HS VEITUR - HAFNARFJÖRÐUR\5823-004 BREYTINGAR Á ÖLDUGÖTU\03_SKJÖL\01_TEIKNINGAR\ÖLDUGATA - JARÐSKINNUR.DWG