


VAVERK5823 - HS VEITUR - HAFNARFJÖRÐUR5823-004 BREYTINGAR Á ÖLDUGÖTU03_SKÖL01_TEIKNINGARÖLDUGATA - JARÐSKINNUR.DWG

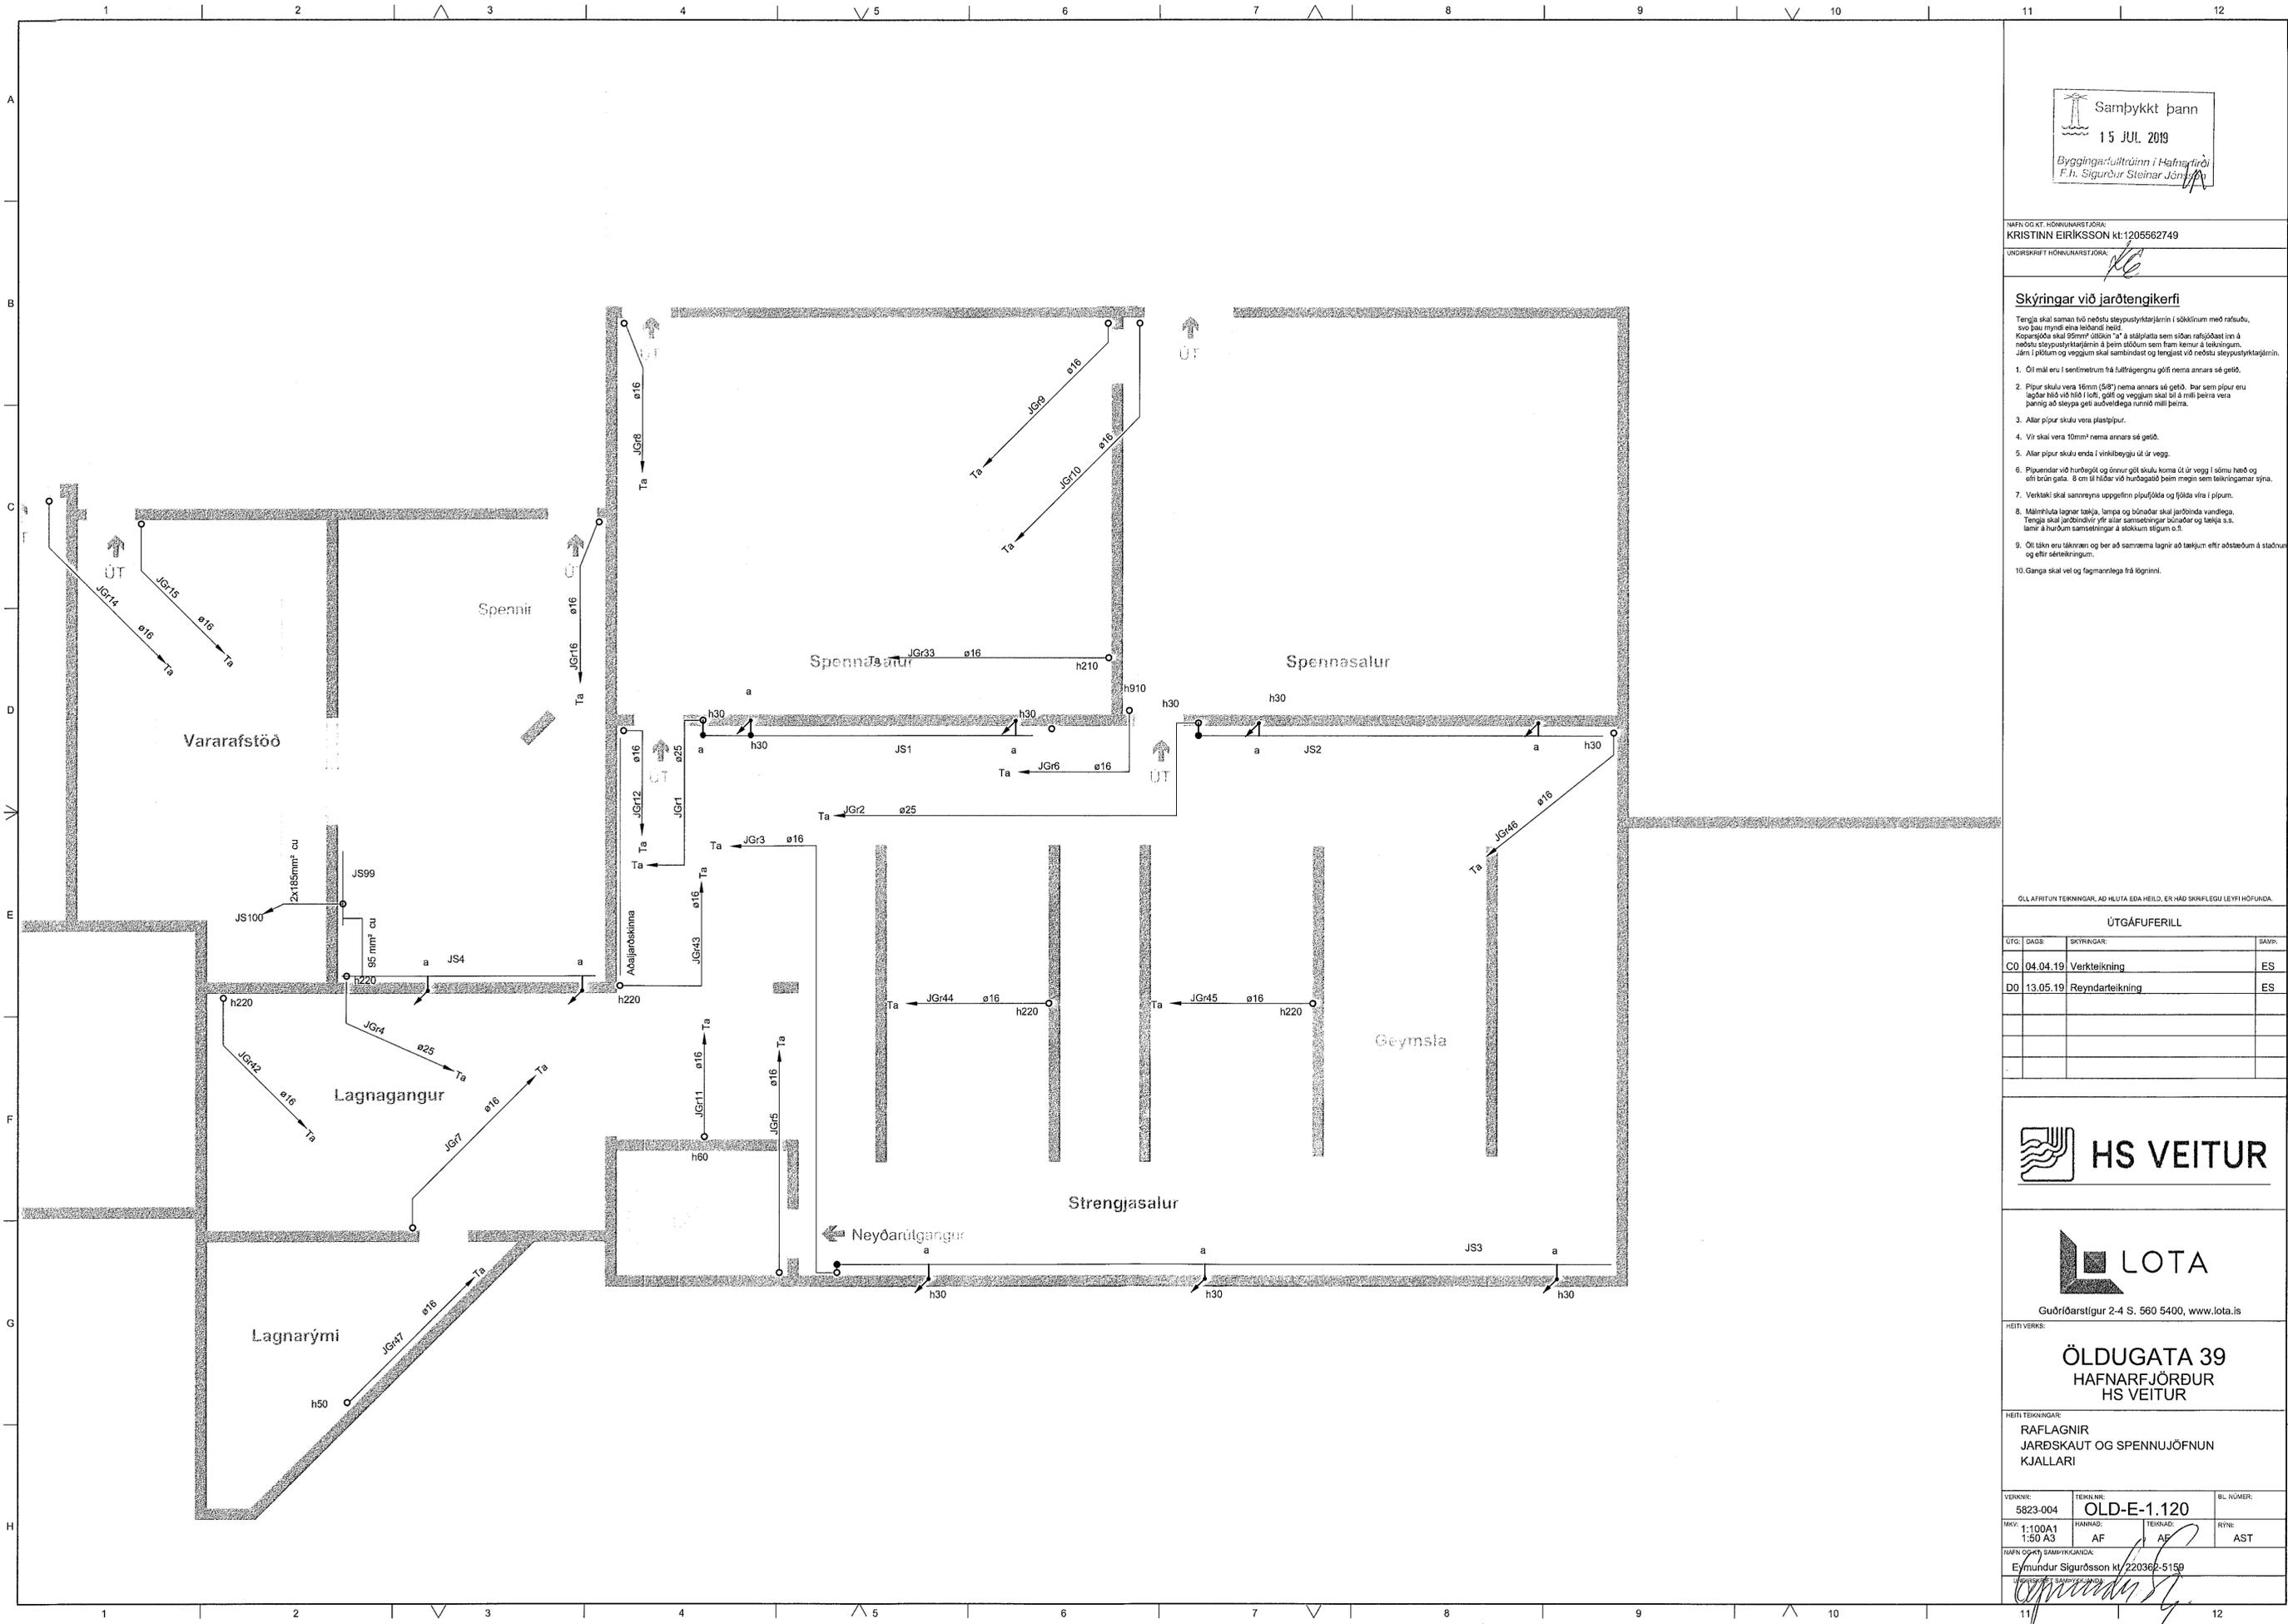

Samþykkt þann
15 JUL 2019
Byggingarfulltrúinn í Hafnarfjörð
F.h. Sigurður Steinar Jónsson


MAPA OG KT. HÖFUNDARSTJÓRA:
KRISTINN EIRIKSSON kt.1205562749
UNDRSKRIFT HÖNNUNARSTJÓRA:

Skýringar við jarðtengikerfi

- Tengja skal saman tvö neðstu sleypustykjarjörnin í sökkurum með rafstöðu, svo þau myndi eina heildar tæki.
- Koparsjóða skal 95mm² öðken "a" á stálplatta sem síðan rafstöðast inn á neðstu sleypustykjarjörnin á þeim stöðum sem fram kemur á teikningum. Jörn í plötum og veggjum skal sambændast og tengjast við neðstu sleypustykjarjörnin.
- Öli máli eru í sentimetrum frá fulltrúgerinu glöf nema annars sé gefið.
 - Pipar skulu vera 16mm (58") nema annars sé gefið. Þar sem pipur eru agðar hafa við hlið loft, gólf og veggjum skal lita á milli þessra vera þannig að sleypa geti auðveldlega runnið milli þeirra.
 - Allar pipur skulu vera plastpipur.
 - Vir skil vera 10mm² nema annars sé gefið.
 - Allar pipur skulu enda í vinkilbeygju út úr vegg.
 - Pípuendar við hurðagöti og önnur göt skulu koma út úr vegg í sömu hæð og eftir brún gata. 8 cm til hliðar við hurðagöti þeim megin sem teikningararnar sýna.
 - Verktaki skal sannreyna uppgöfnir pípuflöða og fjölda víra í pípuum.
 - Málmhluta lagnar tækja, lampa og búnaðar skal jarðbinda vandlega. Tengja skal jarðbindivir yfir allar samsetningar búnaðar og tækja s.s. lantar á hurðum samsetningar á stökkum slögum o.s.
 - Öli táknu eru táknaðar og ber að sannreyna lagnir að tækjum eftir aðstæðum á staðnum og eftir séteikningum.
 - Ganga skal vel og fagmanlega frá lögnum.

ÖLL AFRITUN TEIKNINGAR, AD HELTA EDA HEILD, ER HÁÐ SKRIFLEGGU LEYFI HÖFUNDA.

ÚTGÁFUFRILL			
ÚTG.	DAGS	SKYRNGAR:	SAMB.
CO	04.04.19	Verkteikning	ES
DO	13.05.19	Reyndarteikning	ES

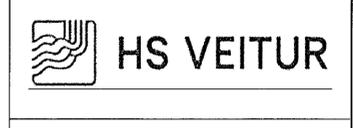

HEITI VERRS:
ÖLDUGATA 39
HAFNARFJÖRÐUR
HS VEITUR

HEITI TEIKNINGAR:
RAFLAGNIR
JARÐSKAUT OG SPENNUJÖFNUM
KJALLARI

VERKNR:	TEK.NR:	BL. NÖMR:
5823-004	OLD-E-1.120	
MEK:	HANNAÐ:	TEIKNAD:
1:100A1	AF	AF
1:50 A3		RYM:
		AST
MAPA OG KT. SAMÞYKKTJÓRA:		
Eymundur Sigurðsson kt. 220362-5159		