
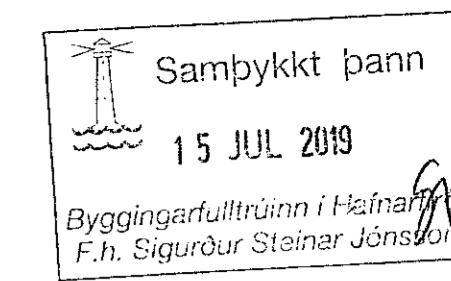


V:\VERK5623 - HS VEITUR - HAFNARFJÖRÐUR\6623-004 BREYTINGAR Á ÖLDUGÖTU03_SKJÓL01_TEKNINGARÖLDUGATA - JARDSKINNUR.DWG

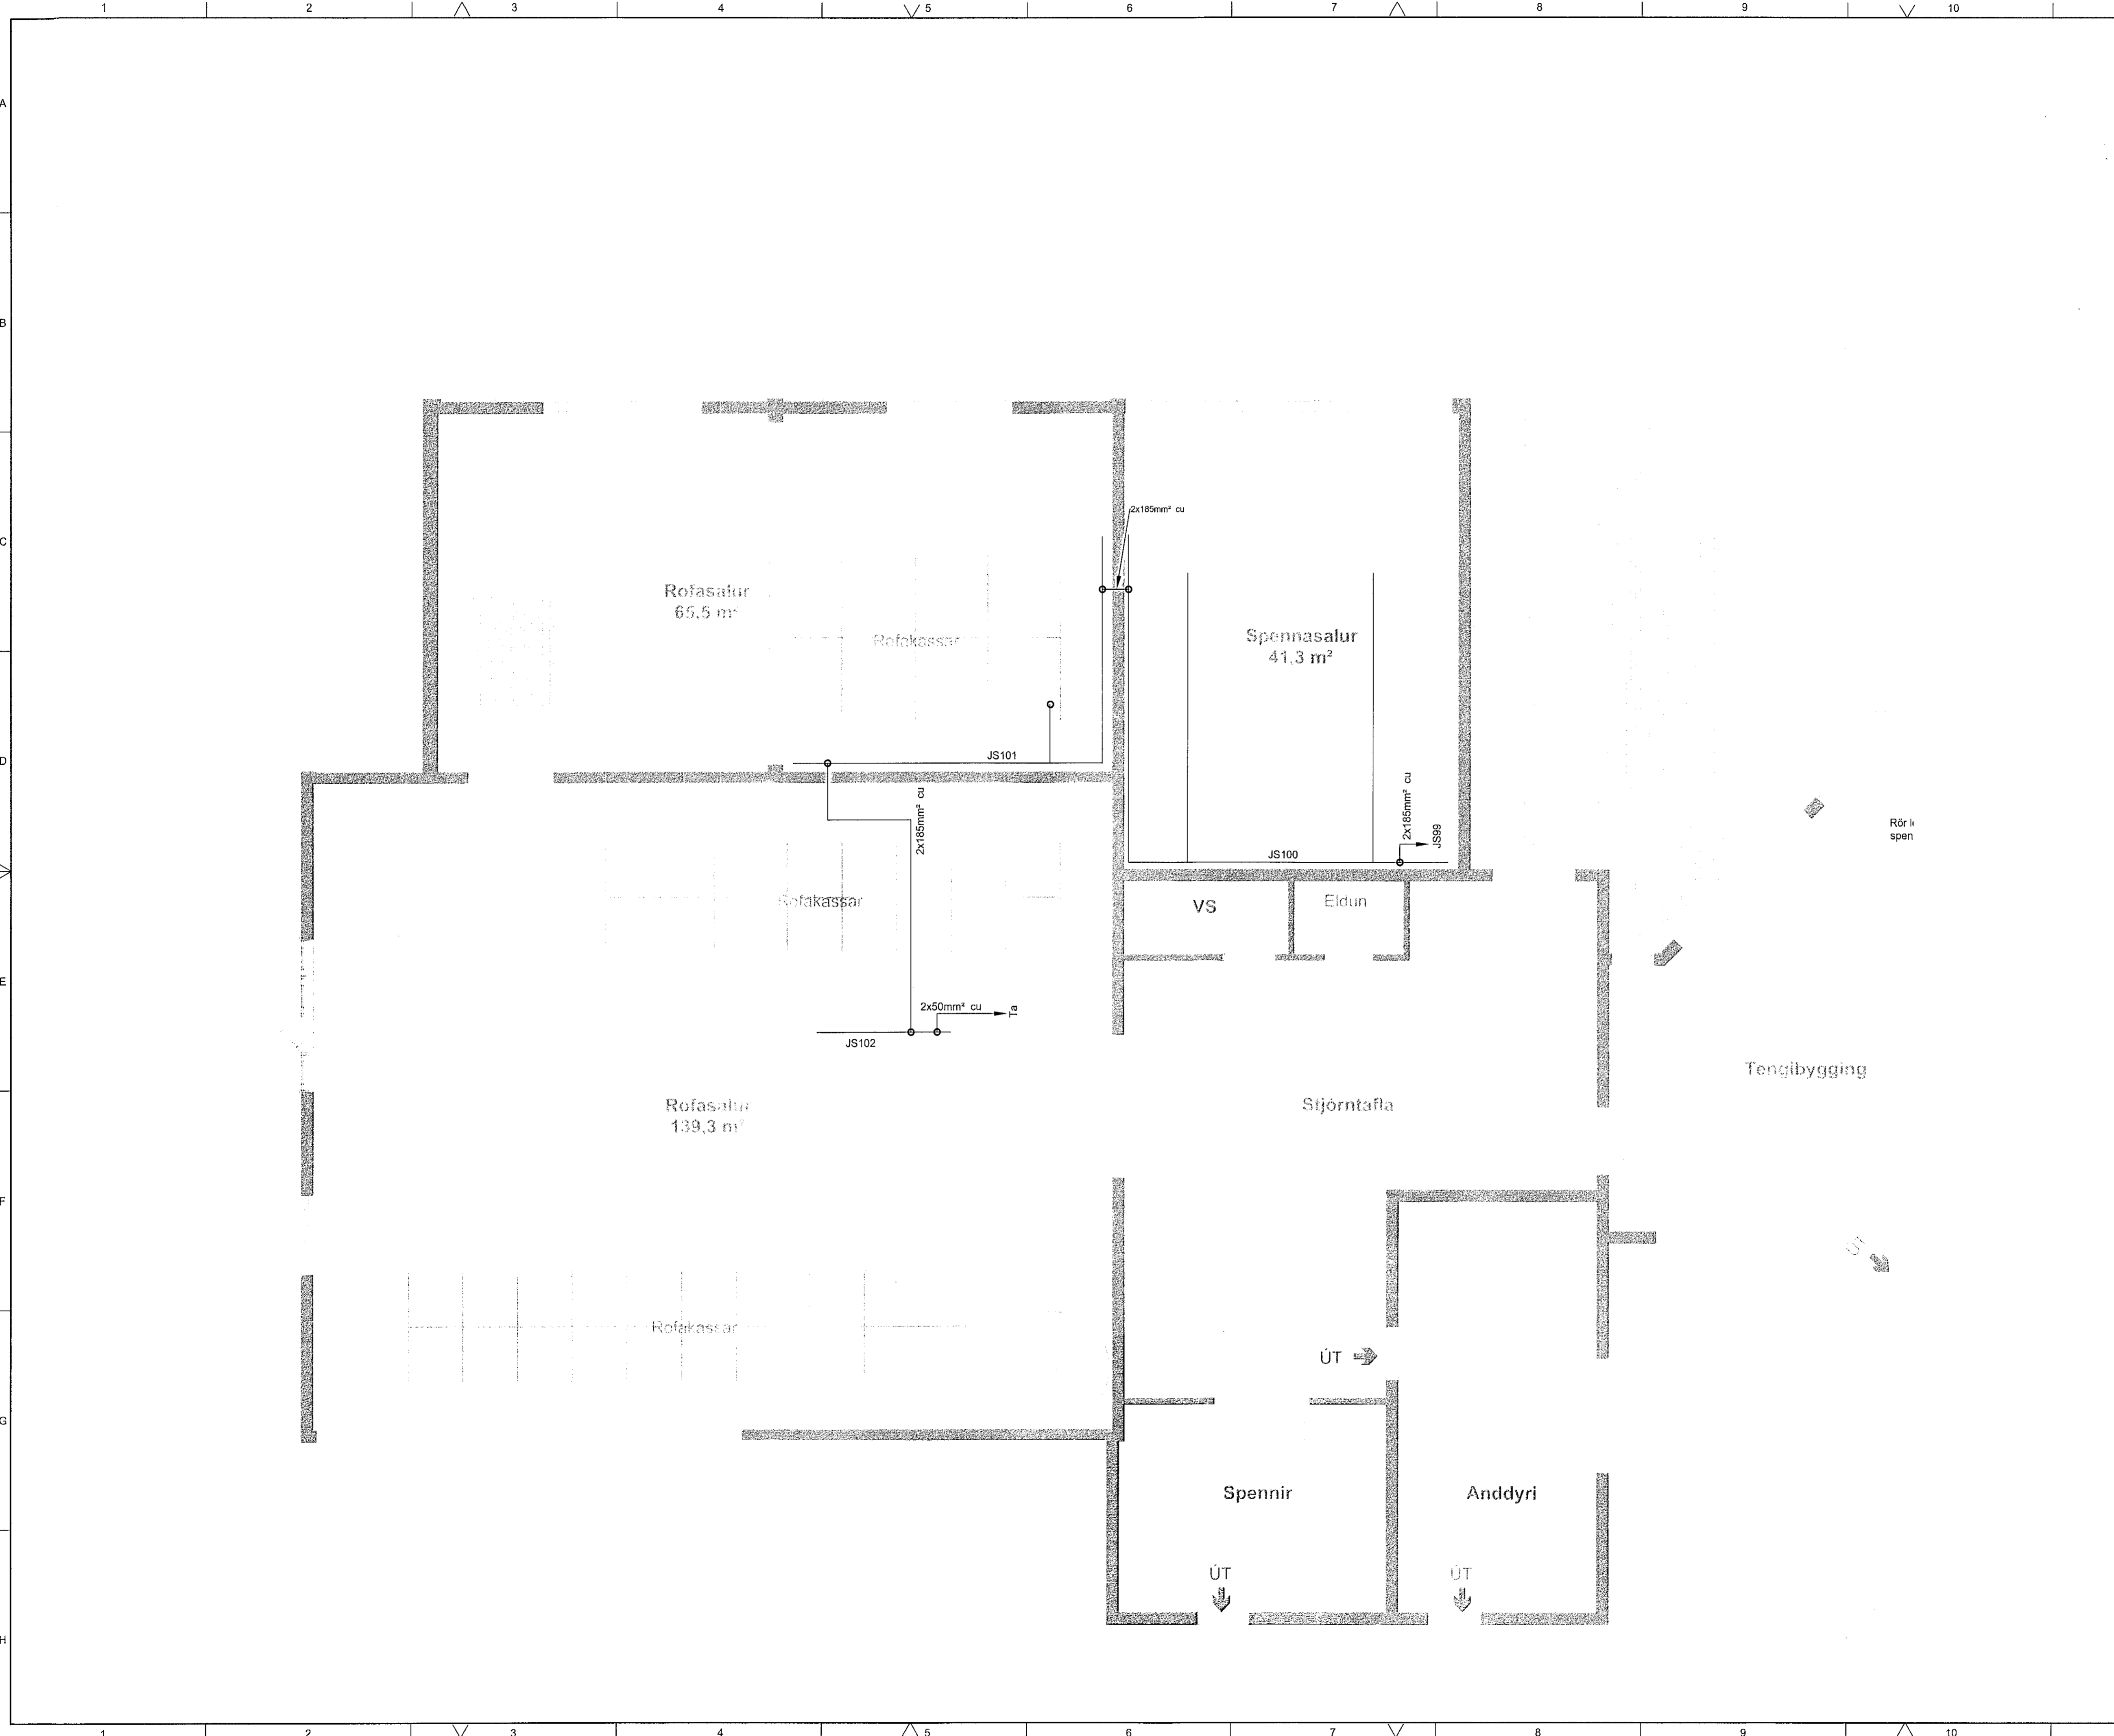

NAFN OG KT. HÖNNUNARSTJÓRA:
KRISTINN EIRIKSSON kt.1205562749



UNDIRSKRIFT HÖNNUNARSTJÓRA:

Skýringar við jarðtengikerfi

- Tengja skal saman tvö neðstu steypustykjarjörnin í sökklinum með ratsuðu, svo þau myndi einn leiðandi heild.
Koparsýra skal 50mm síðan og á stálplatta sem síðan rafstöðast inn á neðstu steypustykjarjörnin á þeim stöðum sem fram kemur á teikningum.
Járn í plötum og veggjum skal sambærilegt og tengjast við neðstu steypustykjarjörnin.
- Öl mál eru í sentimetrum frá fullfárgengnu göfvi nema annars sé getið.
 - Pípur skulu vera 16mm (5/8") nema annars sé getið. Bar sem pípur eru lagðar hlúð við hlúð í lofti, göfvi og veggjum skal þá á milli þeirra vera þannig að stöpa geti auðveldlega rann milli þeirra.
 - Allar pípur skulu vera plastpípur.
 - Vír skali vera 10mm² nema annars sé getið.
 - Allar pípur skulu enda í vinkilbeygju út úr vegg.
 - Pípur skal við hurðagöt og önnur göt skulu koma út úr vegg í sömu hæð og eftir brun gata. 6 cm líl hlúðar við hurðagöt þeim megin sem teikningar sýna.
 - Vertikali skal sannreyna uppgefnan pípuþöð og földa víra í pípu.
 - Mílmífluta lagur tækja, lampa og búnaðar skal jarðbinda vandlega. Tengja skal jarðbindivír yfir allar sameiningar búnaðar og tækja s.s. lamir á hurðum sameiningar á stökkum stíum o.t.l.
 - Öl tákni eru látrætt og ber að samræma lagir að tækjum eftir aðstæðum á staðum og eftir sérteikningum.
 - Ganga skal vel og fagnarmæta frá lögninni.

ÖLL AFRTUN TERNINGAR, AD HELUTA EDA HEILD, ER HÁÐ SKRIFLEGU LEYFI HÖFUNDA.

ÚTGÁFUFERILL		
ÚTÍ:	DAGI:	SKÝRINGAR:
CO	04.04.19	Verktækning
DO	13.05.19	Reyndartækning

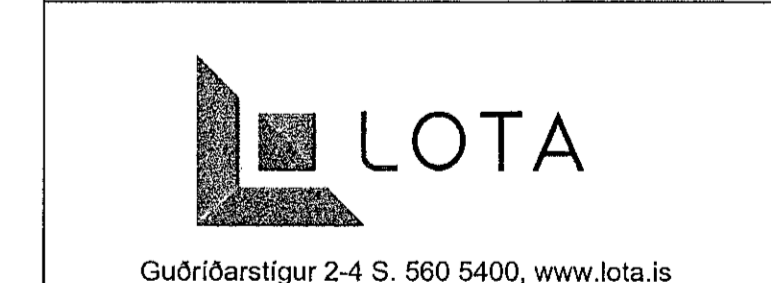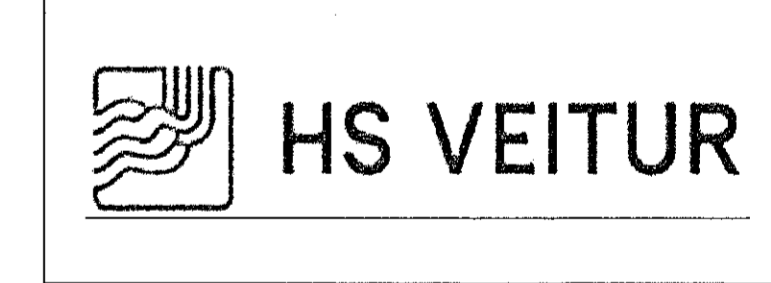

HEITI VERKS:
ÖLDUGATA 39
HAFNARFJÖRÐUR
HS VEITUR

HEITI TEKNINGAR:
RAFLAGNIR
JARDSKAUT OG SPENNUJÖFNUN
1. HÆÐ

VERKNR: 5823-004	TEKNNR: OLD-E-1.121	BL. NÚMÉR:
MÁK: 1:100A1 1:50 A3	HANNAÐ: AF	TEKNI: AF
		RYM: AST

NAFN OG KT. SAMÞYKKJANNA:
Eymundur Sigurðsson kt. 220362-5159

(Handwritten signature)