


V:\VERK\8923 - HS VEITUR - HAFNARFJÖRÐUR\8923-04 BREYTINGAR A ÖLDUGÖTU03_SKJULI01_TEIKNINGARÖLDUGATA_KERFISMYND_JARÐSKAUT.DWG

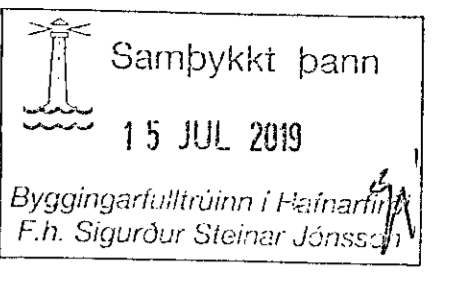

NAFN OG KT. HÖNNUNARSTJÓRA:
KRISTINN EIRIKSSON kt.1205562749
UNDRSKRIFT HÖNNUNARSTJÓRA:

Strengjasalur

Rofasalur
11 kV

Rofasalur
33 kV



Spennasalur 3
33/11 kV

Vararafstöð
11/0.4 kV spennir

Spennasalur 1
132/33 kV
60 MVA

Spennasalur 2
132 / 33 kV
16 MVA

Rofasalur
GIS

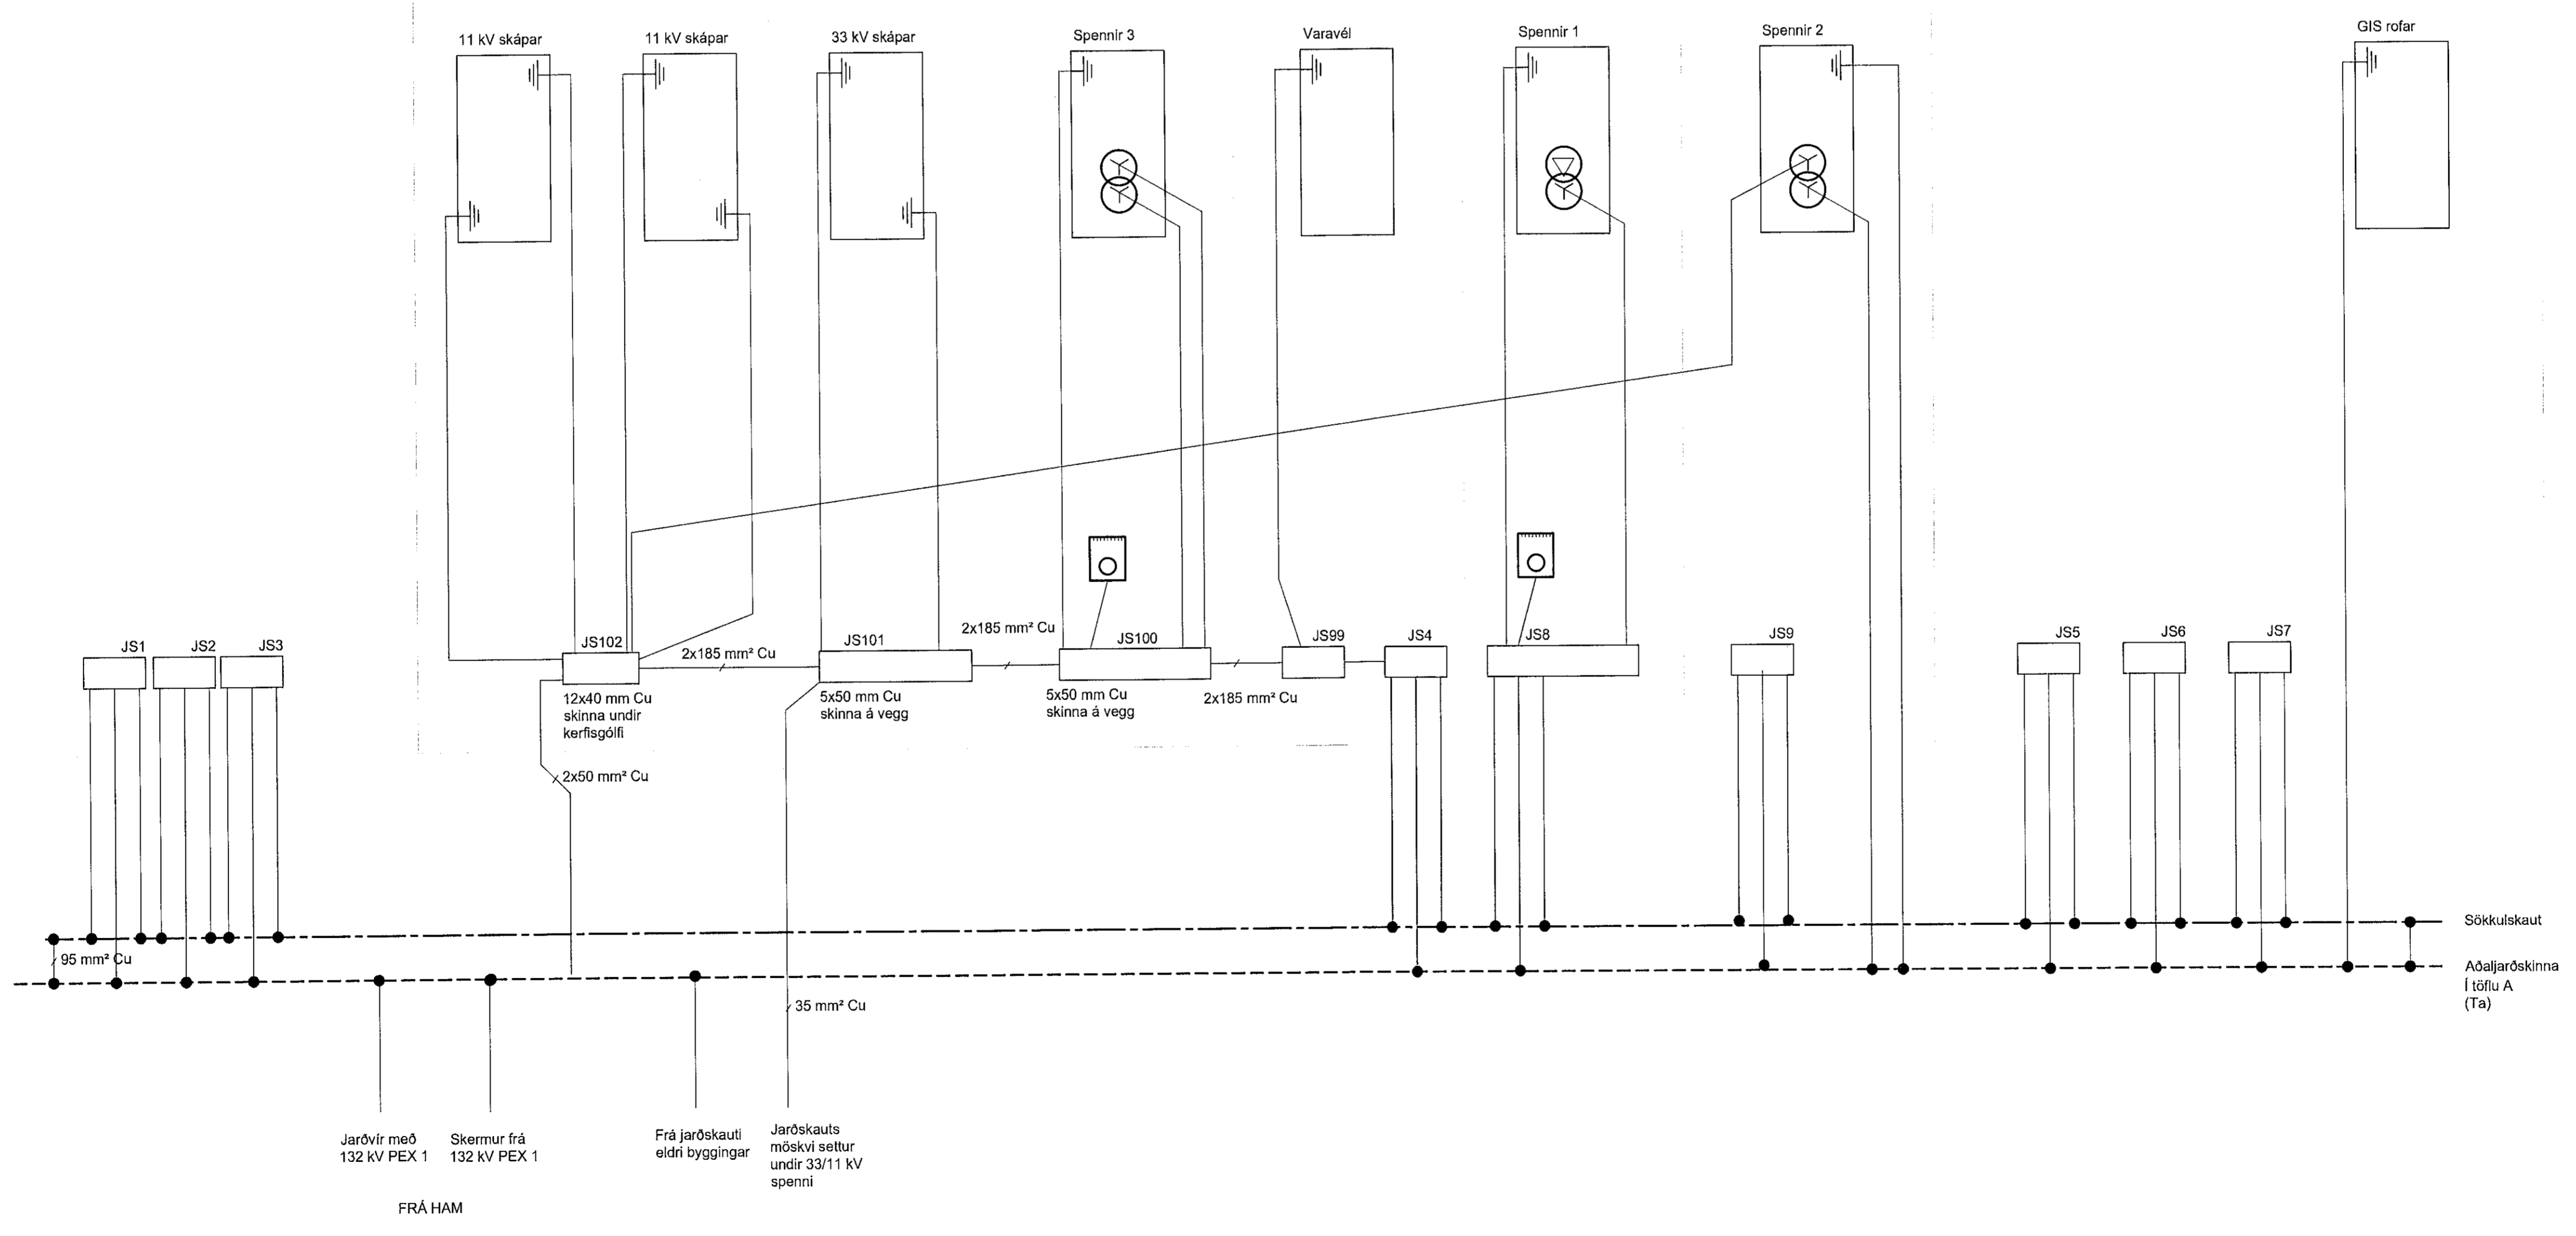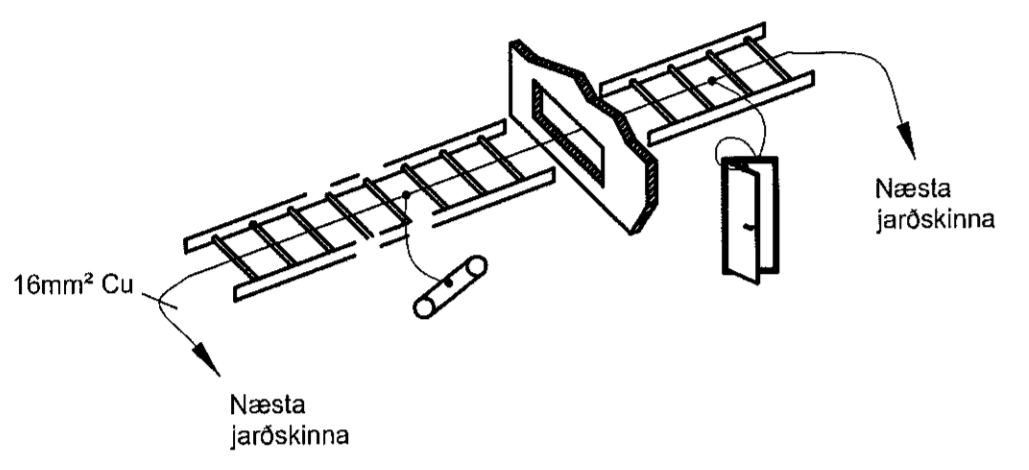

- Skýringar:**
- Jarðskaut
 - - - Sökkuskaut
 - 95mm² Cu nema annað sé tekið fram.
- Allar tengingar milli jarðklossa og jarðskinna skulu tengjast með 25mm² Cu einangruðum jarðvír.
 - Tengingar í lofttræstikerfi, stálhurðar og ristar skulu vera með einangruðum 16mm² Cu jarðvír.
- Lottræstikerfi
 - Stálhurðar
 - Spennujöfnun PoP gölfrista undir spennir.
 - Rist

ÖLL AFRITUN TEIKNINGAR, AD HLUUTA EDA HÉLD, ER HÁÐ SKRIFLEGGU LEYFI HÖFUÐA.

| ÓTGÁFUFRILL | | | |
|-------------|----------|----------------|-------|
| UTG. | DAGS. | SKÝRINGAR: | SAMB. |
| CO | 04.04.19 | Verkeftekning | ES |
| DO | 13.05.19 | Reyndartekning | ES |



ÖLDUGÖTA 39
HAFNARFJÖRÐUR
HS VEITUR

HEITI TEIKNINGAR:
RAFLAGNIR
JARÐSKAUT OG SPENNUJÖFNUN
KERFISMYND

| | | |
|----------|----------|-------------|
| VERKNR: | FLOKKUR: | TEIKN N.R.: |
| 5823-004 | OLD | E-1.300 |
| MKV: | HANNAÐ: | TEIKNV.: |
| - A1 | ES | AF |
| - A3 | AST | AST |

NAFN OG KT. SAMÞYKKJANDA:
EYJUNDUR SIGURDSSON kt.220362 5159
UNDRSKRIFT SAMÞYKKJANDA:

Jarðvír með 132 kV PEX 1

Skermur frá 132 kV PEX 1

Frá jarðskauti eldri byggingar

Jarðskauts möskví settur undir 33/11 kV spennir

FRÁ HAM

Sökkuskaut
Aðaljarðskinna í líflu A (Ta)