



A

LYKILMYND 1:1000

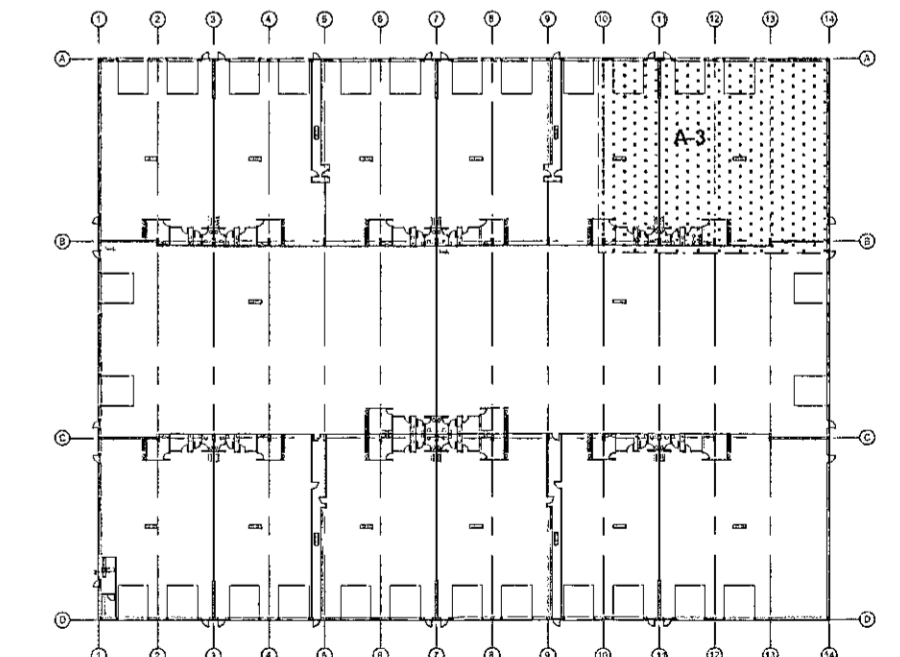

SJÁ SKÝRINGAR Á TEIKNINGU NR. 4.00

(A) Breytt: 28.08.2019 (Stofnagrir færðar inn fyrir vörður) (Stofnagrir færðar inn fyrir vörður)

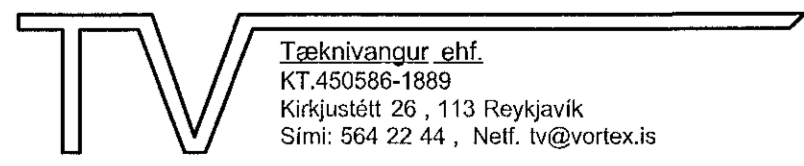TEIKN.NR. 4.04	 Tæknivangur ehf. KT.450586-1889 Kirkjustétt 26, 113 Reykjavík Sími: 564 22 44, Netf. tv@vortex.is
DAGS: 12.03. 2019	
KVARDI: 1:50	
DAGS: 26.04. 2019	
HANNAÐ: GI / MG	VERKEFNI: ÍSHELLA 1 Í HAFNARFIRÐI
TEIKNAD: MG	VATNSÚÐAKERFI, HLUTI A-3
YFIRFARID: Magnús Gylfason	Undirskrift: Aðalhönnuðar

B