


Samþykkt þann
23. ágú. 2019
Byggingafulltrúinn í Hafnarfirði

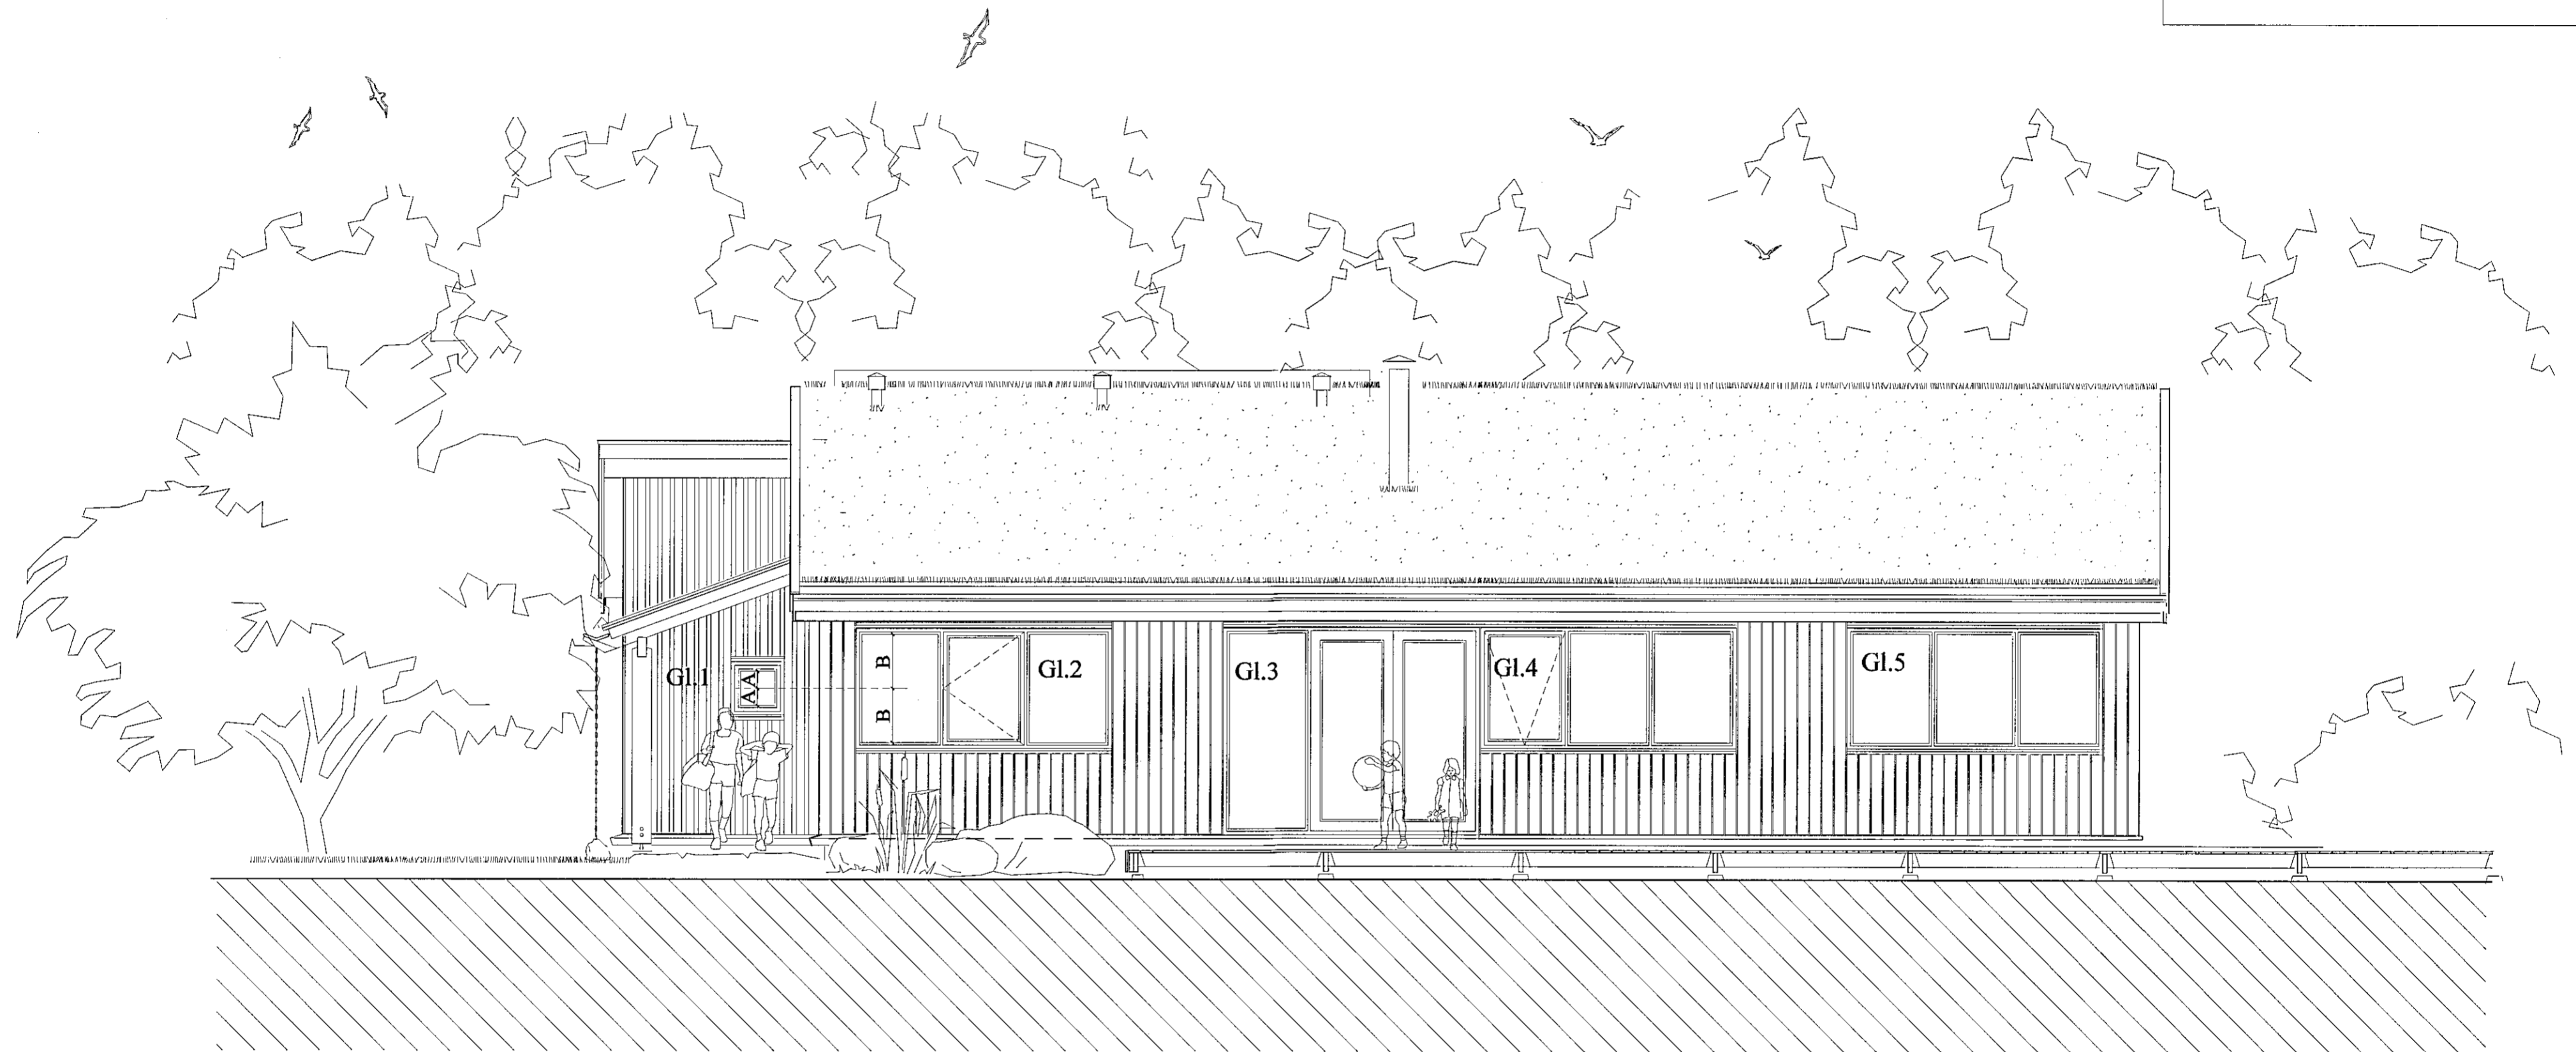

VESTURHLÍÐ

A 12. maí 2019 Gluggi Gl. 1 færður neðar á vegg

Frístundahús Sigríðar Kristínu
Helgadóttur og Eyjólfssonar
SLÉTTUHLÍÐ 16ð F7
Hafnarfirði, 8.1.2019

Útlit vesturhliðar mkv. 1:50 (A2)

PÉTUR GRÉTARSSON arkitekt
Trenerys gate 15, TRONDHEIM

Teikning yfirfarin Gretar Markússon arkitekt FAI

2.07- A *[Signature]* 2018052-V169
0,0 mm 2500 mm