

Sambærkt í þann
22. ágú. 2019
Byggingarritunir

Velk: 11.7.2019 07:34:47 Úprettun: 17.01.2019


Útg.	Dags.	Skýring	Br. af:	Yfirf.
A	17.01.2019	Verktækning	LJ	BJP
B	28.05.2019	Málmteikningar og nýtt stálvirki á EB og EC	LJ	BJP
C	08.07.2019	Sölur færðar ásamt mállinu E	LJ	BJP
D	11.07.2019	Málmteikningum breytt	LJ	BJP

ÁRITUN HÖNNUNARSTJÓRA:


ÚTI **ARKITEKTAR**

BALDUR Ó. SVAVARSSON
ARKITEKT FAL SAMARK
KT. 120337 5149


EA Snið EA
03_1_21_01 1 : 50

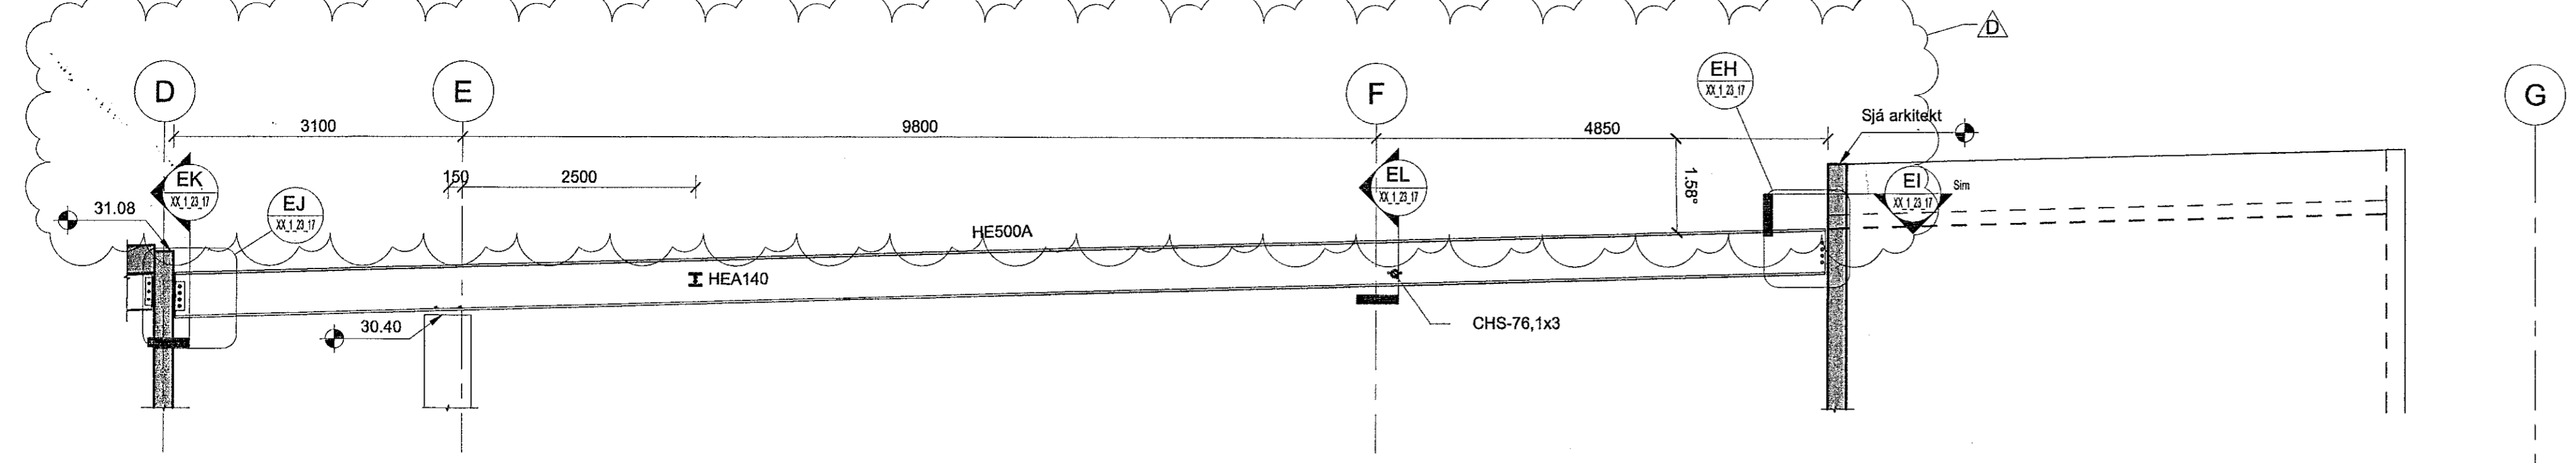


EB Snið EB
03_1_21_01 1 : 50

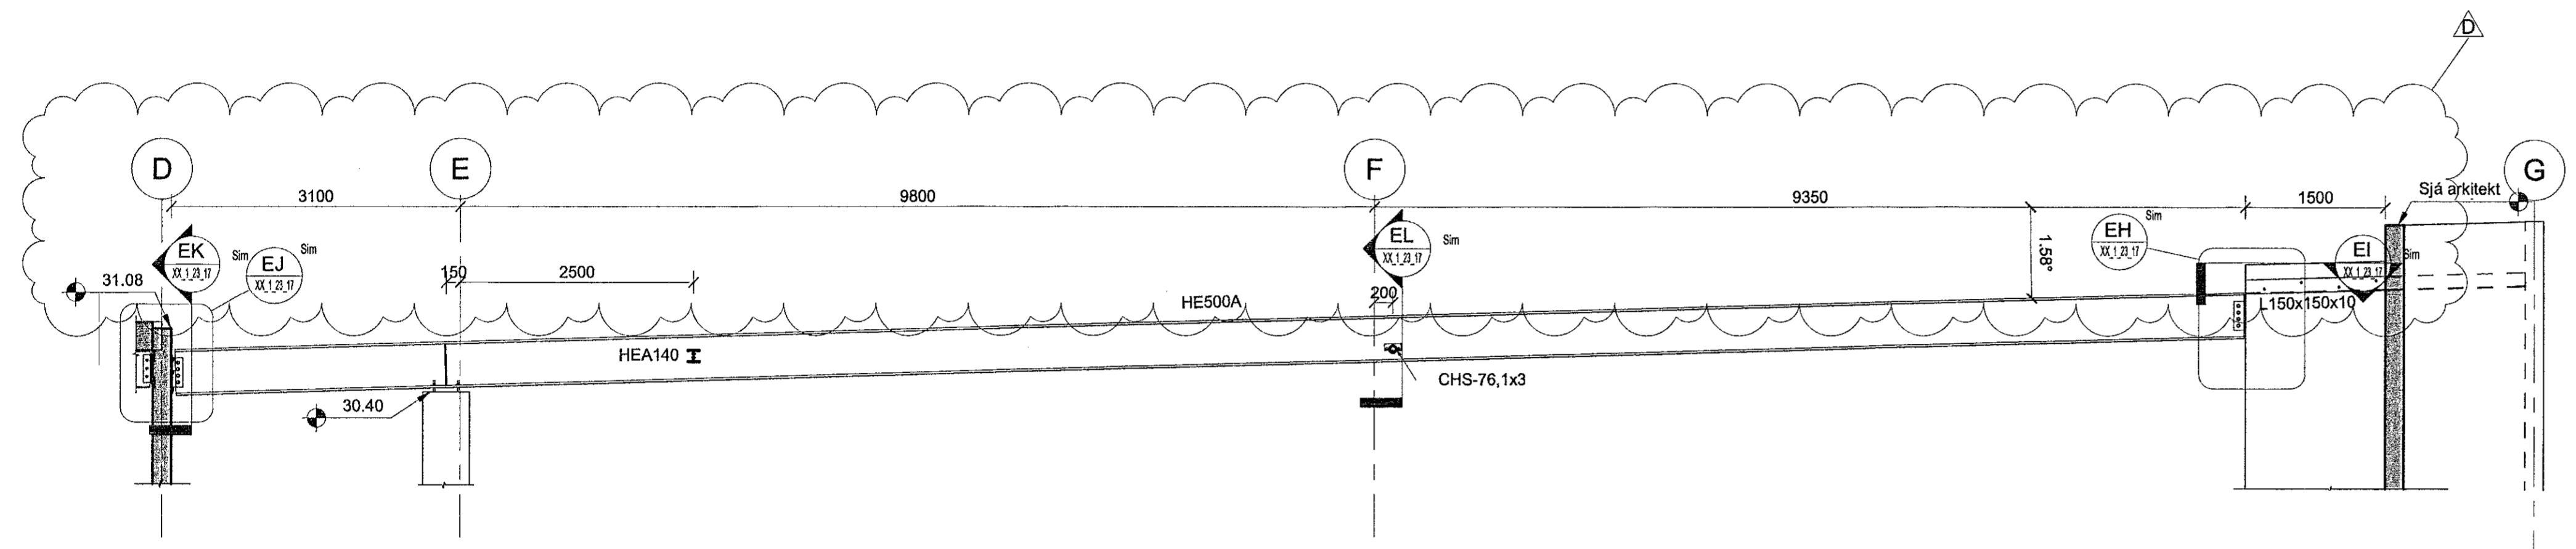

EC Snið EC
03_1_21_01 1 : 50

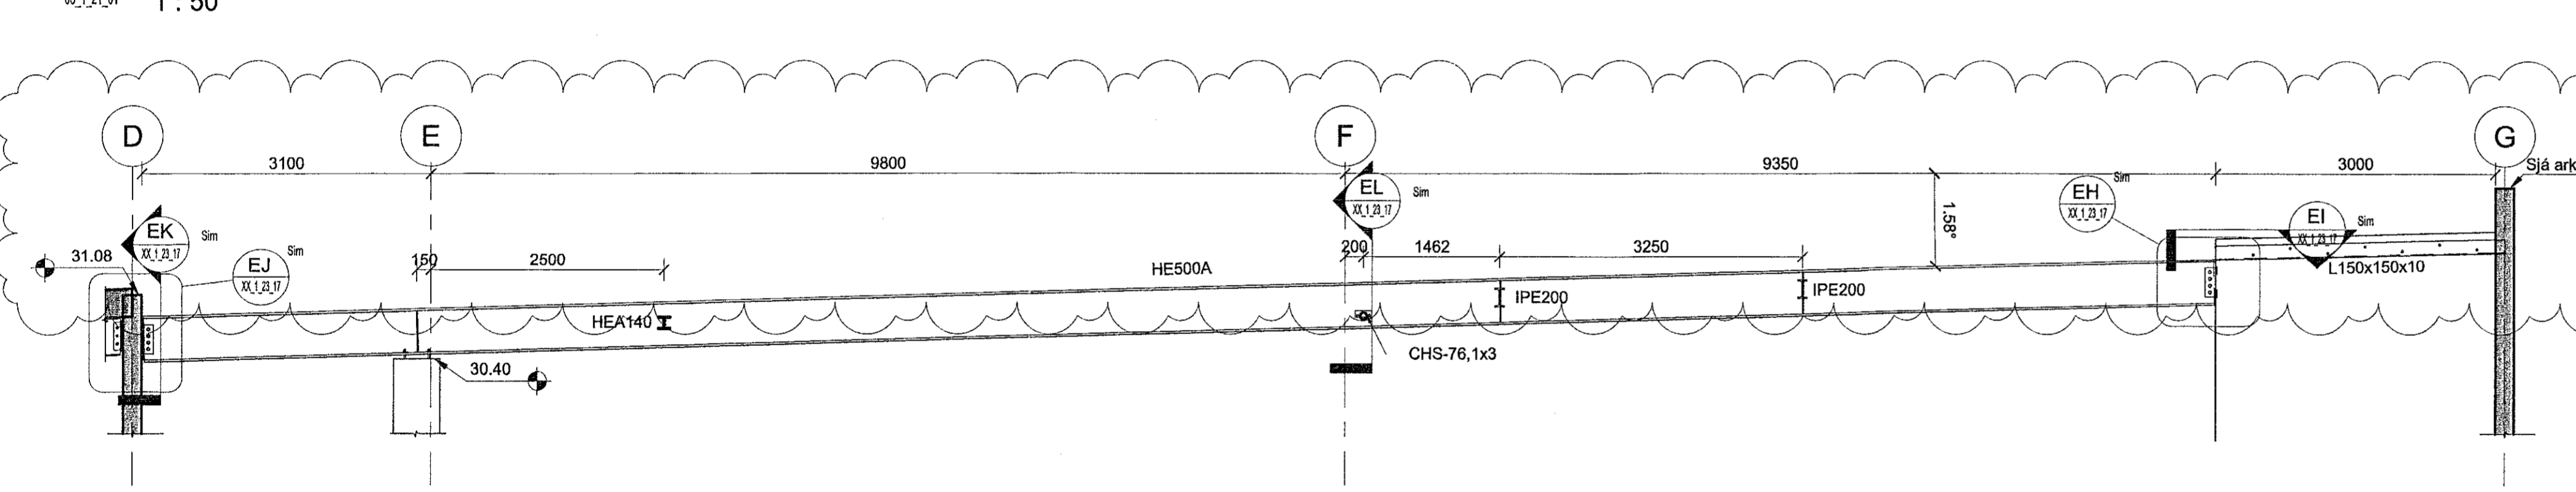

ED Snið ED
03_1_21_01 1 : 50

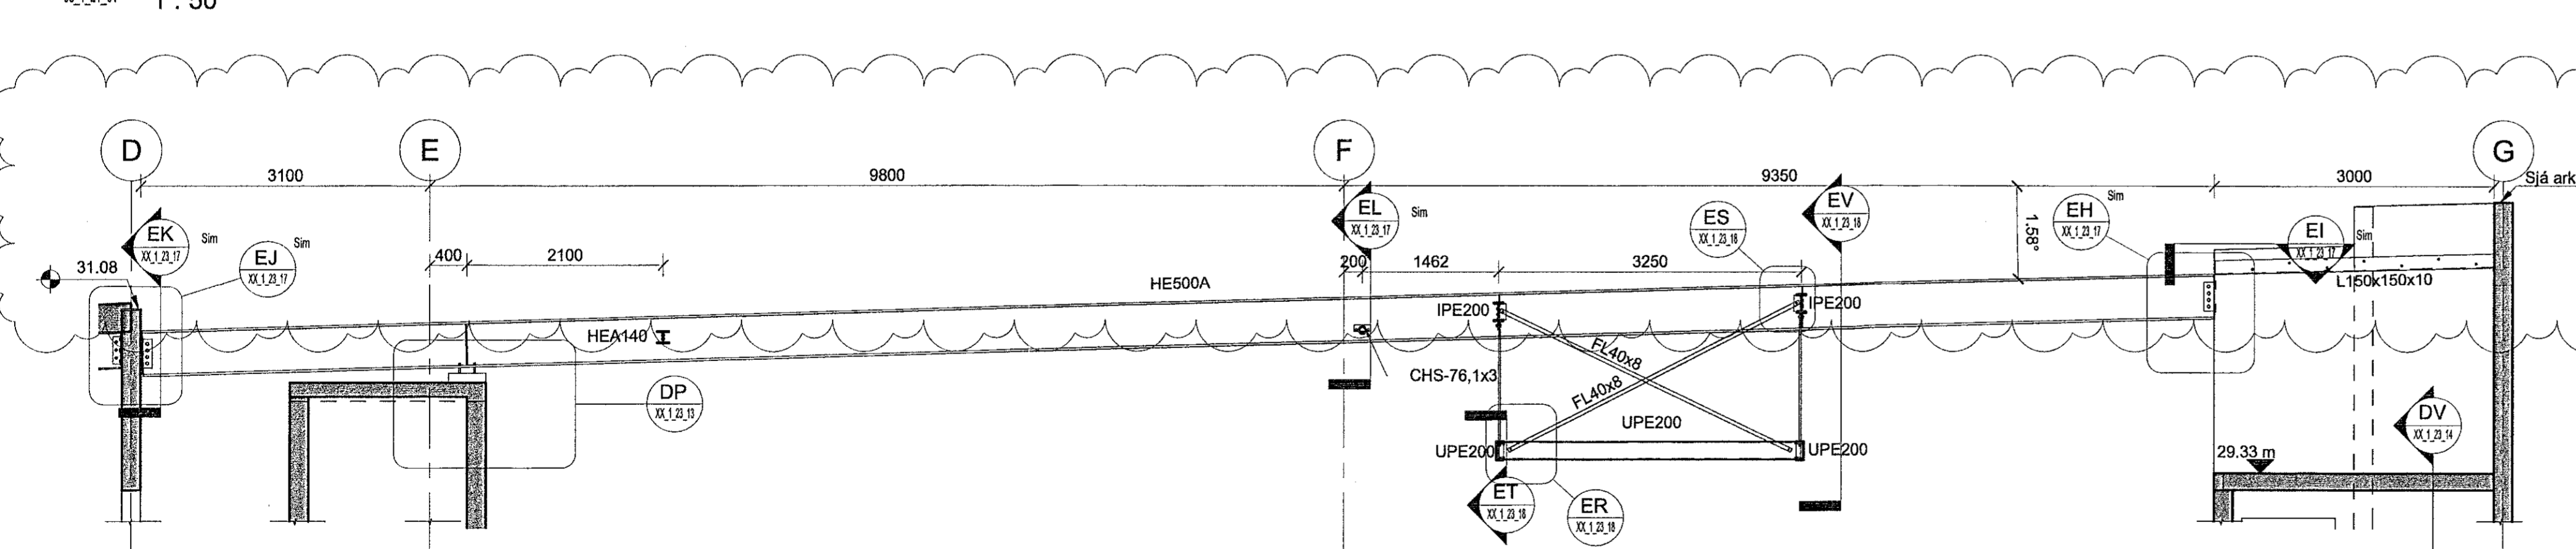

Skýringar
Allt smíðastál í þaki skal vera í styrkleikaflokki S235JR.
Verktaki skal framleiða og reisa öll stálvirki ásamt því að útbúa nauðsynlegar smíða- og máltækningar ("stop drawings") og aðrar þær teikningar er hann telur þurfa til uppsetningar stálverkjanna umfram teikningar hönnuða. Sýnileg burðarkerfi skulu mynda heilstætt kerfi, þannig að ásynd þeirra verði í samræmi við óskir arkitekts og kennisnið á teikningum burðarþolihönnuða. Verktaki skal samræya málmteikningar með málningum á verkstað.
Sjá einnig skýringarblað fyrir stálvirki, XX_1_04_05 og aðrar burðarþoli-teikningar og teikningar annarra hönnuða sem tilheyra þessu verki.

Yfirborðsméðhöndlun:
Stálbita sem lenda inni í innveggjum (HEA140 bitar) skal grunna með góðum smíðagrunni t.d. sínkríkum epoxygrunni. Þurrflímsþykkt grunnsins skal vera 25-40 µm.

Stálvirki í mállinu 2-8 og stálvirki í mállinu 1 og 9 skal brunamála þannig að þeir uppfylli brunakröfu R60. Stálburðarvirki skal grunna og brunaverja með eldvörnarmálningu og yfirmála eins og lýst er fyrir önnur sýnileg stálvirki. Eldvörnarmálning og aðferð skal vera viðurkennt af Mannvirkjastofnun eða vottunaraðila sem stofnunin viðurkennir og þarf að tryggja sem R60 brunavörn á stálverk þannig að hlitasig í stálinu fari ekki yfir 550°C þegar virkið verður fyrir staðlari brunaárun í 60 mínútur skv. ISO 834 (DS 1051.1). Taka skal tillit til þess að nauðsynleg efnisnotkun er háð þversniðseiginleikum burðarþolanna sem verja skal. Verktaki skal sýna fram á að UJA-hlutfalli sé náð í öllum tilfellum. Undirvina og framkvæmd skal vera í fullu samræmi við fyrirmæli framleiðanda og forsendur viðurkenningarinnar. Að verki loknu skal verkjó tekið út og vottað af Mannvirkjastofnun eða aðila sem stofnunin viðurkennir. Grunnmálning, eldvörnarmálning og yfirmálning þurfa að hafa hver annari.

Önnur sýnileg stálvirki sem ekki þarf að brunaverja skal mála með málningu frá viðurkenndum málningarframleiðanda. Það málningarkerfi sem verktaki hyggst nota skal allt vera frá sama framleiðanda og þannig valið að það henti. Verktaki skal leggja tilöggu að málningarkerfi fyrir verkkaupa til samþykktar. Frekari kröfur til yfirborðsméðhöndlunar er að finna í verkýsingu fyrir stálverk.



World Class
Tjarnarvellir 7
221 Hafnarfjörður

Burðarvirki
Stálvirki
Snið

TEKNIÐGÍMER	BLAUSTJÆRD	HANNAÐ:	LJ
2768-004	A1	TEKNAÐ:	APK
XX_1_23_15		YRIFARE:	BJP
DAGS.	MÆLKVAFRÍ	ÓTGFPA	
17.01.2019	1 : 50	D	

Úpplýsingar og dagsetning ábyrgðarstjóra: 1810020
Hönnuður: Bjarni Jón Pálsson
Hönnunarskrif: Kt. 291163-5139
Byggn. 7. PK