


Samþykkt þann
28 AUG 2019
Byggingarfulltrúinn í Hafnarfirði
F. Þ. Sigurður Steinar Jónsson

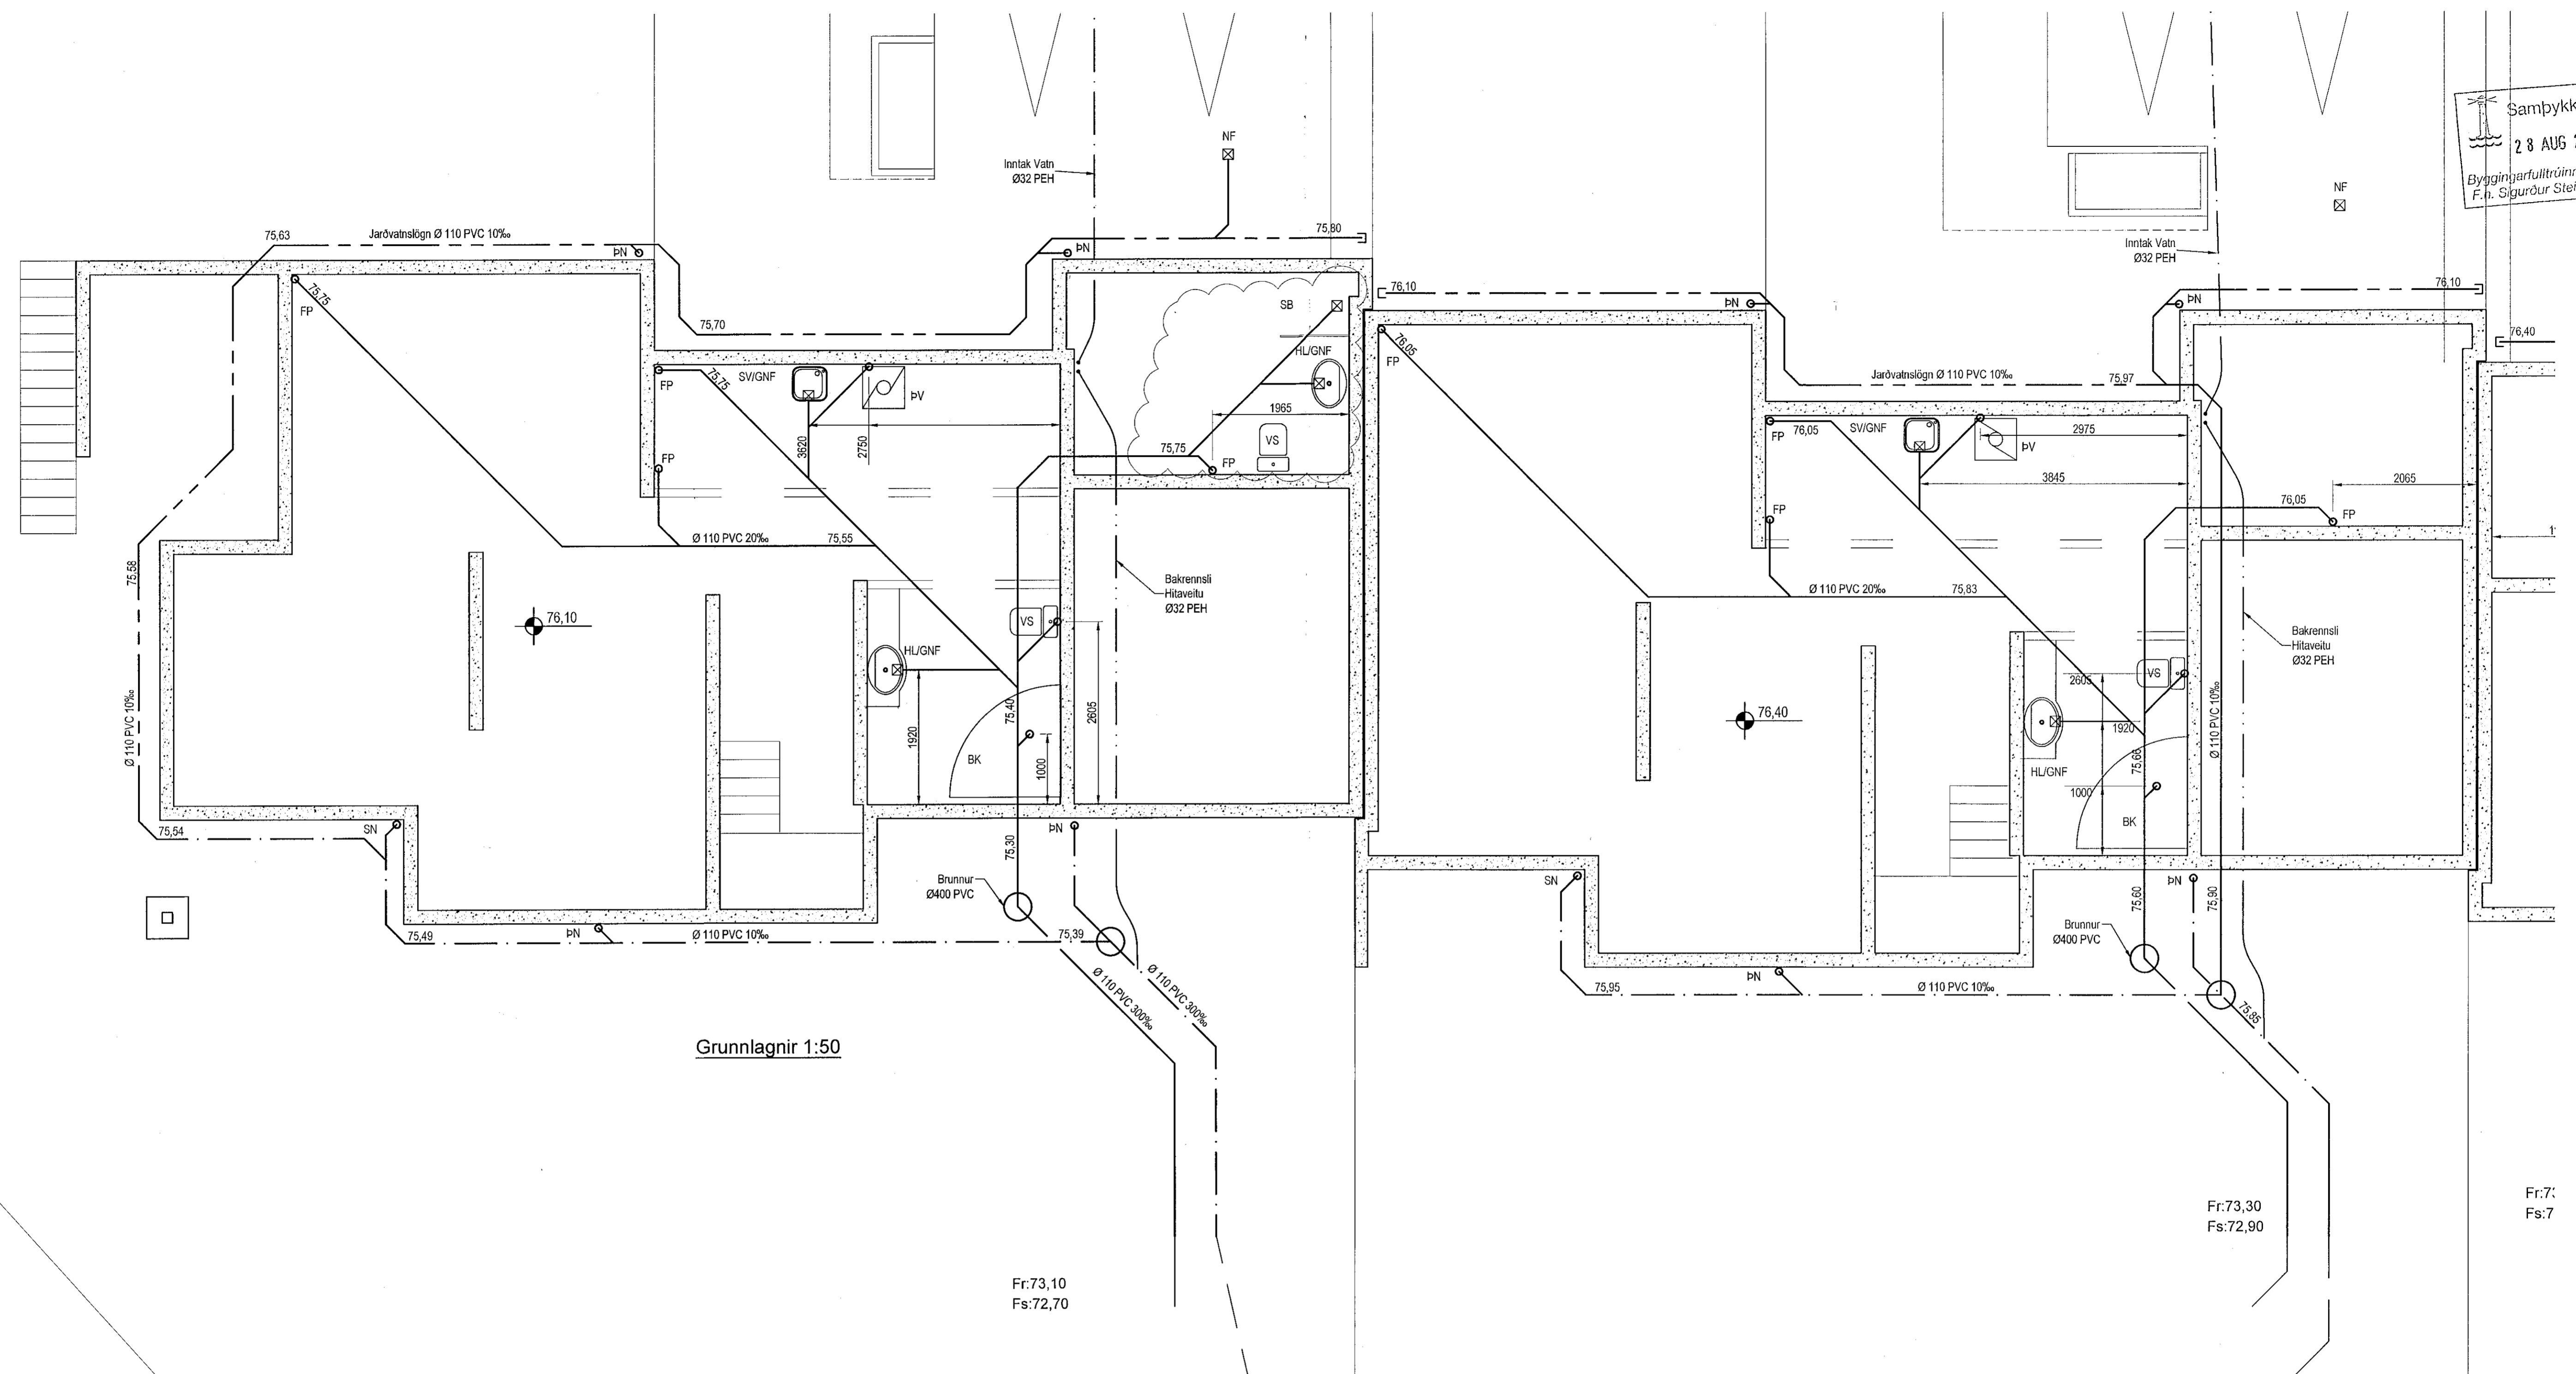


Grunnlagnir 1:50

Fr:73,10
Fs:72,70

Fr:73,30
Fs:72,90

Fr:7
Fs:7

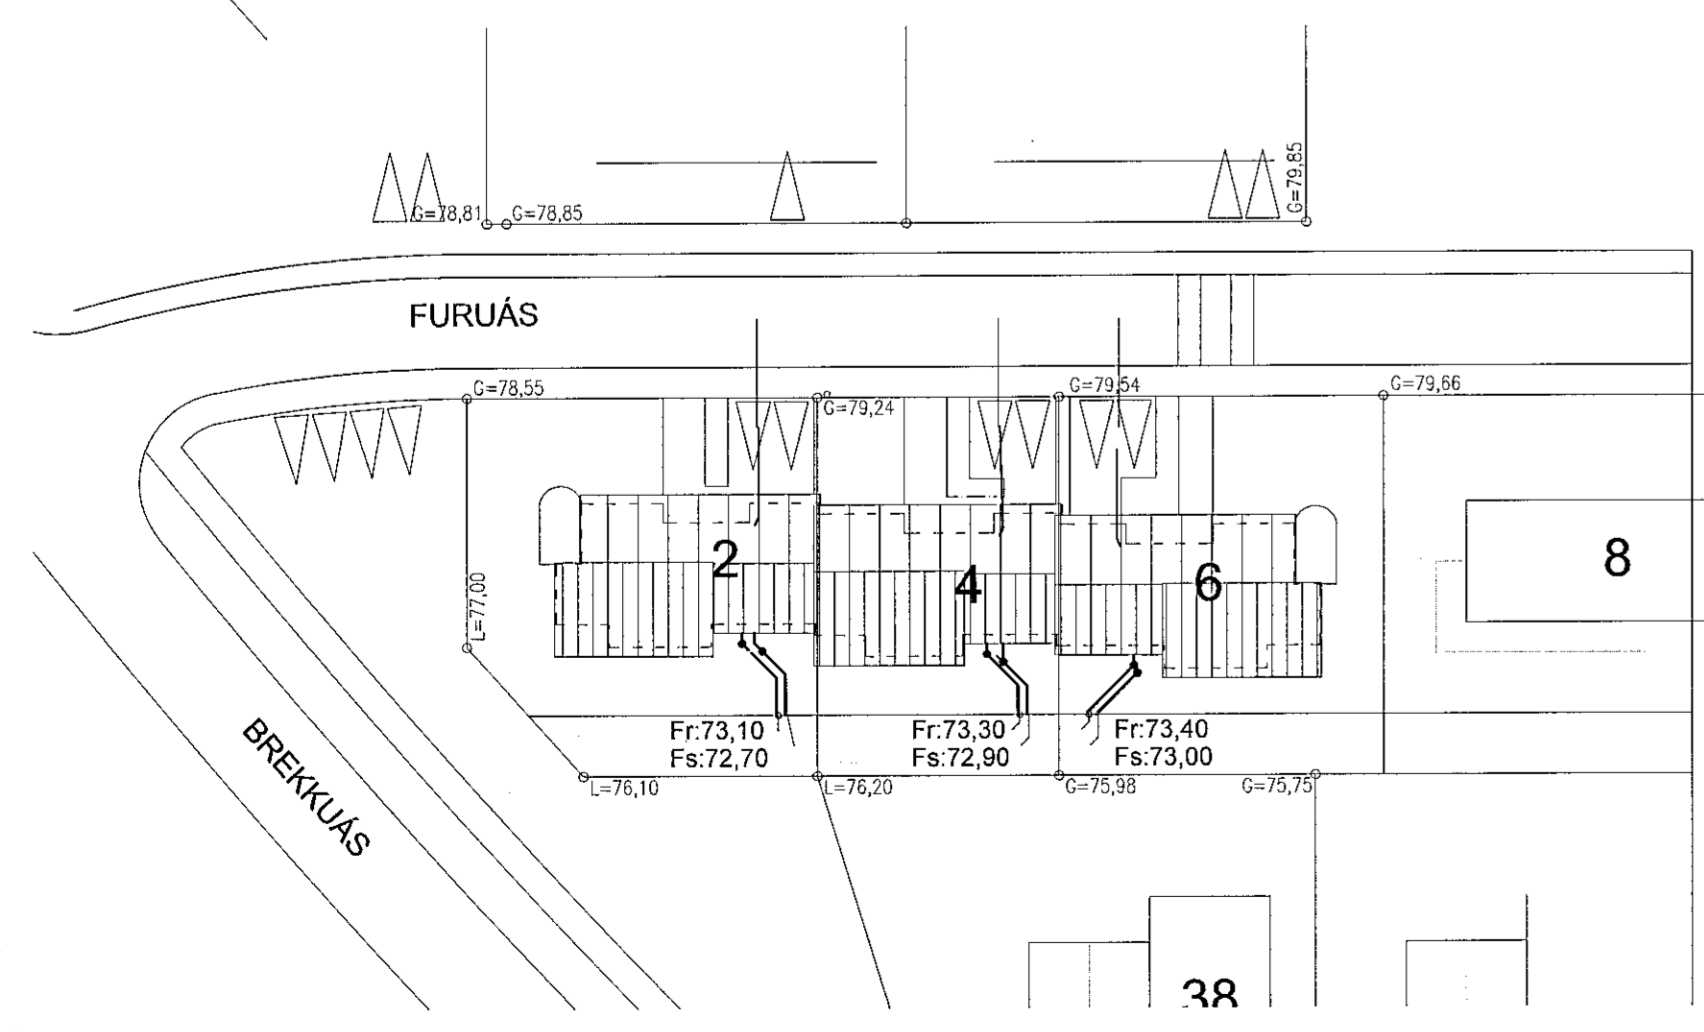

Afstöðumynd 1:500

Skýringar
Frávætlagnir undir botnplötu og utan með húsi skulu vera úr PVC.
Grafa skal fyrir lögnum í fullþoppað fyllingaefti.
Undir og umhverfis rörin skal vera minnst 150 mm sandlag. Lagnir skulu liggja á belgnum ekki á möttum.
Skýfja skal rör með þar til gerðum þéttlingjum.
Þess skal gætt að rör gefi þanist eðlilega.

Hinnriksson
211256-4519

- Tákn fyrir lagnir**
- Skolplögn
 - Regnvatnslögn
 - Jarðvatnslögn
 - Jarðvatn+Regnvatnslögn
 - Neysuvatn
 - Bakrennili Hitaveitu

Útgáfa	Breyting	Dagsetning	Hannað
B1	Breyting Reyndarteikning	10.08.2019	S.H.
Sveinbjörn Hinriksson Byggingatæknifræðingur Kt. 160951-2529 Brekkujöklu 8 Hafnarfirði Sími: 555-4008, 861-9851 Netfang: svennih@internet.is		Staður Furuás 2 og 4 Skýring Grunnlagnir	
Hannað / Teiknað	Kvarði	Dagsetning	Verkr.
<i>[Signature]</i>	1:50	22. 7. 19	24-07
			Teikn.nr. 2-01