



Samþykkt bann
28 AUG 2019
Byggingarfulltrúinn í Hafnarfirði
F.h. Sigurður Steinar Jónsson

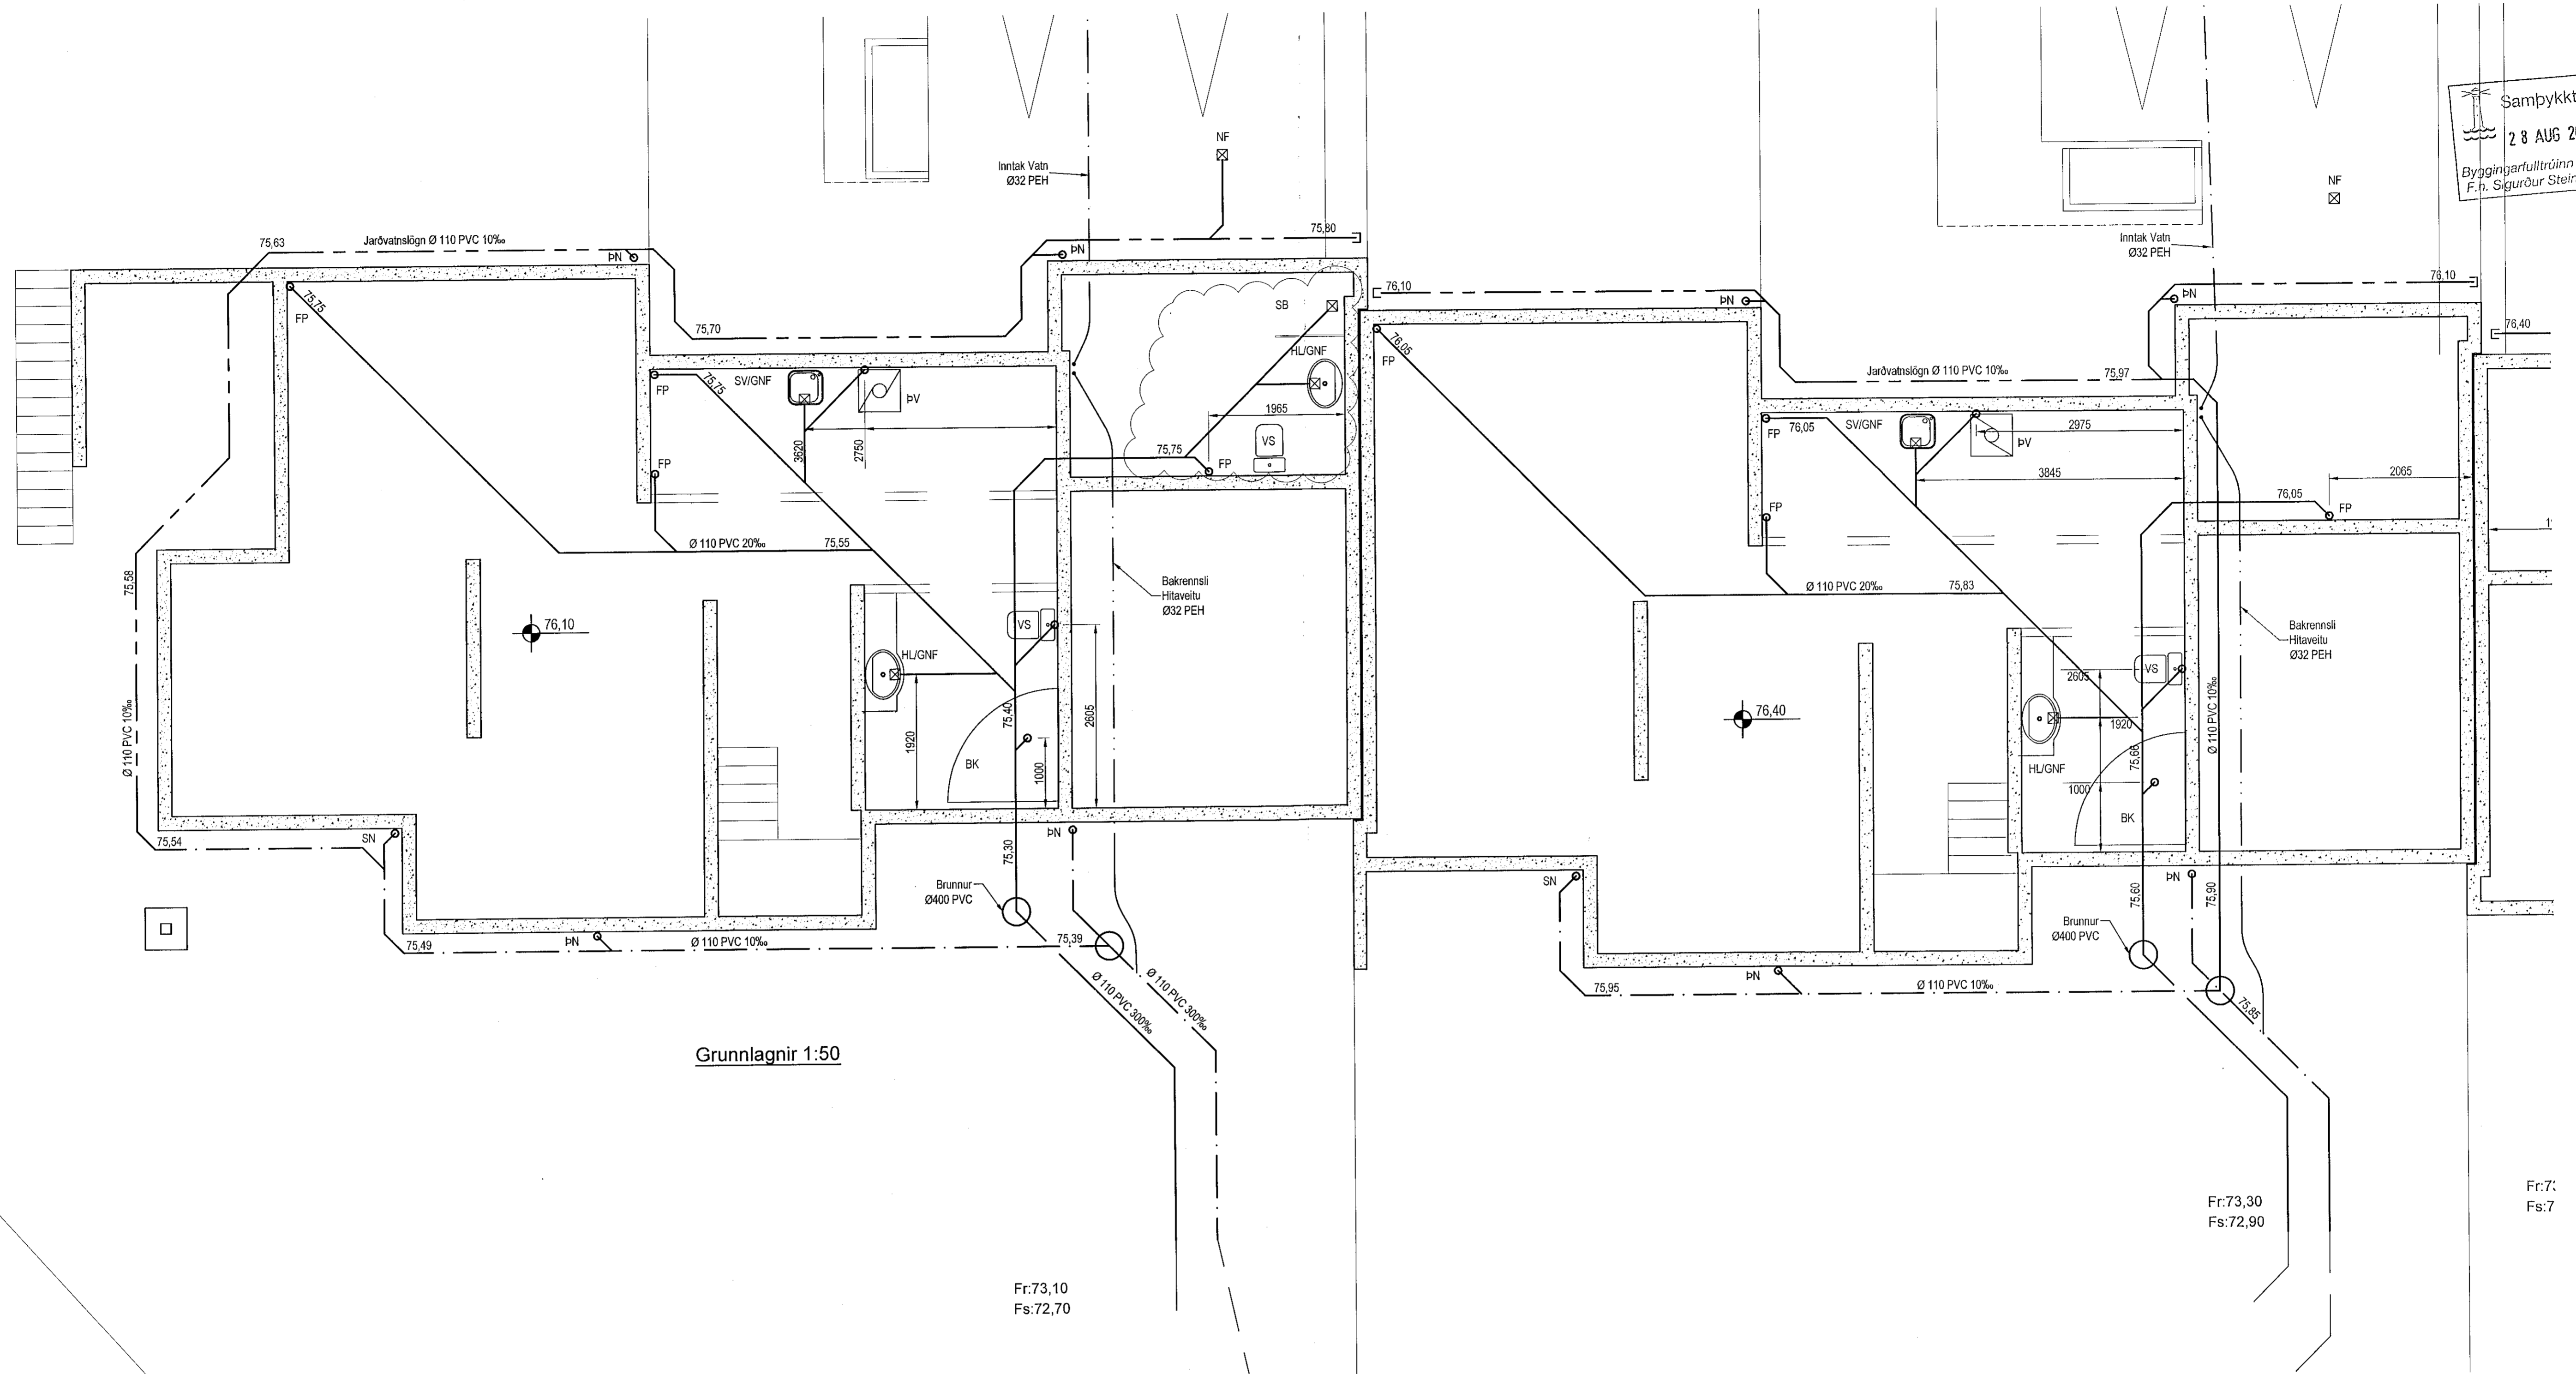

Grunnlagnir 1:50

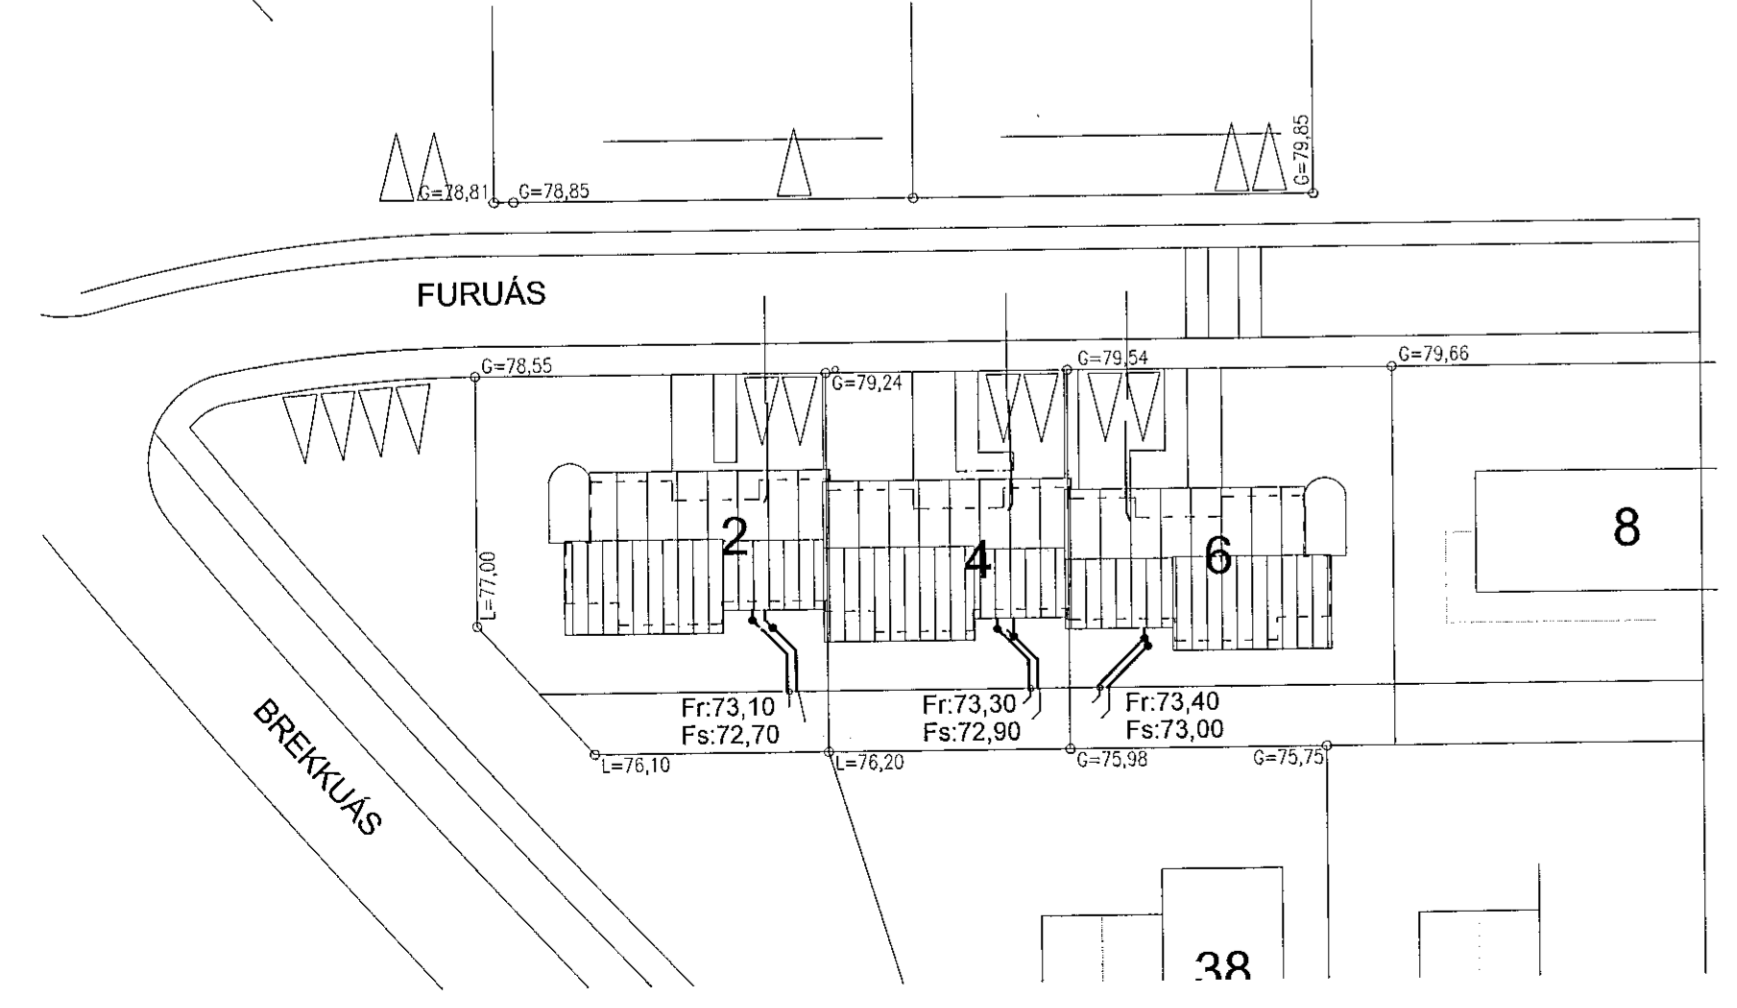

Afstöðumynd 1:500

Fr:73,10
Fs:72,70

Fr:73,30
Fs:72,90

Fr:7:
Fs:7

Skýringar
Fráveitilagnir undir botnplötu og utan með húsi skulu vera úr PVC.
Grafa skal fyrir lögnum í fullþjappað fyllingaeftir.
Undir og umhverfis rörin skal vera mínst 150 mm sandlag. Lagnir skulu liggja á belgnum ekki á múfum.
Skeyta skal rör með þar til gerðum þéttirringjum.
Þess skal gætt að rör geti þanist eðllega.

L.H. Sveinsson
21256-4519

- Tákn fyrir lagnir**
- Skólplögn
 - Regnvatnslögn
 - Jarðvatnslögn
 - Jarðvatnslögn + Regnvatnslögn
 - Neysluvaln
 - Bakrennsli Hitaveitu

Útgáfa	Breyting	Dagsetning	Hannað
B1	Breyting	Reyndarteikning	10.08.2019 S.H.
Sveinbjörn Hinriksson Byggingateknifræðingur Kl. 109951-2529 Brúkkuglu 8 Hafnarfirði Sími: 555-4008, 861-9851 Netfang: svenminn@internet.is		Staður Furuás 2 og 4	Skýring Grunnlagnir
Hannað / Teiknað	Kvarði	Dagsetning	Vorknr. / Teikn.nr.
<i>[Signature]</i>	1:50 1:500	22.7.19	24-07 2-01