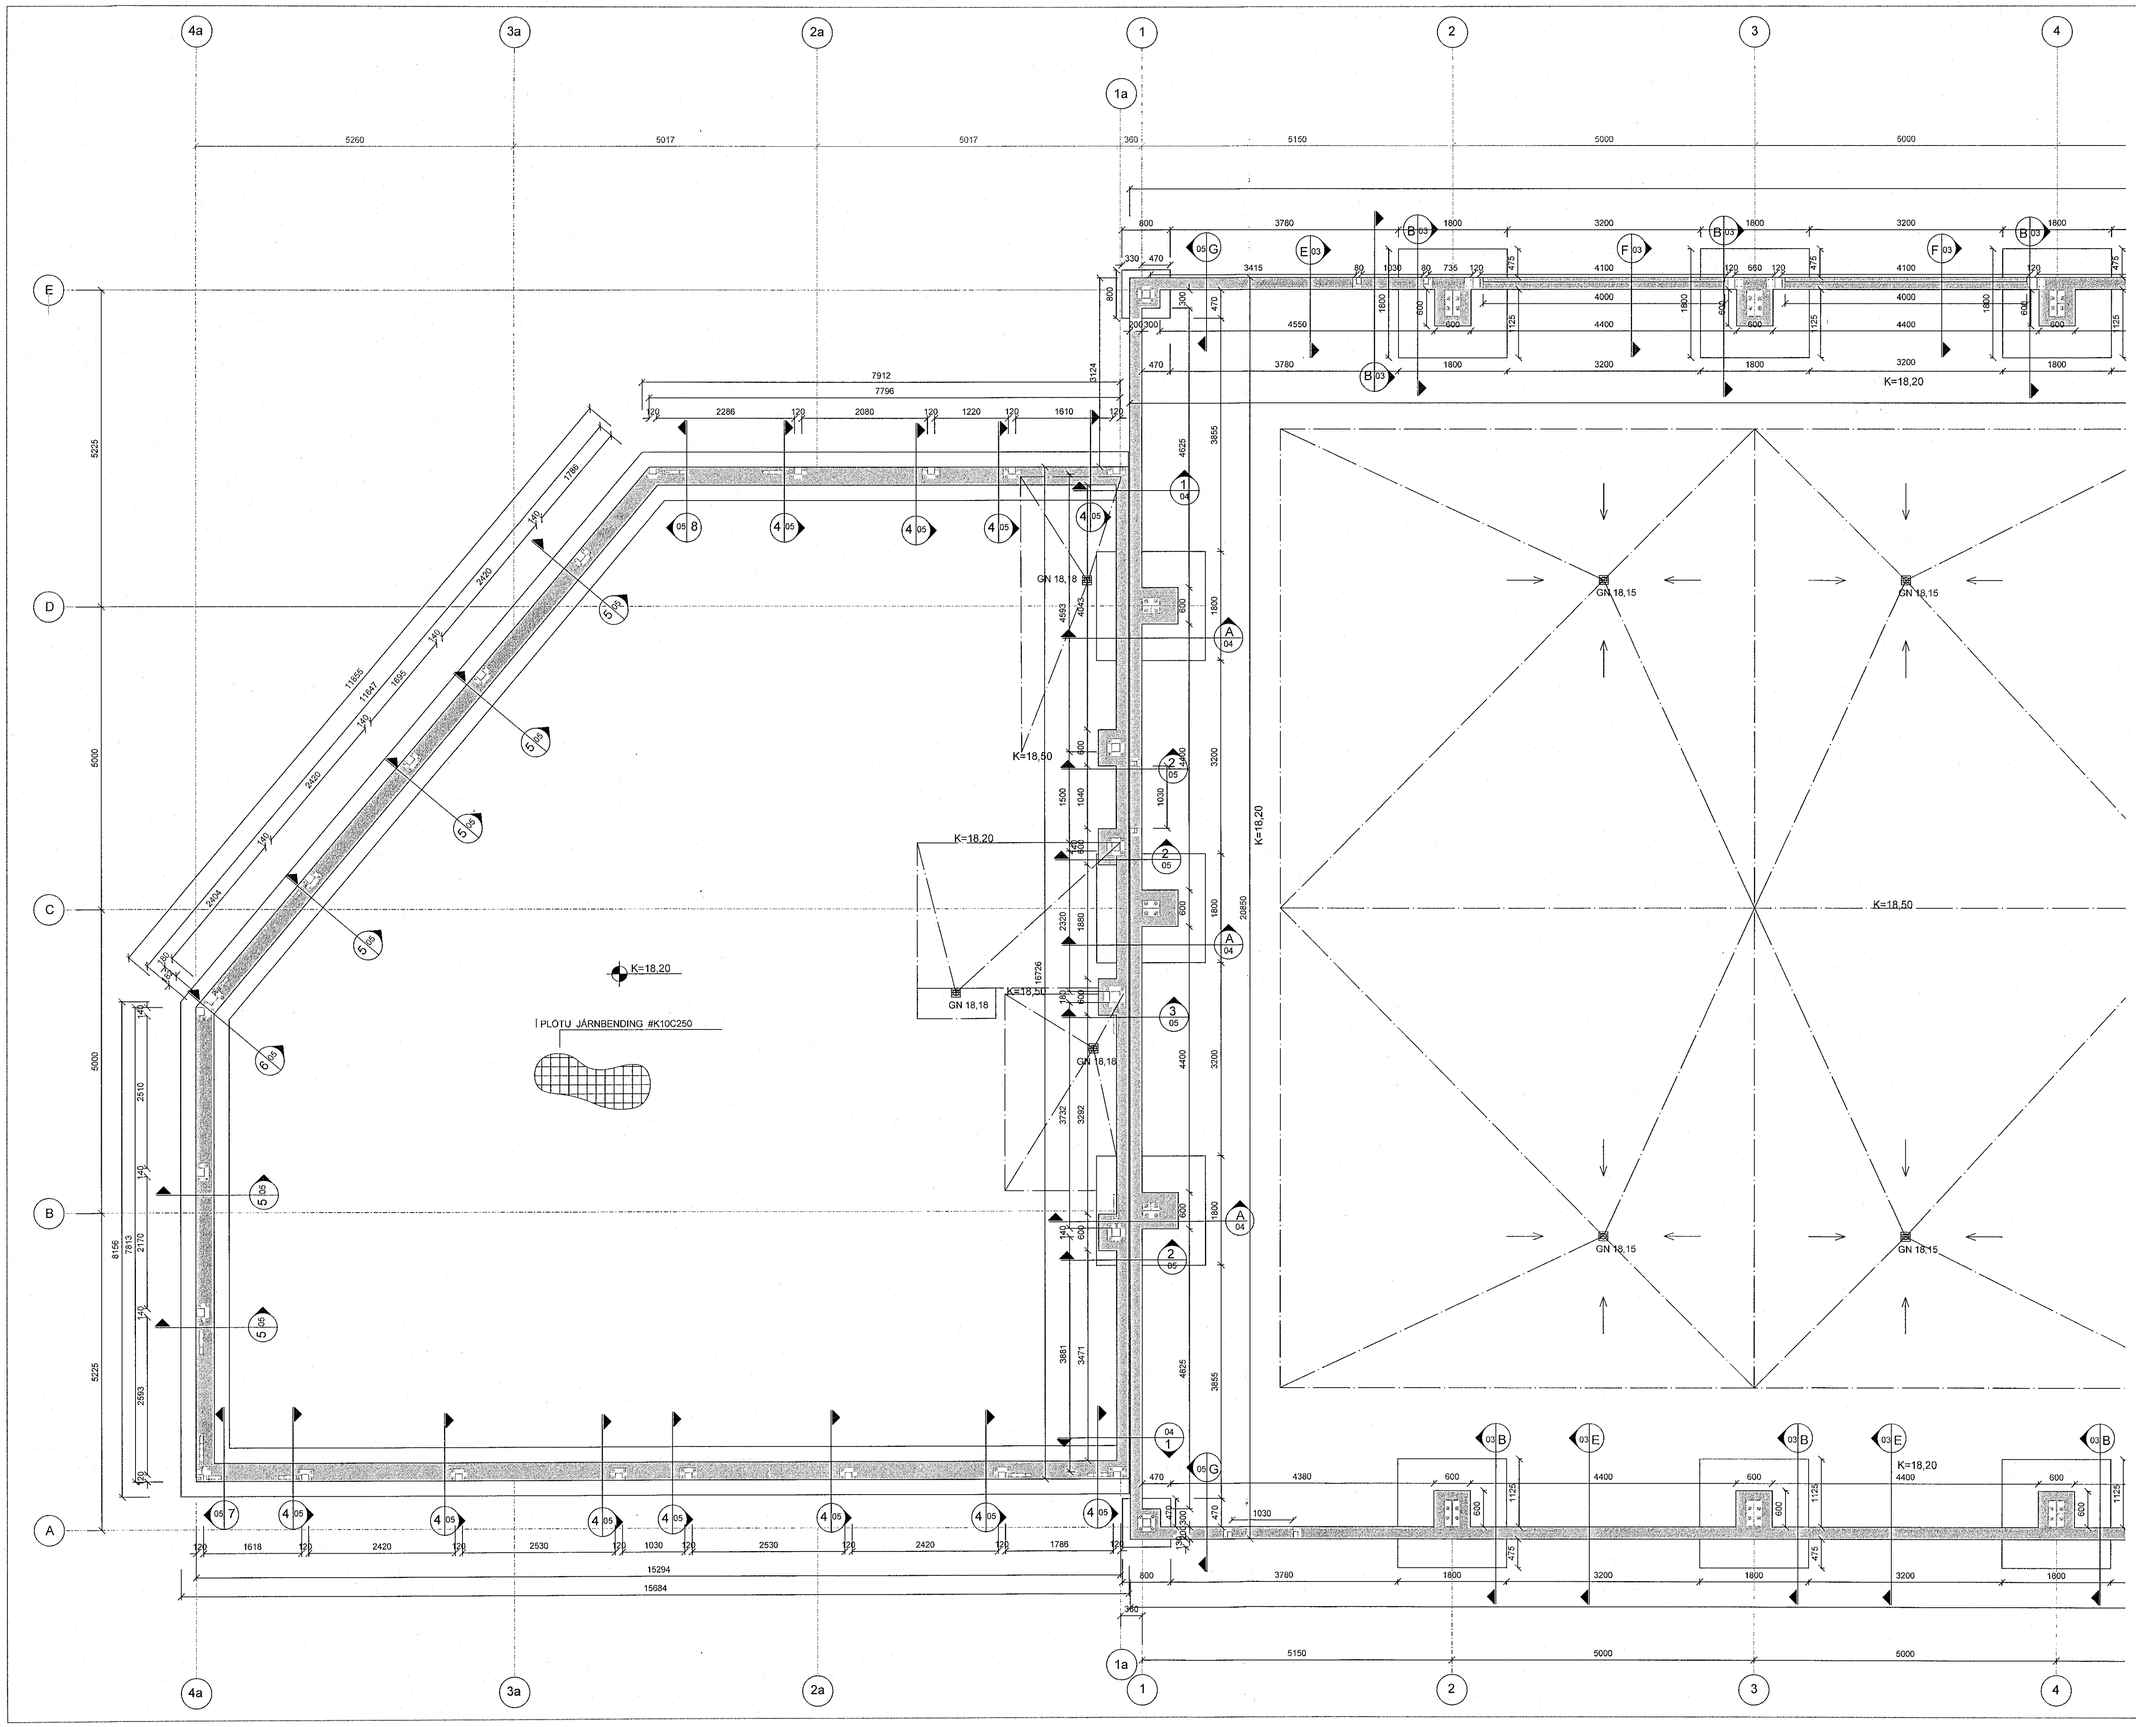

Samþykkt þann
29 OCT 2019
Byggingarfulltrúinn í Hafnarfirði
F.h. Sigurður Steinar Jónsson

SKÝRINGAR

HÚSIÐ ER GRUNDAÐ Á BURÐAR MIKLU HRAUNI OG INN Í SÖKKLA KEMUR FROSTFRÍ FYLLING ER ÞJAPPIST Í LÖGUM. LAGÞYKKTIR MIÐIST VIÐ ÞJÖPPUNARGETU TÆKIS.
SÖKKLAR ERU A.M.K. 500MM HÁIR MÆLT FRÁ PLÖTUKÓTA AÐ HRAUNI EN VÍÐA ÞURFA ÞEIR AÐ VERA HÆRRI VEGNA LAGNA SBR. GRUNNLAGNATEIKNINGU.
ÞYKKT SÖKKLA ER ALM. 200MM EN VÍÐA KOMA FUNDAMENT UNDIR SÖKKLA SBR. GRUNNMYND.
SÖKKLAR BENDAST ALM. MEÐ #K10C200 Í VEGGMIÐJU OG 2K12 UPPI OG NIÐRI OG ERU NEÐRI JÁRNIN TENGD SAMAN SEM SÖKKULSKAUT. TENGIJÁRN ERU ÚT Í BOTNPLÖTU SBR. SNIÐ.
BOTNPLATA Á FYLLINGU ER ALM.150MM ÞYKK EN 180MM ÞYKK Á VERKSTÆÐI OG BENDIST MEÐ #K10C250, 50MM FRÁ NEÐRI BRÚN PLÖTU Á SKRIFSTOFU EN TVÖFÖLD BENDING Á VERKSTÆÐI #K10C250 Í EFRIBRÚN EN #K10C200 Í NEÐRI BRÚN.
LEYFILEGT ER AÐ NOTA BENDINET K189 Í STAÐ #K10C250.
PLATAN STEYPIST MEÐ CA. 7 TIL 15‰ HALLA AÐ NIÐURFÖLLUM.
VEGGIR Í SMURGRYFJU ERU MEÐ TVÖFALDRI BENDINGU SBR. SNIÐ OG STEYPAST ÁN STEYPUSKILA.
VEGGIR OG BOTNPLATA TENGD MEÐ ÞÉTTILISTA SBR. SNIÐ
BOTNPLATA ER 220MM ÞYKK OG TVÍBENT FRÁGANGUR Í SAMRÆÐI VIÐ HEILBRIGÐISEFTIRLIT HAFNARFJARÐAR.
UNDIR BOTNPLÖTUNA KEMUR 100MM PLASTEINANGRUN (24 KG/M3) NEMA Á VERKSTÆÐI OG Í SMURGRYFJU. Á VERKSTÆÐI ER EINANGRAÐ 1 M FRÁ SÖKKULVEGG NEMA VIÐ INNKEYRSLU DYR OG 500MM NIÐUR MEÐ ÚTVEGGJASÖKKLUM KEMUR 75MM PLASTEINANGRUN ÁSAMT SÖKKULDÚK.
ALLT STÁL ER SUÐUHÆFT BENDISTÁL Ks 500.
STEYPA Í SÖKKLA OG BOTNPLÖTU ER C25
ALMENNAR SKÝRINGAR SJÁ BL. NR. B-00

B/03 MERKIR SNIÐ A SEM SÝNT ER Á TEIKNINGU NÚMER B-03

Tengja skal saman neðstu járnin í sökkulvegg allan úthringinn og að upptaki í tengibox tveir víriásar á hver samskeyti skeytilengd minimum 300mm

Febrúar 2019 Raunteikning: Leiðréttar kótahæðir

BR.	DAGS.	TEXTI

UNNIÐ EFTIR TEIKNINGUM FRÁ ARKITEKT AFHENTAR:

ÁRITUN HÖNNUNARSTJÓRA:

Raunteikning
Breiðhella 22 Hafnarfirði

UNDIRSTÖÐUR
GRUNNMYND 1, NORÐURHLUTI

HANNAÐ: StJ	TEIKNAÐ: StJ	YFIRF: KMÞ	DAGS: 29.05.2017	
SAMÞYKKT:			KT: 130257-2409	
VK Verkfræðistofa, Síðumúla 13, 108 Reykjavík, Sími: Gsm 821-4922, verkvok@internet.is, Kristinn Már Þorsteinsson			SKJAL:	
			KVARÐI 1:50	
ÁBALUPPDRÆTTIR:			BLAÐ NR. B-01	